Opera n° 11

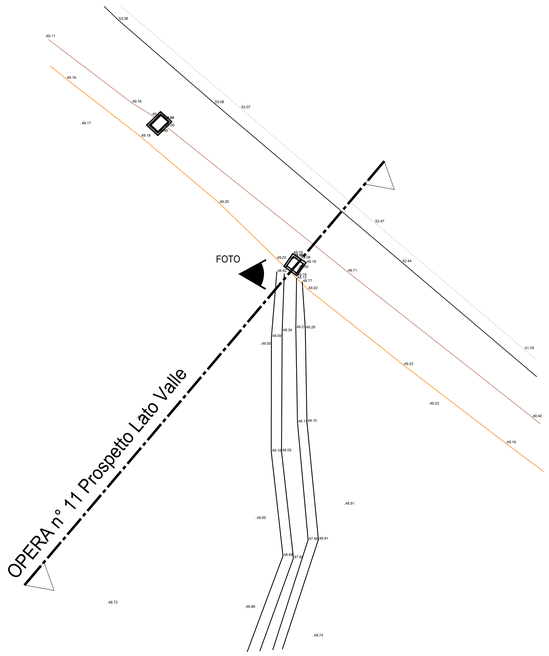

Opera n° 11 Prospetto Valle

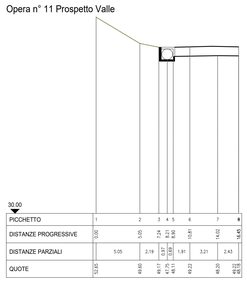

PICCHETTO	1	2	3	4	5	6	7	8

Opera n° 12

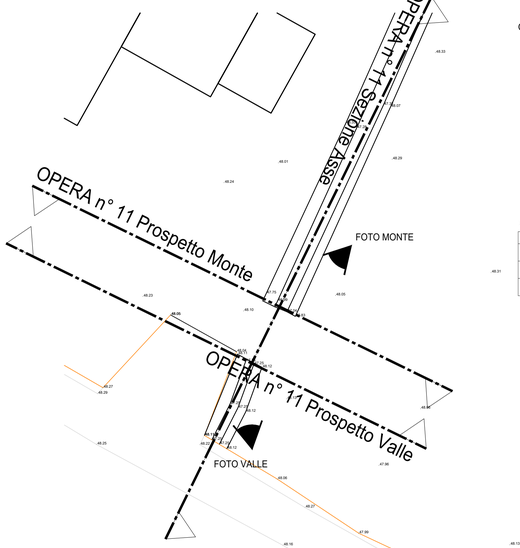

Opera n° 12 Prospetto Monte

PICCHETTO	1	2	3	4	5	6	7
DISTANZE PROGRESSIVE	0.00	1.52	3.09	3.85	4.75	5.70	8.21
DISTANZE PARZIALI		1.52	1.57	0.76	0.90	0.95	2.51
QUOTE	47.31	48.34	48.30	48.35	47.93	48.42	47.93

Opera n° 12 Prospetto Valle

PICCHETTO	1	2	3	4	5	6	7
DISTANZE PROGRESSIVE	0.00		3.60		5.18	6.70	11.74
DISTANZE PARZIALI		3.60		1.58	0.77	1.06	5.04
QUOTE	48.11		48.42		48.42	48.42	48.13

Opera n° 12 Sezione Asse

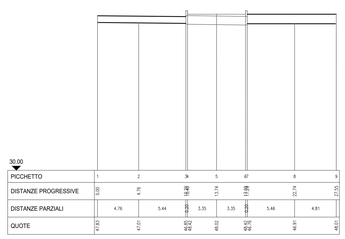

PICCHETTO	1	2	3	4	5	6	7	8	9

Opera n° 12 Foto Monte

Opera n° 12 Foto Monte

Opera n° 14

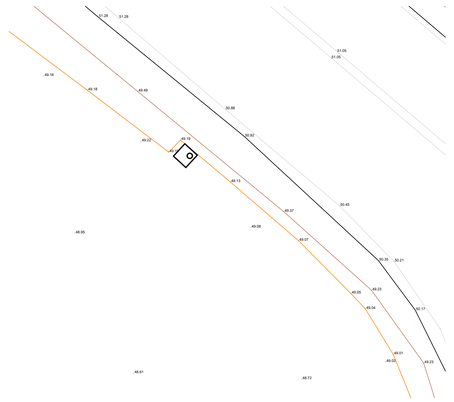

Opera n° 14 Foto

Opera n° 13

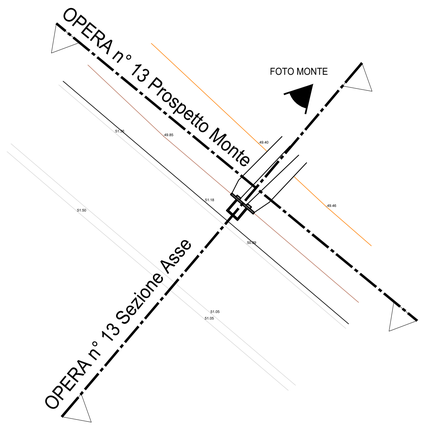

OPERA n° 13 Prospetto Monte

PICCHETTO	1	2	3	4	5	6	7
DISTANZE PROGRESSIVE	0.00	0.50	2.25	4.68	5.68	6.70	8.70
DISTANZE PARZIALI		0.50	1.75	2.43	1.00	1.02	2.00
QUOTE	49.71	49.89	49.72	49.72	49.72	49.72	49.72

OPERA n° 13 Sezione Asse

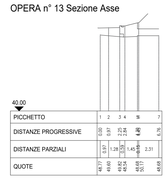

PICCHETTO	1	2	3	4	5	6	7

Opera n° 13 Foto Monte

DISEGNI DI RIFERIMENTO	
DESCRIZIONE	CODICE
DATI TOPOGRAFICI E DOCUMENTAZIONE INTEGRATIVA ACQUISITA PRESSO GLI ENTI IDRAULICI DEL TERRITORIO PLANIMETRIE - TAV 2/9	IN1710EI2R6ID0000002

SCALA GRAFICA 1:250

0 2,5 5 7,5 10 12,5m

COMMITTENTE: RFI RETE FERROVIARIA ITALIANA GRUPPO FERROVIE DELLO STATO

ALTA SORVEGLIANZA: ITALFERR GRUPPO FERROVIE DELLO STATO

GENERAL CONTRACTOR: Consorzio IricavDue

INFRASTRUTTURE FERROVIARIE STRATEGICHE DEFINITE DALLA LEGGE OBIETTIVO N. 443/01

LINEA A.V. /A.C. TORINO-VENEZIA Tratta VERONA-PADOVA
Lotto funzionale Verona-Bivio Vicenza

PROGETTO ESECUTIVO

PARTE GENERALE

IDROLOGIA E IDRAULICA

GENERALE

DATI TOPOGRAFICI E DOCUMENTAZIONE INTEGRATIVA ACQUISITA PRESSO GLI ENTI IDRAULICI DEL TERRITORIO
OPERE 11-12-13-14

GENERAL CONTRACTOR	DIRETTORE LAVORI	SCALA:
Consorzio Iricav Due Ing. Paolo CARMONA Data: Aprile 2021		1:250

COMMESSA	LOTTO	FASE	ENTE	TIPO DOC.	OPERA/DISCIPLINA	PROGR.	REV.	FOGLIO
IN17	10	E	I2	RZ	ID0000	006	B	

VISTO CONSORZIO IRICAV DUE — Firma: Consorzio IricavDue — Data: Aprile 2021 — Ing. Luca RANDOLFI

Progettazione :

Rev.	Descrizione	Redatto	Data	Verificato	Data	Approvato	Data
A	PRIMA EMISSIONE	A. Cortes	Mar 2021	M. Pascali	Mar 2021	L. Pons	Mar 2021
B	REVISIONE GENERALE	A. Cortes	Apr 2021	M. Pascali	Apr 2021	L. Pons	Apr 2021

IL PROGETTISTA

CIG. 8377937CD1 — CUP: J41E91000000009 — File: IN1710EI2RZID0000006.DWG — Cod. origine: IN1710EI2RZID0000006

Progetto cofinanziato dalla Unione Europea

Scala di plot:

TUTTI I DIRITTI DEL PRESENTE DOCUMENTO SONO RISERVATI. LA PRODUZIONE ANCHE PARZIALE È VIETATA