

COMMITTENTE:



ALTA SORVEGLIANZA:



GENERAL CONTRACTOR:



INFRASTRUTTURE FERROVIARIE STRATEGICHE DEFINITE DALLA LEGGE OBIETTIVO N. 443/01

LINEA A.V. /A.C. TORINO-VENEZIA Tratta VERONA-PADOVA
Lotto funzionale Verona-Bivio Vicenza

PROGETTO ESECUTIVO

TOPOGRAFIA

INFRASTRUTTURE

GENERALE

RETE DI INQUADRAMENTO - MONOGRAFIE CAPISALDI -IGM

	GENERAL CONTRACTOR		DIRETTORE LAVORI		SCALA : VARIE
	PROGETTA INTEGRATORE MALAVENDA all'ordine degli ingegneri di Verona n. 4289 Data: 14/08/19	Consorzio Iricav Due Ing. Paolo Carmona Data:		Data:	

COMMESSA	LOTTO	FASE	ENTE	TIPO DOC.	OPERA/DISCIPLINA	PROGR.	REV.	FOGLIO	
IN17	10	E	12	RT	IF0000	019	A		di

	VISTO CONSORZIO IRICAV DUE	
	Firma ing. Luca RANDOLFI	Data

Progettazione :

Rev.	Descrizione	Redatto	Data	Verificato	Data	Approvato	Data	IL PROGETTISTA
A	EMISSIONE	GLOBAL SERVICE	23/04/21	RANDOLFI	23/04/21	MALAVENDA	23/04/21	Data:
B								
C								

CIG. 8377957CD1	CUP: J41E91000000009	File: IN1710E12RTIF0000018A.DWG
Progetto cofinanziato dalla Unione Europea		Cod. origine: CODICE

Scala di plot:

TUTTI I DIRITTI DEL PRESENTE DOCUMENTO SONO RISERVATI: LA PRODUZIONE ANCHE PARZIALE È VIETATA



VAGO - PIAZZA SAN FRANCESCO (Momumento ai caduti)

049702

124 sez III

049 IIINE

Nazione: ITALIA
Provincia: VERONA
Comune: LAVAGNO
Carabinieri: LAVAGNO

Proprietà:
Indirizzo:
Comune:
Cap:
Provincia:

Tel:

Fax:

Materializzazione:

Centrino universale infisso sul muretto a sinistra del bordo del monumento ai caduti in piazza San Francesco.

Geografiche (Roma40)

ϕ : 45°25'07,7799"
 λ : -01°18'59,3167"

Piane (Gauss-Boaga)

O : N: 5.031.791,861
 L : E: 1.667.114,507

Geograf. (ETRF2000)

ϕ : 45°25'10,1821"
 λ : 11°08'08,1838"

Piane (UTM-ETRF2000)

$F.32$: N: 5.031.771,144
 E : 667.085,209

Quota s.l.m.: 46,359

Le coordinate nel Sistema Roma'40 sono state calcolate, dalle coordinate ETRS89, tramite algoritmo di trasformazione.

L : N:

E :

Quota ell.: 91,582

Le coordinate nel Sistema ETRS89 sono state determinate nell'anno 2011.

$F.33$: N:

E :

Accesso:

Vago, piazza San Francesco.

Informazioni ausiliarie:

Vertici collegati:


R 0041# ### 075P Bulloncino inox orizz. tipo GPS DH = 0.000

Punto di integrazione (geotrav, etc.)

Con quota derivata da caposaldo di livellazione (Rete Fond.)

Produttore: IGM

Stazioni astronomiche:

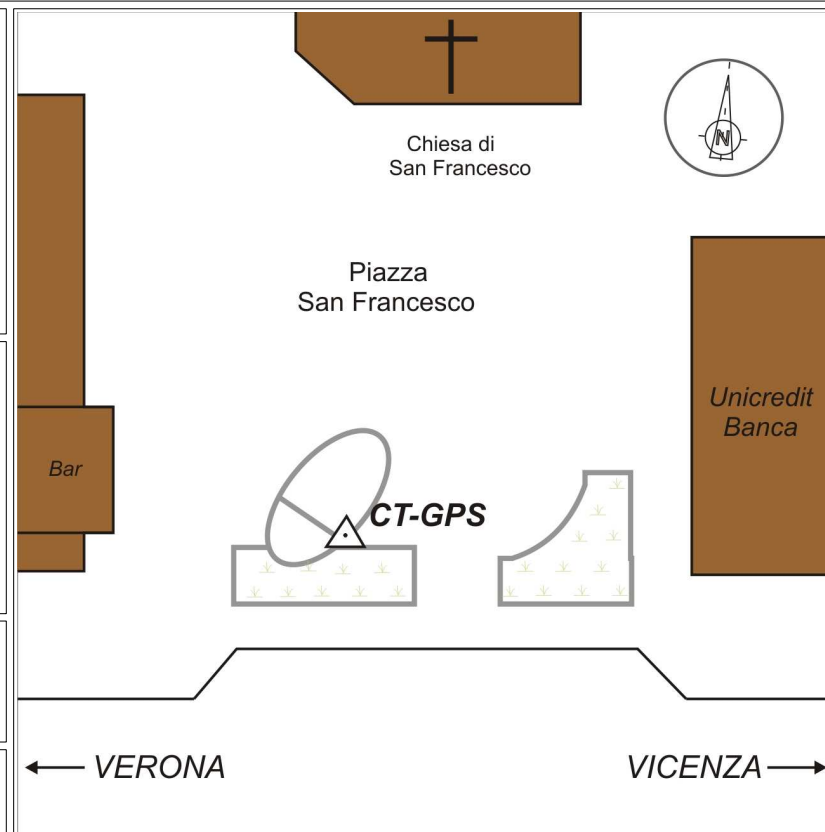

Segnalizzato: 15/09/2011 G2-2011 Dis. Gino Mattesini



ISTITUTO GEOGRAFICO MILITARE
SERVIZIO GEODETICO - via di Novoli, 93 50127 FIRENZE Tel. 055 2732442


049702 VAGO - PIAZZA SAN FRANCESCO (Monumento ai caduti)

Stampata il 03/11/2014 da: ISTITUTO GEOGRAFICO MILITARE - SERVIZIO GEODETICO - via di Novoli, 93 50127 FIRENZE FI



 Questa scheda è di proprietà dell'ISTITUTO GEOGRAFICO MILITARE. È vietata la copia e la divulgazione non autorizzata.



2002-2009 | musolinoandrea@hotmail.com

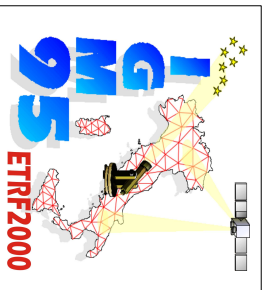

ISTITUTO GEOGRAFICO MILITARE
SERVIZIO GEODETICO - via di Novoli, 93 50127 FIRENZE Tel. 055 2732442

049702 VAGO - PIAZZA SAN FRANCESCO (Monumento ai caduti)

Stampata il 03/11/2014 da: ISTITUTO GEOGRAFICO MILITARE - SERVIZIO GEODETICO - via di Novoli, 93 50127 FIRENZE FI

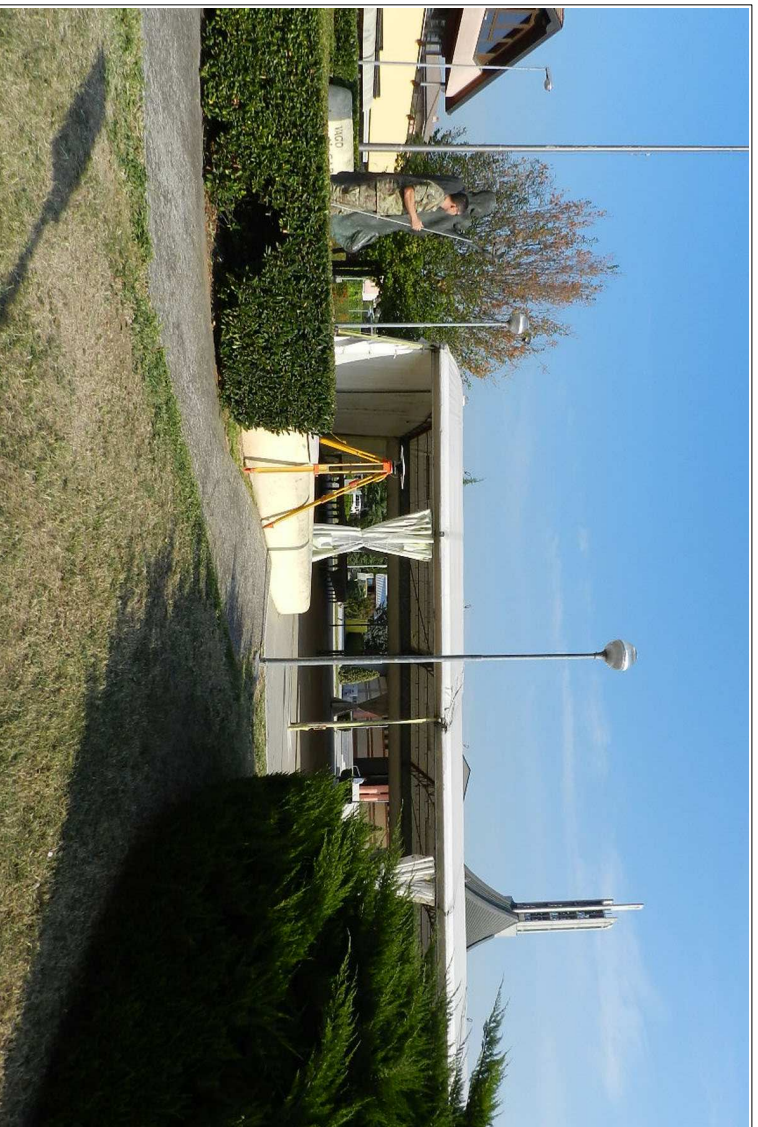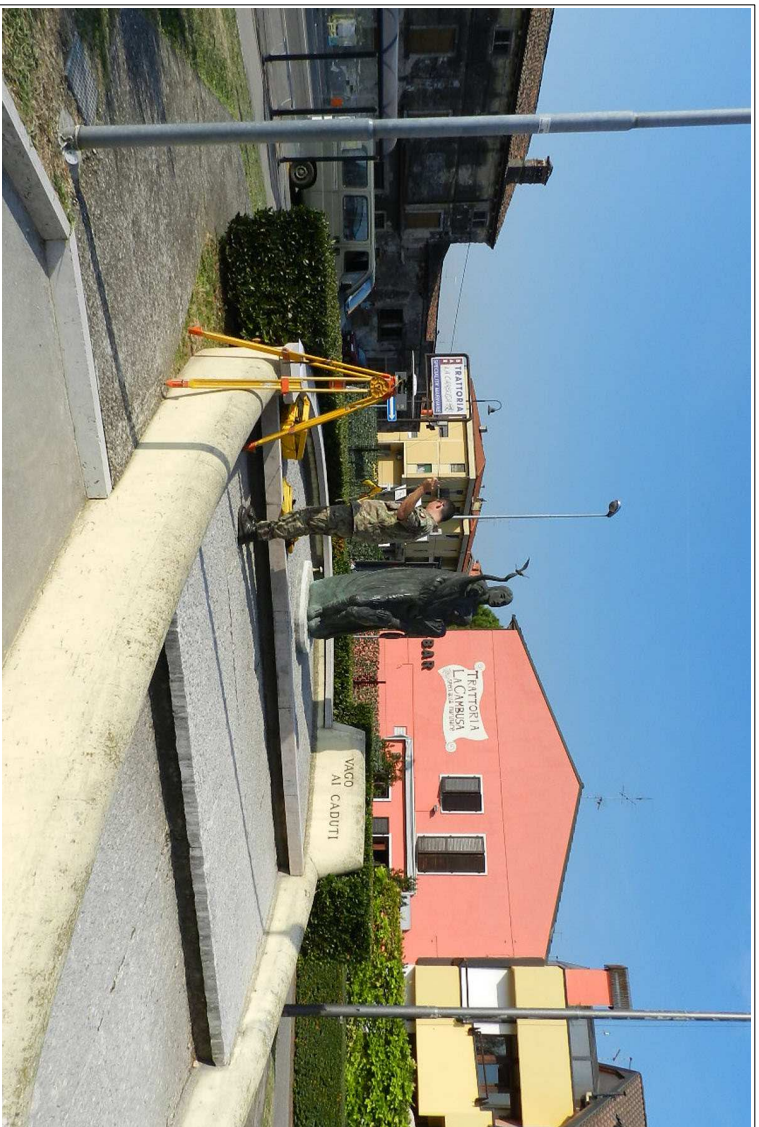

 Questa scheda è di proprietà dell'ISTITUTO GEOGRAFICO MILITARE. È vietata la copia e la divulgazione non autorizzata.

[2002-2009] musolinoandrea@hotmail.com



S.S. 11 KM319,970 (Muretto)

049703

124 sez II

049 IISO

Nazione: ITALIA
Provincia: VERONA
Comune: COLOGNOLA AI COLLI
Carabinieri: COLOGNOLA AI COLLI

Proprietà:
Indirizzo:
Comune:
Cap: Tel: Fax:
Provincia:

Materializzazione:

Centrino universale infisso sulla sommità del muretto, posto in angolo dello stesso, di fronte al negozio di abbigliamento, il punto è situato sul lato sinistro dell'accesso al parcheggio.

Geografiche (Roma40)	Piane (Gauss-Boaga)	Geograf. (ETRF2000)	Piane (UTM-ETRF2000)
<small>Le coordinate nel Sistema Roma'40 sono state calcolate, dalle coordinate ETRS89, tramite algoritmo di trasformazione.</small>		<small>Le coordinate nel Sistema ETRS89 sono state determinate nell'anno 2011.</small>	

Accesso:

Venendo da Vicenza in direzione Verona, il punto si trova sulla sinistra della carreggiata, al Km 319,970.

Informazioni ausiliarie:


Vertici collegati:

R 0041# ### 069# Bulloncino inox orizz. tipo GPS DH = 0.000

Punto di integrazione (geotrav, etc.)
 Con quota derivata da caposaldo di livellazione (Rete Fond.)
 Produttore: IGM

Stazioni astronomiche:

Segnalizzato: 15/09/2011 G2-2011 Dis. Gino Mattesini

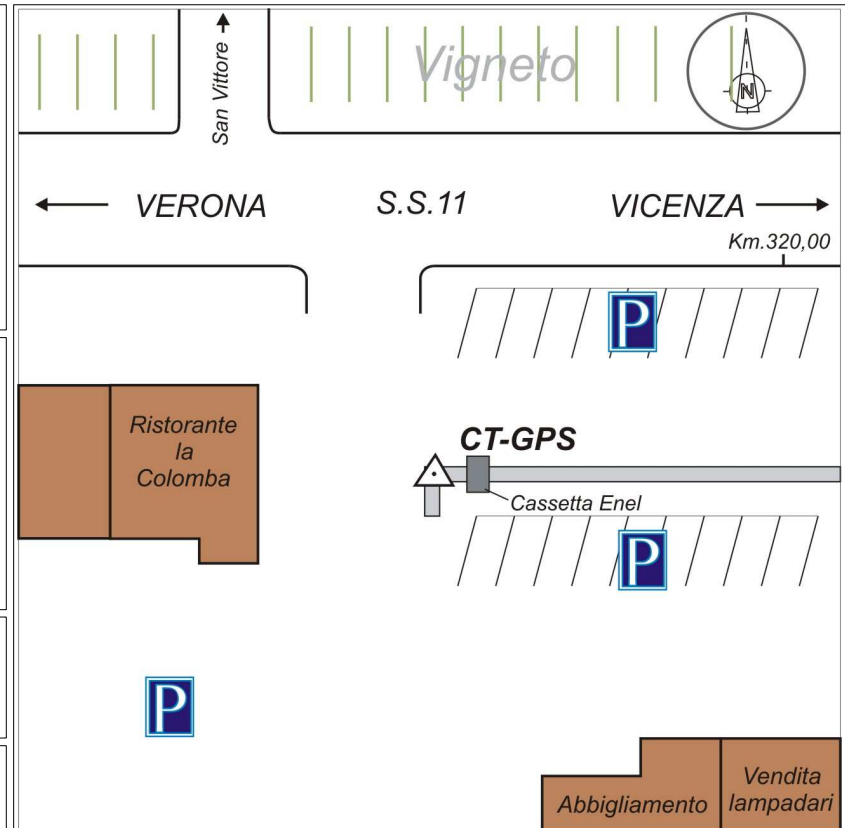




ISTITUTO GEOGRAFICO MILITARE
SERVIZIO GEODETICO - via di Novoli, 93 50127 FIRENZE Tel. 055 2732442

049703 S.S. 11 KM319,970 (Muretto)

Stampata il 03/11/2014 da: ISTITUTO GEOGRAFICO MILITARE - SERVIZIO GEODETICO - via di Novoli, 93 50127 FIRENZE FI

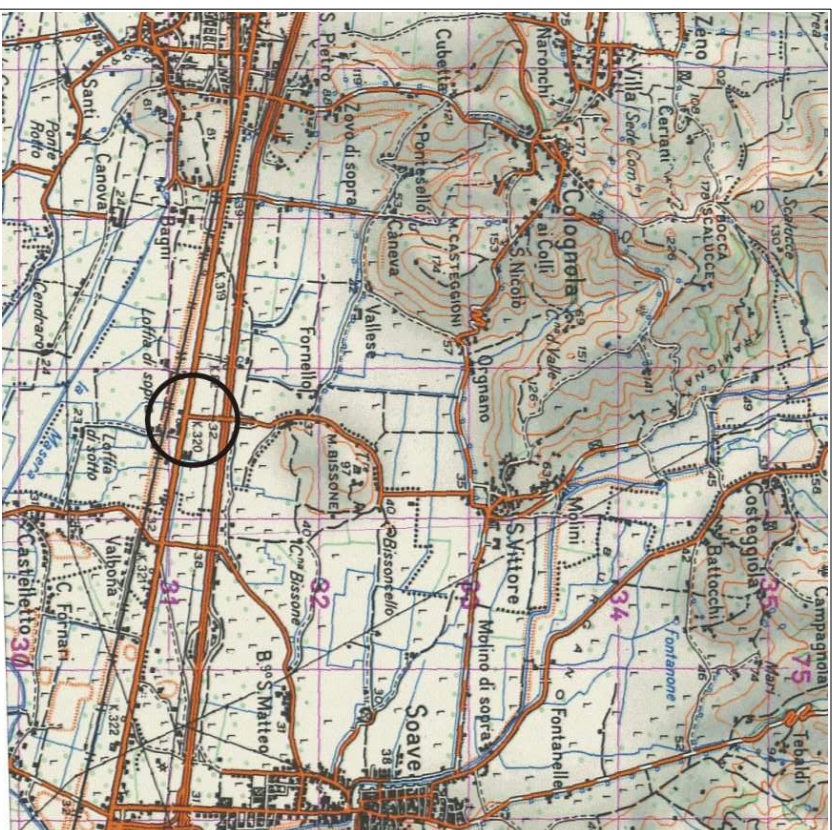

 Questa scheda è di proprietà dell'ISTITUTO GEOGRAFICO MILITARE. È vietata la copia e la divulgazione non autorizzata.


[2002-2009] musolinoandrea@hotmail.com



ISTITUTO GEOGRAFICO MILITARE
SERVIZIO GEODETICO - via di Novoli, 93 50127 FIRENZE Tel. 055 2732442

049703 S.S. 11 KM319,970 (Muretto)

Stampata il 03/11/2014 da: ISTITUTO GEOGRAFICO MILITARE - SERVIZIO GEODETICO - via di Novoli, 93 50127 FIRENZE FI

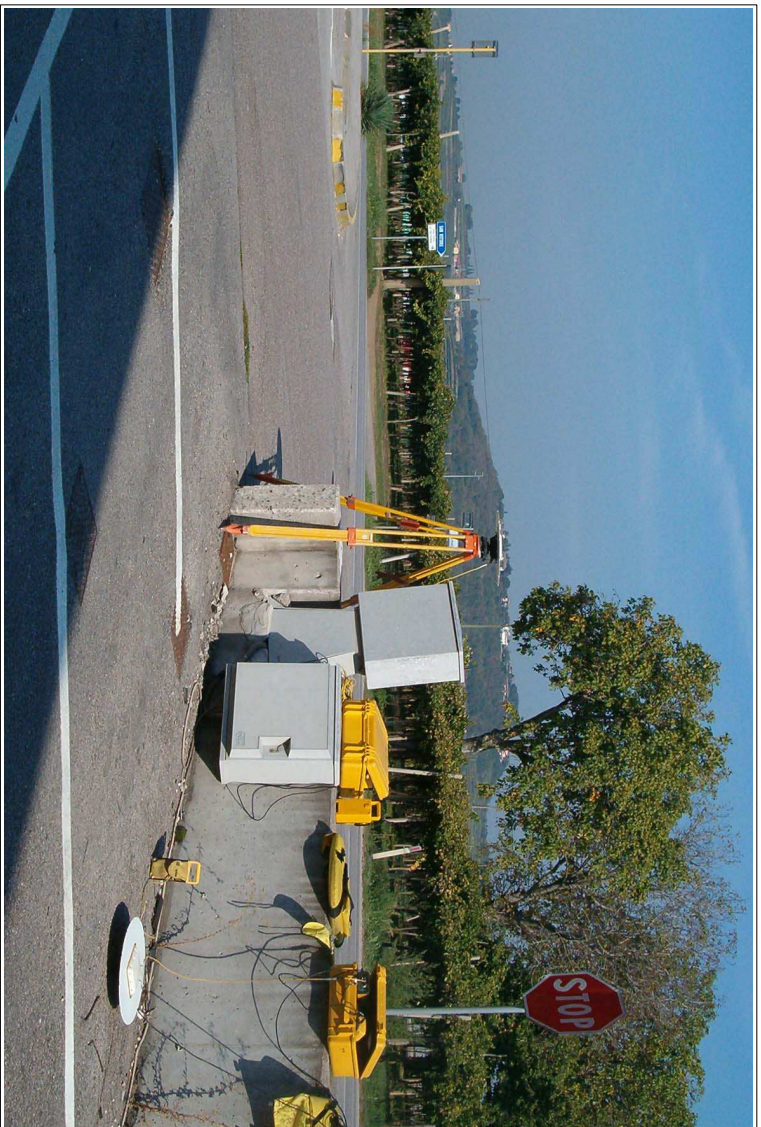

 Questa scheda è di proprietà dell'ISTITUTO GEOGRAFICO MILITARE. È vietata la copia e la divulgazione non autorizzata.

[2002-2009] musolinoandrea@hotmail.com



TORRI DI CONFINE (Muro di recinzione)

049704

125 sez III

049 IINE

Nazione: ITALIA
Provincia: VICENZA
Comune: GAMBELLARA
Carabinieri: GAMBELLARA

Proprietà:
Indirizzo:
Comune:
Cap: Tel: Fax:
Provincia:

Materializzazione:

Centrino metallico di tipo GPS rete della Regione Veneto, infisso sul muro di recinzione dell'ex scuola, posto sul lato sinistro del suddetto muro.

Geografiche (Roma40)	Piane (Gauss-Boaga)	Geograf. (ETRF2000)	Piane (UTM-ETRF2000)
φ: 45°25'25,1367"	φ: 5.032.773,367	φ: 45°25'27,5396"	φ: 5.032.752,602
λ: -01°06'42,3791"	λ: 1.683.115,397	λ: 112°0'25,1509"	λ: 683.085,807
Quota s.l.m.: 36,267	Quota ell.: 81,532		
Le coordinate nel Sistema Roma'40 sono state calcolate, dalle coordinate ETRS89, tramite algoritmo di trasformazione.		Le coordinate nel Sistema ETRS89 sono state determinate nell'anno 2011.	

Accesso:

Torri di Confine, ex scuole elementari, presso il Km 330,500.


Informazioni ausiliarie:

Vertici collegati:

R 0041# ### 058# Contrassegno di vario tipo DH = 0.000

Punto di integrazione (geotrav, etc.)
 Con quota derivata da caposaldo di livellazione (Rete Fond.)
 Produttore: IGM

Stazioni astronomiche:

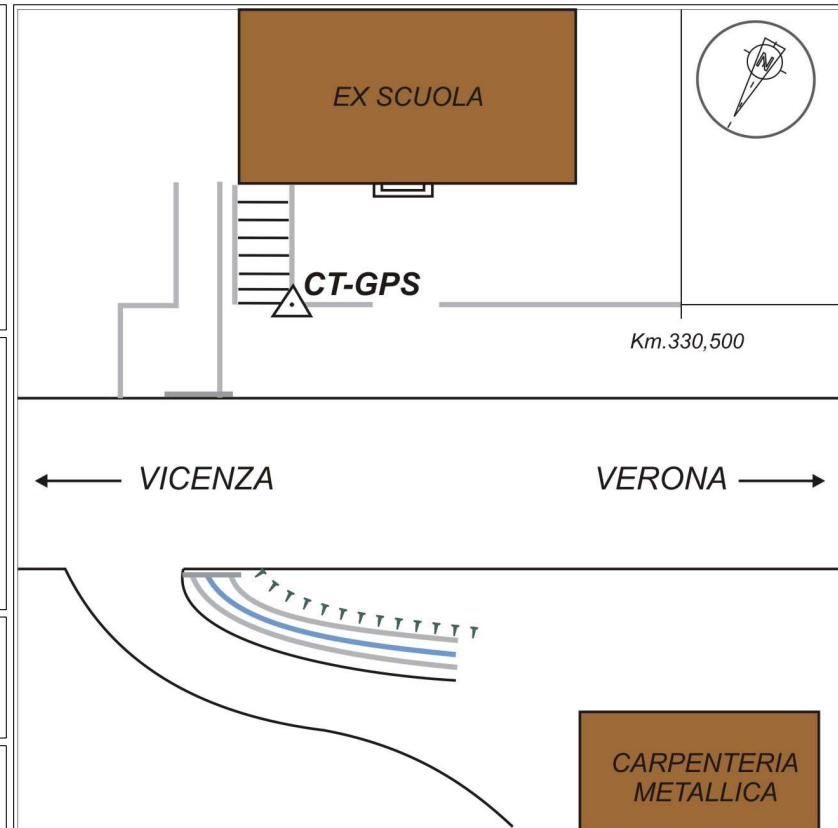

Segnalizzato: 15/09/2011 G2-2011 Dis. Gino Mattesini



ISTITUTO GEOGRAFICO MILITARE
SERVIZIO GEODETICO - via di Novoli, 93 50127 FIRENZE Tel. 055 2732442

049704 TORRI DI CONFINE (Muro di recinzione)

Stampata il 03/11/2014 da: ISTITUTO GEOGRAFICO MILITARE - SERVIZIO GEODETICO - via di Novoli, 93 50127 FIRENZE FI



 Questa scheda è di proprietà dell'ISTITUTO GEOGRAFICO MILITARE. È vietata la copia e la divulgazione non autorizzata.

[2002-2009] musolinoandrea@hotmail.com



MONTEBELLO VICENTINO (Muro di argine)

049705

125 sez III

049 IIINE

Nazione: ITALIA
Provincia: VICENZA
Comune: MONTEBELLO VICENTINO
Carabinieri: MONTEBELLO VICENTINO

Proprietà:
Indirizzo:
Comune:
Cap: Tel: Fax:
Provincia:

Materializzazione:

Centrino universale infisso sulla sommità del muro dell'argine nella strada campestre parallela alla S.P.31/43 al Km 38,221 nei pressi dell'incrocio con la S.R. 11 a circa 13m dall'innesto del muro con il guard rail.

Geografiche (Roma40)

φ: 45°27'27,9232"
λ: -01°03'44,3521"

Piane (Gauss-Boaga)

O N: 5.036.676,466
F E: 1.686.871,583

Geograf. (ETRF2000)

φ: 45°27'30,3256"
λ: 11°23'23,1852"

Piane (UTM-ETRF2000)

F.32 N: 5.036.655,550
E: 686.841,940

Quota s.l.m.: 60,588

Le coordinate nel Sistema Roma'40 sono state calcolate, dalle coordinate ETRS89, tramite algoritmo di trasformazione.

F. E: N:

F. E:

Quota ell.: 106,131

Le coordinate nel Sistema ETRS89 sono state determinate nell'anno 2011.

F.33 N:

F.33 E:

Accesso:

Informazioni ausiliarie:

Vertici collegati:

R 0041# ### 052# Bulloncino inox orizz. tipo GPS DH = 0.000


Punto di integrazione (geotrav, etc.)

Con quota derivata da caposaldo di livellazione (Rete Fond.)

Produttore: IGM

Stazioni astronomiche:

Segnalizzato: 28/09/2011 G2-2011 Ass.Tec.G.C. Gatti Cristina

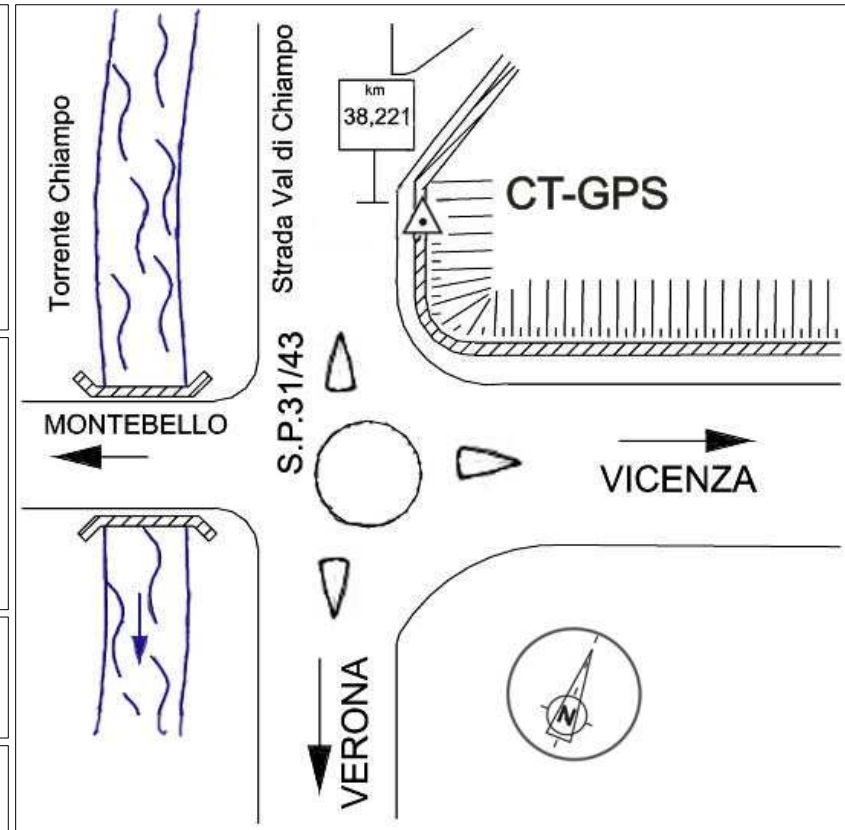




ISTITUTO GEOGRAFICO MILITARE
SERVIZIO GEODETICO - via di Novoli, 93 50127 FIRENZE Tel. 055 2732442

049705 MONTEBELLO VICENTINO (Muro di argine)

Stampata il 03/11/2014 da: ISTITUTO GEOGRAFICO MILITARE - SERVIZIO GEODETICO - via di Novoli, 93 50127 FIRENZE FI

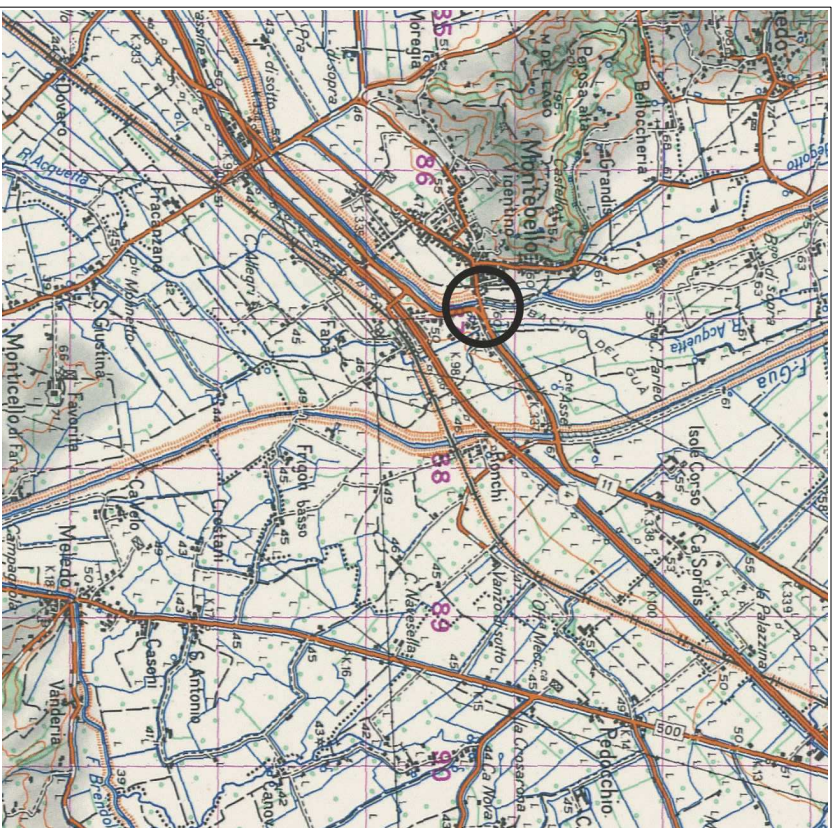

 Questa scheda è di proprietà dell'ISTITUTO GEOGRAFICO MILITARE. È vietata la copia e la divulgazione non autorizzata.

[2002-2009] musolinoandrea@hotmail.com



ISTITUTO GEOGRAFICO MILITARE
SERVIZIO GEODETICO - via di Novoli, 93 50127 FIRENZE Tel. 055 2732442

049705 MONTEBELLO VICENTINO (Muro di argine)

Stampata il 03/11/2014 da: ISTITUTO GEOGRAFICO MILITARE - SERVIZIO GEODETICO - via di Novoli, 93 50127 FIRENZE FI



 Questa scheda è di proprietà dell'ISTITUTO GEOGRAFICO MILITARE. È vietata la copia e la divulgazione non autorizzata.

[2002-2009] musolinoandrea@hotmail.com



MONTECCHIO MAGGIORE (Muretto via Nogara n°1)

049706

125 sez III

049 IINE

Nazione: ITALIA
Provincia: VICENZA
Comune: MONTECCHIO MAGGIORE
Carabinieri: MONTECCHIO MAGGIORE

Proprietà:
Indirizzo:
Comune:
Cap: Tel: Fax:
Provincia:

Materializzazione:

Centrino di tipo universale infisso sul muretto di recinzione con l'aiuola di via Nogara n°1, prospici ente il centro commerciale. Il punto è infisso sul muretto divisorio tra il marciapiede e l'aiuola, posto di fronte al civico 1, in via Nogara.

Geografiche (Roma40)	Piane (Gauss-Boaga)	Geograf. (ETRF2000)	Piane (UTM-ETRF2000)
<small>Le coordinate nel Sistema Roma'40 sono state calcolate, dalle coordinate ETRS89, tramite algoritmo di trasformazione.</small>		<small>Le coordinate nel Sistema ETRS89 sono state determinate nell'anno 2011.</small>	

Accesso:

Montecchio, via Nogara 1, di fronte al centro commerciale Ramonda.

Informazioni ausiliarie:


Vertici collegati:

R 0041# ### 046P Bulloncino inox orizz. tipo GPS DH = 0.000

Punto di integrazione (geotrav, etc.)
 Con quota derivata da caposaldo di livellazione (Rete Fond.)
 Produttore: IGM

Stazioni astronomiche:

Segnalizzato: 15/09/2011 G2-2011 Dis. Gino Mattesini

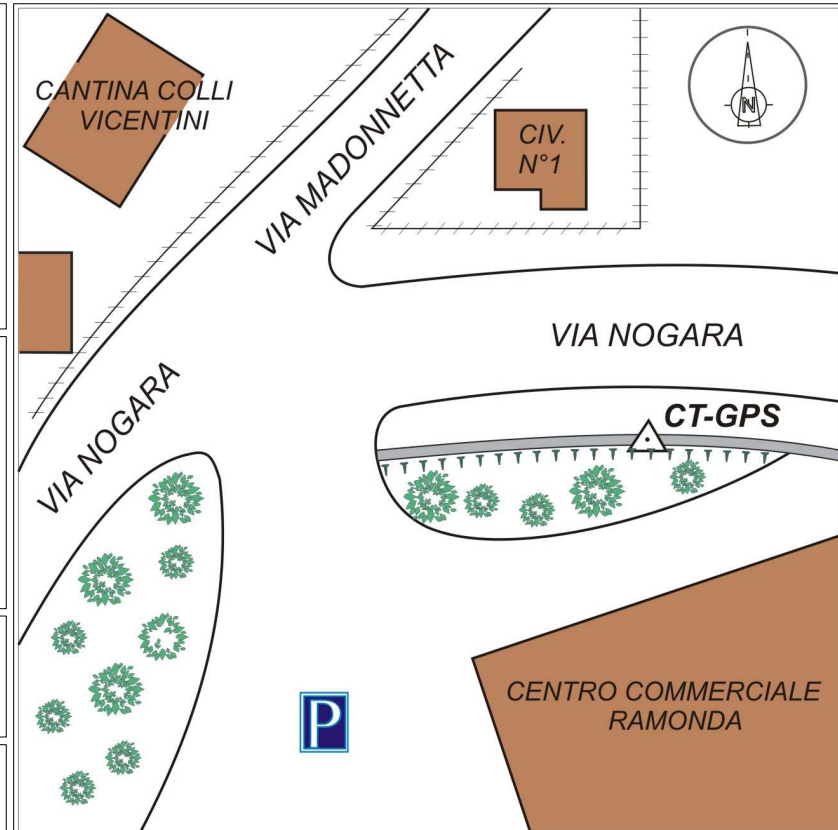




ISTITUTO GEOGRAFICO MILITARE
SERVIZIO GEODETICO - via di Novoli, 93 50127 FIRENZE Tel. 055 2732442

049706 MONTECCHIO MAGGIORE (Muretto via Nogara n°1)

Stampata il 28/01/2015 da: ISTITUTO GEOGRAFICO MILITARE - SERVIZIO GEODETICO - via di Novoli, 93 50127 FIRENZE FI

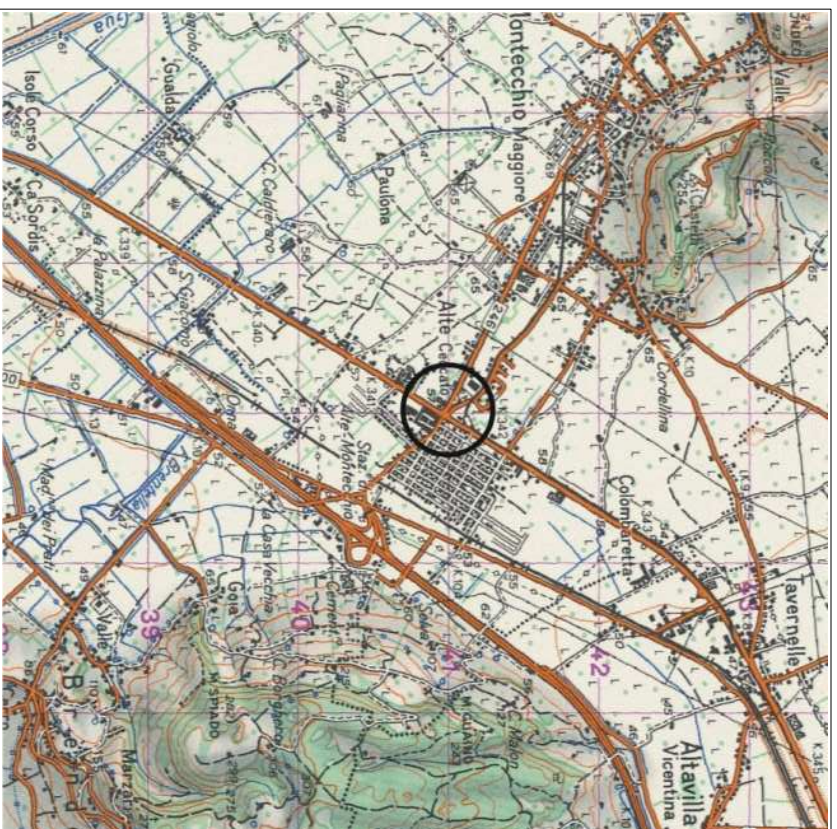



ISTITUTO GEOGRAFICO MILITARE
SERVIZIO GEODETICO - via di Novoli, 93 50127 FIRENZE Tel. 055 2732442

049706 MONTECCHIO MAGGIORE (Muretto via Nogara n°1)

Stampata il 28/01/2015 da: ISTITUTO GEOGRAFICO MILITARE - SERVIZIO GEODETICO - via di Novoli, 93 50127 FIRENZE FI



 Questa scheda è di proprietà dell'ISTITUTO GEOGRAFICO MILITARE. È vietata la copia e la divulgazione non autorizzata.

[2002-2009] musolinoandrea@hotmail.com



VERONA (Ponte Nuovo)

049903

124 sez III

049 IIINO

Nazione: ITALIA
 Provincia: VERONA
 Comune: VERONA
 Carabinieri: VERONA

Proprietà: Comune di Verona

Indirizzo: Palazzo Barbieri - Piazza Bra, 1
 Comune: VERONA
 Cap: 37100 Tel: 0458077111 Fax:
 Provincia: VERONA

Materializzazione:

Centrino del tipo "GPS C" infisso alla sommità del parapetto in pietra bianca del ponte sul Fiume Adige, estremo di riva sinistra a valle.

Geografiche (Roma40)

φ: 45°26'30,8755"
 λ: -01°26'59,8649"

Piane (Gauss-Boaga)

FO N: 5.034.087,490
 FE E: 1.656.606,460

Geografiche (WGS84)

φ: 45°26'33,2764"
 λ: 11°00'07,6178"

Piane (UTM-WGS84)

F.32 N: 5.034.066,682
 E: 656.577,396

Quota s.l.m.: 59,754

Le coordinate nel Sistema Roma40 sono state calcolate, dalle coordinate WGS84, tramite algoritmo di trasformazione.

FE N:
 E:

Quota ell.: 105,090

Le coordinate nel Sistema WGS84 sono state determinate nell'anno 1996.

F.33 N:
 E:

Accesso:

Informazioni ausiliarie:


Vertici collegati:

I049159 [FE DN = 33,98 DE = -342,52] [DH = 62,26]


R 0041# ### 087S Contrassegno di vario tipo DH = 0,000

Rete primaria di inquadramento (IGM95)
 Con quota derivata da caposaldo di livellazione (Rete Fond.)
 Produttore: IGM

Stazioni astronomiche:

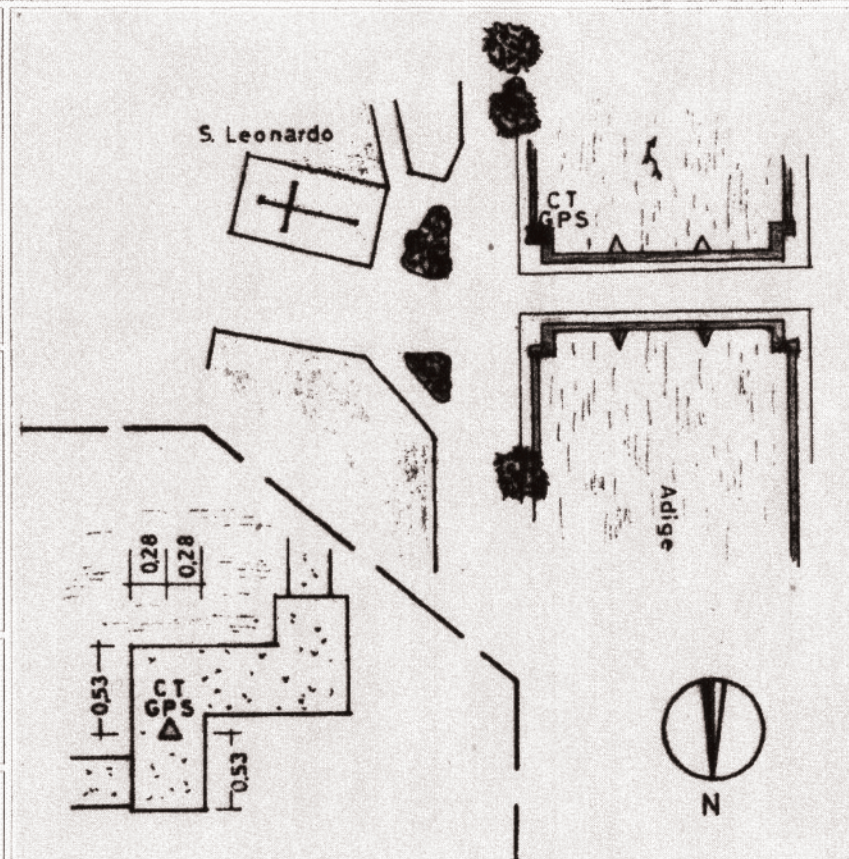

Segnalizzato: 10/07/1996 G6-1996 Cart. Stefanelli Giacomo
 Ultimo intervento: 29/06/2006 DL2-2006 Coll. Cart. Masiero Salvatori Raffaele

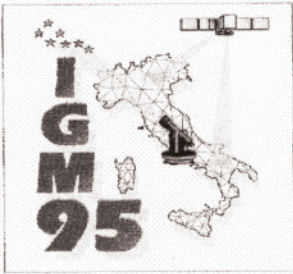


ISTITUTO GEOGRAFICO MILITARE

SERVIZIO GEODETICO - via di Novoli, 93 50127 FIRENZE Tel: 055.2732442 Fax: 055.4368429

049903 VERONA (Ponte Nuovo)

Stampata il 10/07/2008 da: ISTITUTO GEOGRAFICO MILITARE - SERVIZIO GEODETICO - via di Novoli, 93 50127 FIRENZE FI

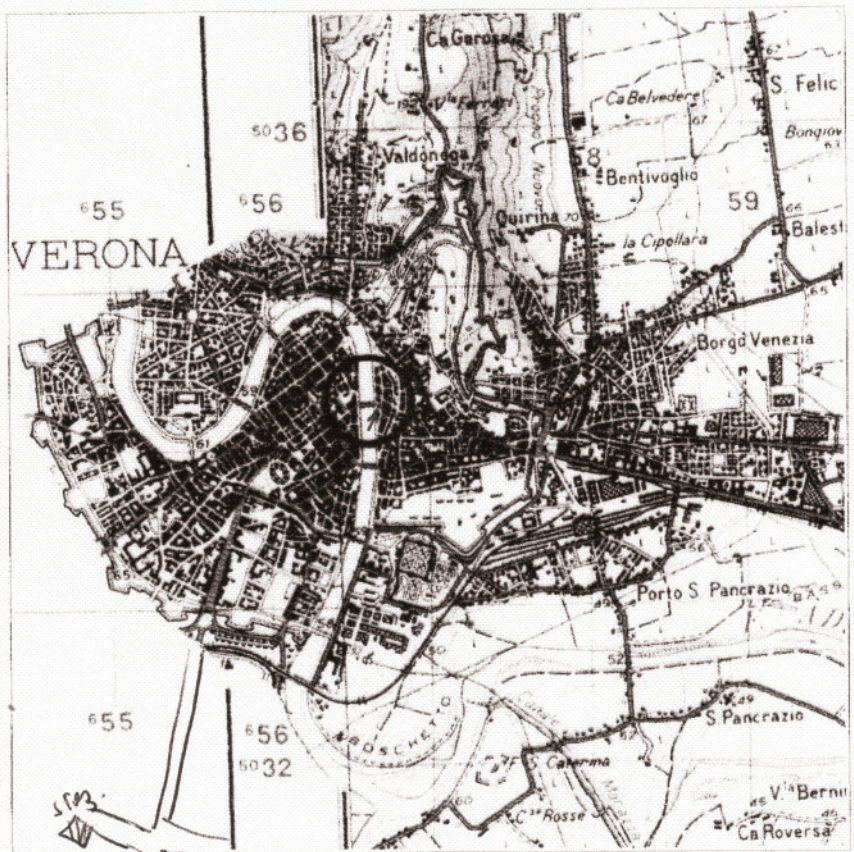

Handwritten note:
Calle
V. Berni



Questa scheda è di proprietà dell'ISTITUTO GEOGRAFICO MILITARE. È vietata la copia e la divulgazione non autorizzata.



ISTITUTO GEOGRAFICO MILITARE

SERVIZIO GEODETTICO - via di Novoli, 93 50127 FIRENZE Tel: 055.2732442 Fax: 055.4368429

049903 VERONA (Ponte Nuovo)

Stampata il 10/07/2008 da: ISTITUTO GEOGRAFICO MILITARE - SERVIZIO GEODETTICO - via di Novoli, 93 50127 FIRENZE FI



Questa scheda è di proprietà dell'ISTITUTO GEOGRAFICO MILITARE. È vietata la copia e la divulgazione non autorizzata.



LE PIRAMIDI

050701

125 Sez 0

Nazione: ITALIA
 Provincia: VICENZA
 Comune: TORRI DI QUARTESOLO
 Carabinieri: CAMISANO

Proprietà: P.P.V.
 Indirizzo: Via Pola, 20 - Loc. Le Piramidi
 Comune: TORRI DI QUARTESOLO
 Cap: 36040 Tel: 0444 267042 Fax:
 Provincia: VICENZA

Materializzazione:

Centrino di tipo "GPS C" fissato sul muro in cemento armato della strada di accesso al parcheggio interrato del complesso commerciale de "Le Piramidi" presso Torri di Quartesolo.

Geografiche (Roma40)	Piane (Gauss-Boaga)	Geografiche (WGS84)	Piane (UTM-WGS84)
φ: 45°30'35,226"	O N: 5.043.035,35	φ: 45°30'37,624"	F.32 N: 5.043.014,04
λ: -00°49'31,170"	E E: 1.705.212,57	λ: 11°37'36,398"	F. E: 705.182,54
Quota s.l.m.: 28,72	F. E: N: E:	Quota ell.: 74,00	F.33 N: E:

Accesso:

Si percorre la SS. 11 da Vicenza verso Padova, passato il paese di Torri di Quartesolo di circa 1 Km, sulla destra si trova il centro commerciale de "Le Piramidi" dove è posizionato il punto.

Informazioni ausiliarie:

Vertici collegati:


R0041# ### 027P

Contrassegno di tipo Cso
 Pozzetto (A)
 ΔH: -1,43

Parametri:

Tx:	70,91	Rx:	-0,610"
Ty:	20,55	Ry:	-2,687"
K:	29,61	Tz:	-49,63
		Rz:	-1,715"

Stazioni astronomiche:

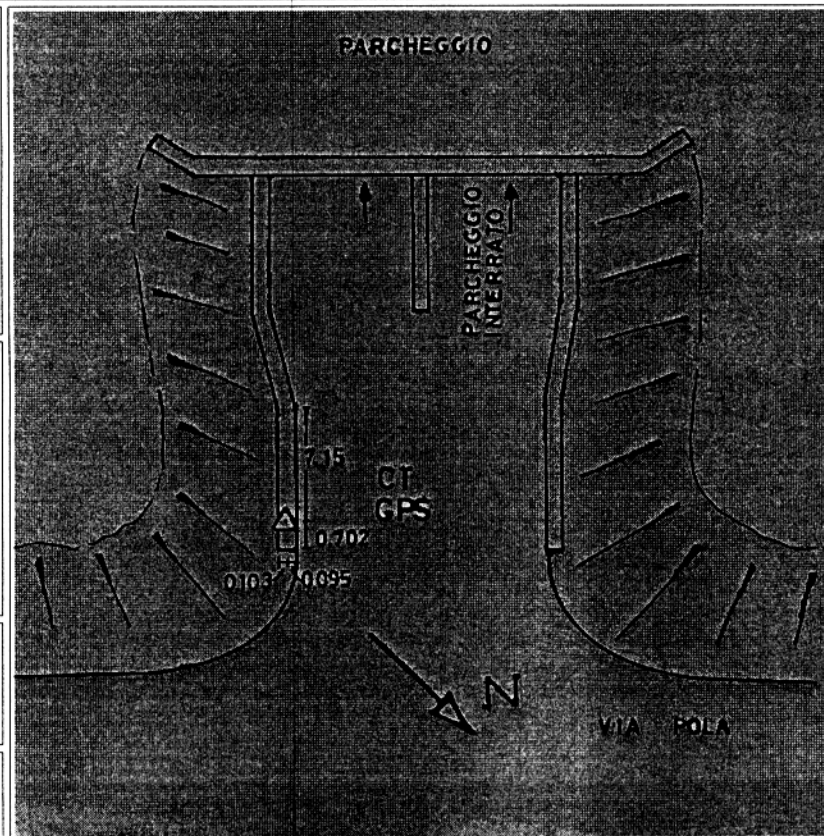

Segnalizzato: 22/04/93 G1B-93 Cart. Bartolini S.






GPSDAT - SCHIZZO MONOGRAFICO

Nome del vertice **LE PIRAHIDI**

Specificca

Numero del vertice **050701**

- schizzo monografico del vertice IGM95
 schizzo monografico del vertice associato

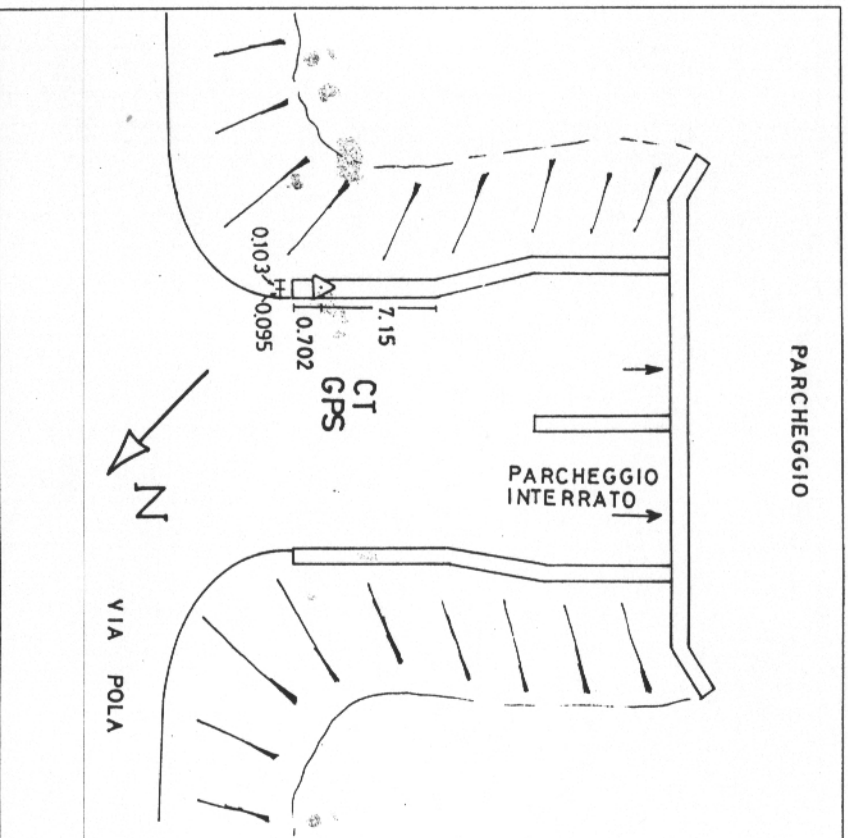




LE PIRAMIDI (TORRE O QUARTASSOLO)

050701

INTEGRAZIONI MONOGRAFICHE

ALLEGATO N

F° 109 1:50000

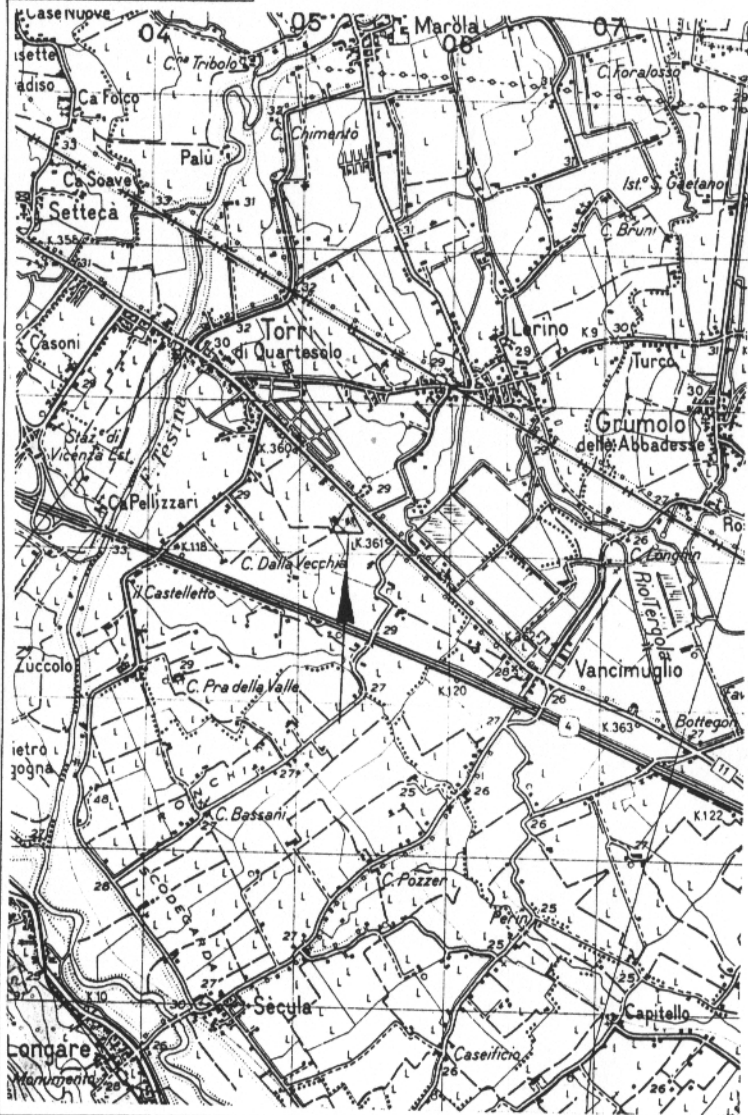





OLMO DI CREAZZO - CHIESA DI SAN NICOLA (Monumento ai caduti)

050703

125 sez IV

050 IVSO

Nazione: ITALIA
Provincia: VICENZA
Comune: CREAZZO
Carabinieri: CREAZZO

Proprietà:
Indirizzo:
Comune:
Cap:
Provincia:

Tel:

Fax:

Materializzazione:

Centrino universale infisso sul muretto che circonda il monumento ai caduti nella piazza antistante la nuova chiesa di San Nicola, estremità rivolta verso Vicenza.

Geografiche (Roma40)

φ: 45°31'27,9564"
λ: -00°57'36,2120"

Piane (Gauss-Boaga)

φ: N: 5.044.327,027
λ: E: 1.694.637,221

Geograf. (ETRF2000)

φ: 45°31'30,3572"
λ: 112°9'31,3426"

Piane (UTM-ETRF2000)

F.32 N: 5.044.305,798
E: 694.607,516

Quota s.l.m.: 34,281

Le coordinate nel Sistema Roma'40 sono state calcolate, dalle coordinate ETRS89, tramite algoritmo di trasformazione.

Quota ell.: 80,031

Le coordinate nel Sistema ETRS89 sono state determinate nell'anno 2011.

Accesso:

Procedendo sulla S.S.11 in direzione Vicenza, il punto si trova sulla sinistra della strada nella frazione Olmo di Creazzo.

Informazioni ausiliarie:

Vertici collegati:


R 0041# ### 040# Bulloncino inox orizz. tipo GPS DH = 0.000

Punto di integrazione (geotrav, etc.)

Con quota derivata da caposaldo di livellazione (Rete Fond.)

Produttore: IGM

Stazioni astronomiche:

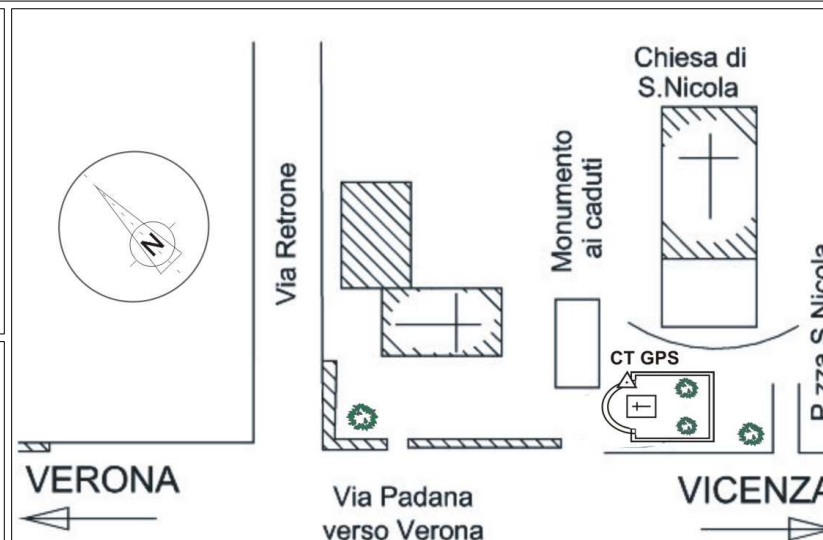


Segnalizzato: 28/09/2011 G2-2011 Ass.Tec.G.C. Gatti Cristina



ISTITUTO GEOGRAFICO MILITARE
SERVIZIO GEODETICO - via di Novoli, 93 50127 FIRENZE Tel. 055 2732442

050703 OLMO DI CREAZZO - CHIESA DI SAN NICOLA (Monumento ai caduti)

Stampata il 28/01/2015 da: ISTITUTO GEOGRAFICO MILITARE - SERVIZIO GEODETICO - via di Novoli, 93 50127 FIRENZE FI

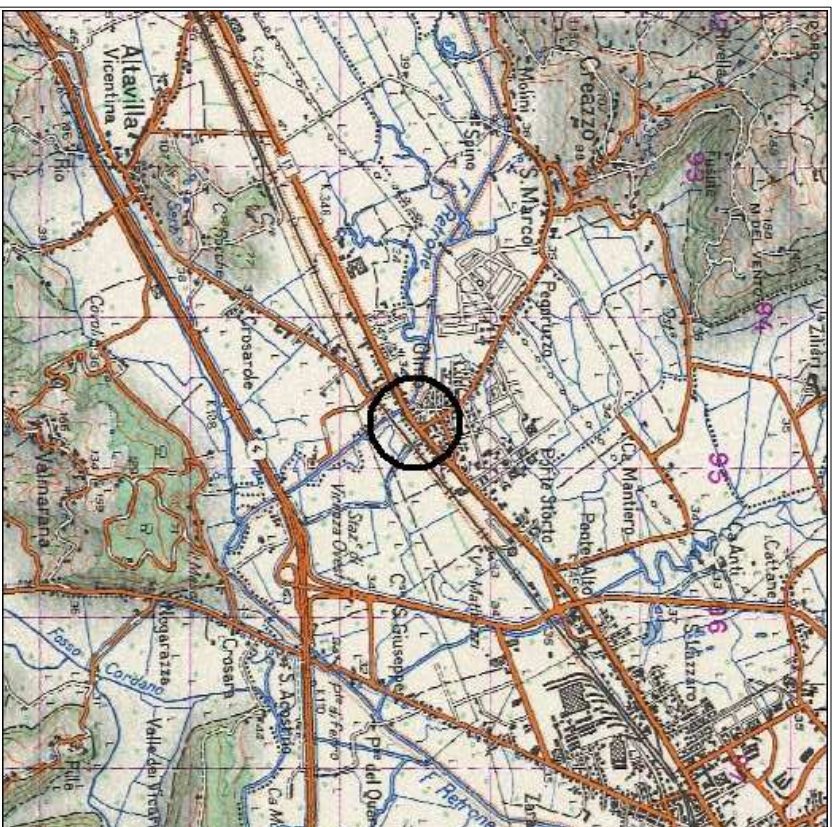

 Questa scheda è di proprietà dell'ISTITUTO GEOGRAFICO MILITARE. È vietata la copia e la divulgazione non autorizzata.

[2002-2009] musolinoandrea@hotmail.com



ISTITUTO GEOGRAFICO MILITARE
SERVIZIO GEODETICO - via di Novoli, 93 50127 FIRENZE Tel. 055 2732442

050703 OLMO DI CREAZZO - CHIESA DI SAN NICOLA (Monumento ai caduti)

Stampata il 28/09/2015 da: ISTITUTO GEOGRAFICO MILITARE - SERVIZIO GEODETICO - via di Novoli, 93 50127 FIRENZE FI





PADOVA (Facoltà di Giurisprudenza)

050802

126 sez II

050 IISE

Nazione: ITALIA
Provincia: PADOVA
Comune: PADOVA
Carabinieri: PADOVA

Proprietà: Università di Padova - Dipartimento di Geologia

Indirizzo: Via Giotto, 1
Comune: PADOVA
Cap: 35137
Provincia: PADOVA

Tel: 049664828

Fax: 049870888

Materializzazione:

Centrino fissato a cura dell'Università di Padova su una terrazza dell'immobile ove ha sede la Facoltà di Giurisprudenza nel centro cittadino. Su tale centrino è stato fissato un pilastro cilindrico alto m 1,962 alla cui sommità è posta, in modo stabile, un'antenna GPS "Trimble 4000ST" mod. L1/L2 GEOD.

Geografiche (Roma40)

φ: 45°24'21,7844"
λ: -00°34'27,0420"

Piane (Gauss-Boaga)

N: 5.032.183,642
E: 1.725.243,960

Geograf. (ETRF2000)

φ: 45°24'24,1766"
λ: 11°52'40,5455"

Piane (UTM-ETRF2000)

N: 5.032.162,463
E: 725.213,169

Quota s.l.m.: 39,801

Le coordinate nel Sistema Roma'40 sono state calcolate, dalle coordinate ETRS89, tramite algoritmo di trasformazione.

N:

E:

Quota ell.: 84,038

Le coordinate nel Sistema ETRS89 sono state determinate nell'anno 1996.

N:

E:

Accesso:

Informazioni ausiliarie:

Il punto coincide con la stazione permanente GPS della RDN (Rete Dinamica Nazionale). Per accedere al punto contattare preventivamente il Prof. Caporali del Dipartimento di Geologia.

Vertici collegati:

R N021# D02 001# Bulloncino DH = -23,62


Punto di integrazione (geotrav, etc.)

Con quota derivata da caposaldo di livellazione (Rete Fond.)

Produttore: IGM

Stazioni astronomiche:

Segnalizzato: 10/07/1996 G6-1996 Cart. Maseroli Renzo

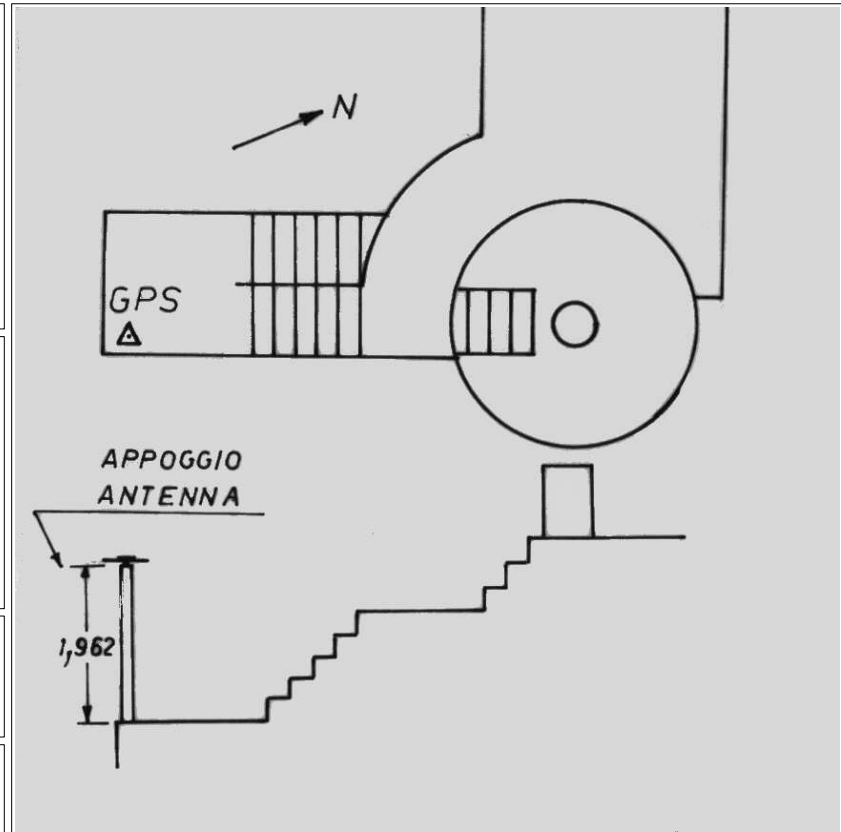



ISTITUTO GEOGRAFICO MILITARE
SERVIZIO GEODETICO - via di Novoli, 93 50127 FIRENZE Tel. 055 2732442


050802 PADOVA (Facoltà di Giurisprudenza)

Stampata il 28/01/2015 da: ISTITUTO GEOGRAFICO MILITARE - SERVIZIO GEODETICO - via di Novoli, 93 50127 FIRENZE FI



 Questa scheda è di proprietà dell'ISTITUTO GEOGRAFICO MILITARE. È vietata la copia e la divulgazione non autorizzata.


[2002-2009] musolinoandrea@hotmail.com

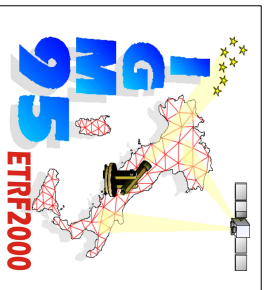

ISTITUTO GEOGRAFICO MILITARE
SERVIZIO GEODETICO - via di Novoli, 93 50127 FIRENZE Tel. 055 2732442

050802 PADOVA (Facoltà di Giurisprudenza)

Stampata il 28/01/2015 da: ISTITUTO GEOGRAFICO MILITARE - SERVIZIO GEODETICO - via di Novoli, 93 50127 FIRENZE FI

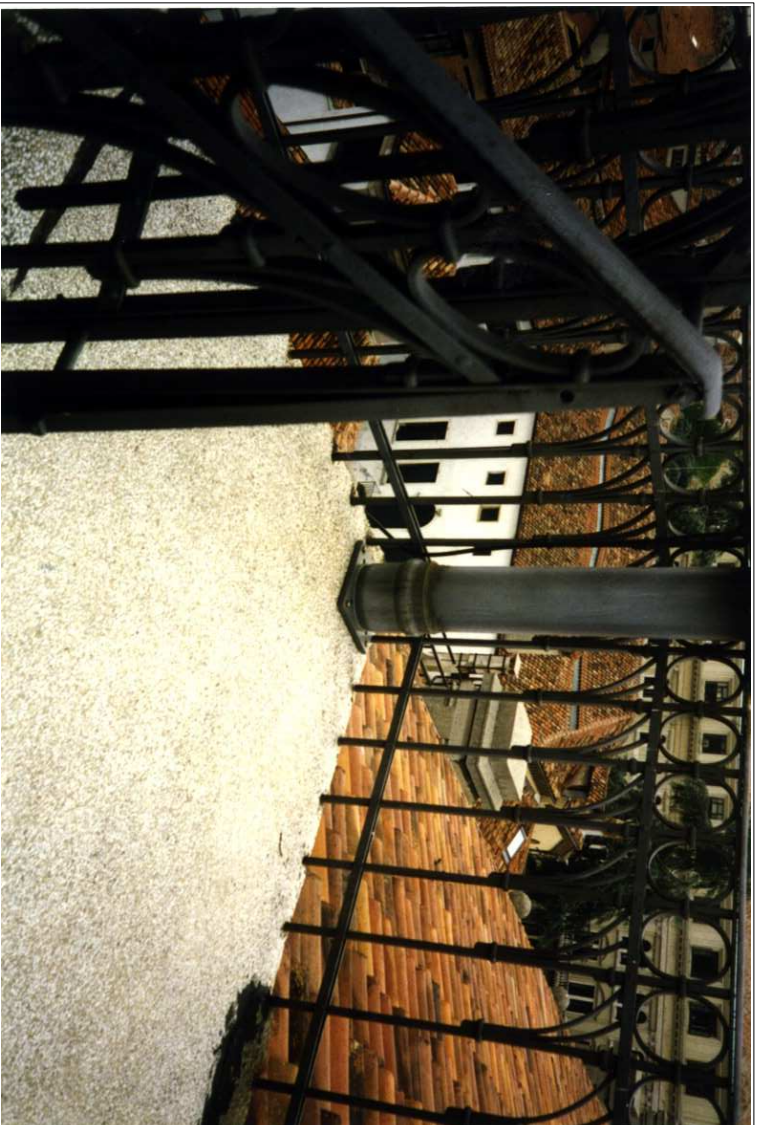

 Questa scheda è di proprietà dell'ISTITUTO GEOGRAFICO MILITARE. È vietata la copia e la divulgazione non autorizzata.

2002-2009 | musolinoandrea@hotmail.com



A MADONNA DI MONTE BERICO (Balastra spigolo sud - Associato n. 1) 050902

125 sez I

050 IVSO

Nazione: ITALIA
Provincia: VICENZA
Comune: VICENZA
Carabinieri: VICENZA

Proprietà: Convento Basilica M. Berico P. Antonio Bernardi
Indirizzo: Viale 10 Giugno, 87
Comune: VICENZA
Cap: 36100 **Tel:** 0444320999 **Fax:**
Provincia: VICENZA

Materializzazione:

Centrino di tipo "GPS D" infisso sullo spigolo sud del cordonato della balastra del grande terrazzo a destra della basilica.

Geografiche (Roma40)	Piane (Gauss-Boaga)	Geograf. (ETRF2000)	Piane (UTM-ETRF2000)
ϕ : 45°32'01,5372"	ϕ : 5.045.493,468	ϕ : 45°32'03,9366"	ϕ : 5.045.472,150
λ : -00°54'25,1404"	λ : 1.698.749,291	λ : 11°32'42,4240"	λ : 698.719,561
Quota s.l.m.: 123,320	Quota ell.: 169,060		
Le coordinate nel Sistema Roma'40 sono state calcolate, dalle coordinate ETRS89, tramite algoritmo di trasformazione.		Le coordinate nel Sistema ETRS89 sono state determinate nell'anno 1996.	

Accesso:

Da Vicenza seguire le indicazioni per M. Berico.

Informazioni ausiliarie:


Per accedere al punto occorre farsi aprire il cancello dalla portineria, stazione con la piastra.
 La differenza di quota fra il punto GPS ed il vertice associato è: $(\Delta H) = -0,0135$.

Vertici collegati:

R 0041# ### 035# Bullone a muro $DH = -81,797$

Rete primaria di inquadramento (IGM95)
 Con quota derivata da caposaldo di livellazione (Rete Fond.)
 Produttore: IGM

Stazioni astronomiche:

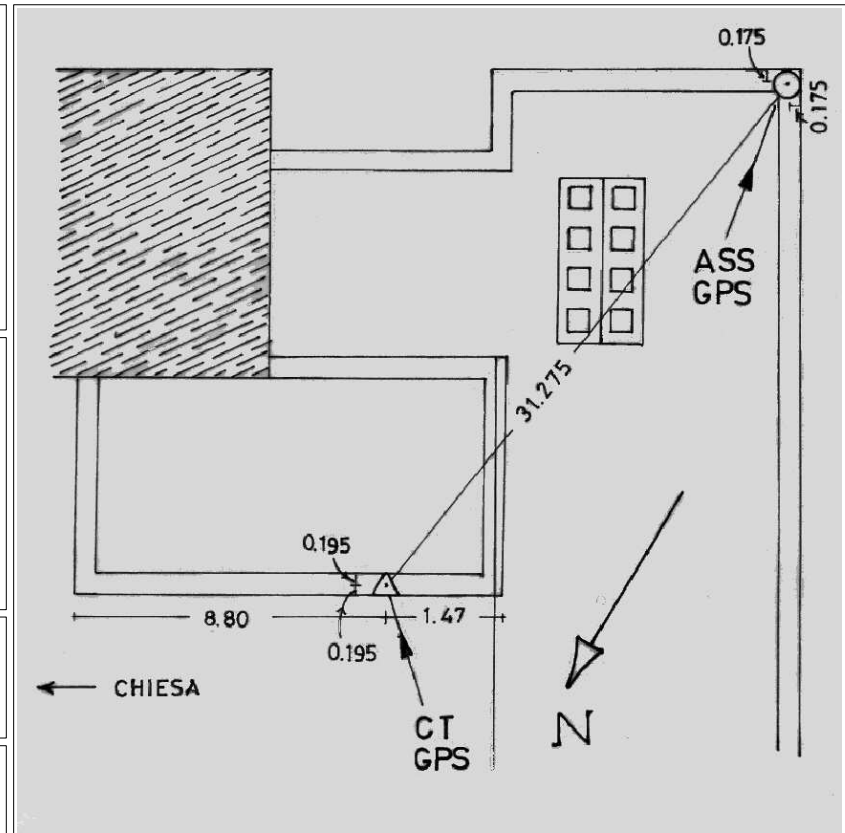

Segnalizzato: 26/05/1993 G1B-1993 Cart. Bartolini Simone

Ultimo intervento: 28/09/2011 G2-2011 Funz. Tec. Cart. Bartolini Simone



ISTITUTO GEOGRAFICO MILITARE
SERVIZIO GEODETICO - via di Novoli, 93 50127 FIRENZE Tel. 055 2732442

A 050902 MADONNA DI MONTE BERICO (Balastra spigolo sud - Associato n. 1)
Associato al punto GPS: 050902 MADONNA DI MONTE BERICO (Balastra)

Stampata il 28/01/2015 da: ISTITUTO GEOGRAFICO MILITARE - SERVIZIO GEODETICO - via di Novoli, 93 50127 FIRENZE FI



 Questa scheda è di proprietà dell'ISTITUTO GEOGRAFICO MILITARE. È vietata la copia e la divulgazione non autorizzata.


[2002-2009] musolinoandrea@hotmail.com



ISTITUTO GEOGRAFICO MILITARE
SERVIZIO GEODETICO - via di Novoli, 93 50127 FIRENZE Tel. 055 2732442

A 050902 MADONNA DI MONTE BERICO (Balastra spigolo sud - Associato n. 1)
Associato al punto GPS: 050902 MADONNA DI MONTE BERICO (Balastra)

Stampata il 28/01/2015 da: ISTITUTO GEOGRAFICO MILITARE - SERVIZIO GEODETICO - via di Novoli, 93 50127 FIRENZE FI

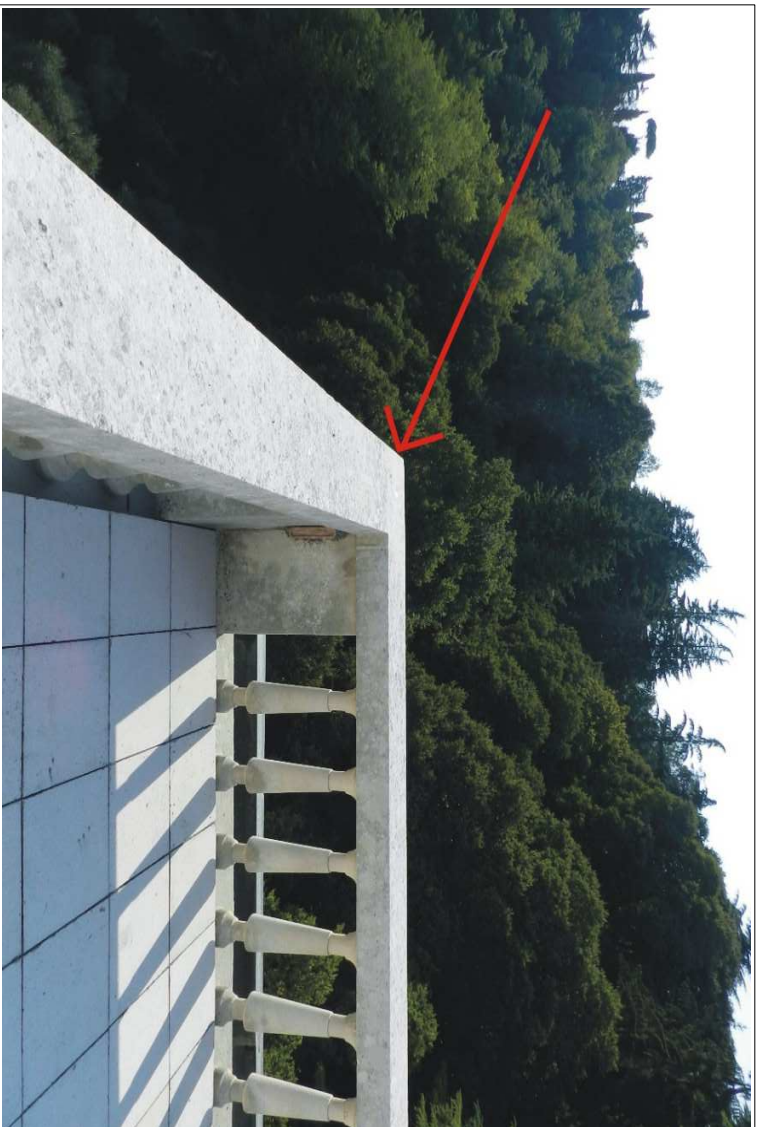

 Questa scheda è di proprietà dell'ISTITUTO GEOGRAFICO MILITARE. È vietata la copia e la divulgazione non autorizzata.

[2002-2009] musolinoandrea@hotmail.com



MADONNA DI MONTE BERICO (Balaustra)

050902

125 sez I

050 IVSO

Nazione: ITALIA
Provincia: VICENZA
Comune: VICENZA
Carabinieri: VICENZA

Proprietà: Convento Basilica M.Berico P. Antonio Bernardi
Indirizzo: Viale 10 Giugno, 87
Comune: VICENZA
Cap: 36100 **Tel:** 0444320999 **Fax:**
Provincia: VICENZA

Materializzazione:

Centrino di tipo "GPS C" infisso sul cordonato in pietra della balaustra a destra della chiesa presso un grande terrazzo.

Geografiche (Roma40)	Piane (Gauss-Boaga)	Geograf. (ETRF2000)	Piane (UTM-ETRF2000)
<small>Le coordinate nel Sistema Roma'40 sono state calcolate, dalle coordinate ETRS89, tramite algoritmo di trasformazione.</small>		<small>Le coordinate nel Sistema ETRS89 sono state determinate nell'anno 1996.</small>	

Accesso:

Da Vicenza seguire le indicazioni per M.Berico.

Informazioni ausiliarie:

Stazione con la piastra.


Vertici collegati:

I050193 [FE DN = 29,83 DE = 55,96] [DH = 41,55]

R 0041# ### 035# Bullone a muro DH = -81,810

Rete primaria di inquadramento (IGM95)
 Con quota derivata da caposaldo di livellazione (Rete Fond.)
 Produttore: IGM

Stazioni astronomiche:

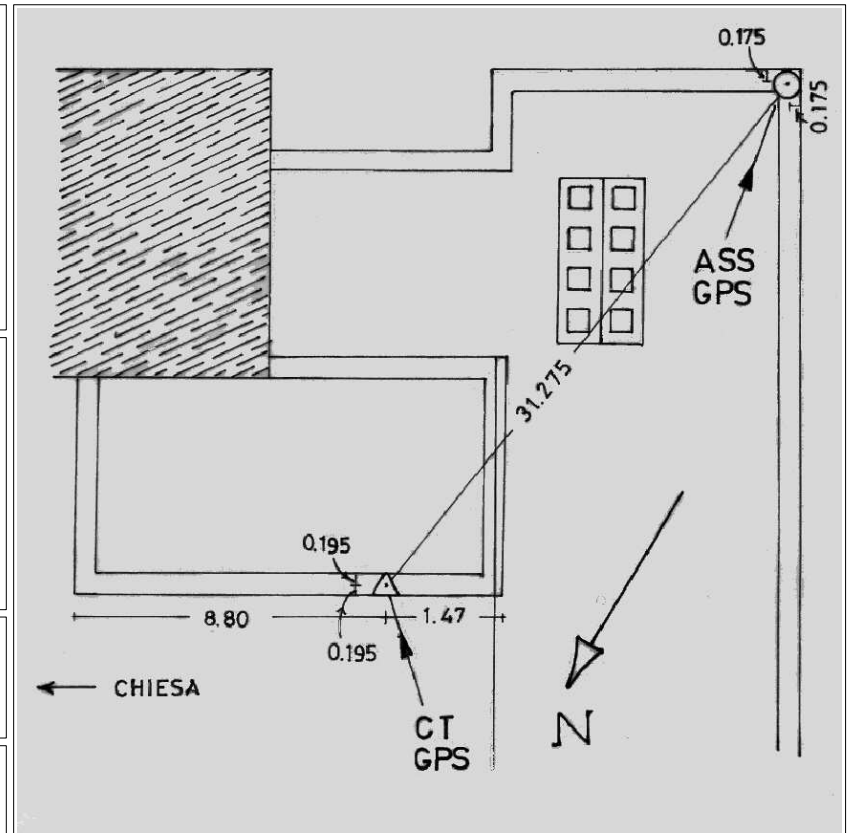



ISTITUTO GEOGRAFICO MILITARE
SERVIZIO GEODETICO - via di Novoli, 93 50127 FIRENZE Tel. 055 2732442


050902 MADONNA DI MONTE BERICO (Balaustra)

Stampata il 28/01/2015 da: ISTITUTO GEOGRAFICO MILITARE - SERVIZIO GEODETICO - via di Novoli, 93 50127 FIRENZE FI



 Questa scheda è di proprietà dell'ISTITUTO GEOGRAFICO MILITARE. È vietata la copia e la divulgazione non autorizzata.


[2002-2009] musolinoandrea@hotmail.com

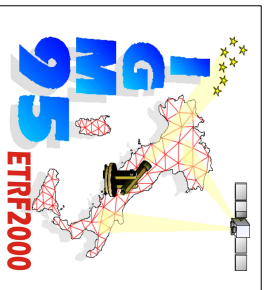

ISTITUTO GEOGRAFICO MILITARE
SERVIZIO GEODETICO - via di Novoli, 93 50127 FIRENZE Tel. 055 2732442

050902 MADONNA DI MONTE BERICO (Balaustra)

Stampata il 28/01/2015 da: ISTITUTO GEOGRAFICO MILITARE - SERVIZIO GEODETICO - via di Novoli, 93 50127 FIRENZE FI

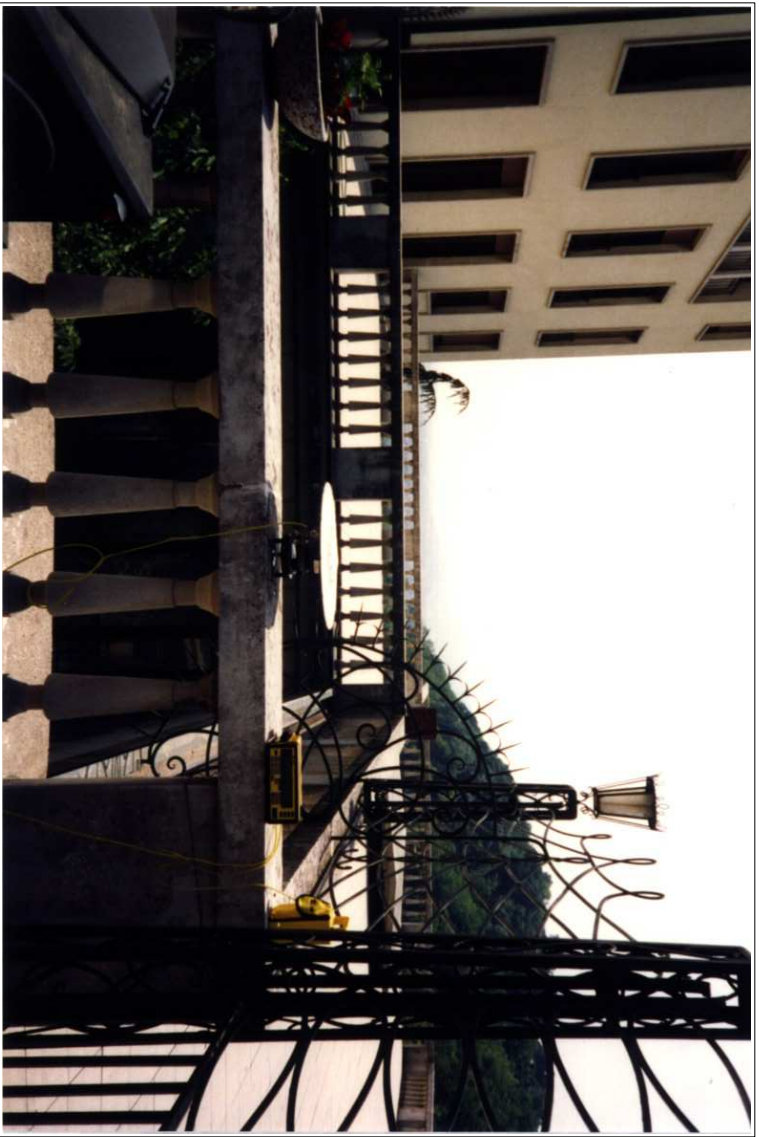

 Questa scheda è di proprietà dell'ISTITUTO GEOGRAFICO MILITARE. È vietata la copia e la divulgazione non autorizzata.

[2002-2009] musolinoandrea@hotmail.com