PLANIMETRIA STATO DI FATTO

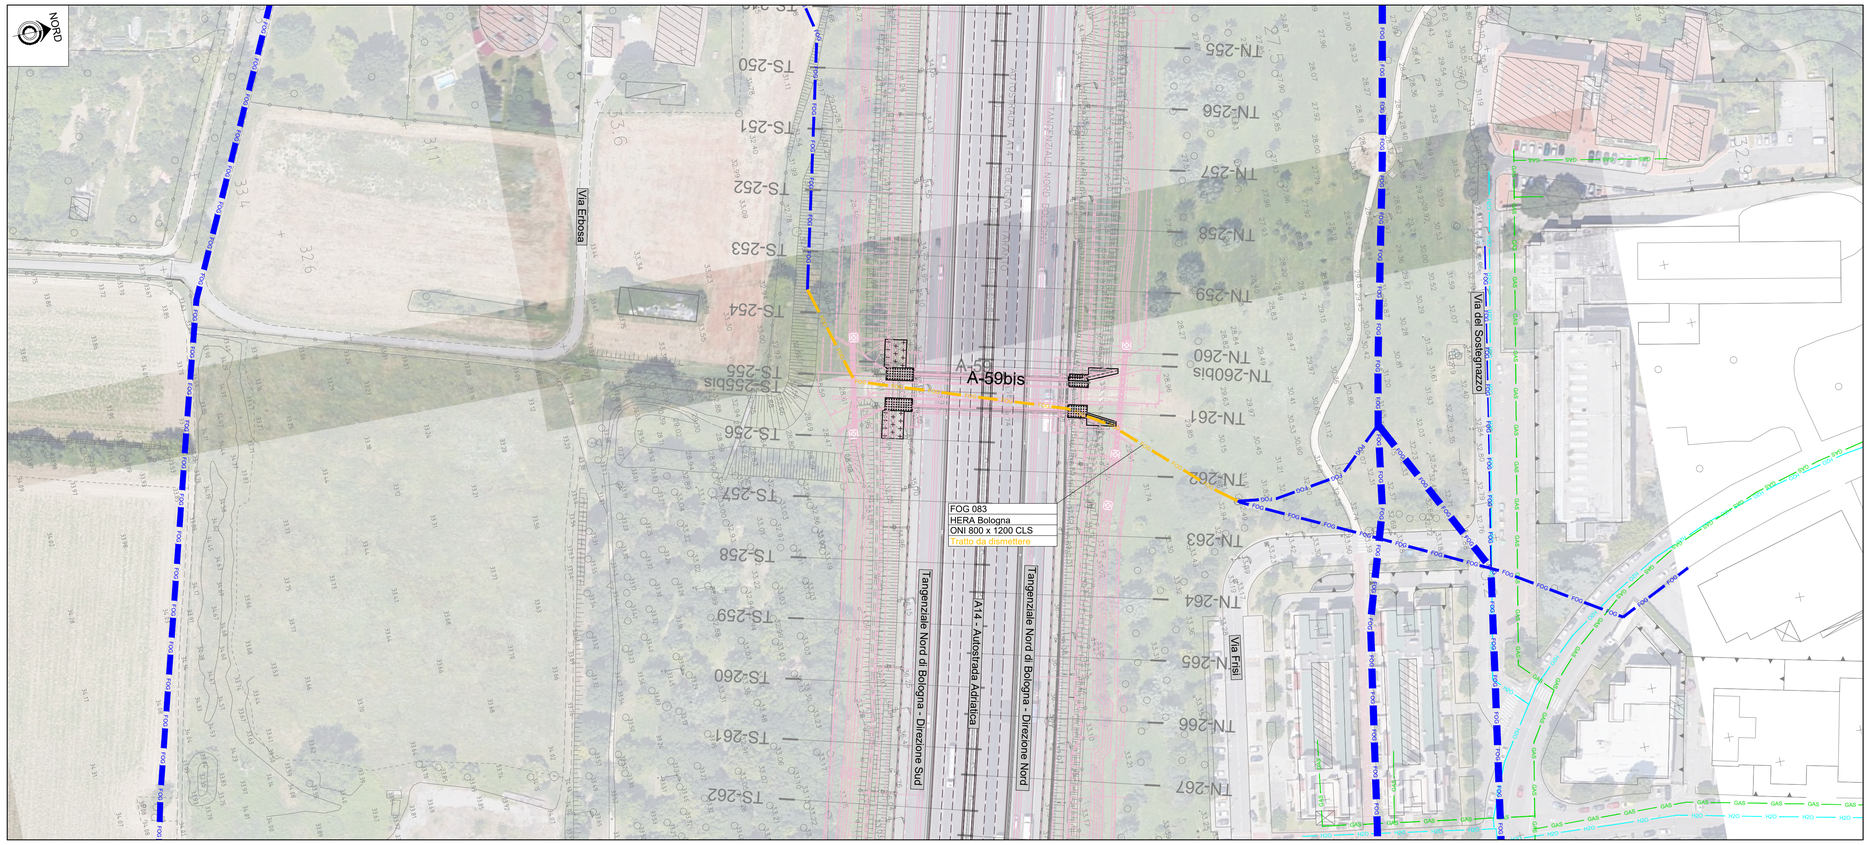

QUADRO D'UNIONE

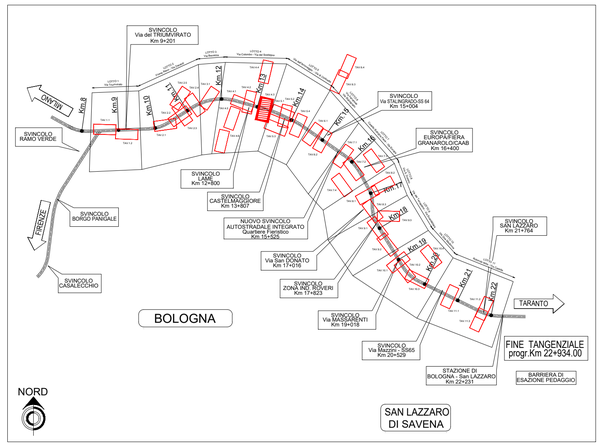

ELENCO INTERFERENZE

ACQ 074/7	FOG 028/9	GAS 073/1
ACQ 074/8	FOG 076/2	GAS 073/2
ACQ 074/9		

LEGENDA OPERE

STATO DI FATTO

- Collettore rete fognatura
- Collettore rete fognatura da dismettere
- Impianto di sollevamento
- Impianto di sollevamento da dismettere
- Condotta rete acquedotto
- Condotta rete acquedotto da dismettere
- Metanodotto BP
- Metanodotto MP
- Metanodotto da dismettere
- Passante Evoluto A14

PROGETTO

- Collettore rete fognatura
- Pozzetto collettore rete fognatura
- Impianto di sollevamento rete fognatura
- Condotta rete acquedotto
- Metanodotto BP
- Metanodotto MP
- Posa in trivellazione orizzontale controllata
- Posa in microtunneling
- Pozzo di spinta microtunneling
- Passante Evoluto A14

PLANIMETRIA DI PROGETTO

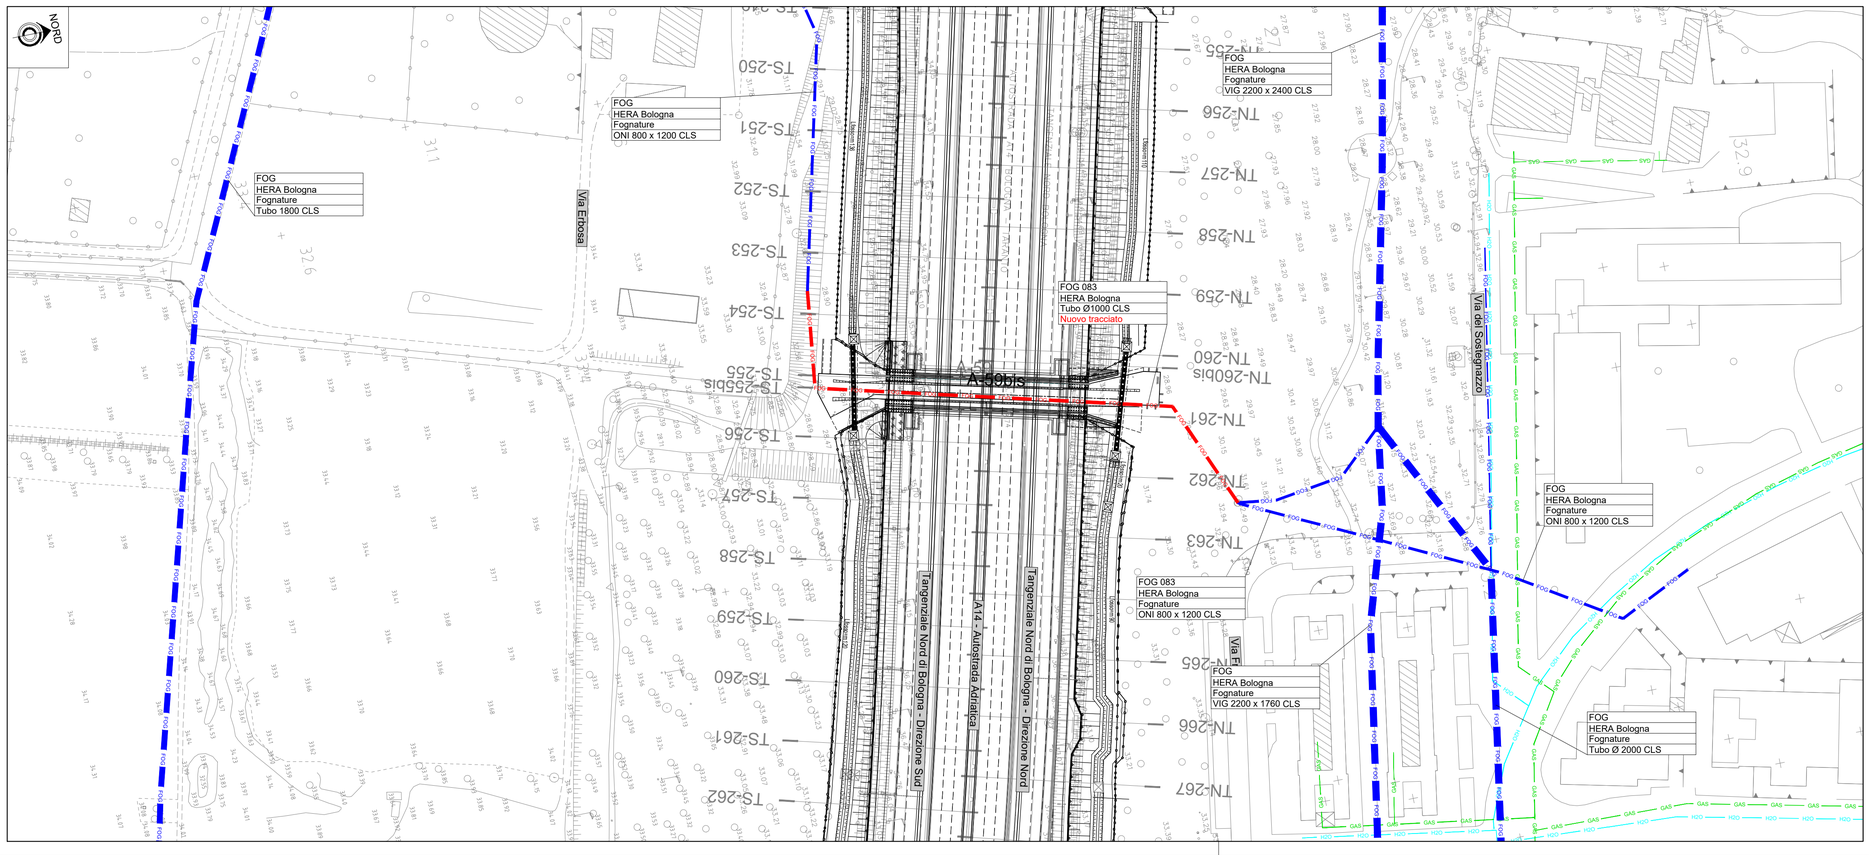

RTP

Capogruppo mandataria
HMR ENGINEERING
Piazzale Stazione 7
35131 PADOVA
Procuratore speciale
dott. ing. Fabrizio Parboni Arquati

Mandante:
Via Dall'Armi 27/3
30027 San Donà di Piave (VE)

Mandante:
Via Battuti Rossi 6
47121 FORLI' (FC)

Mandante:
Viale Maso della Pieve 4/C
39100 BOLZANO (BZ)

Progettista generale
dott. ing. MARCO GUIDORZI

Responsabile integrazione specialistiche
dott. ing. FABRIZIO PARBONI ARQUATI

REV.	DATA (DATE)	REDATTO (DRWN.BY)	CONTROL. (CHCK'D)	APPROVATO (APPR'D)	DESCRIZIONE (DESCRIPTION)
2					
1					
0	10/2020	HMR	DANIELE PIANA	MARCO GUIDORZI	PROGETTO PRELIMINARE

FUNZIONE O SERVIZIO *(DEPARTMENT)*
DIREZIONE INGEGNERIA – PROGETTAZIONE
PROGETTAZIONE SISTEMI A RETE – PROGETTAZIONE EMILIA

DENOMINAZIONE IMPIANTO O LAVORO *(PLANT OR PROJECT DESCRIPTION)*
AUTOSTRADA A14 – POTENZIAMENTO DEL SISTEMA AUTOSTR./TANG. DI BOLOGNA – PASSANTE DI BOLOGNA – RISOLUZIONE INTERFERENZE

IDENTIFICATIVO IMPIANTO *(PLANT IDENTIFIER)*

WBS	CODICE CUP *(CUP CODE)*
DB19120251	
CODICE DOCUMENTO *(CODE)*	N° COMMESSA *(JOB N°)*
ID DOCUMENTO *(DOC. ID)*	NOME FILE *(FILE NAME)*
	DG00PG0403

GRUPPO HERA
HERA S.p.A.
Holding Energia Risorse Ambiente
Viale Carlo Berti Pichat 2/4 40127 Bologna
tel. 051.287.111
www.gruppohera.it

HERAtech
Società del Gruppo Hera
HERAtech s.r.l.
Viale Carlo Berti Pichat 2/4 40127 Bologna
tel. 051.287.111
www.heratech.it

DENOMINAZIONE DOCUMENTO *(DOCUMENT DESCRIPTION)*
LOTTO 4 / Via Colombo–Via del Sostegno
Planimetrie stato di fatto e di progetto

SCALA *(SCALE)*	N° FG. *(SH. N°)*	DI *(LAST)*
1:1000	3	6

A1