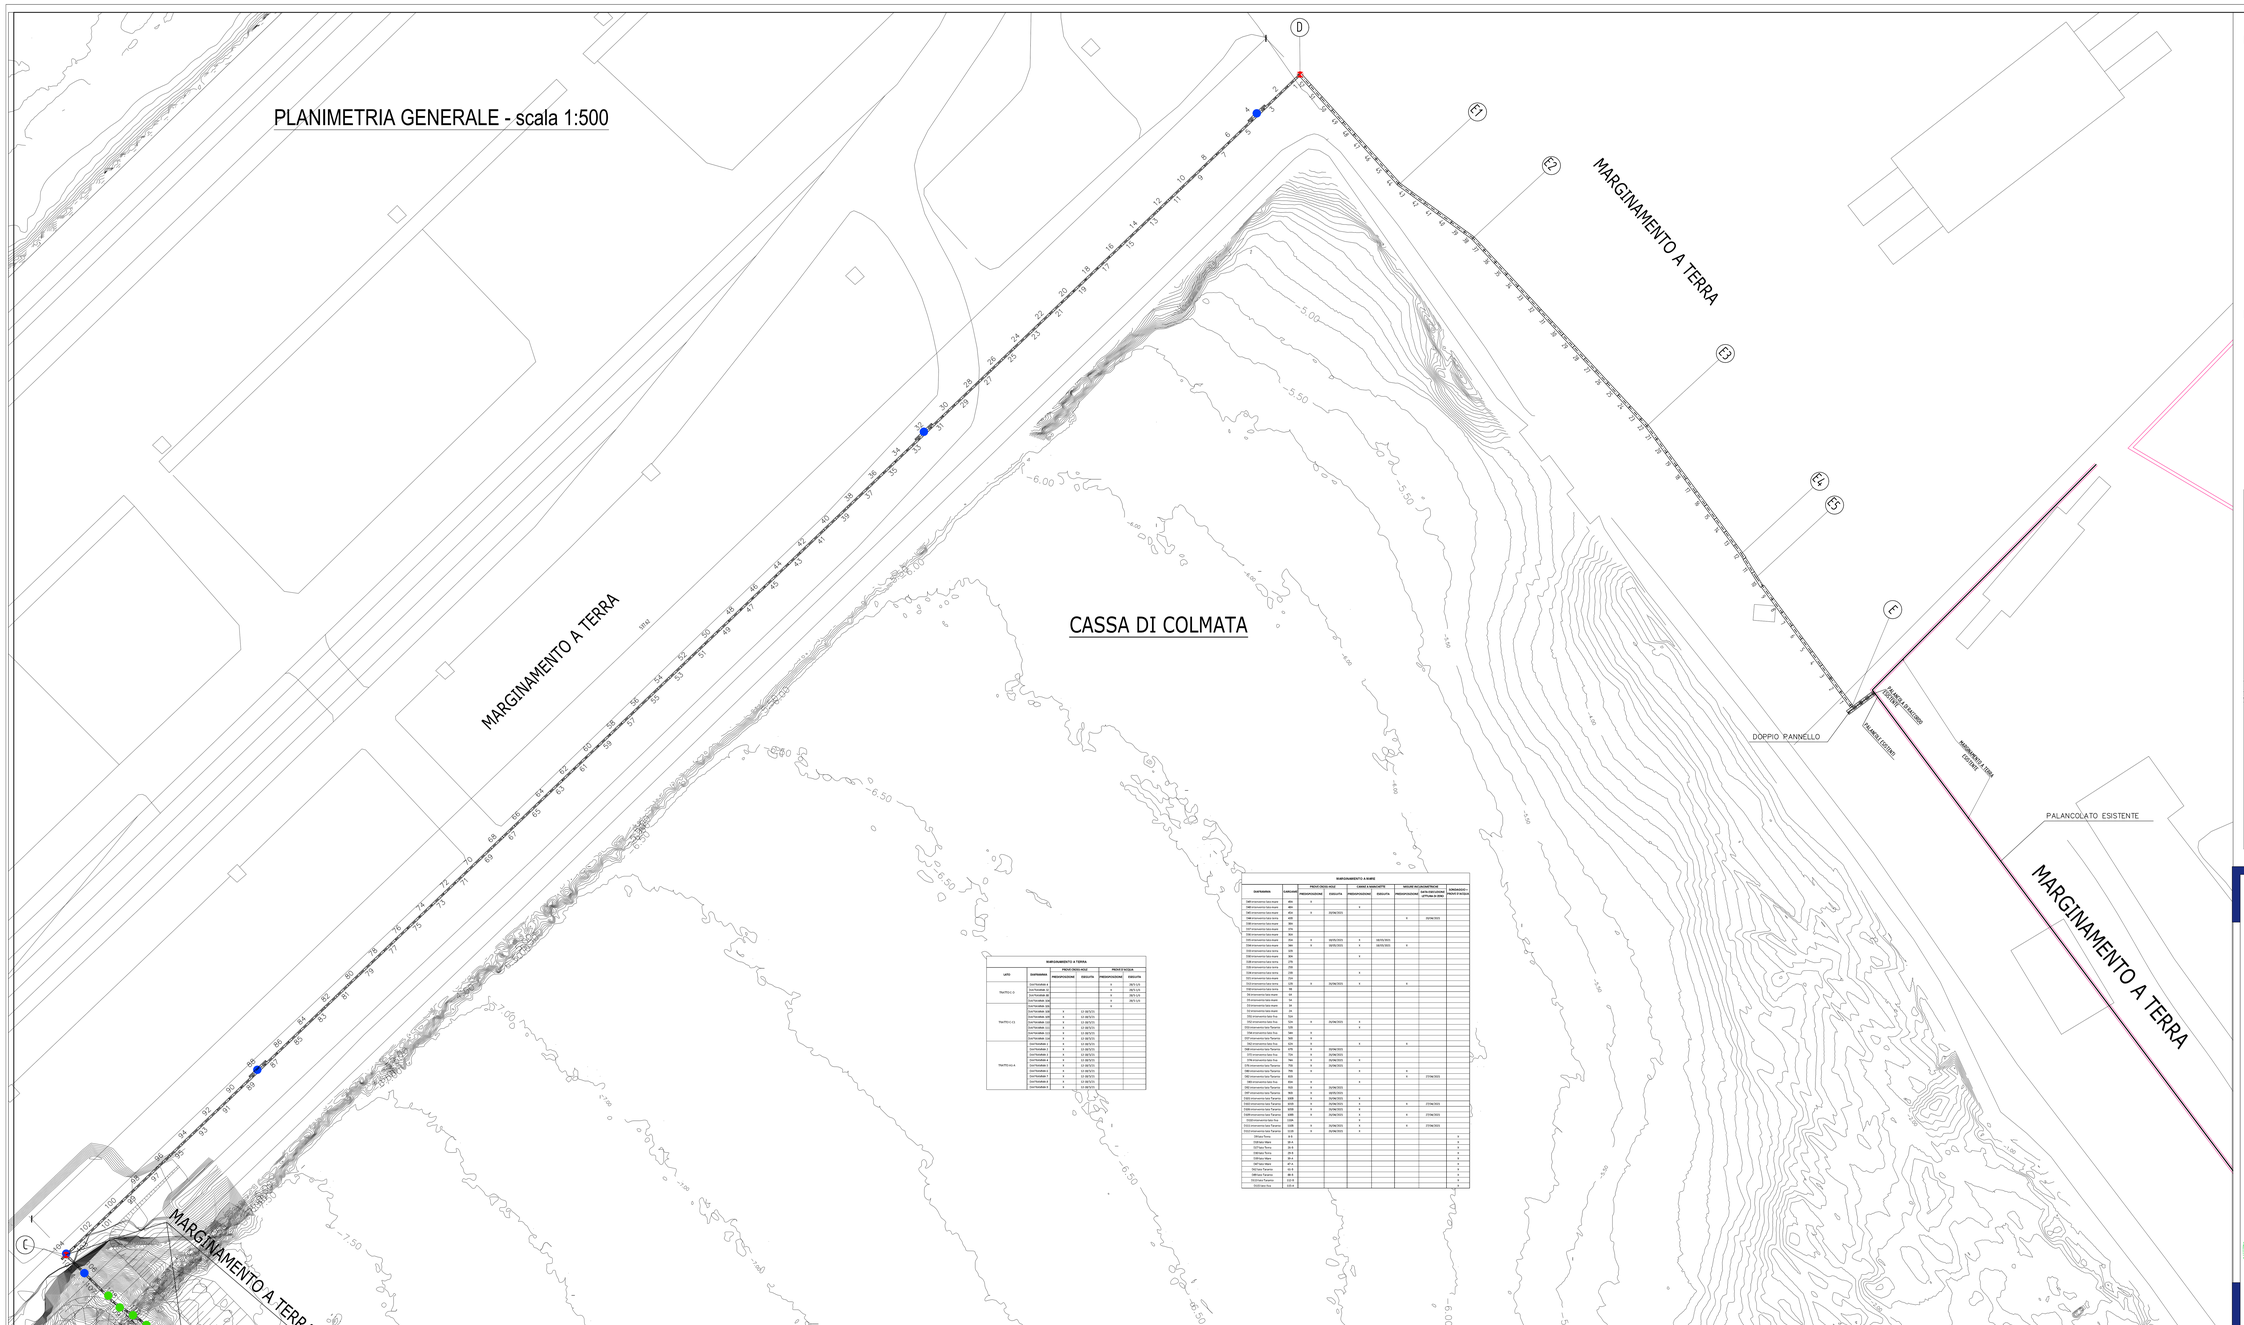

MARGINAMENTO A TERRA					
LATO	DIAFRAMMA	PROVE CROSS-HOLE		PROVE D'ACQUA	
		PREDISPOSIZIONE	ESEGUITA	PREDISPOSIZIONE	ESEGUITA
TRATTO C-D	Sud Foundation 4			X	20/5 L/S
	Sud Foundation 5			X	20/5 L/S
	Sud Foundation 6A			X	20/5 L/S
	Sud Foundation 6B			X	20/5 L/S
TRATTO C-E	Sud Foundation 10A				
	Sud Foundation 10B	X	12 (W/S/E)		
	Sud Foundation 11A	X	12 (W/S/E)		
	Sud Foundation 11B	X	12 (W/S/E)		
	Sud Foundation 12A	X	12 (W/S/E)		
	Sud Foundation 12B	X	12 (W/S/E)		
	Sud Foundation 12C	X	12 (W/S/E)		
TRATTO E-A	Sud Foundation 1	X	12 (W/S/E)		
	Sud Foundation 2	X	12 (W/S/E)		
	Sud Foundation 3	X	12 (W/S/E)		
	Sud Foundation 4	X	12 (W/S/E)		
	Sud Foundation 5	X	12 (W/S/E)		
	Sud Foundation 6	X	12 (W/S/E)		
	Sud Foundation 7	X	12 (W/S/E)		
	Sud Foundation 8	X	12 (W/S/E)		
	Sud Foundation 9	X	12 (W/S/E)		

MARGINAMENTO A MARE								
DIAFRAMMA	CODICE	PROVE CROSS-HOLE		CAROTAGGI E MONITORAGGI		MISURE INCLINOMETRICHE		LANDMARKS-CAPISALDI DI RIFERIMENTO
		PREDISPOSIZIONE	ESEGUITA	PREDISPOSIZIONE	ESEGUITA	PREDISPOSIZIONE	DATA ESECUZIONE ULTIMA DI SERIE	
DMP-Ovest-nord-Sud-Sud-Nord	IP01	X						
DMP-Ovest-nord-Sud-Sud-Nord	IP02			X				
DMP-Ovest-nord-Sud-Sud-Nord	IP03	X	20/06/2021					
DMP-Ovest-nord-Sud-Sud-Nord	IP04					X	20/06/2021	
DMP-Ovest-nord-Sud-Sud-Nord	IP05							
DMP-Ovest-nord-Sud-Sud-Nord	IP06							
DMP-Ovest-nord-Sud-Sud-Nord	IP07							
DMP-Ovest-nord-Sud-Sud-Nord	IP08							
DMP-Ovest-nord-Sud-Sud-Nord	IP09	X	06/06/2021	X	06/06/2021			
DMP-Ovest-nord-Sud-Sud-Nord	IP10	X	20/06/2021	X	06/06/2021	X		
DMP-Ovest-nord-Sud-Sud-Nord	IP11							
DMP-Ovest-nord-Sud-Sud-Nord	IP12			X				
DMP-Ovest-nord-Sud-Sud-Nord	IP13							
DMP-Ovest-nord-Sud-Sud-Nord	IP14							
DMP-Ovest-nord-Sud-Sud-Nord	IP15							
DMP-Ovest-nord-Sud-Sud-Nord	IP16			X				
DMP-Ovest-nord-Sud-Sud-Nord	IP17							
DMP-Ovest-nord-Sud-Sud-Nord	IP18	X	20/06/2021	X		X		
DMP-Ovest-nord-Sud-Sud-Nord	IP19							
DMP-Ovest-nord-Sud-Sud-Nord	IP20							
DMP-Ovest-nord-Sud-Sud-Nord	IP21							
DMP-Ovest-nord-Sud-Sud-Nord	IP22							
DMP-Ovest-nord-Sud-Sud-Nord	IP23	X	20/06/2021	X				
DMP-Ovest-nord-Sud-Sud-Nord	IP24							
DMP-Ovest-nord-Sud-Sud-Nord	IP25							
DMP-Ovest-nord-Sud-Sud-Nord	IP26	X	20/06/2021	X		X		
DMP-Ovest-nord-Sud-Sud-Nord	IP27	X	20/06/2021	X				
DMP-Ovest-nord-Sud-Sud-Nord	IP28	X	20/06/2021	X				
DMP-Ovest-nord-Sud-Sud-Nord	IP29	X	20/06/2021	X				
DMP-Ovest-nord-Sud-Sud-Nord	IP30	X	20/06/2021	X		X		
DMP-Ovest-nord-Sud-Sud-Nord	IP31	X	20/06/2021	X				
DMP-Ovest-nord-Sud-Sud-Nord	IP32	X	20/06/2021	X				
DMP-Ovest-nord-Sud-Sud-Nord	IP33	X	20/06/2021	X		X	27/06/2021	
DMP-Ovest-nord-Sud-Sud-Nord	IP34	X	20/06/2021	X				
DMP-Ovest-nord-Sud-Sud-Nord	IP35	X	20/06/2021	X				
DMP-Ovest-nord-Sud-Sud-Nord	IP36	X	20/06/2021	X		X	27/06/2021	
DMP-Ovest-nord-Sud-Sud-Nord	IP37	X	20/06/2021	X				
DMP-Ovest-nord-Sud-Sud-Nord	IP38	X	20/06/2021	X				
DMP-Ovest-nord-Sud-Sud-Nord	IP39	X	20/06/2021	X		X	27/06/2021	
DMP-Ovest-nord-Sud-Sud-Nord	IP40	X	20/06/2021	X				
DMP-Ovest-nord-Sud-Sud-Nord	IP41	X	20/06/2021	X				
DMP-Ovest-nord-Sud-Sud-Nord	IP42	X	20/06/2021	X		X	27/06/2021	
DMP-Ovest-nord-Sud-Sud-Nord	IP43	X	20/06/2021	X				
DMP-Ovest-nord-Sud-Sud-Nord	IP44	X	20/06/2021	X		X	27/06/2021	
DMP-Ovest-nord-Sud-Sud-Nord	IP45	X	20/06/2021	X				
DMP-Ovest-nord-Sud-Sud-Nord	IP46	X	20/06/2021	X				
DMP-Ovest-nord-Sud-Sud-Nord	IP47	X	20/06/2021	X				
DMP-Ovest-nord-Sud-Sud-Nord	IP48	X	20/06/2021	X				
DMP-Ovest-nord-Sud-Sud-Nord	IP49	X	20/06/2021	X				

LEGENDA:

INDAGINI DA EFFETTUARE SU GARGAMI:

- N. 10 CAROTAGGI + N. 4 PROVE D'ACQUA

PREDISPOSIZIONE ED INDAGINI GIA' EFFETTUATE:

- PROVE D'ACQUA NEI DIAFRAMMI PLASTICI
- PROVE CROSS-HOLE
- PROVE CON TRACCIANTE

STRUMENTI DI MISURA INSTALLATI:

- INCLINOMETRI

NB: LE PROVE CROSS-HOLLE E CON TRACCIANTE SONO INDICATE IN TABELLA

NUMERAZIONE ELEMENTI

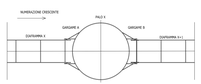

PIANTA CHIAVE
scala 1:5000

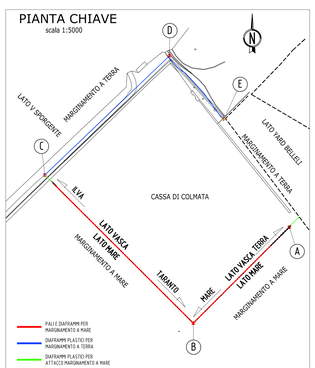

ASTALDI

PROGETTO COSTRUTTIVO

INTERVENTI PER IL DRAGAGGIO DI 2,3 M m^3 DI SEDIMENTI IN AREA MOLO POLISETTORIALE PER LA REALIZZAZIONE DI UN PRIMO LOTTO DELLA CASSA DI COLMATA FUNZIONALE ALL'AMPLIAMENTO DEL V SPORGENTE DEL PORTO DI TARANTO

Progetto Costruttivo

MARGINAMENTO A MARE

Planimetria Ubicazione Indagini Cassa di Colmata - Tavola 2 di 3

SCALA: 1:500

CODICE PROGETTO	CODICE ELABORATO	REV	REF
PUG102	PC-AMB-GE-00-00-PL-02-A		286

REVISIONI					
A	MAGGIO 2021	EMISSIONE	TOSIANI	ABELLO	COLLARELLI
REV	DATA	DESCRIZIONE	REDATTO	CONTROLLATO	APPROVATO

IL PROGETTISTA

TECNOSTRUTTURE S.r.l.
Ingegneria Integrata
Viale Giulio Cesare, 71
00192 ROMA
Tel. 06 32597514 - Fax 06 32597513
P.IVA 08452041001 - C.F. 97207780585 (RM)

FILE: PCTOPMMBTOPLA02A.DWG