
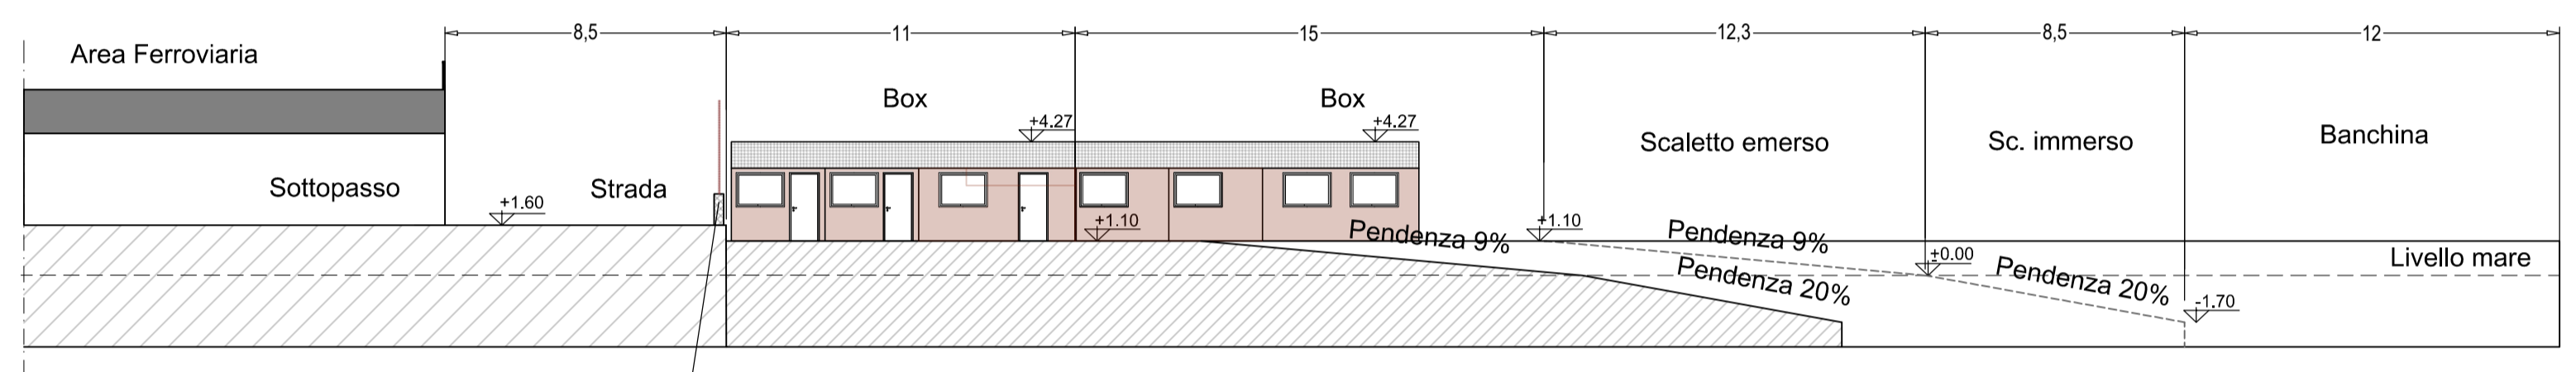




- LEGENDA
- Coop IL SOLE
 - Coop SAN LEONARDO
 - Coop VARAZZE PESCA
 - Area fascia di rispetto - non edificabilità

PIANTA - SCALA 1: 250
LAYOUT
NUOVO MOLO PESCATORI

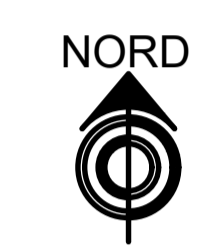

Recinzione

SEZIONE AA - SCALA 1: 200

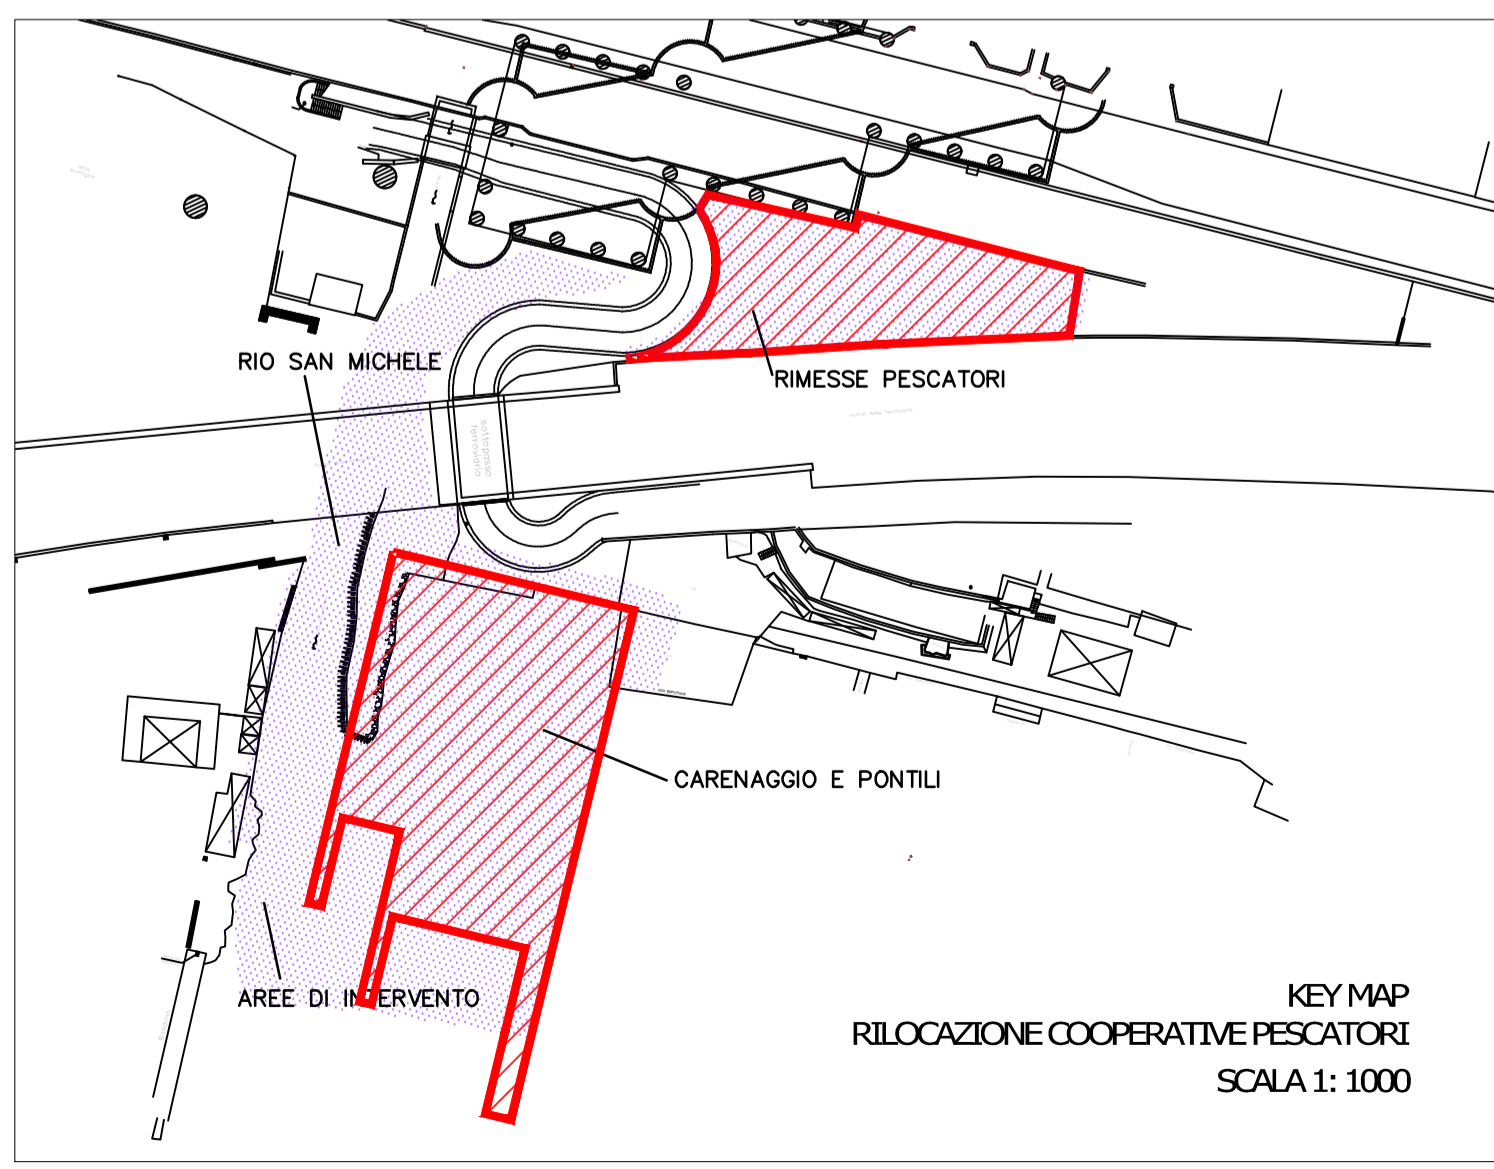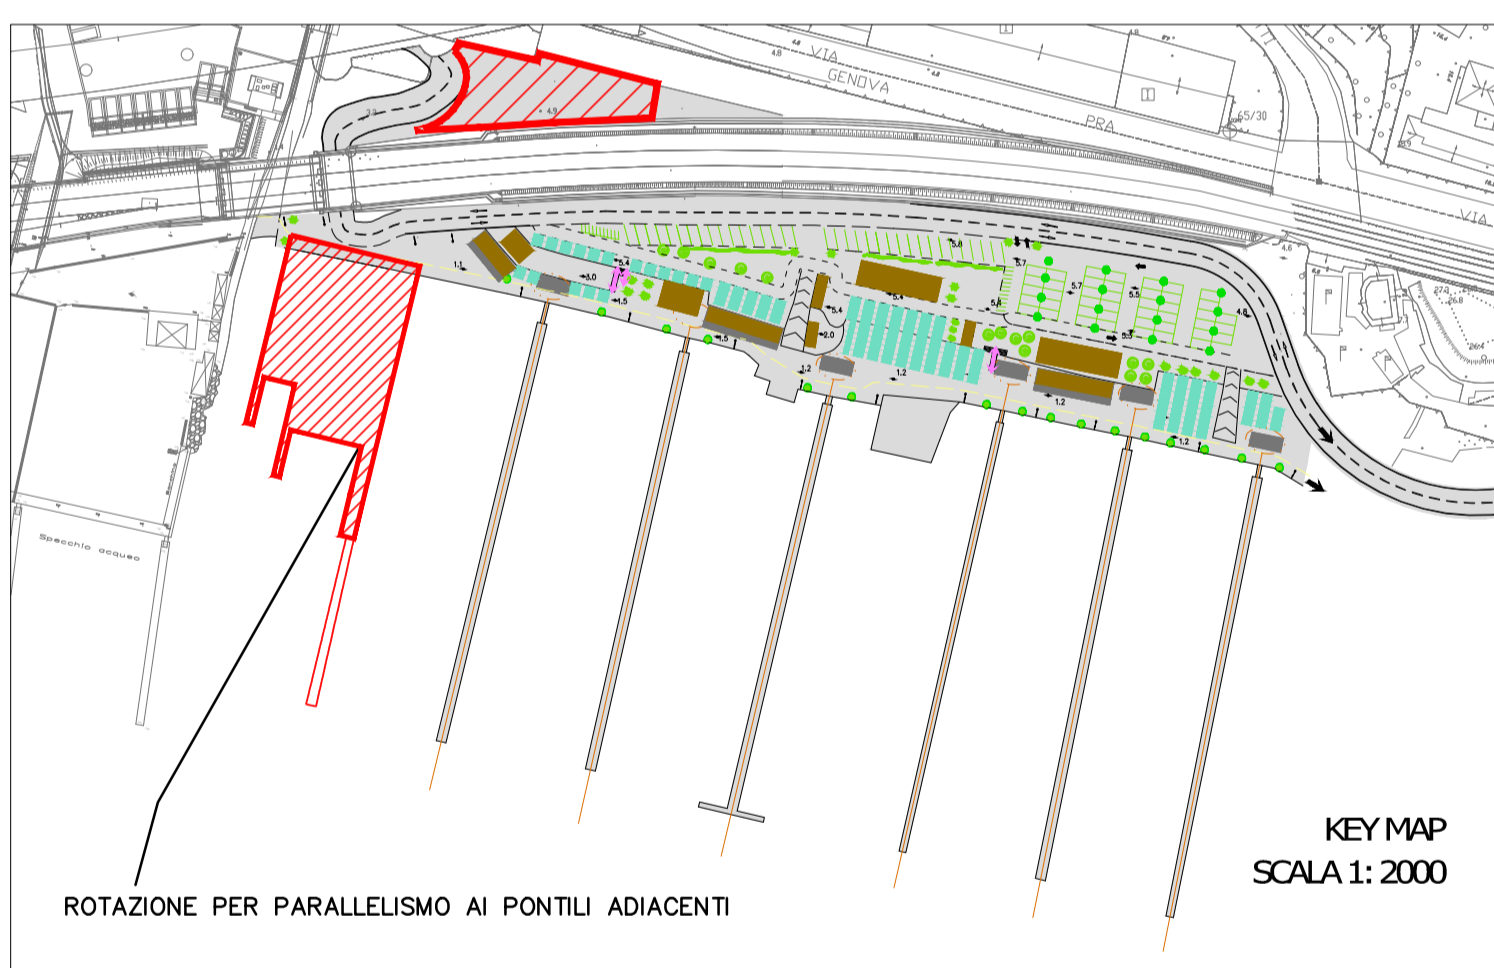

COMUNE DI GENOVA

REALIZZAZIONE DELLA NUOVA CALATA AD USO CANTIERISTICA NAVALE ALL'INTERNO DEL PORTO PETROLI DI GENOVA SESTRI PONENTE E SISTEMAZIONE IDRAULICA DEL RIO MOLINASSI

PROGETTO DEFINITIVO PER APPALTO INTEGRATO
LOTTO 1 - LOTTO 2 II STRALCIO FASE 2 - LOTTO 3

OPERE CIVILI

Planimetria di progetto. Inquadramento generale

PROGETTISTA INCARICATO DAL COMUNE DI GENOVA



SCALA:
Varie

COMMESSA	APPALTO	FASE	TIPO DOC.	DISCIP.	GRUPPO	CONS.	REV.
45503307	B	PD	D	CIV	D	001	F0

Rev.	Descrizione Emissione	Redatto	Data	Verificato	Data	Approvato	Data
F0	Prima Emissione	P. Viaro	04/06/2021	G. Lonardini	04/06/2021	G. Sembenelli	04/06/2021

IL PROGETTISTA
Dott. Ing. G. Sembenelli

VERIFICATO: _____ VALIDATO: COMUNE DI GENOVA

IL RUP: _____ ASSISTENTI AL RUP: _____
Dott. Arch. R. Valcalda