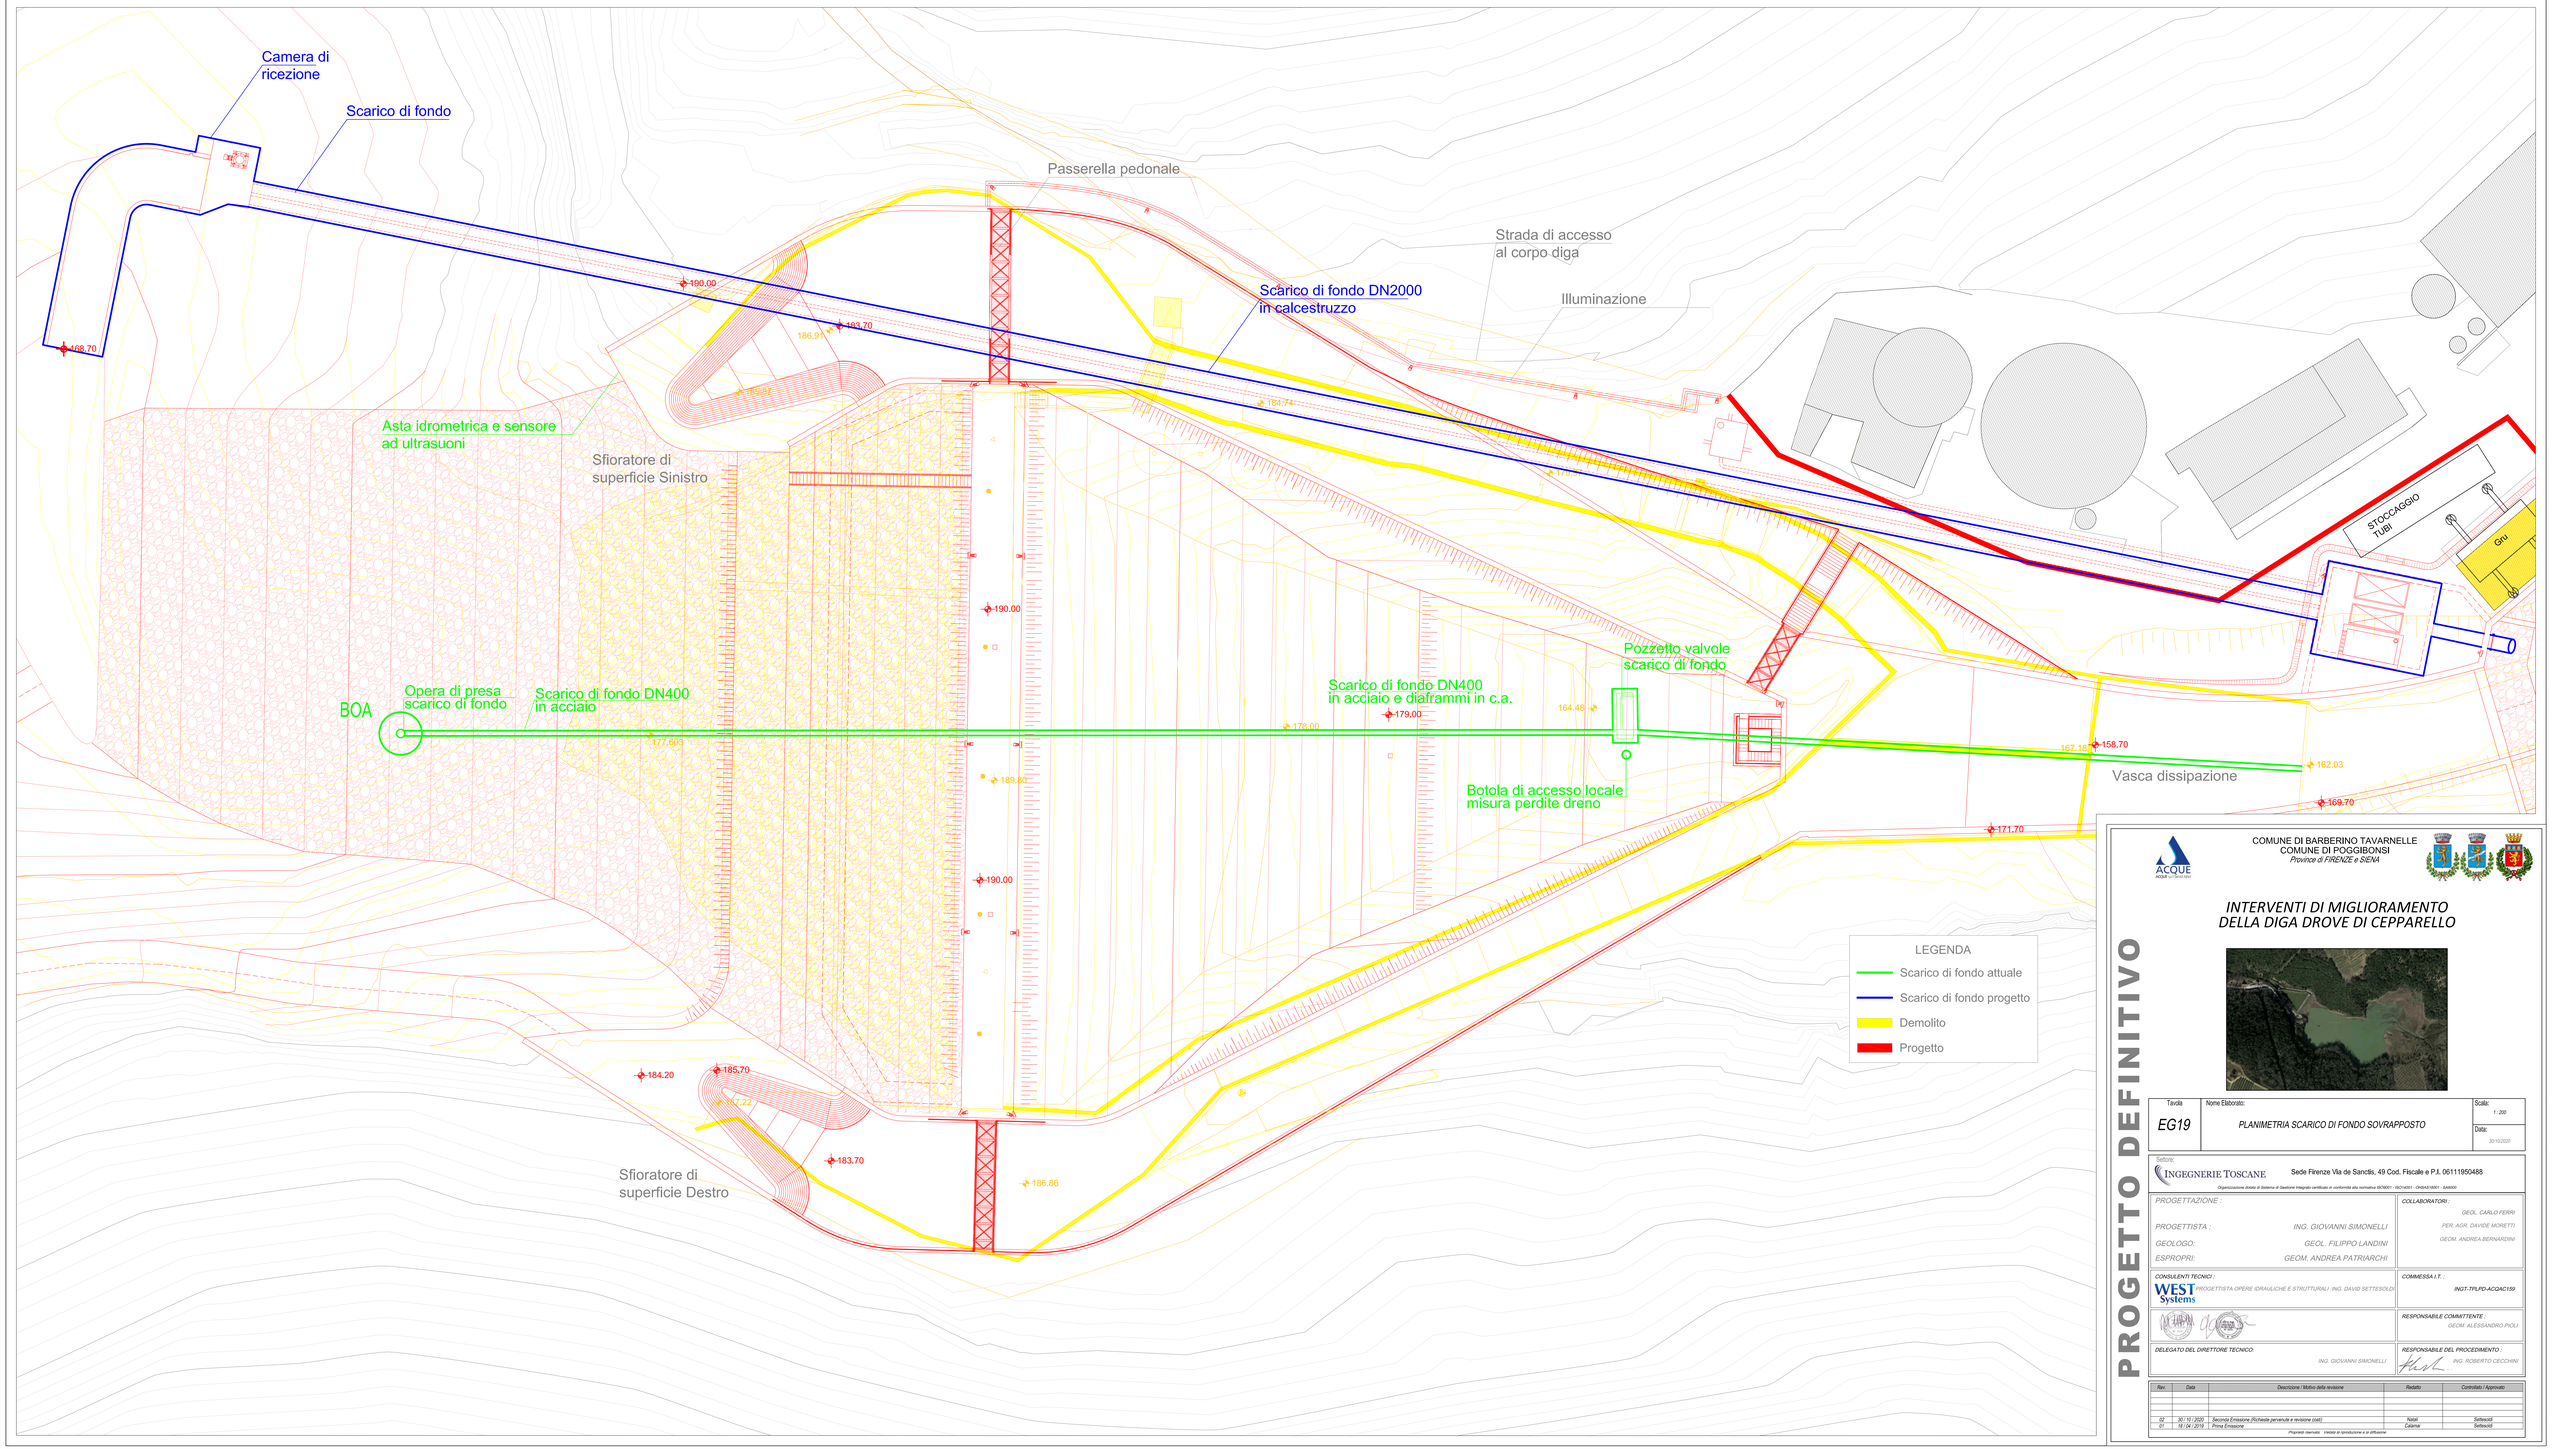
Camera di ricezione
Scarico di fondo
Passerella pedonale
Strada di accesso al corpo diga
Illuminazione
Scarico di fondo DN2000 in calcestruzzo
Asta idrometrica e sensore ad ultrasuoni
Sfioratore di superficie Sinistro
STOCCAGGIO TUBI
Gru
Pozzetto valvole scarico di fondo
Scarico di fondo DN400 in acciaio e diaframmi in c.a.
BOA
Opera di presa scarico di fondo
Scarico di fondo DN400 in acciaio
Botola di accesso locale misura perdite dreno
Vasca dissipazione
Sfioratore di superficie Destro
LEGENDA
Scarico di fondo attuale
Scarico di fondo progetto
Demolito
Progetto
PROGETTO DEFINITIVO
COMUNE DI BARBERINO TAVARNELLE
COMUNE DI POGGIBONSI
Provincia di FIRENZE e SIENA
INTERVENTI DI MIGLIORAMENTO DELLA DIGA DROVE DI CEPPARELLO
Tavola
EG19
Nome Elaborato:
PLANIMETRIA SCARICO DI FONDO SOVRAPPOSTO
Scala:
1 : 200
Data:
30/10/2020
Settore:
INGEGNERIE TOSCANE
Sede Firenze Via de Sanctis, 49 Cod. Fiscale e P.I. 06111950488
Organizzazione dotata di Sistema di Gestione Integrato certificato in conformità alla normativa ISO9001 - ISO14001 - OHSAS18001 - SA8000
PROGETTAZIONE :
PROGETTISTA : ING. GIOVANNI SIMONELLI
GEOLOGO: GEOL. FILIPPO LANDINI
ESPROPRI: GEOM. ANDREA PATRIARCHI
COLLABORATORI :
GEOL. CARLO FERRI
PER. AGR. DAVIDE MORETTI
GEOM. ANDREA BERNARDINI
CONSULENTI TECNICI :
WEST Systems
PROGETTISTA OPERE IDRAULICHE E STRUTTURALI: ING. DAVID SETTESOLDI
COMMESSA I.T. :
INGT-TRLPD-ACQAC159
RESPONSABILE COMMITTENTE :
GEOM. ALESSANDRO PIOLI
DELEGATO DEL DIRETTORE TECNICO:
ING. GIOVANNI SIMONELLI
RESPONSABILE DEL PROCEDIMENTO :
ING. ROBERTO CECCHINI
Rev. | Data | Descrizione / Motivo della revisione | Redatto | Controllato / Approvato
02 | 30 / 11 / 2020 | Seconda Emissione (Richiesta pervenuta e revisione costi) | Natali | Settesoldi
01 | 18 / 04 / 2019 | Prima Emissione | Calamai | Settesoldi
Proprietà riservata - riviesta di riproduzione e di diffusione