




Sezione n. sx_1_a

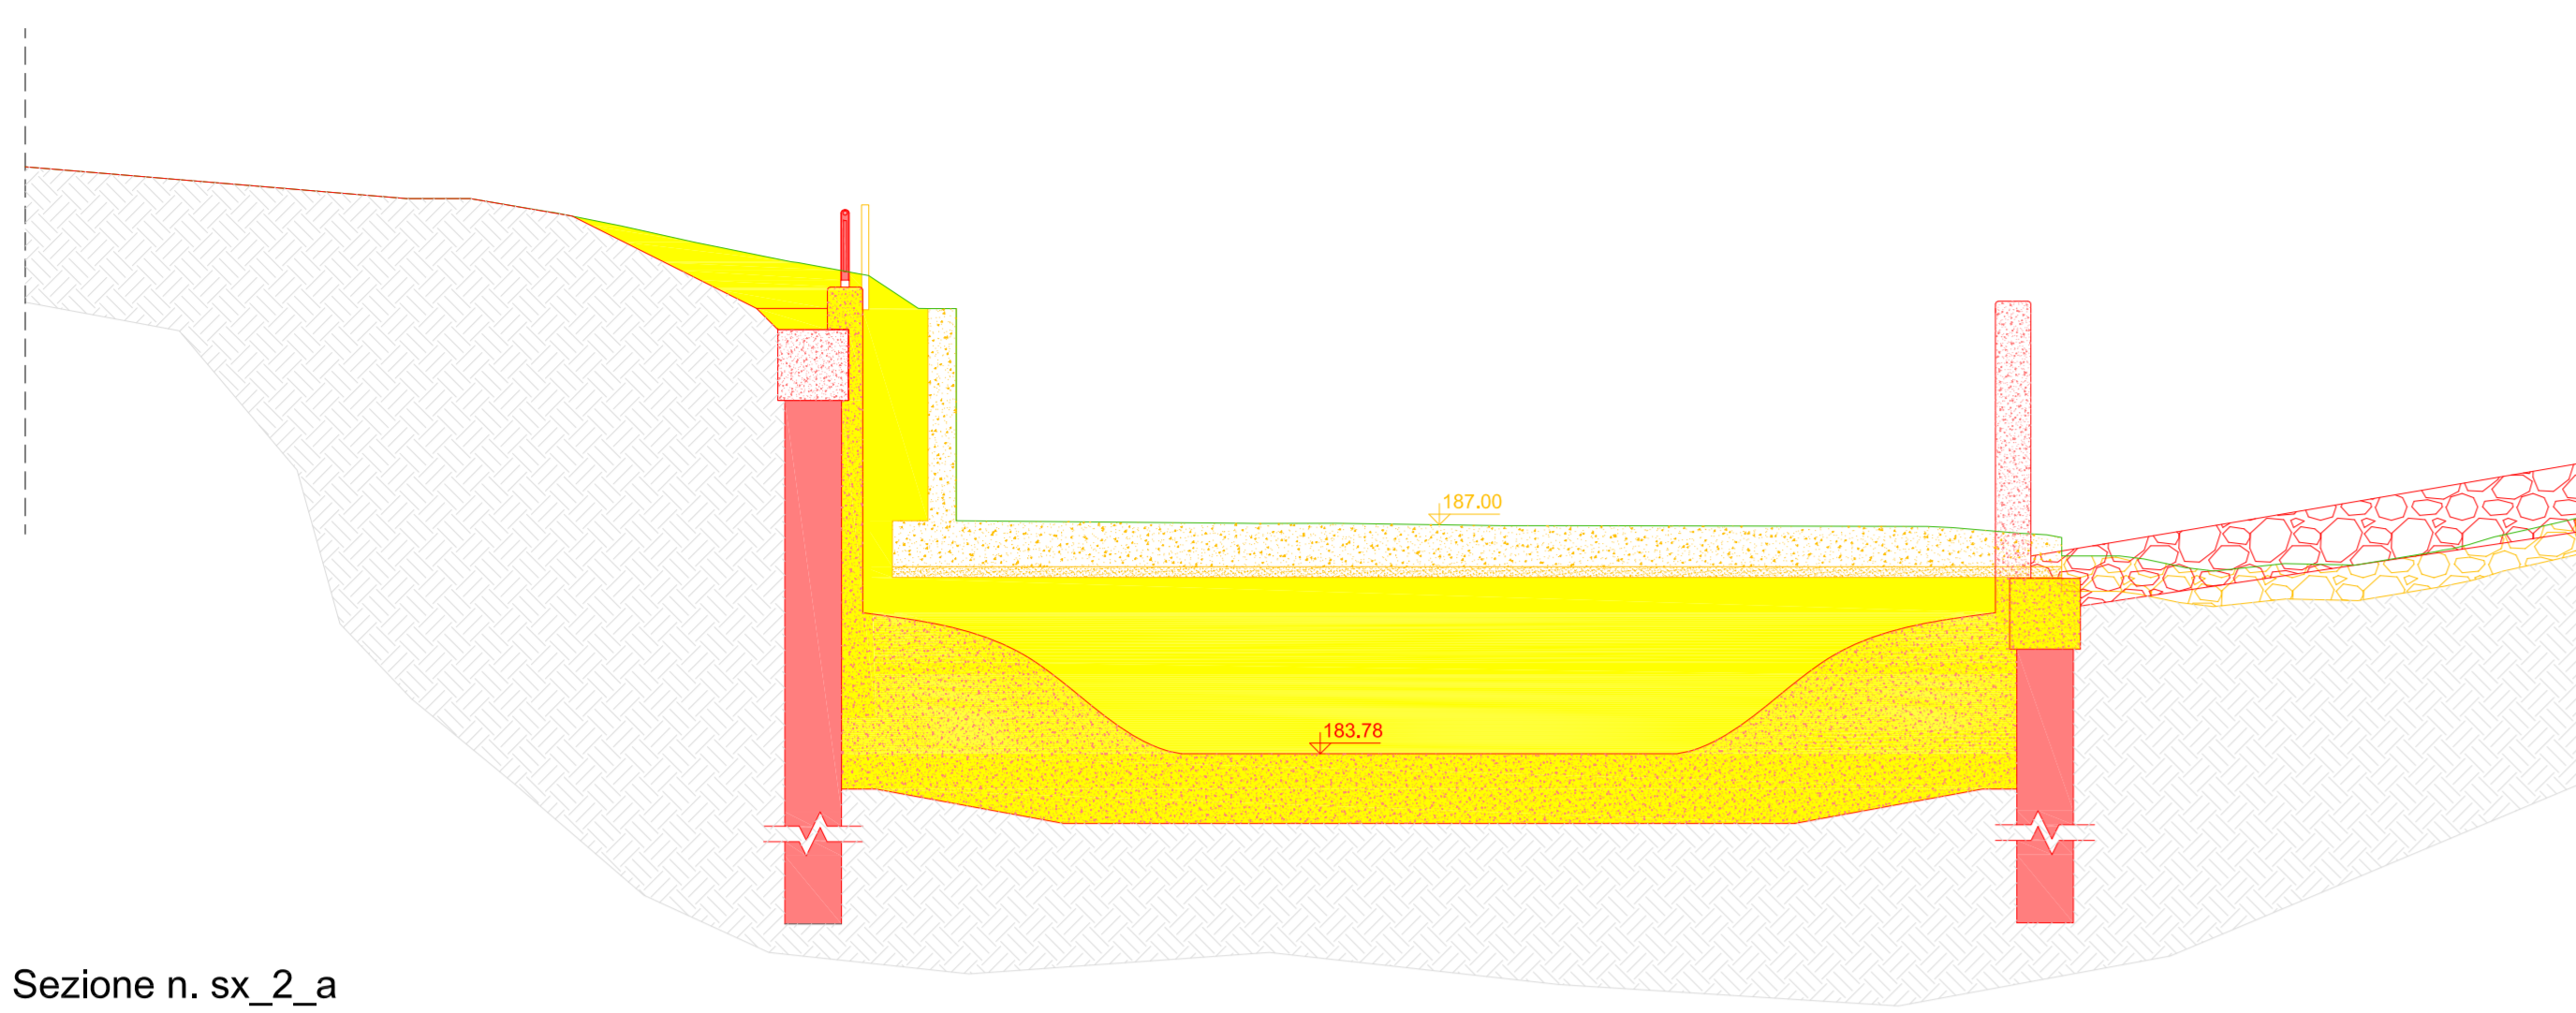


Sezione n. sx_2_a

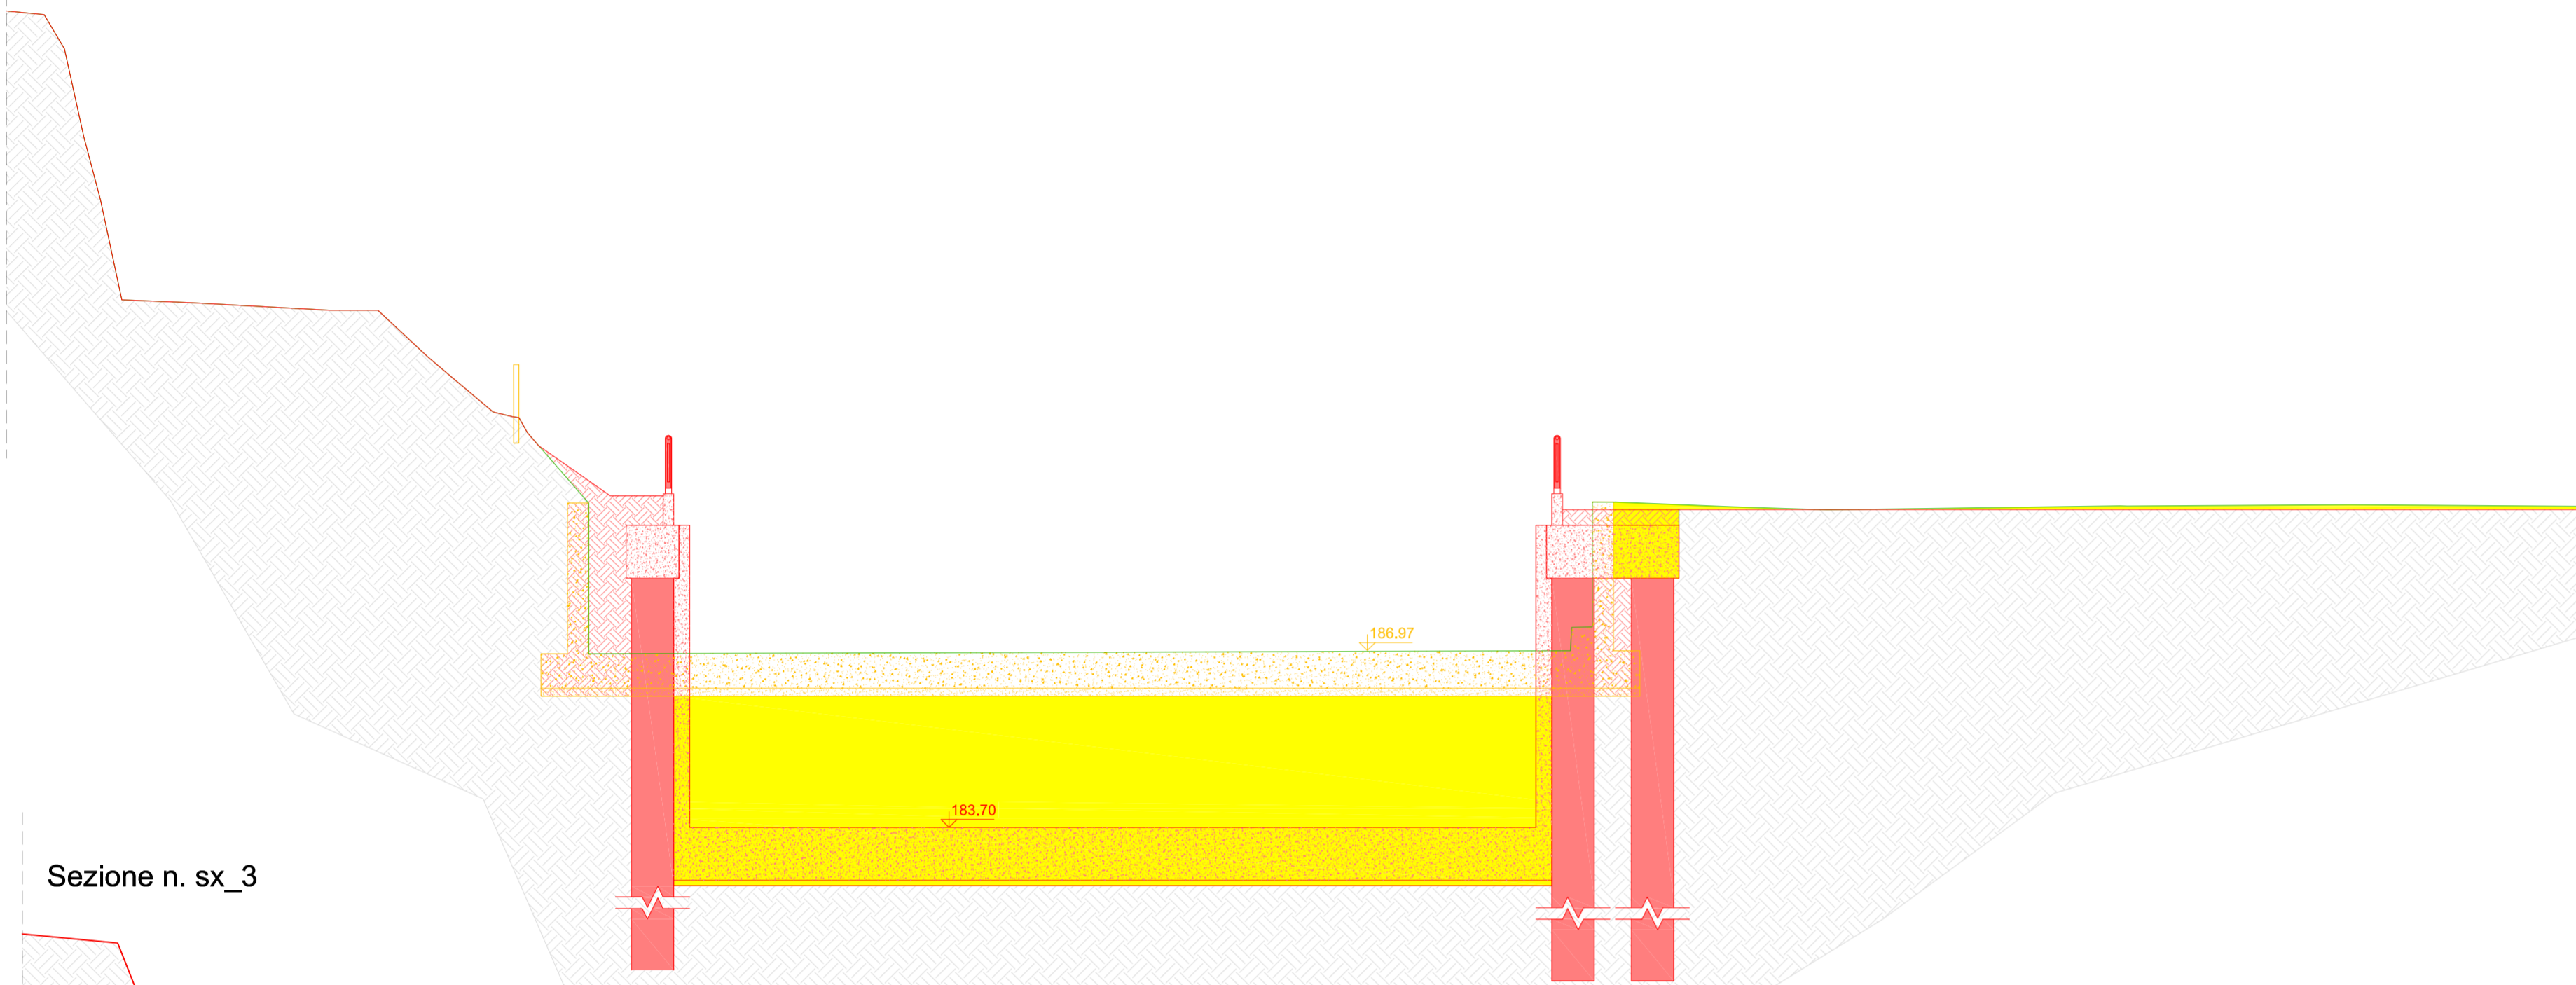


Sezione n. sx_3

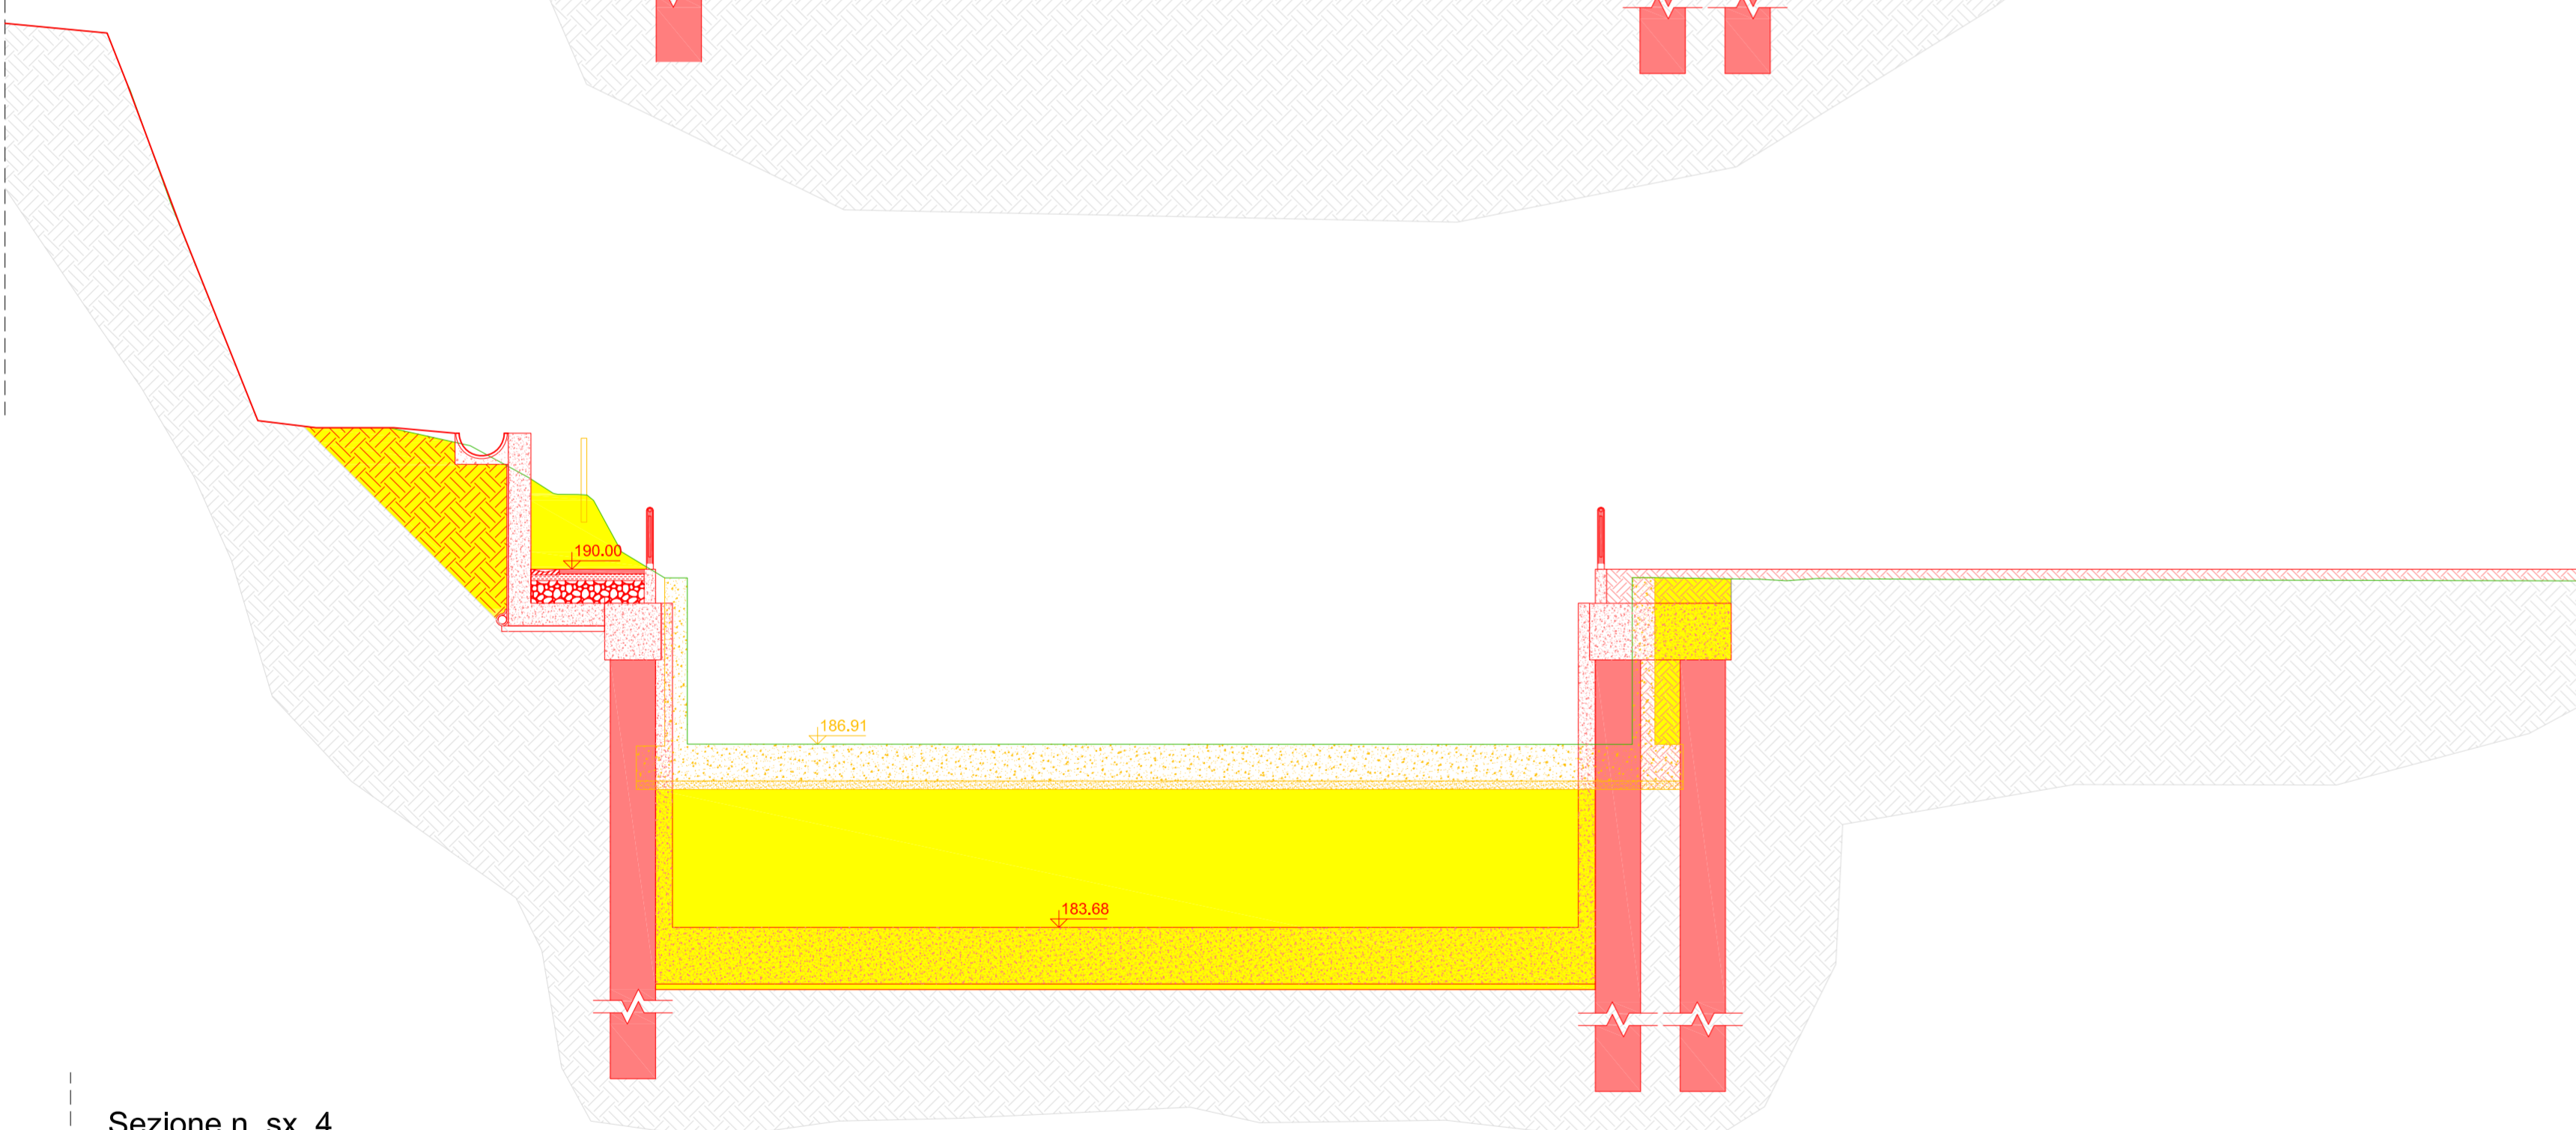


Sezione n. sx_4

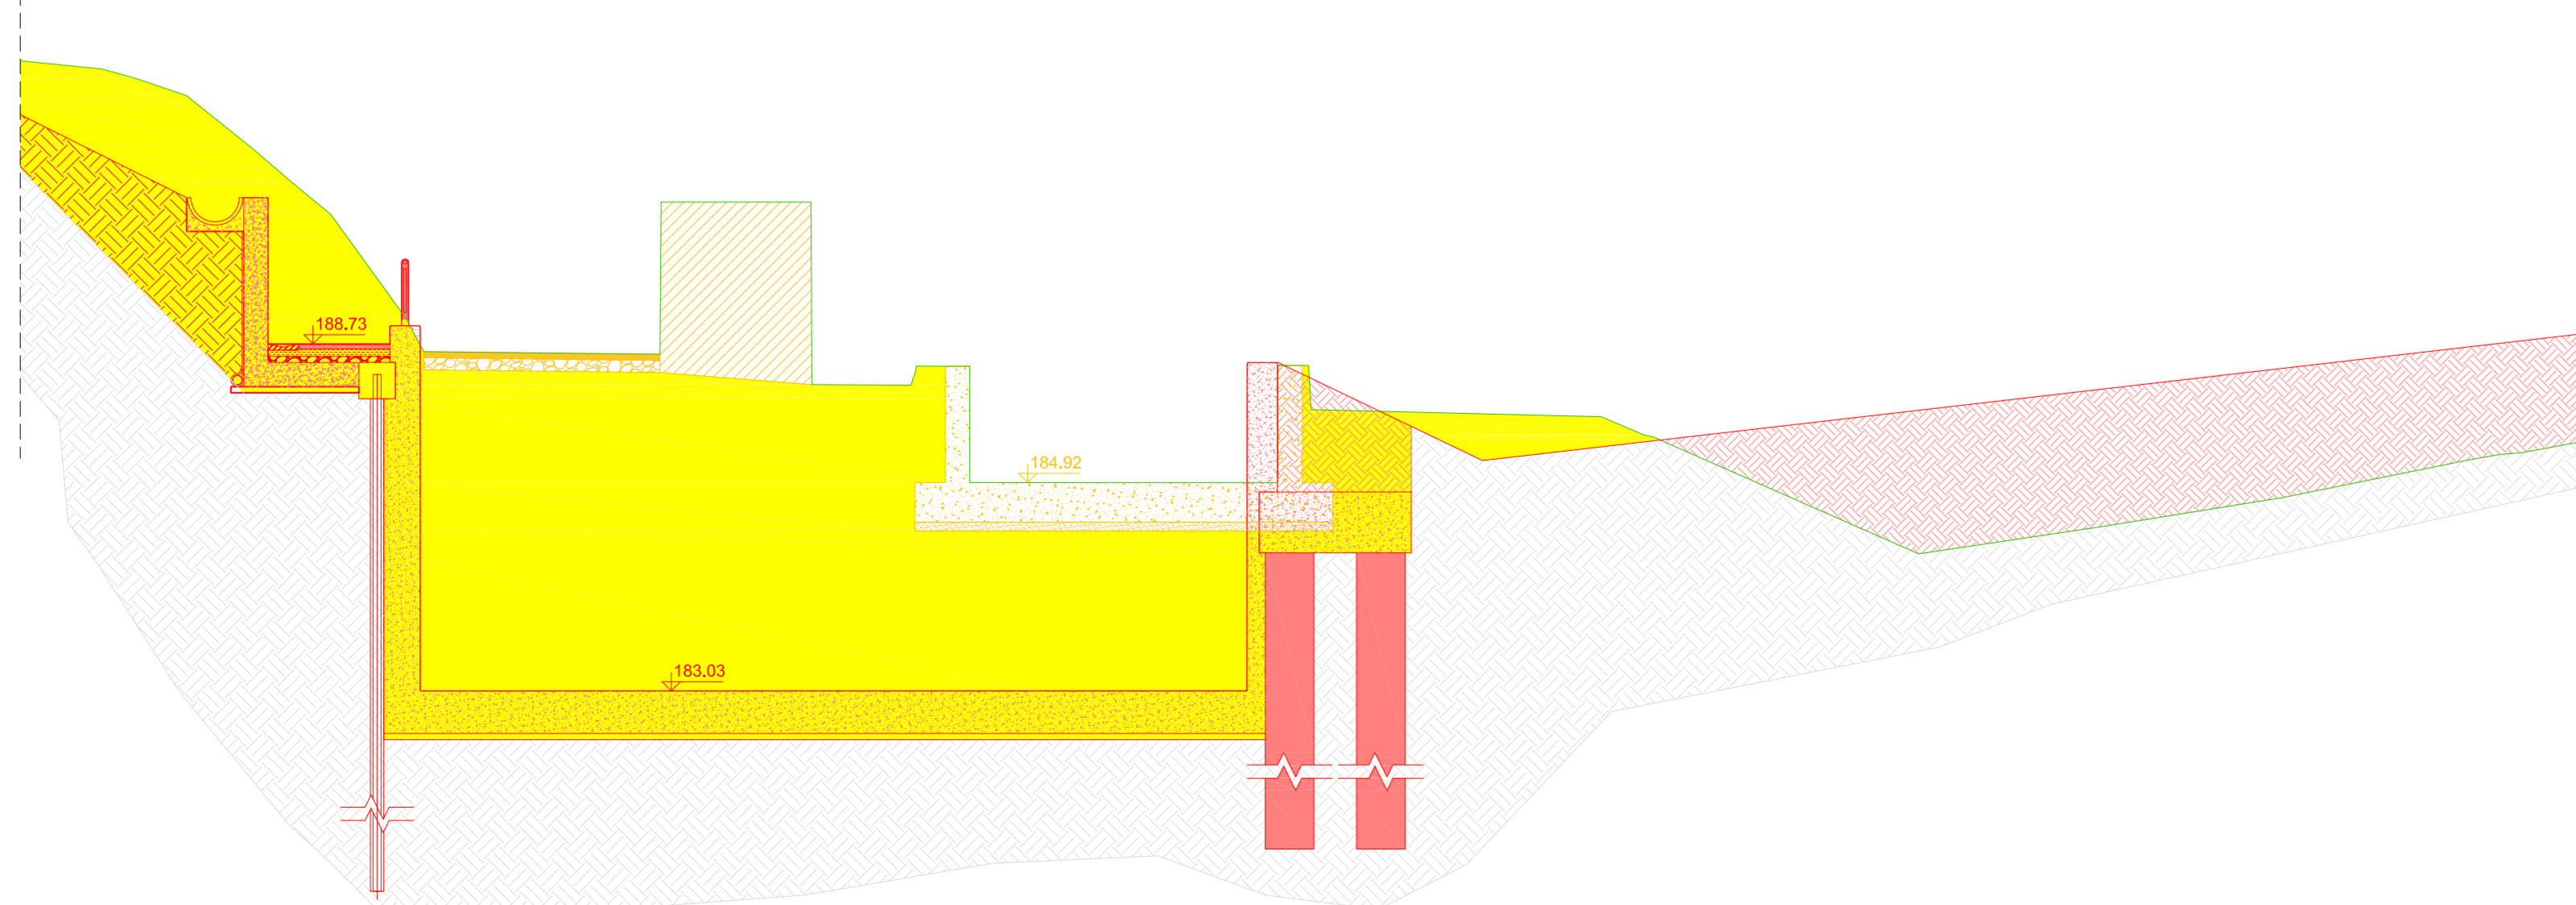


Sezione n. sx_2

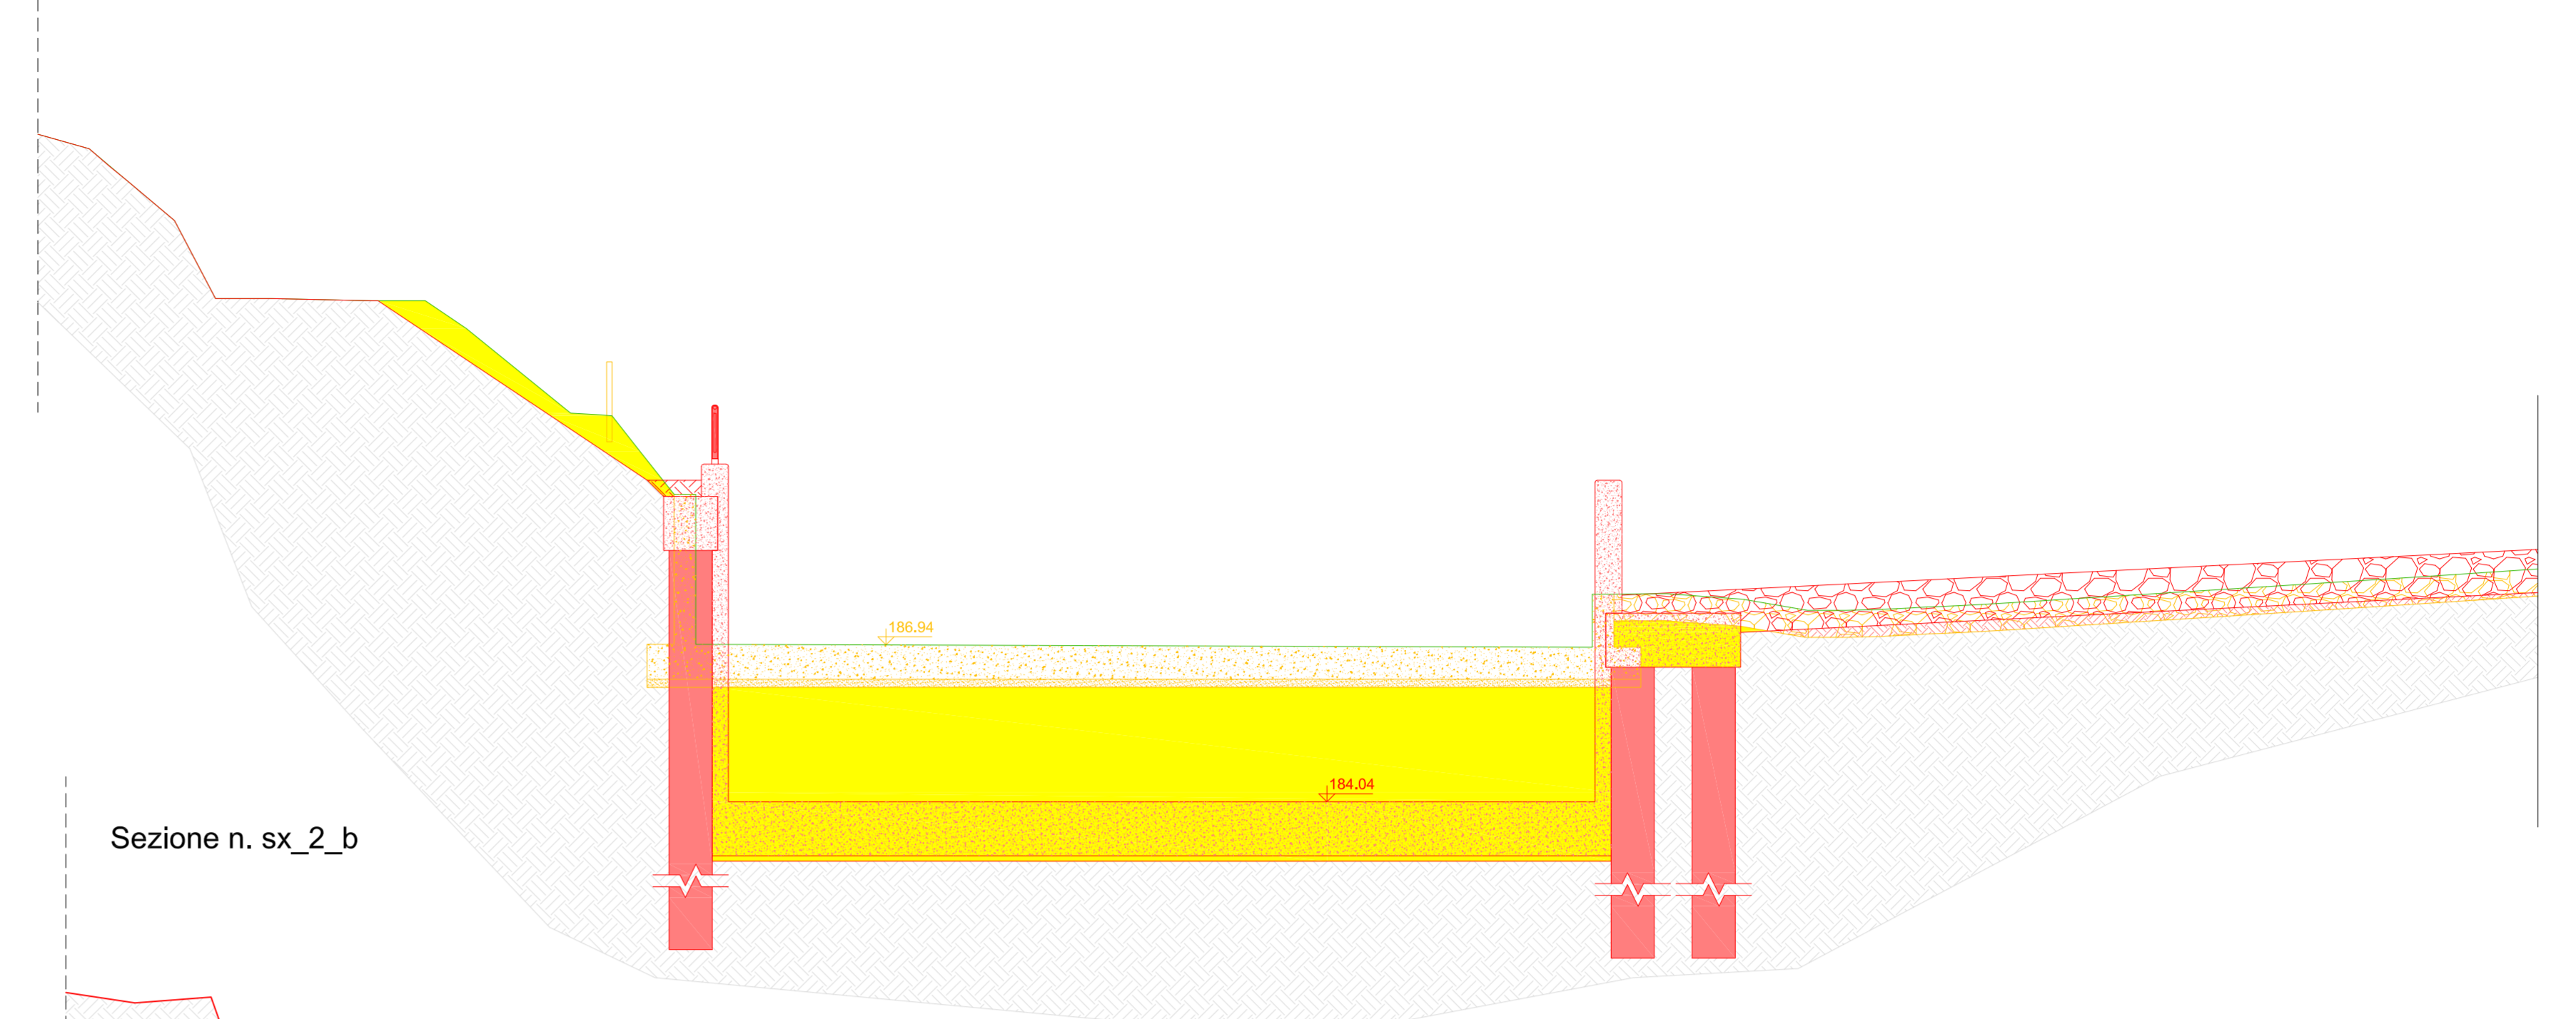

Sezione n. sx_2_b

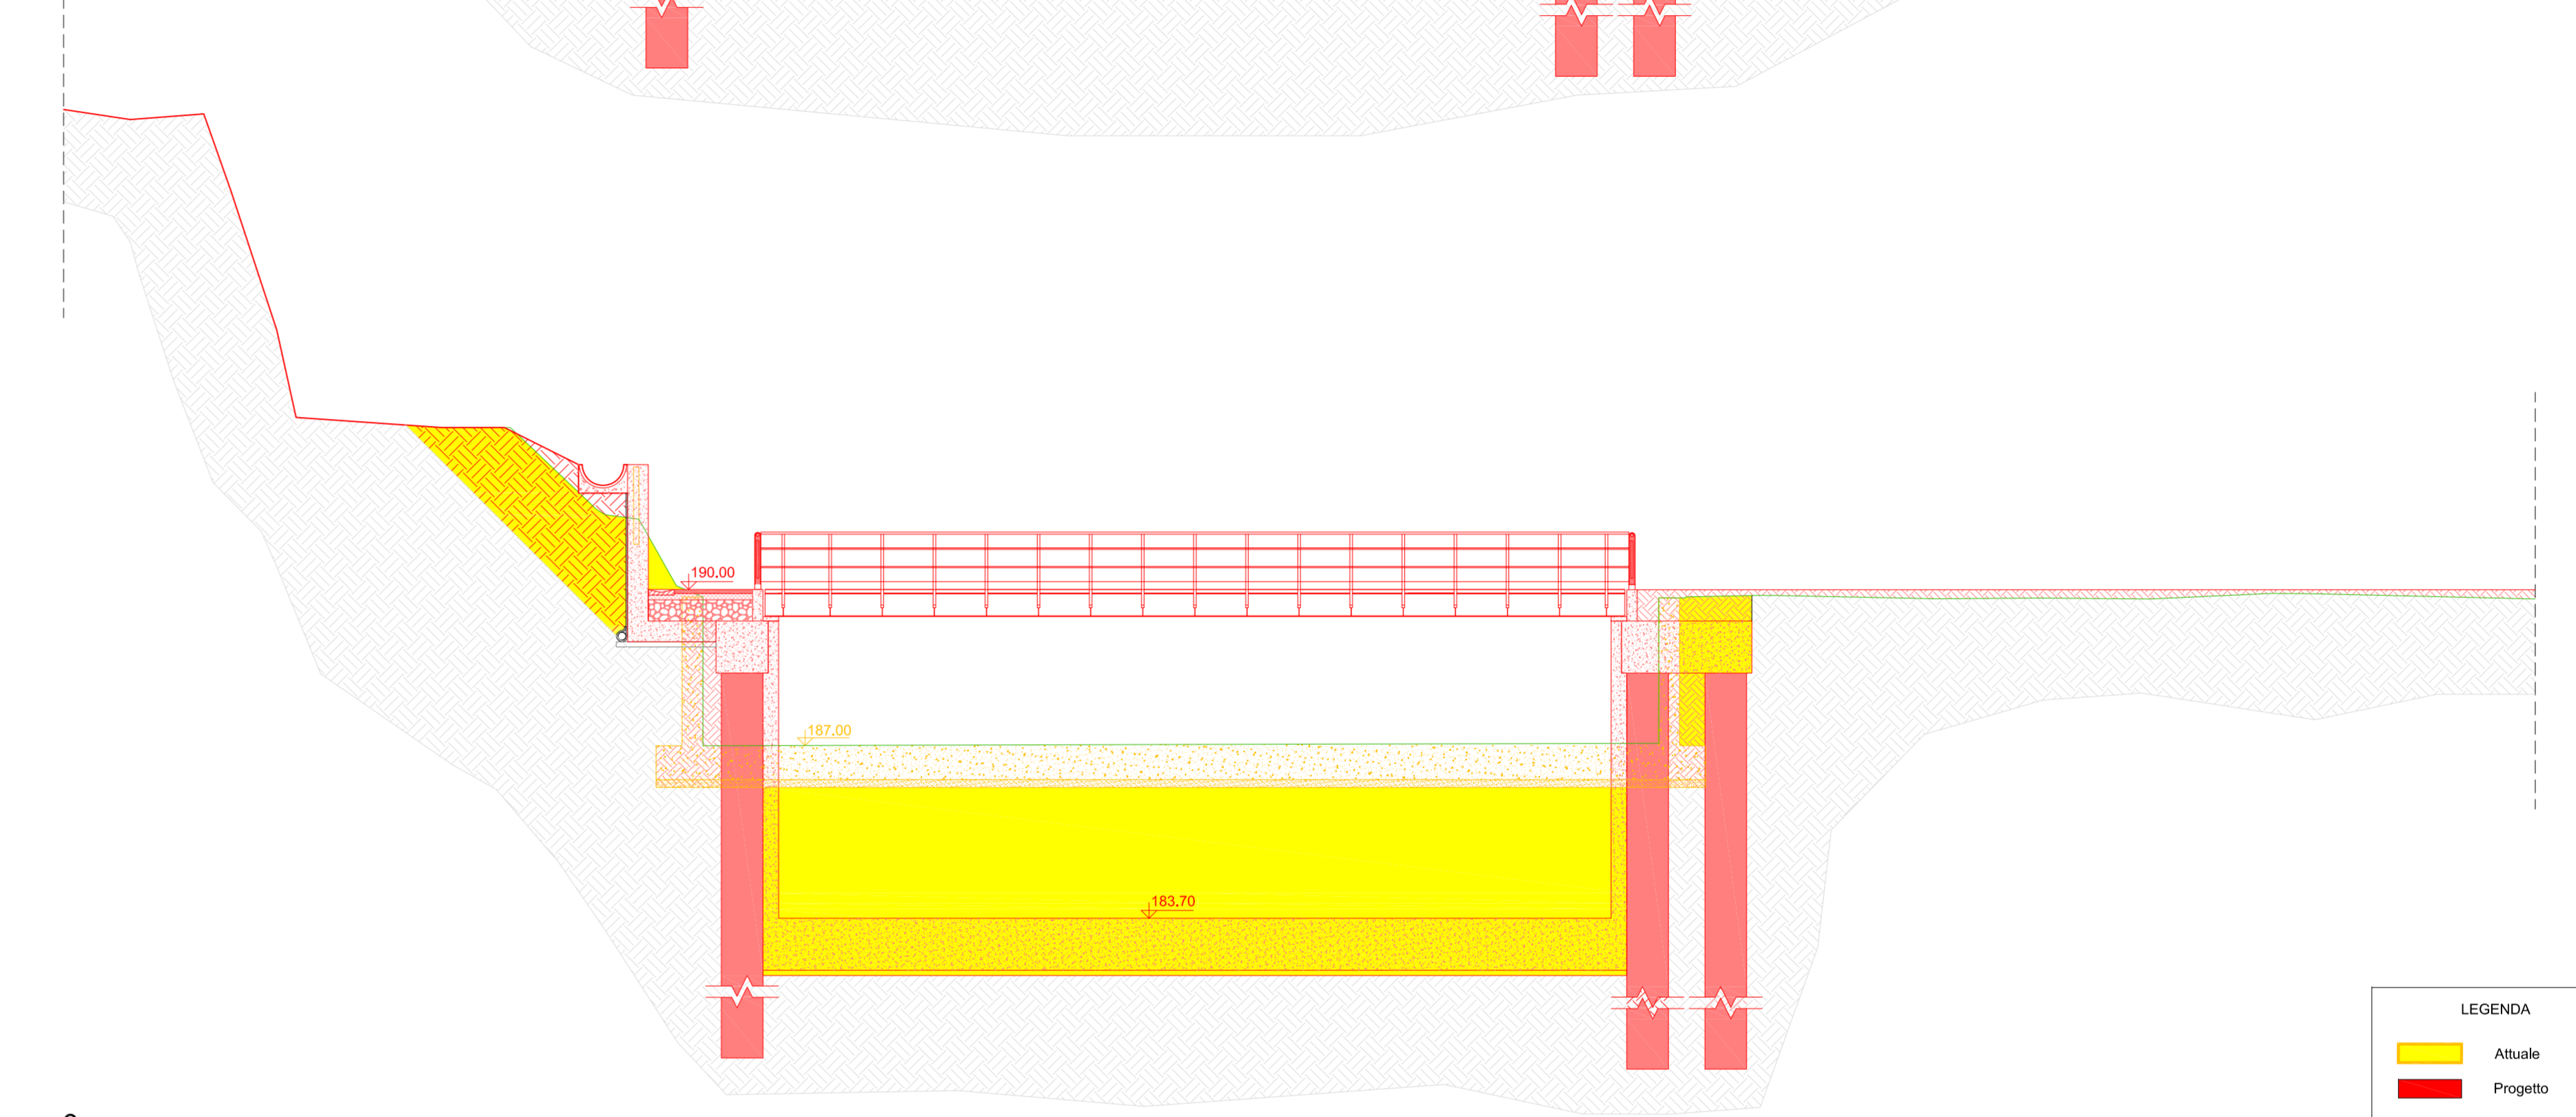

Sezione n. sx_3_a

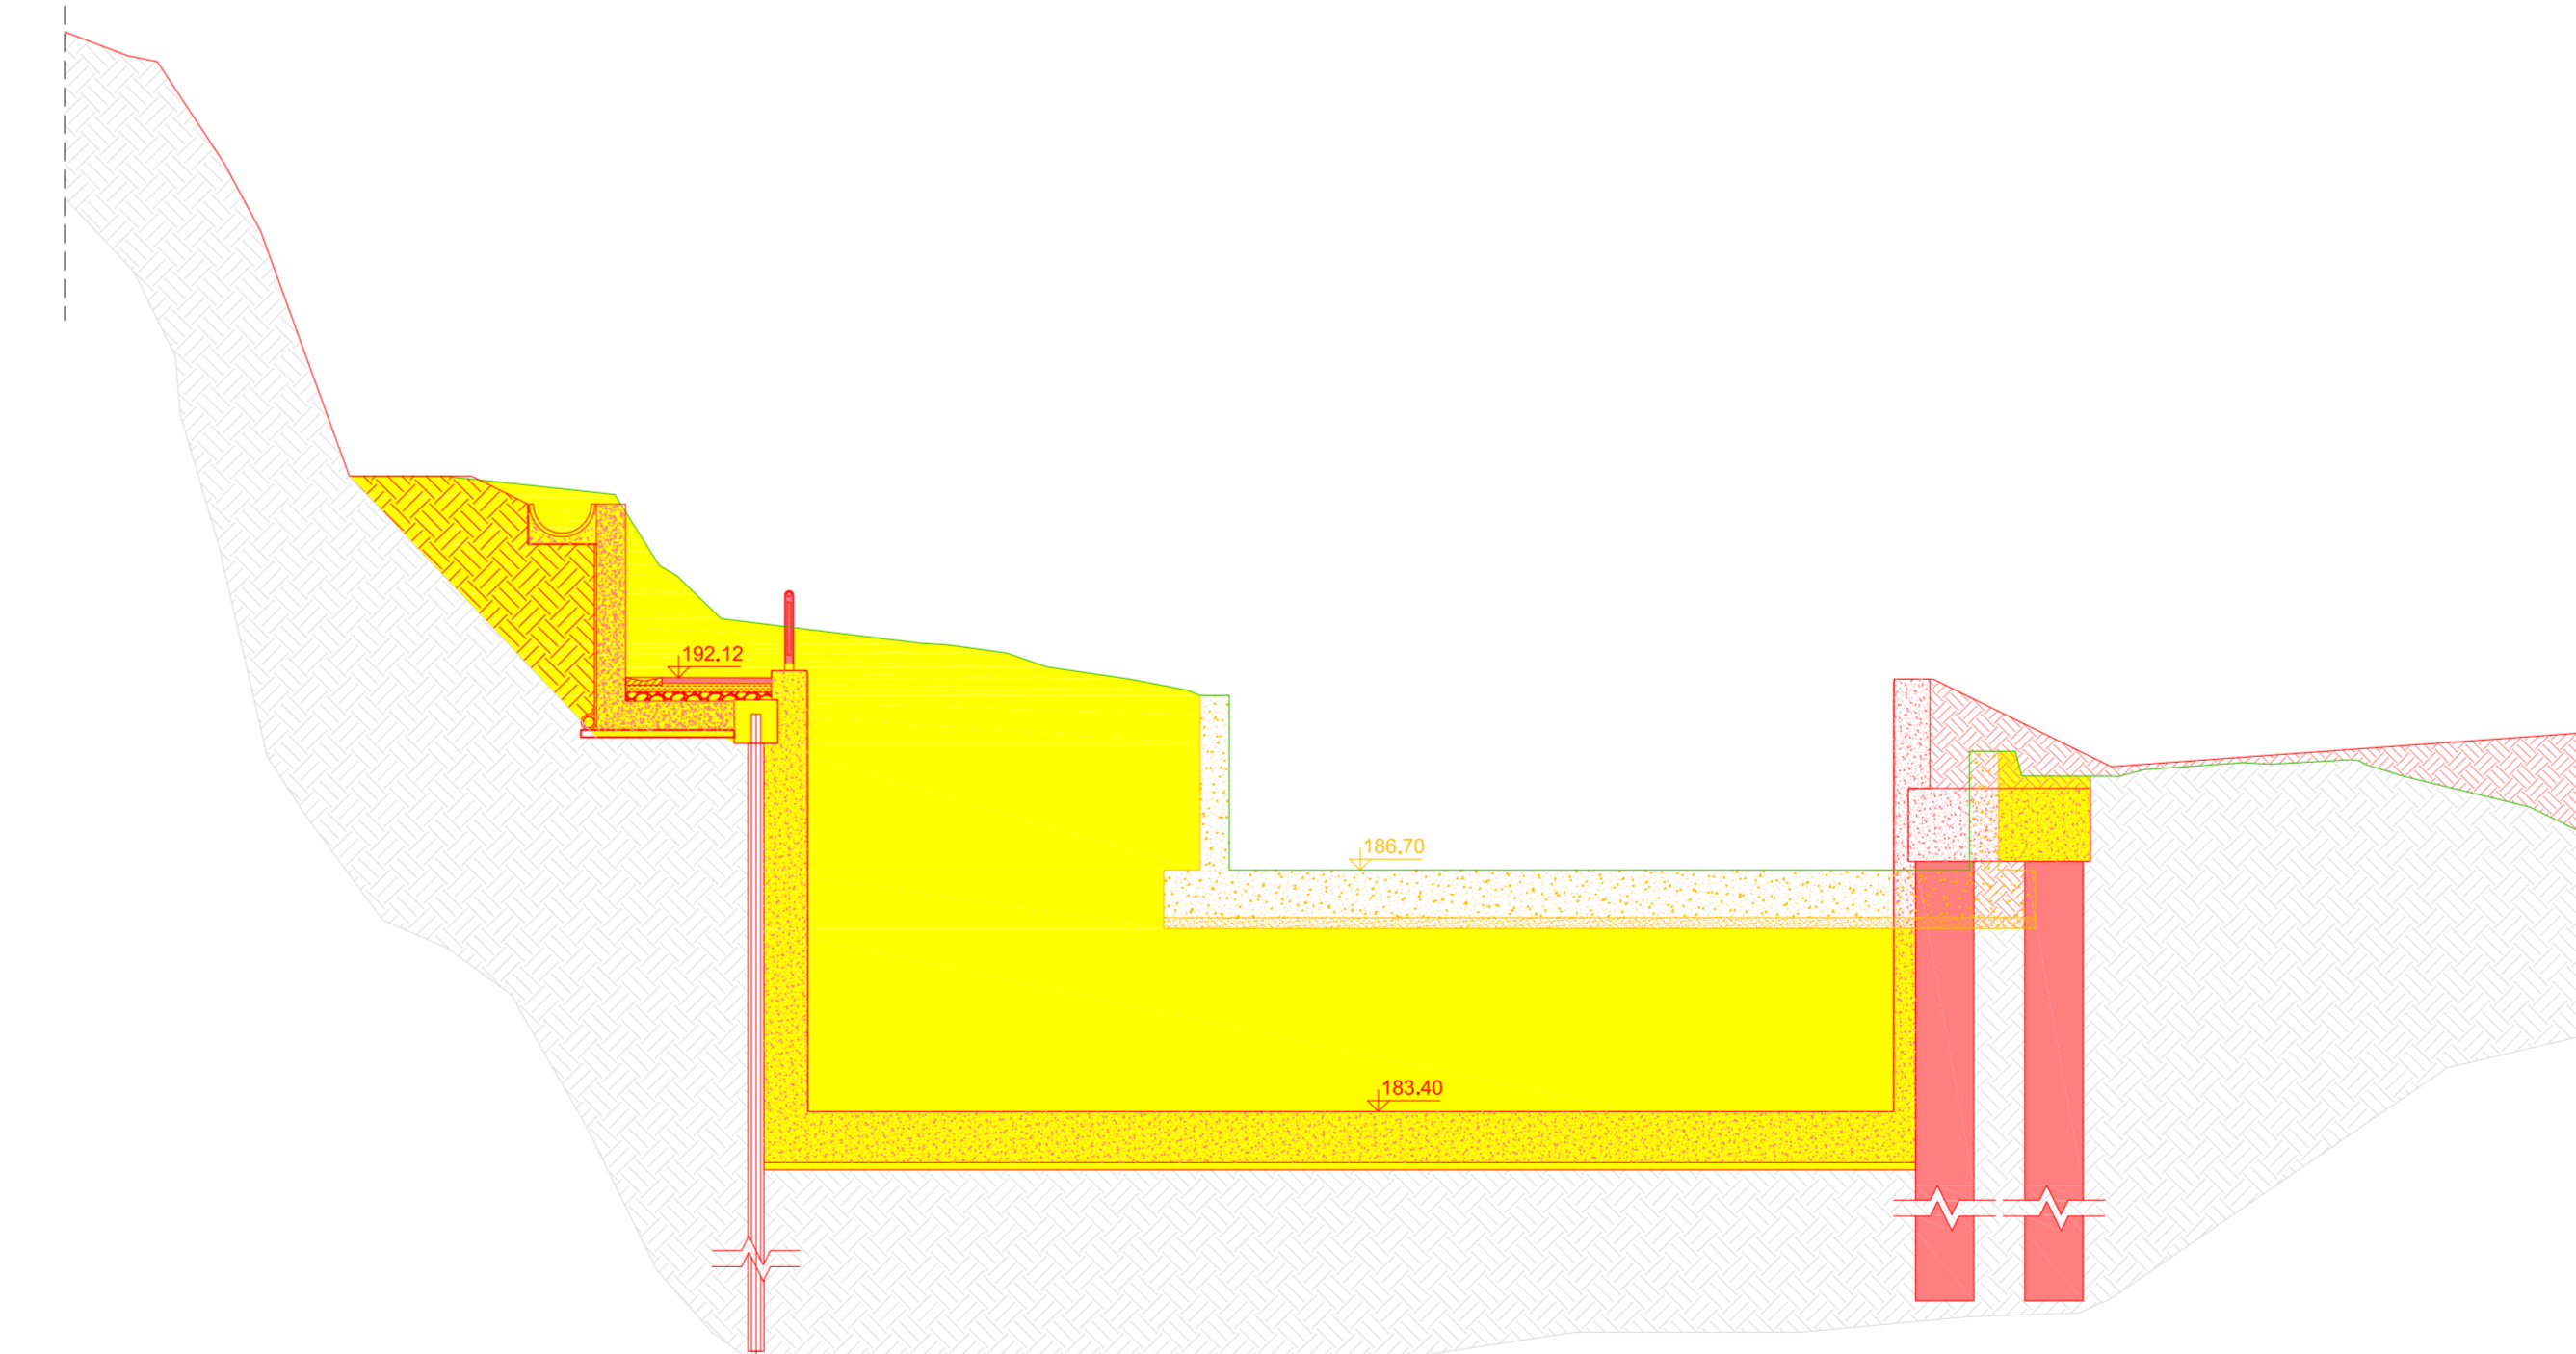

LEGENDA

■ Attuale

■ Progetto

COMUNE DI BARBERINO TAVARNELLE
COMUNE DI POGGIBONSI
Province di FIRENZE e SIENA

**INTERVENTI DI MIGLIORAMENTO
DELLA DIGA DROVE DI CEPPARELLO**

PROGETTO DEFINITIVO

Tavola EG32.01	Nome Elaborato: SEZIONI TRASVERSALI CANALE FUGATORE SINISTRO STATO SOVRAPPONTO	Scala: 1 : 100
Settore: INGEGNERIE TOSCANE Sede Firenze Via de Sanctis, 49 Cod. Fiscale e P.I. 0611950498 <small>Organizzazione aderente al Sistema di Gestione Integrato certificato in conformità alla normativa ISO 9001 - ISO 14001 - UNI EN ISO 45001</small>		Data: 30/10/2020
PROGETTAZIONE:	COLLABORATORI:	
PROGETTISTA:	ING. GIOVANNI SIMONELLI	GEOL. CARLO FERRI
GEOLOGO:	GEOL. FILIPPO LANDINI	PER. AGR. DAVIDE MORETTI
ESPROPRI:	GEOM. ANDREA PATRIARCHI	GEOM. ANDREA BERNARDINI
CONSULENTI TECNICI:	PROGETTISTA OPERE IDRAULICHE E STRUTTURALI: ING. DAVID SETTESOLDI	COMMESSA I.T.:
WEST Systems		INGE. TFLPD-ACQAC159
DELEGATO DEL DIRETTORE TECNICO:		RESPONSABILE COMMITTENTE:
ING. GIOVANNI SIMONELLI		GEOM. ALESSANDRO PIOLI
ING. ROBERTO CECCHINI		RESPONSABILE DEL PROCEDIMENTO:
		ING. ROBERTO CECCHINI

Rev.	Data	Descrizione / Motivo della revisione	Redatto	Controllato / Approvato
02	30/10/2020	Seconda Edizione (Richiesta perizia e revisione CGIA)	Nati	Settesoldi
01	18/04/2018	Prima Edizione	Ferrari	Settesoldi

Progetto realizzato - Stato di avanzamento a 100%