




Sezione n. dx_1_a

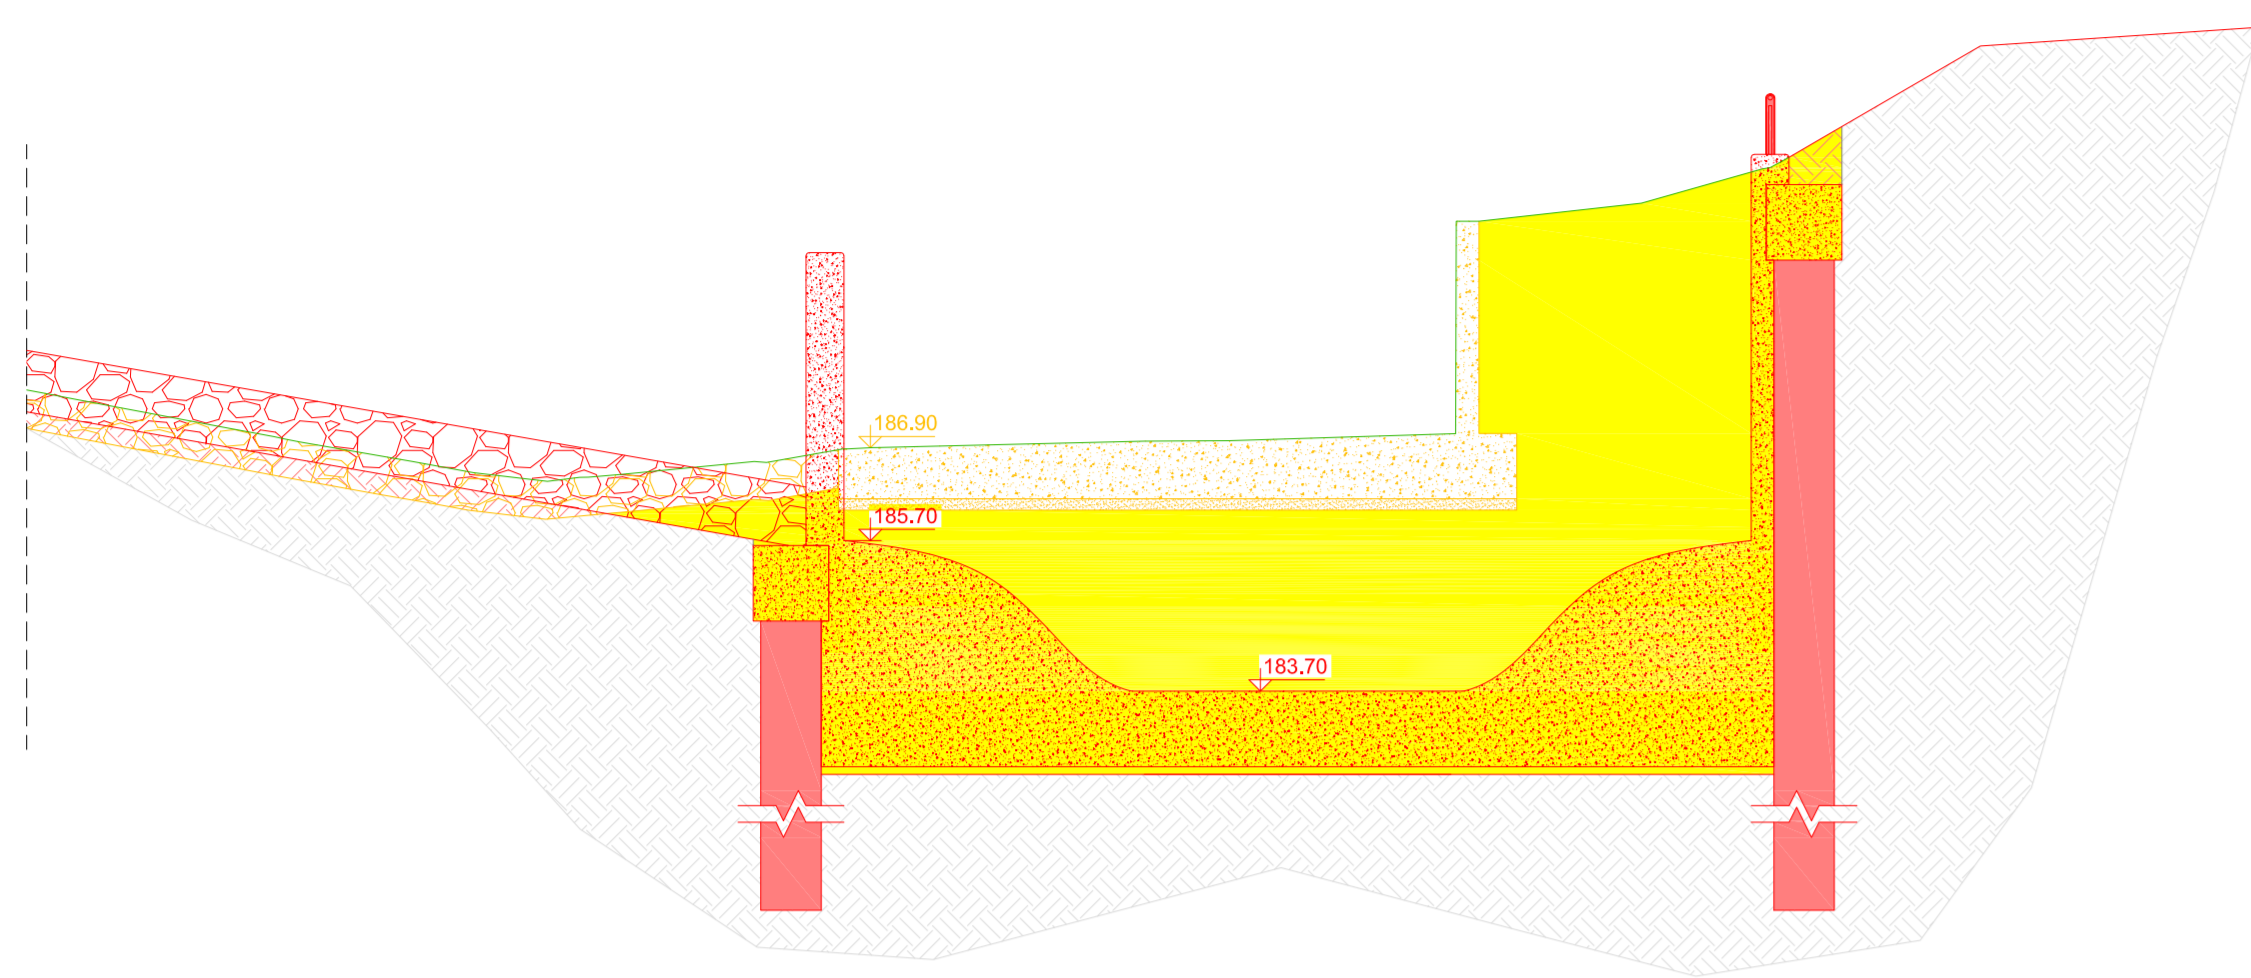


Sezione n. dx_2

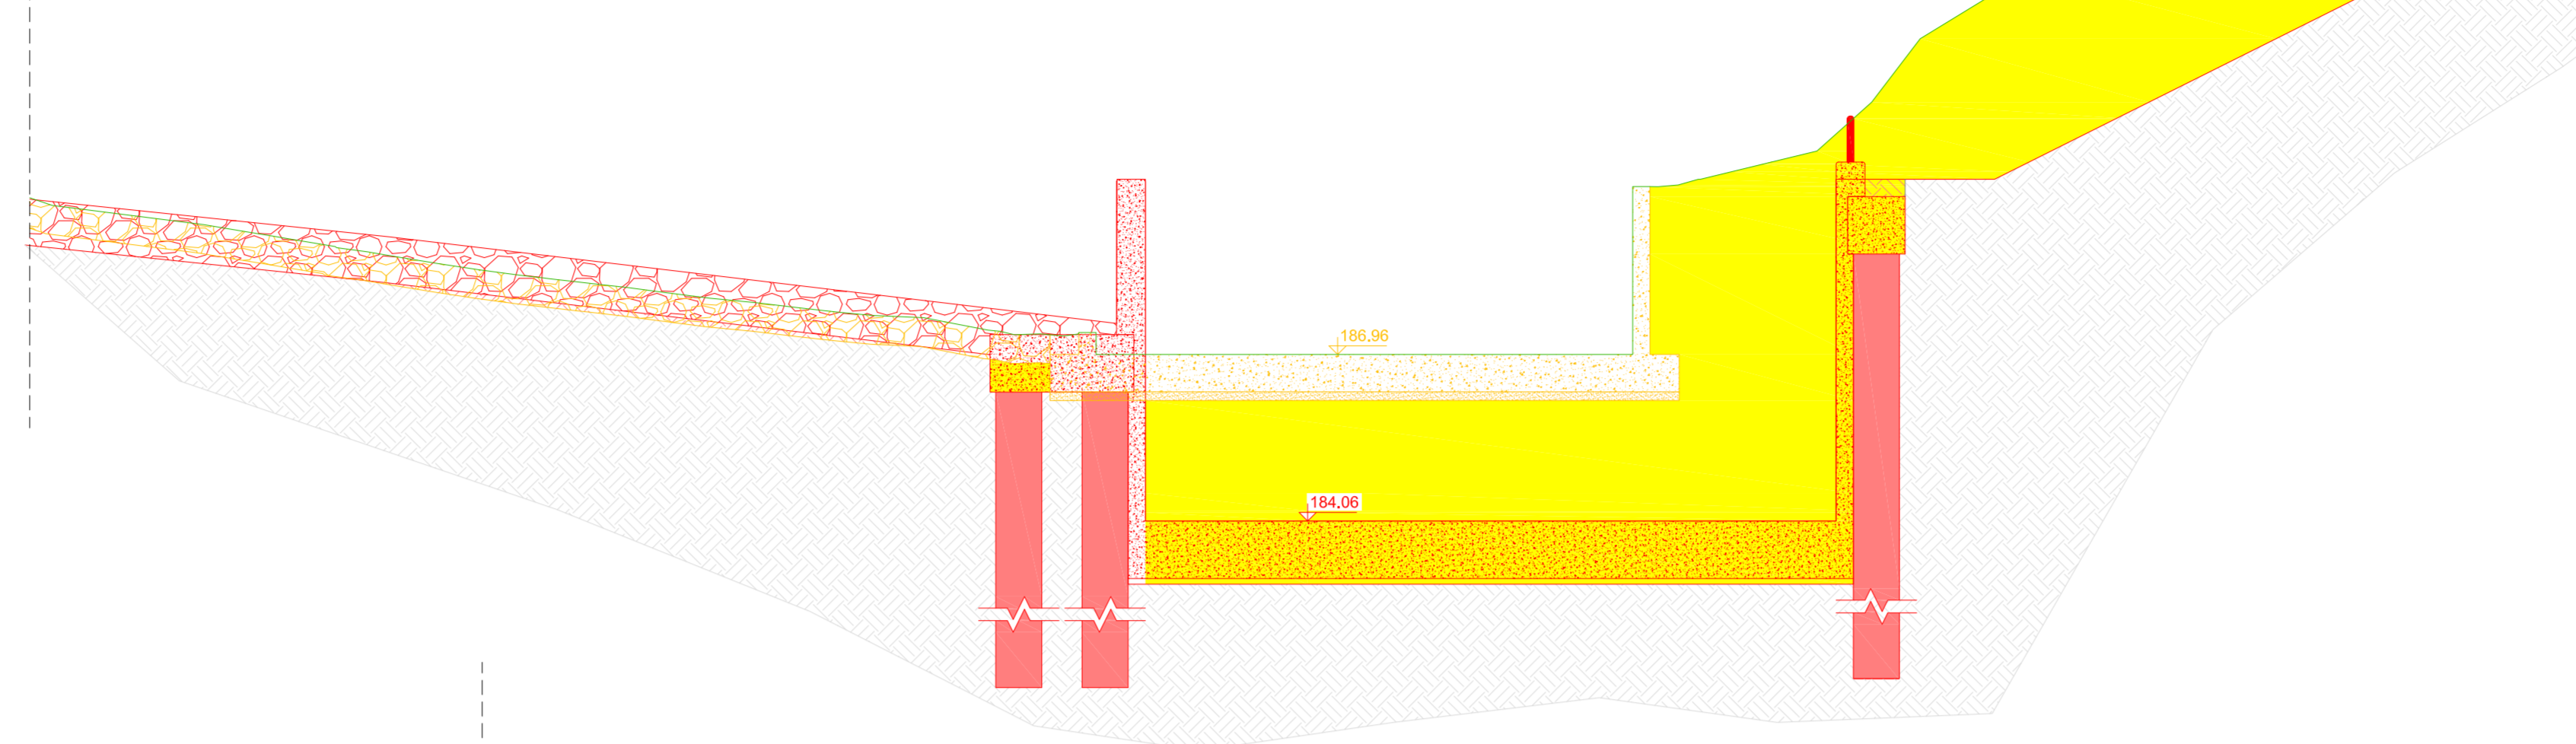


Sezione n. dx_2_a

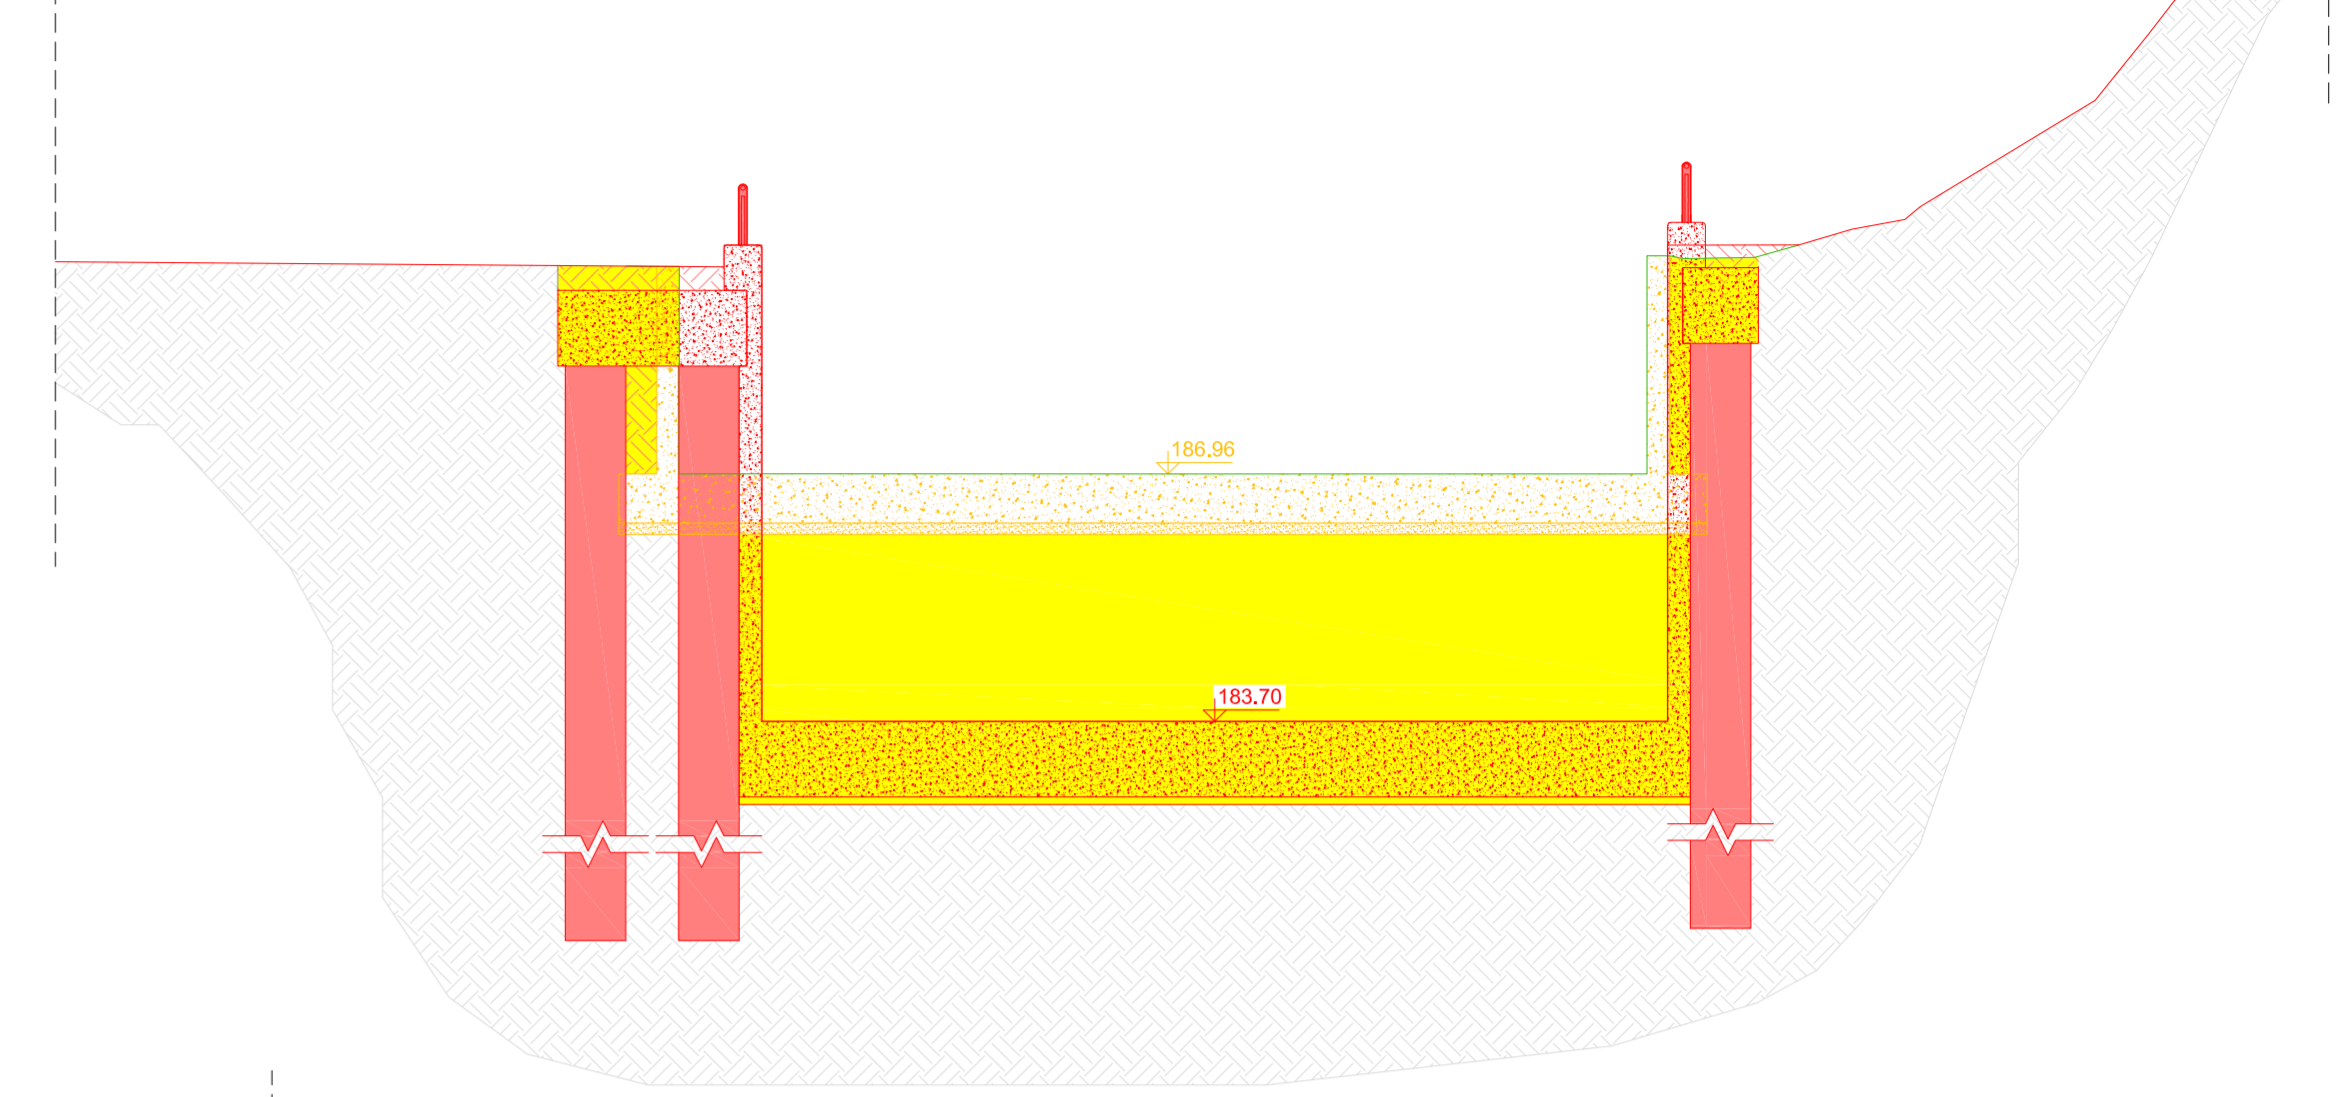


Sezione n. dx_2_b

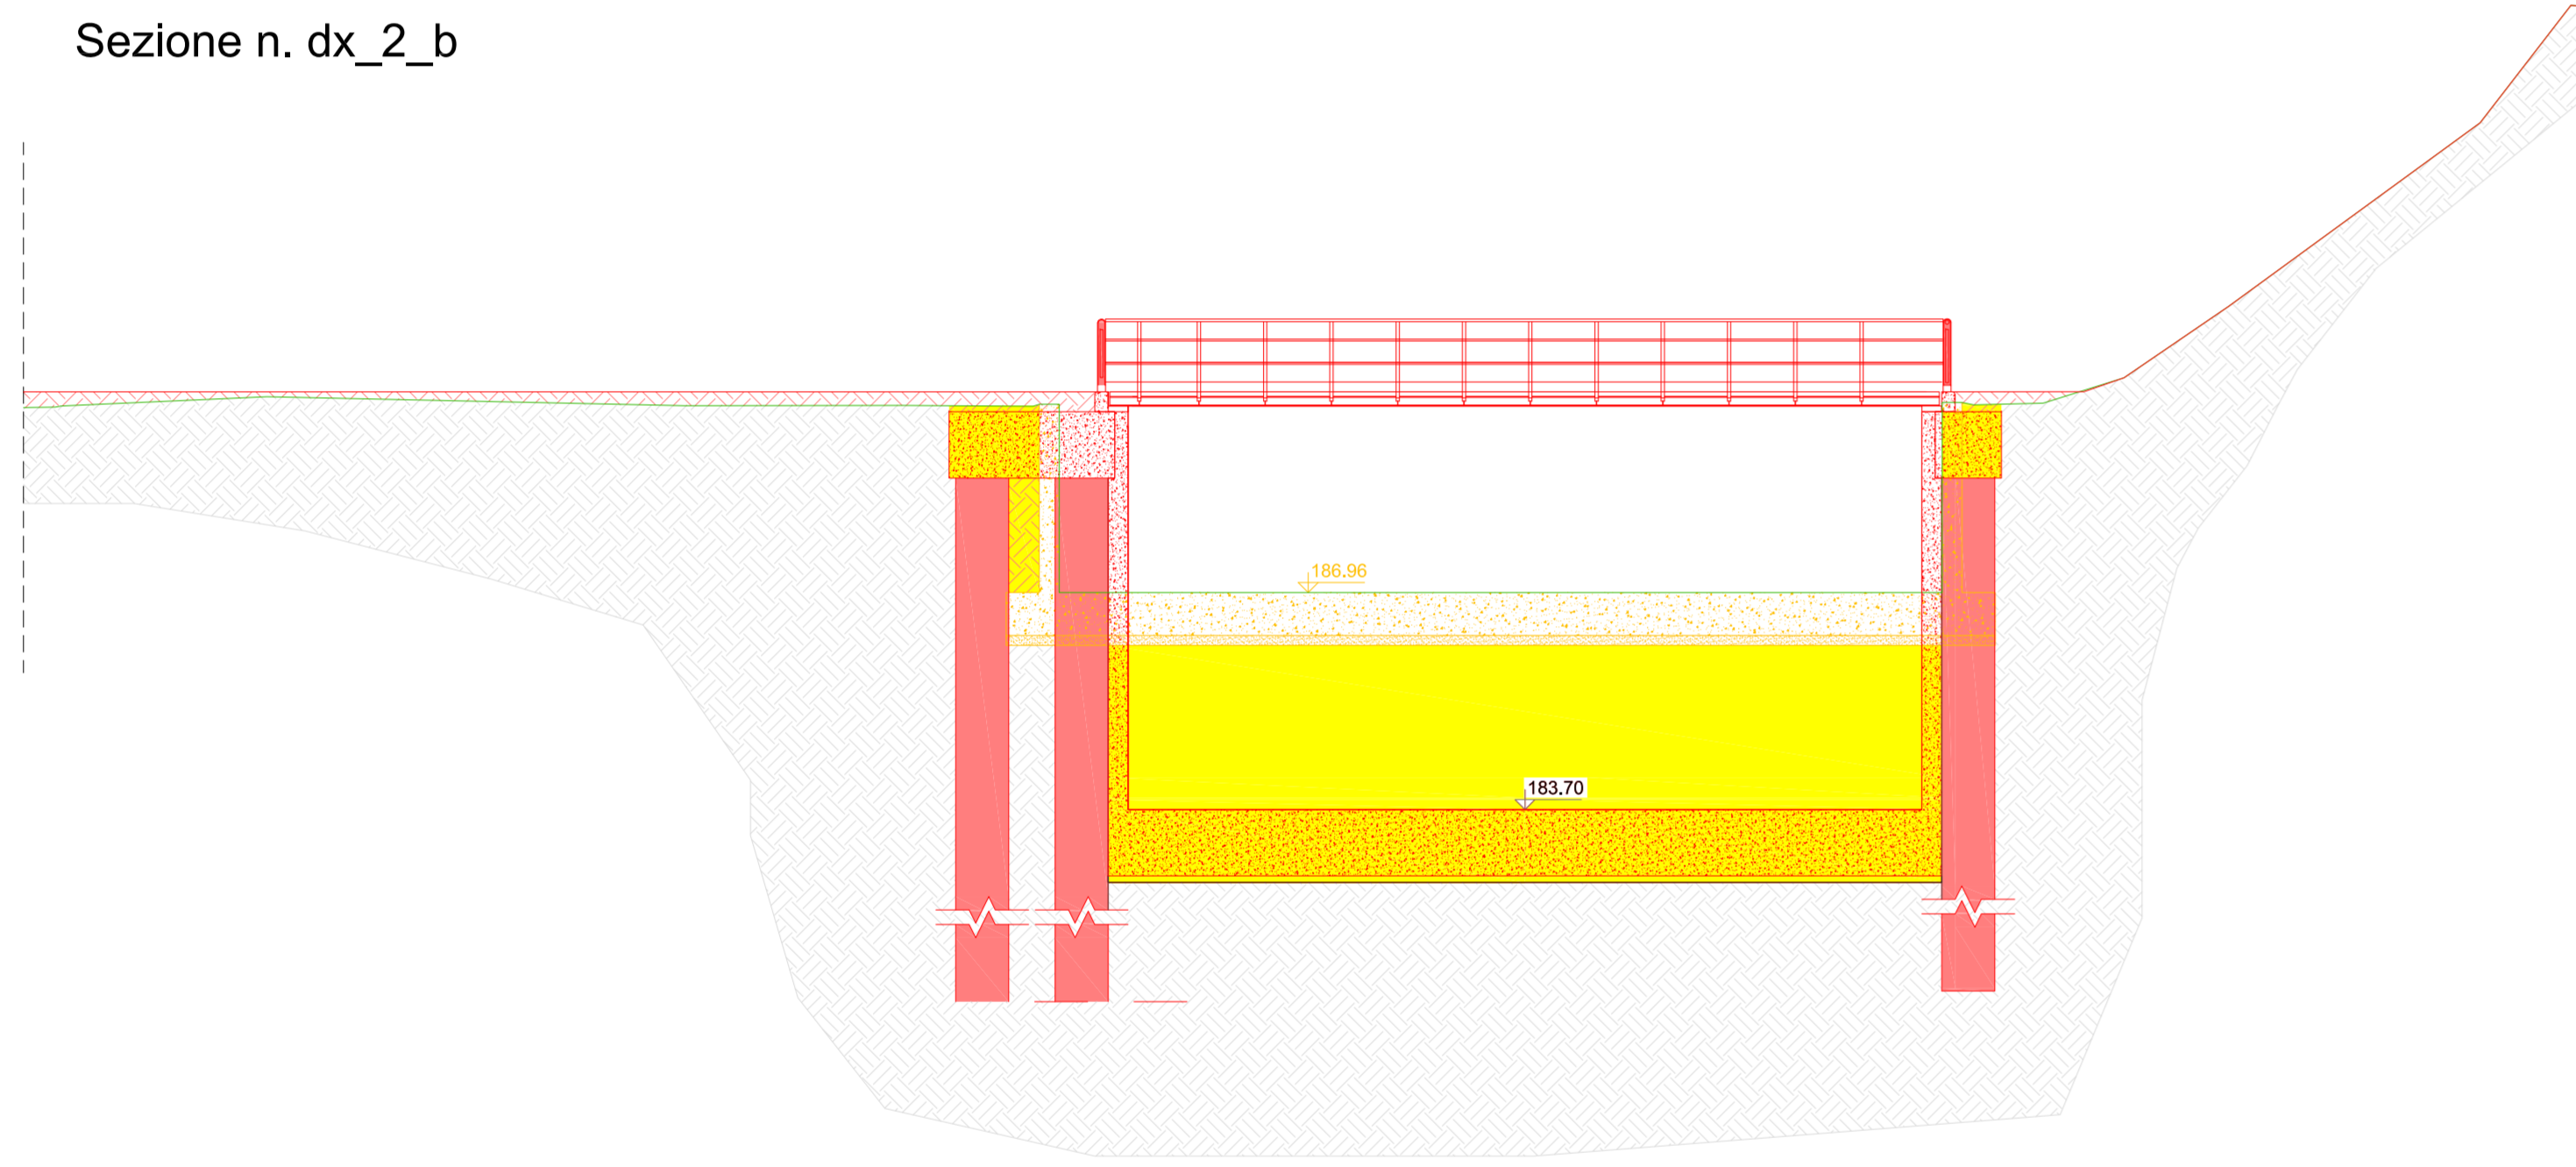


Sezione n. dx_3

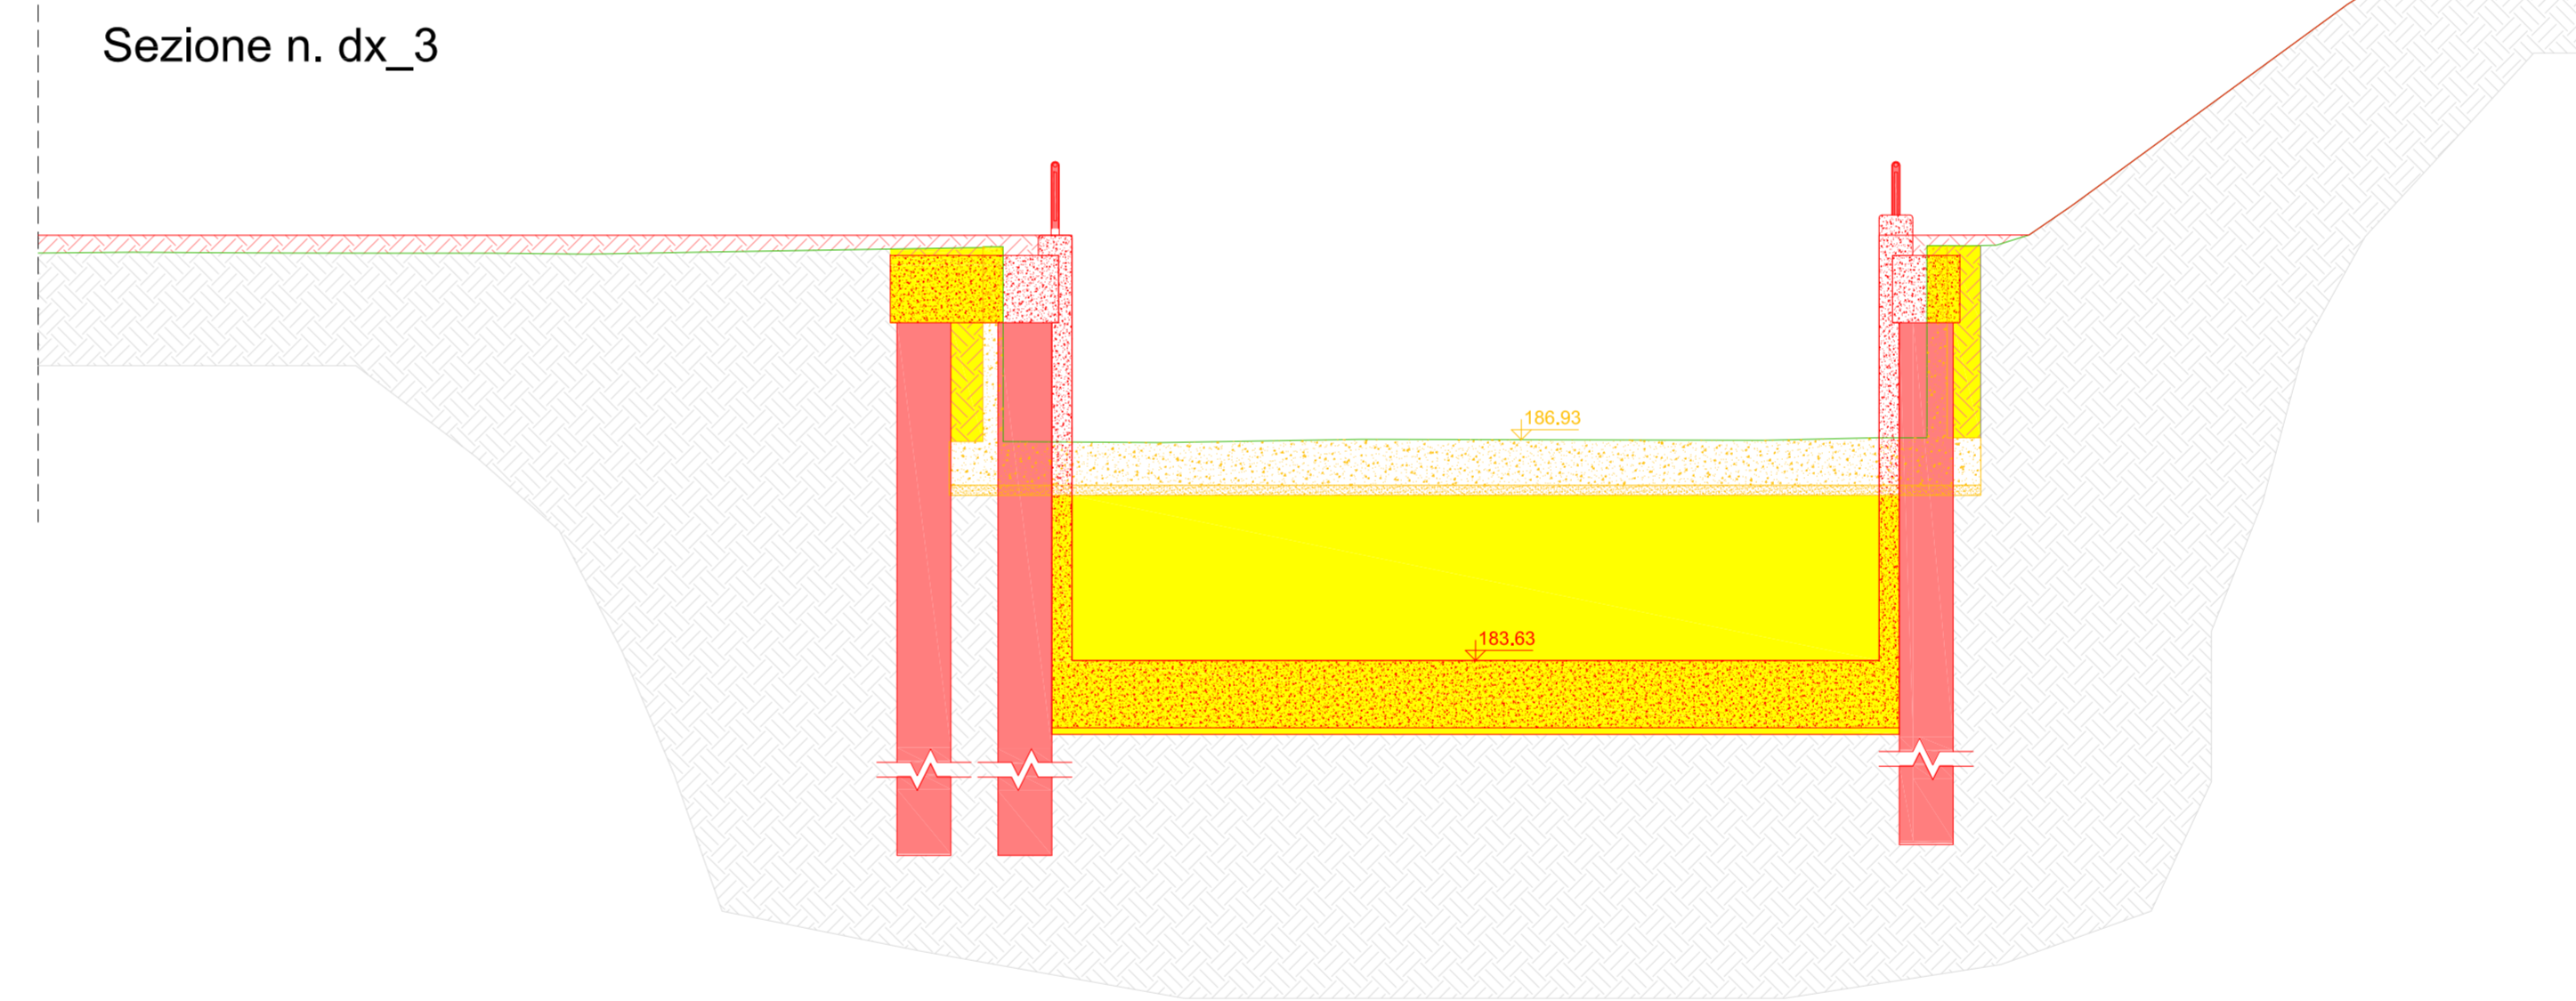

Sezione n. dx_3_a

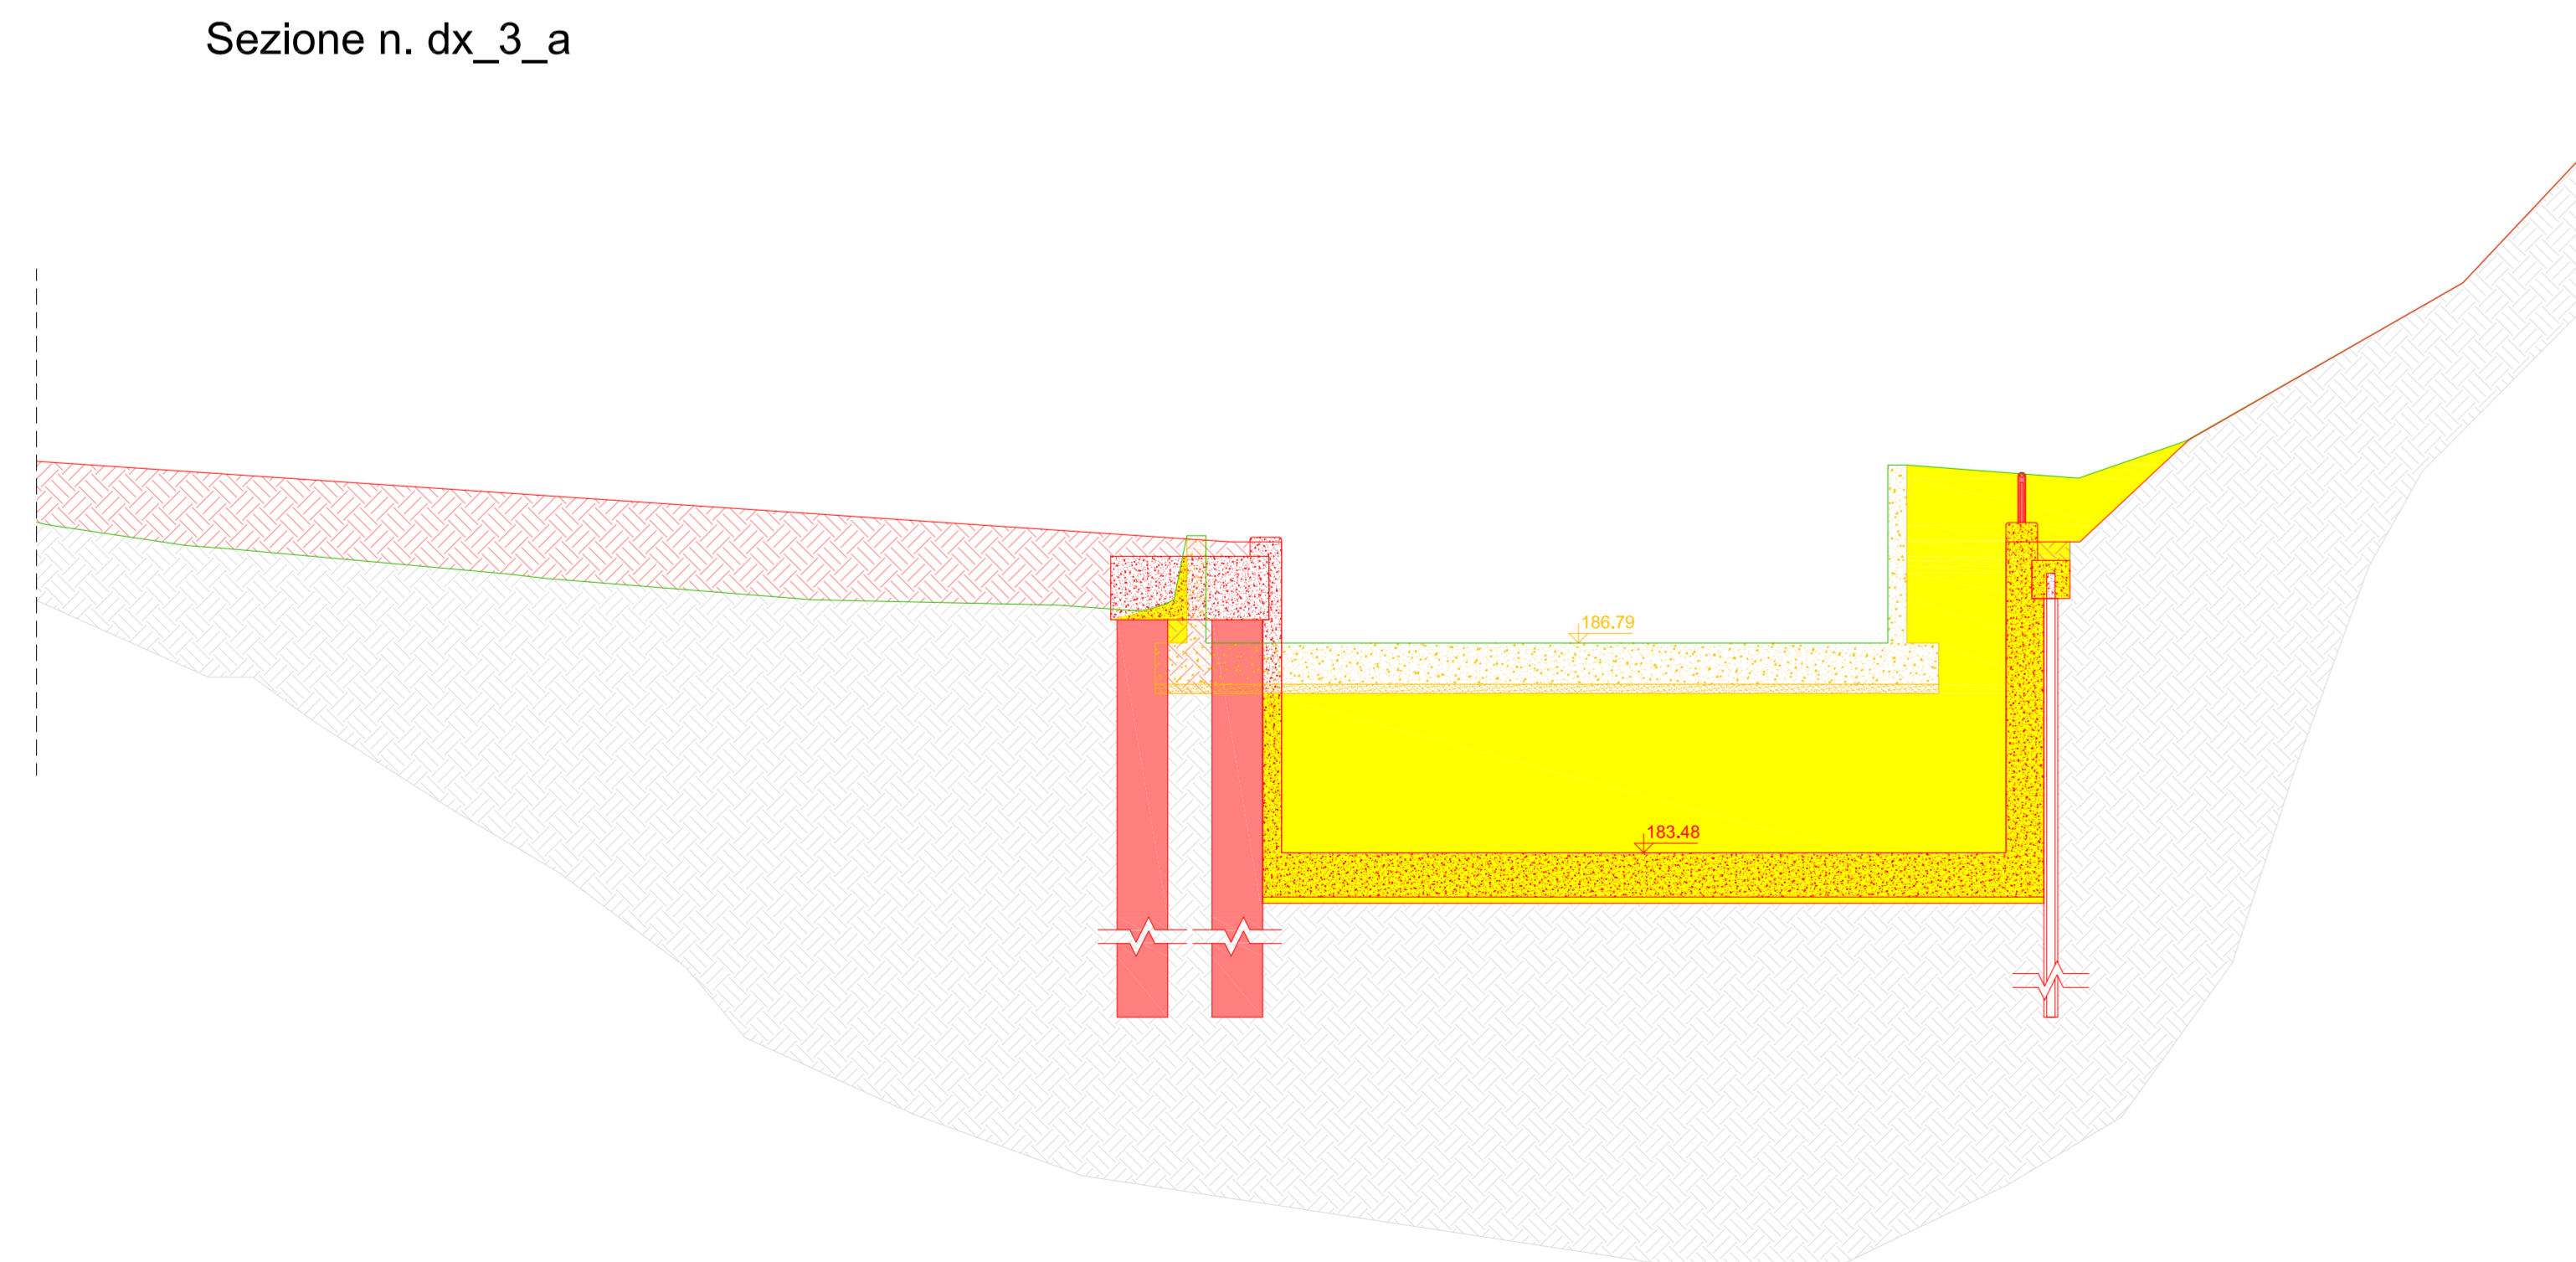

Sezione n. dx_4

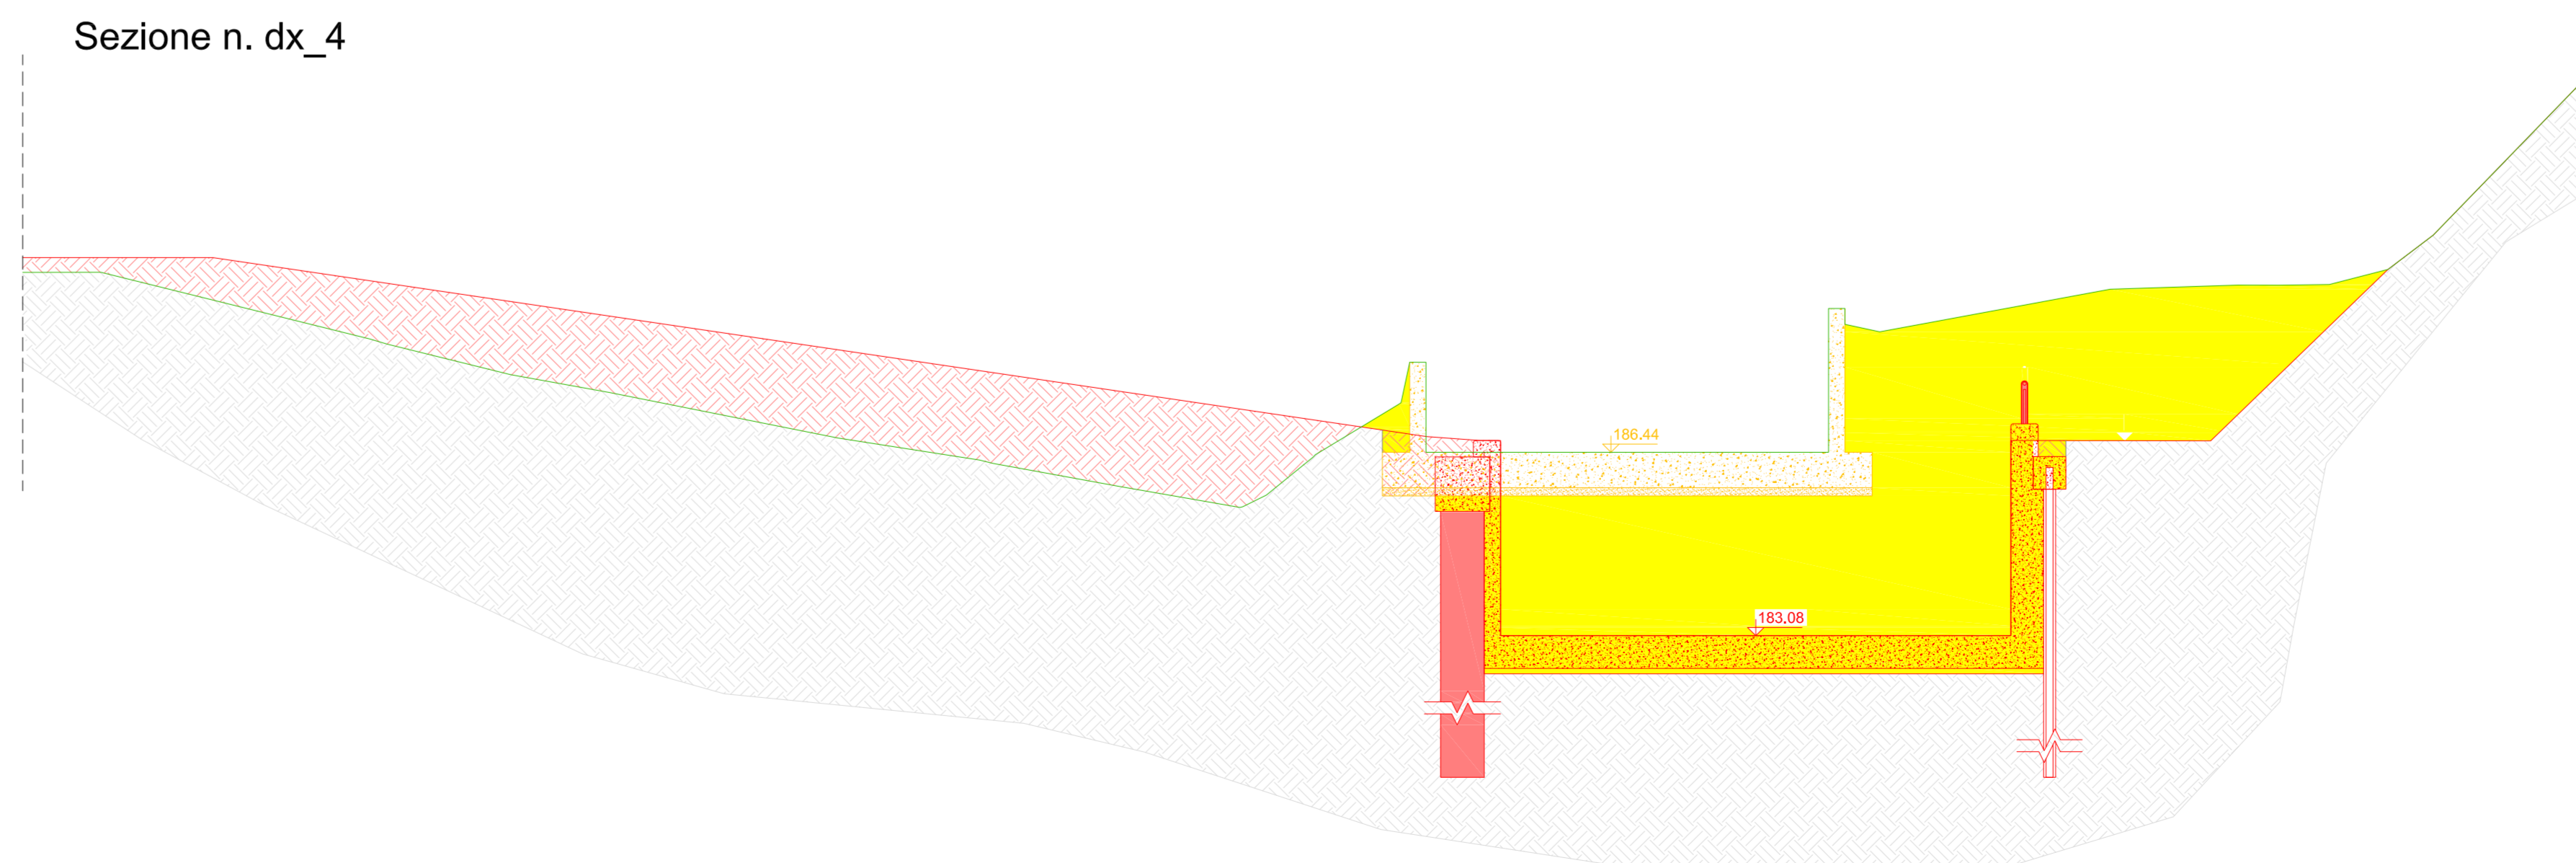

COMUNE DI BARBERINO TAVARNELLE
COMUNE DI POGGIBONSI
Province di FIRENZE e SIENA

INTERVENTI DI MIGLIORAMENTO DELLA DIGA DROVE DI CEPPARELLO



PROGETTO DEFINITIVO

Tavola	Nome Elaborato:	Scala:
EG35.01	SEZIONI TRASVERSALI CANALE FUGATORE DESTRO STATO SOVRAPPONTO	1:100
		Data:
		30/09/2020

Settore: **INGEGNERIE TOSCANE** Sede Firenze Via de Sanctis, 49 Cod. Fiscale e P.I. 06111950488
Organizzazione statale di Sistema di Gestione Integrato certificato in conformità alla normativa ISO9001 - ISO14001 - OHSAS18001 - SAS8000

PROGETTAZIONE: PROGETTISTA: ING. GIOVANNI SIMONELLI GEOLOGO: GEOLOG. FILIPPO LANDINI ESPROPRI: GEOLOG. ANDREA PATRIARCHI	COLLABORATORI: GEOL. CARLO FERRI PER. AGR. DAVIDE MARETTI GEOM. ANDREA BERNARDINI
CONSULENTI TECNICI: WEST Systems PROGETTISTA OPERE IDRAULICHE E STRUTTURALI - ING. DAVID SETTESOLDI	COMMESSA I.T.: ING.T. P.L.P.D.-ACQAC159
DELEGATO DEL DIRETTORE TECNICO: ING. GIOVANNI SIMONELLI	RESPONSABILE COMMITTENTE: GEOM. ALESSANDRO PICOLI
	RESPONSABILE DEL PROCEDIMENTO: ING. ROBERTO CECCHINI

Rev.	Data	Descrizione / Motivo della revisione	Redatto	Controllato / Approvato
02	30/10/2020	Seconda Emersione (richiesta perenziale e revisione costi)	Nasini	Simonelli
01	09/04/2019	Prima Emersione	Ferrari	Simonelli

Progetto riservato. Vietato la ristampa o la diffusione