




Sezione n. dx\_5

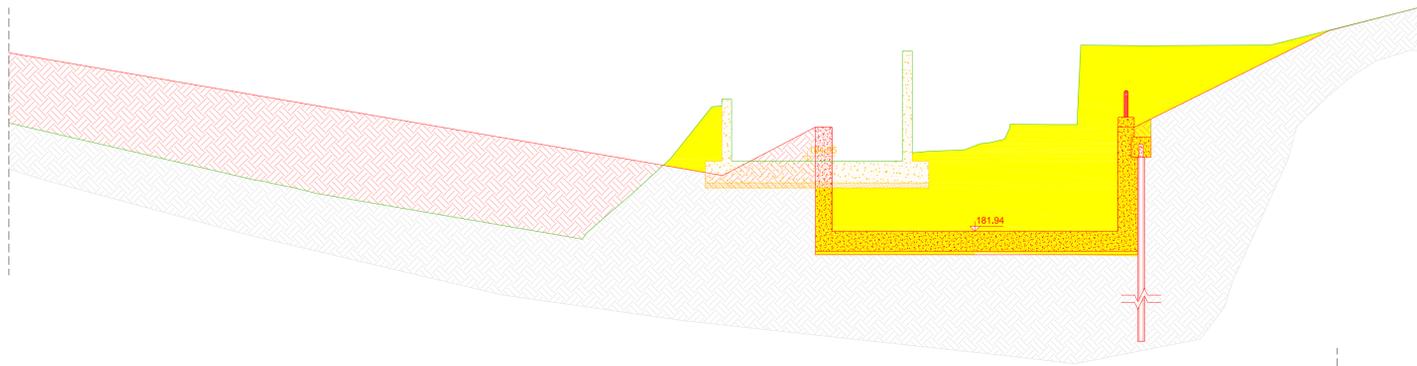


Sezione n. dx\_6

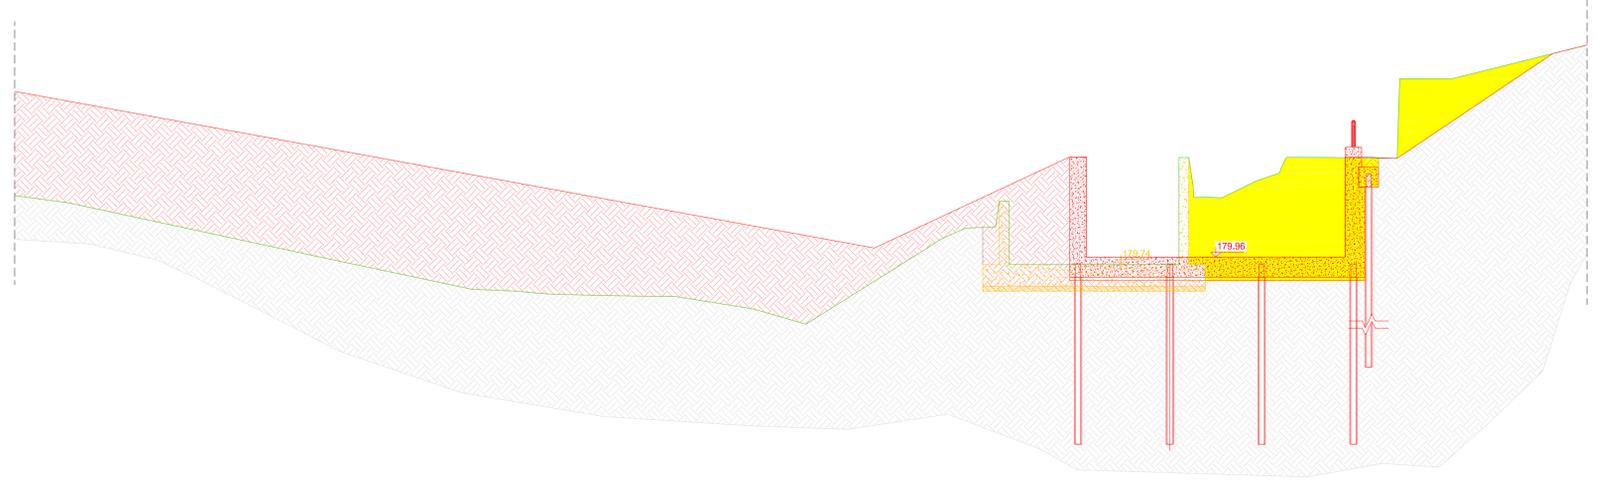


Sezione n. dx\_7

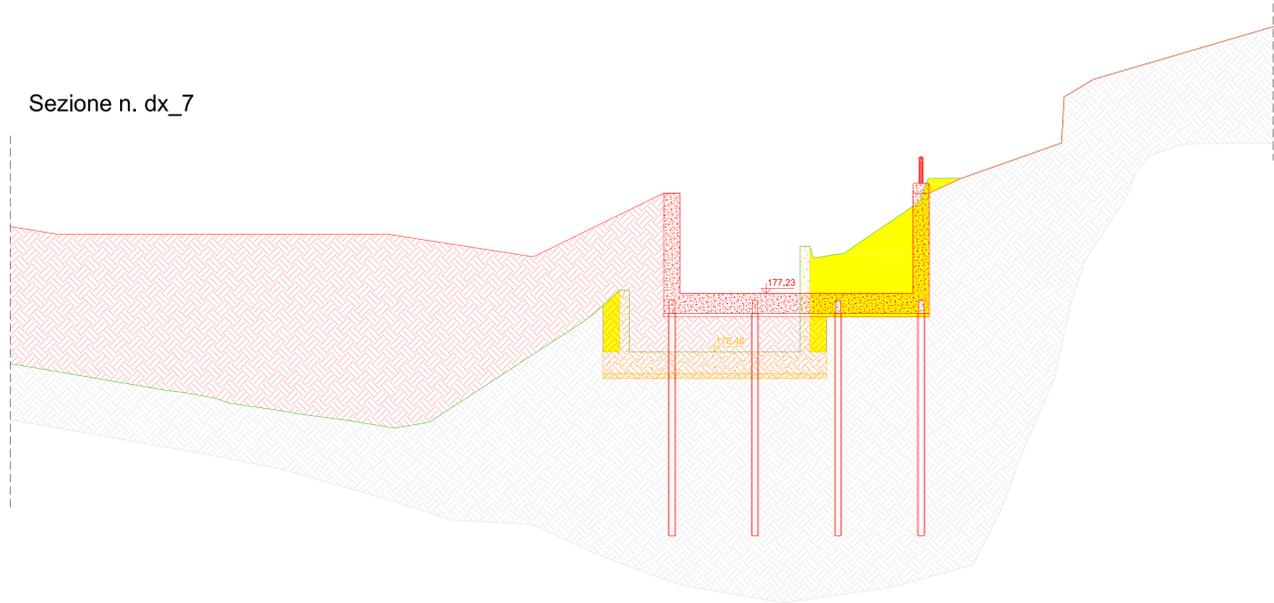

Sezione n. dx\_7\_a

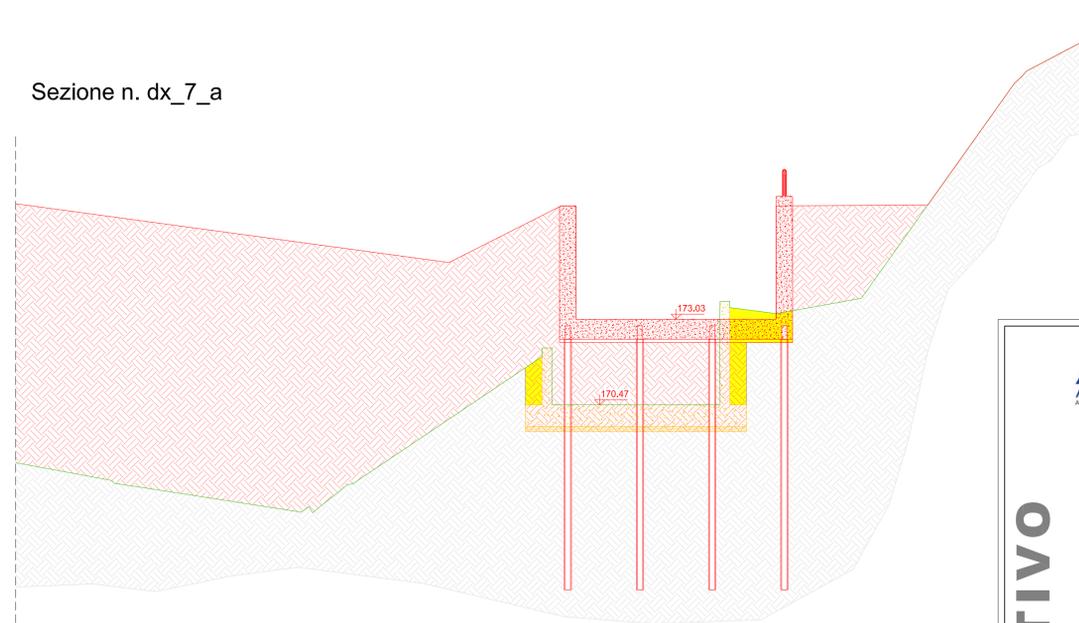

Sezione n. dx\_7\_b

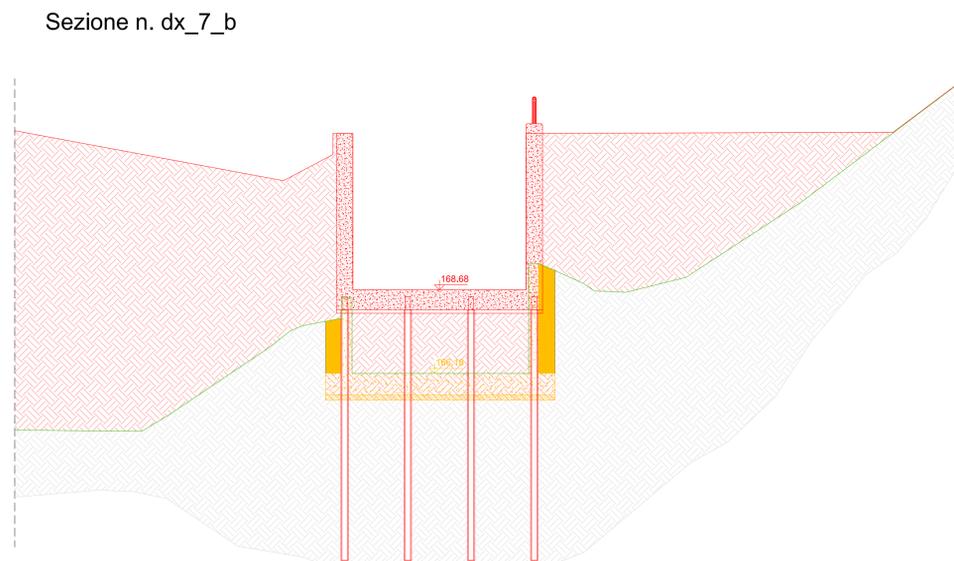

PROGETTO DEFINITIVO



COMUNE DI BARBERINO TAVARNELLE  
COMUNE DI POGGIBONSI  
Province di FIRENZE e SIENA



### INTERVENTI DI MIGLIORAMENTO DELLA DIGA DROVE DI CEPPARELLO



Tavola	Nome Elaborato:	Scala:
EG.35.02	SEZIONI TRASVERSALI CANALE FUGATORE DESTRO STATO SOVRAPPOSTO	1:100
Settore:	Data:	
INGEGNERIE TOSCANE	30/10/2020	
Sede Firenze Via de Sanctis, 49 Cod. Fiscale e P.I. 06111950488		
Organizzazione dotata di Sistema di Gestione Integrato certificato in conformità alla normativa ISO9001 - ISO14001 - OHSAS18001 - SA8000		
PROGETTAZIONE:	COLLABORATORI:	
PROGETTISTA:	ING. GIOVANNI SIMONELLI	GEOL. CARLO FERRI
GEOLOGO:	GEOL. FILIPPO LANDINI	PER. AGR. DAVIDE MORETTI
ESPROPRI:	GEOM. ANDREA PATRIARCHI	GEOM. ANDREA BERNARDINI
CONSULENTI TECNICI:	COMMESSA I.T.:	
WEST Systems	PROGETTISTA OPERE IDRAULICHE E STRUTTURALI: ING. DAVID SETTESOLDI	INGT-TPLPD-ACQAC169
DELEGATO DEL DIRETTORE TECNICO:		RESPONSABILE COMMITTENTE:
ING. GIOVANNI SIMONELLI		GEOM. ALESSANDRO PIOLI
RESPONSABILE DEL PROCEDIMENTO:		
ING. ROBERTO CECCHINI		

Rev.	Data	Descrizione / Motivo della revisione	Redatto	Controllato / Approvato
02	30/10/2020	Seconda Emissione (Richieste pervenute e revisione costi)	Natali	Settesoldi
01	18/04/2019	Prima Emissione	Ferrini	Settesoldi

Progetti riservati. Vietata la riproduzione e la diffusione.