



**COROGRAFIA**

All. Com. di Salgareda DN 100 (4"), DP 75 bar - TAV.2

Il presente disegno e' di proprieta' aziendale - La Societa' tutelera' i propri diritti a termine di legge.

0	15/07/2020	EMISSIONE PER COMMENTI	BALDASSARRI	PALOZZO	SABBATINI
INDICE	DATA	REVISIONI	ELABORATO	VERIFICATO	APPROVATO
CLIENTE		PROGETTISTA		Dis. LB-D-81051	
				Tav. 1 di 4	
Der. per S. Dona' di Piave DN 100 ( 4" ), DP 75 bar			Comm. NR/17157		
INDICE	0				
Scala	1:10000				
Tracciato di progetto con ottimizzazioni			Sostituisce il .....		
			Sostituito dal .....		




Der. per S. Dona' di Piave  
DN 100 ( 4" ), DP 75 bar


Tracciato di progetto con ottimizzazioni

0	15/07/2020	EMISSIONE PER COMMENTI	BALDASSARRI	PALOZZO	SABBATINI
INDICE	DATA	REVISIONI	ELABORATO	VERIFICATO	APPROVATO
CLIENTE					
			Dis.	LB-D-81051	
			Comm.	NR/17157	

Tavola  
**2**  
di 4  
Scala  
1:10000

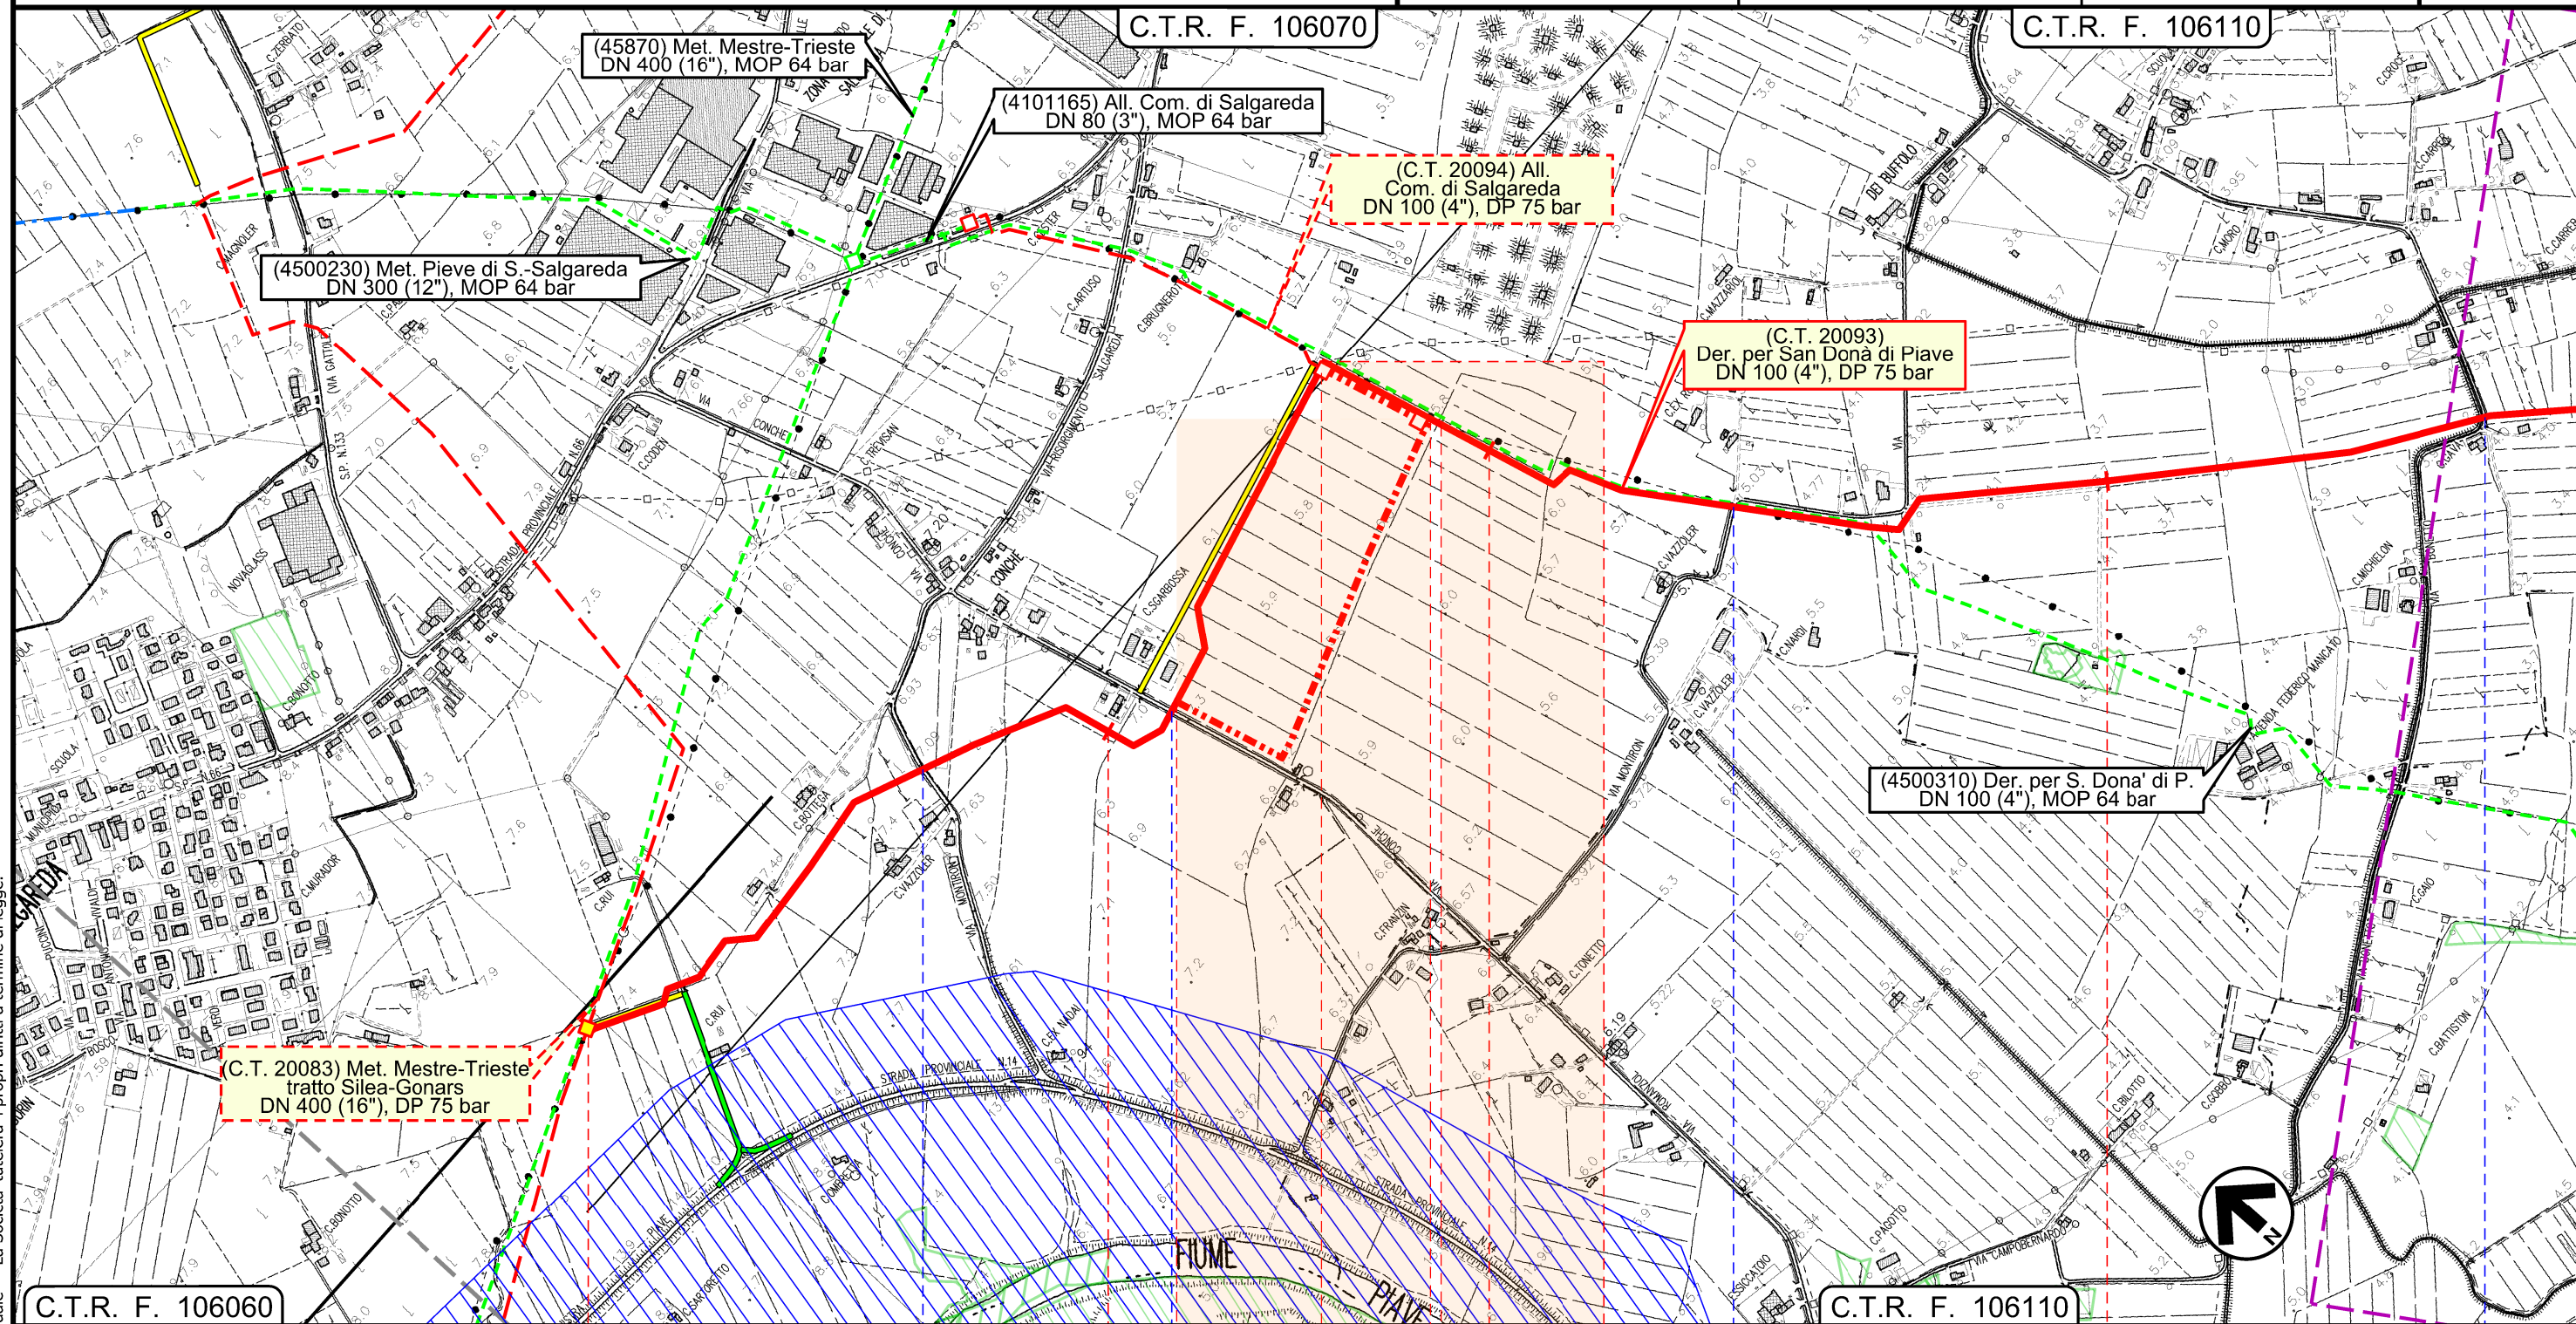

Il presente disegno e' di proprieta' aziendale - La Societa' tutelera' i propri diritti a termine di legge.

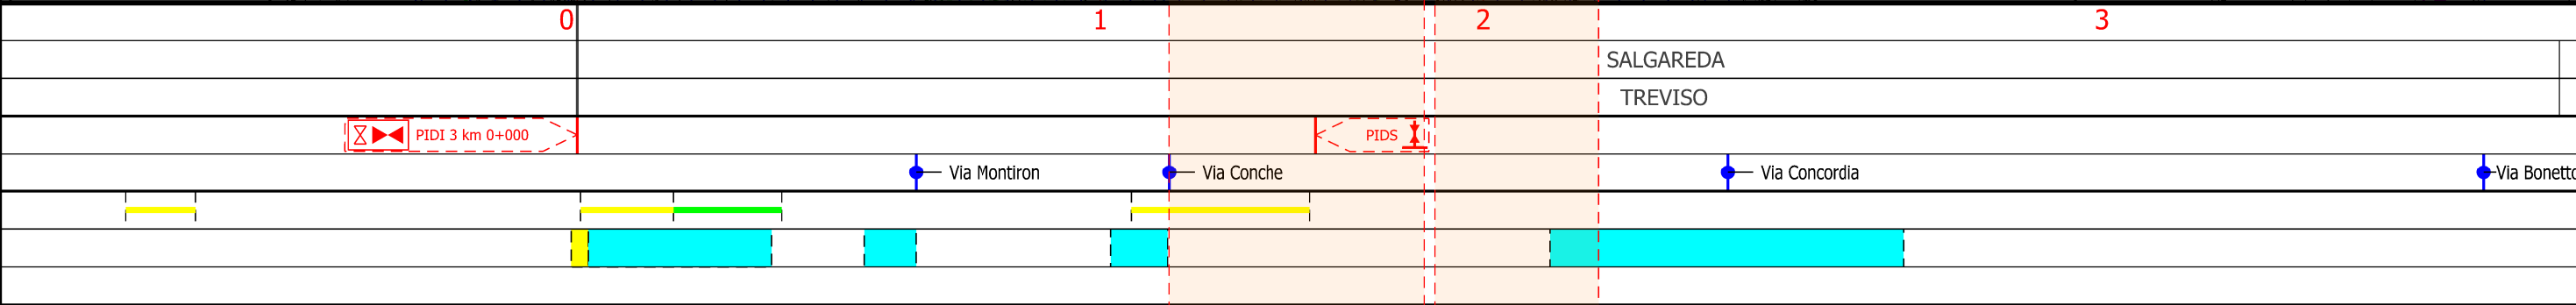

Ottimizzazione n. 23 (Der. S. Dona' di Piave P.26-V.40) | Ottimizzazione n. 27 (All. Com. Salgareda P.0-P.18)




Der. per S. Dona' di Piave  
DN 100 ( 4" ), DP 75 bar


Tracciato di progetto con ottimizzazioni

0	15/07/2020	EMISSIONE PER COMMENTI	BALDASSARRI	PALOZZO	SABBATINI
INDICE	DATA	REVISIONI	ELABORATO	VERIFICATO	APPROVATO
CLIENTE			Dis. LB-D-81051 Comm. NR/17157		
PROGETTISTA					

Tavola  
**3**  
di 4  
Scala  
1:10000

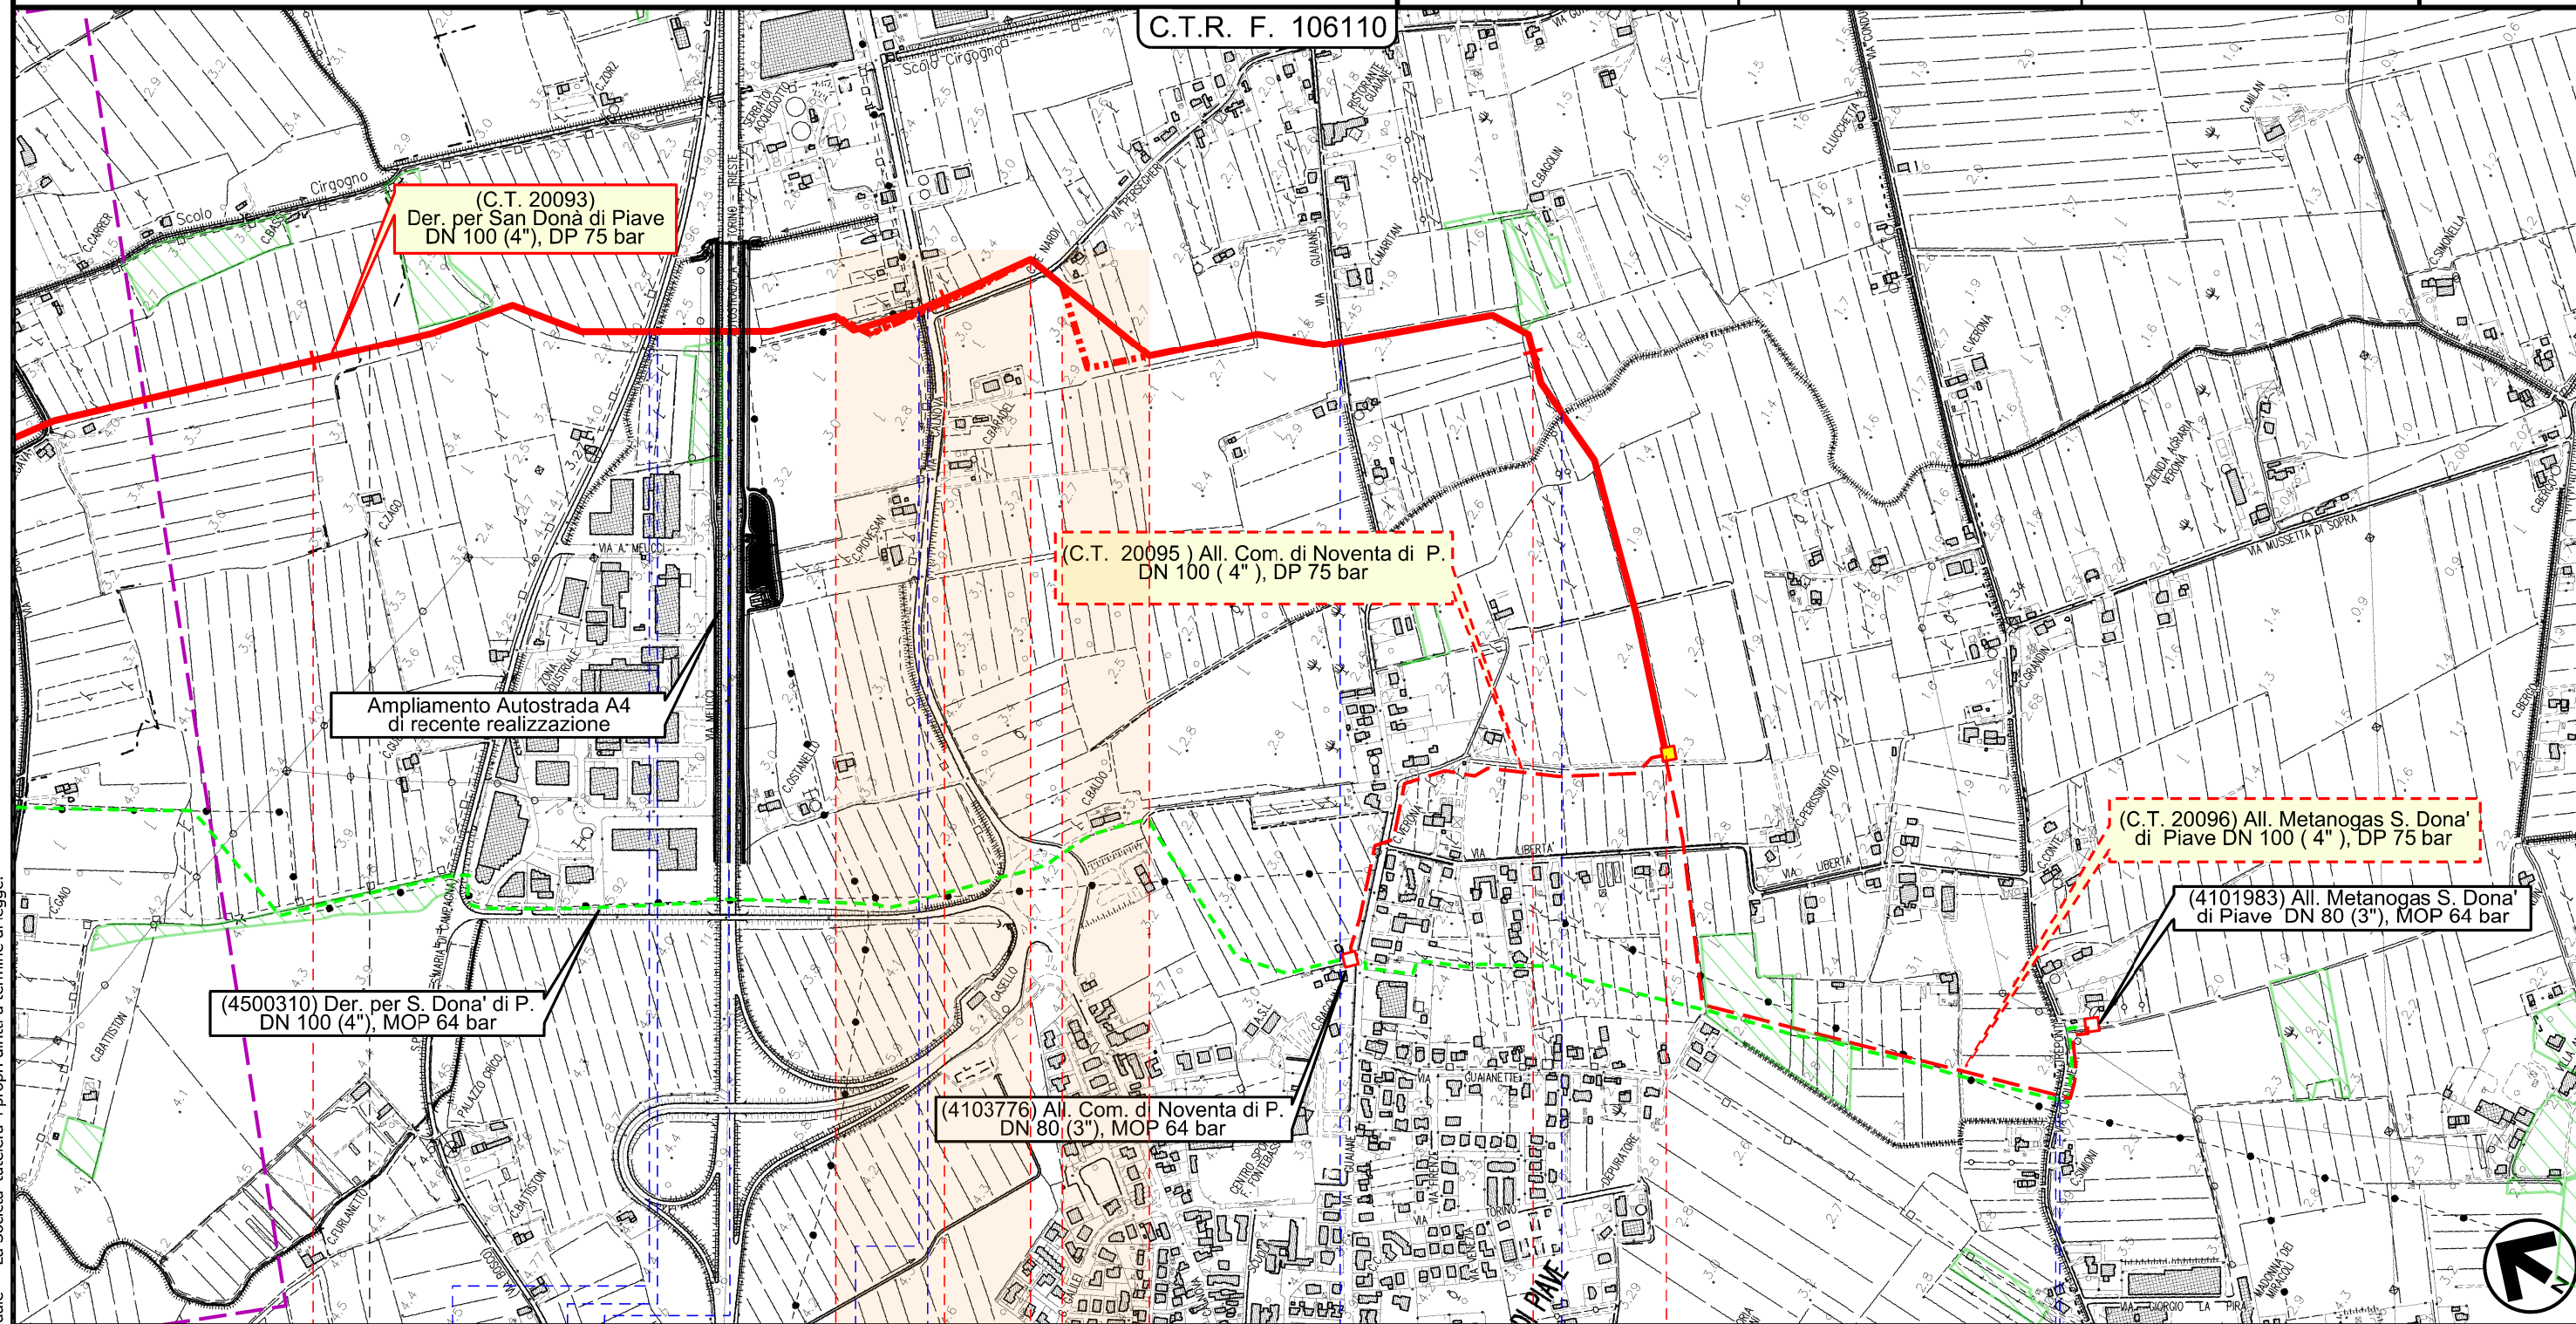

Il presente disegno e' di proprieta' aziendale - La Societa' tutelera' i propri diritti a termine di legge.

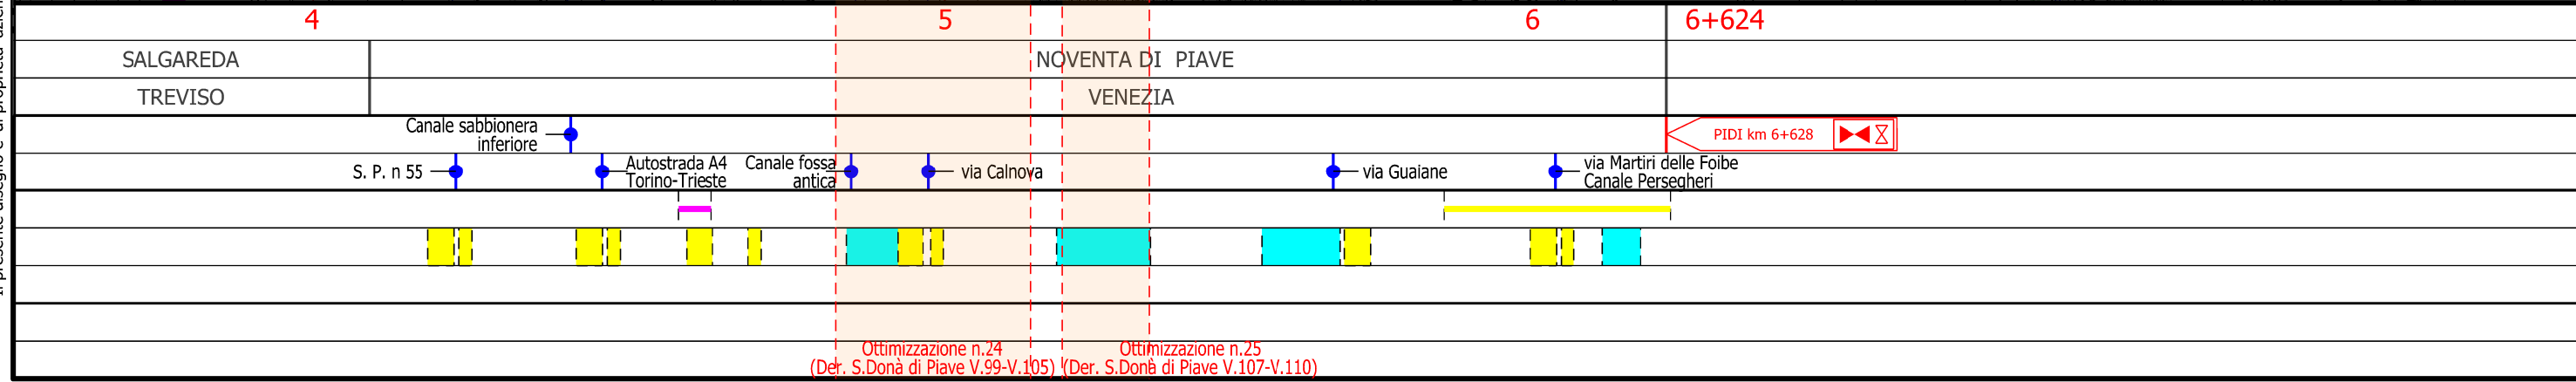




















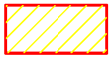








0	15/07/2020	EMISSIONE PER COMMENTI	BALDASSARRI	PALOZZO	SABBATINI
INDICE	DATA	REVISIONI	ELABORATO	VERIFICATO	APPROVATO
CLIENTE			PROGETTISTA		
			Dis.	LB-D-81051	
			Comm.	NR/17157	

LEGENDA

SIMBOLOGIA CARTOGRAFICA



- |   |  |
|---|--|
|  Metanodotto in progetto                           |  Altre condotte di terzi                                   |
|  Altro Metanodotto in progetto                     |  Gallerie, Tunnel, Mini-Microtunnel, Raise Boring e T.O.C. |
|  Metanodotti in esercizio                          |  Impianti di linea in progetto                             |
|  Metanodotti da porre fuori esercizio e recuperare |  Impianti di linea su rete in esercizio                    |
|  Metanodotto di altro progetto                     |  Impianti di linea da porre fuori esercizio e recuperare   |
|  Aree impianti stacco-terminale in progetto        |  Strade di accesso provvisorio                             |
|  Aree impianti stacco-terminale esistenti          |  Strada di accesso all'impianto                            |
|  Aree impianti di altro progetto                   |  Adeguamento strade esistenti                              |
|   |  Limite sovrapposizione fogli                              |

SIMBOLOGIA MECCANICA

-  Punto di intercettazione di linea (P.I.L.)
-  Punto di intercettazione di derivazione importante (P.I.D.I.)
-  Punto di intercettazione di derivazione semplice con stacco da P.I.L. (P.I.D.S.)
-  Punto di intercettazione e derivazione semplice con stacco da Linea (P.I.D.S.)
-  Punto di intercettazione con discaggio di allacciamento (P.I.D.A.)
-  Punto predisposto per il discaggio di allacciamento (P.P.D.A.)
-  Punto di sezionamento elettrico terminale (P.S.E.T.)
-  Stazione predisposta per lancio e ricevimento PIG
-  Impianto di riduzione/regolazione della pressione

SIMBOLOGIA TEMATICA


RETE NATURA 2000

-  Siti di importanza comunitaria (92/43/CEE)
-  Zone di protezione speciale (79/409/CEE)

BENI CULTURALI E PAESAGGISTICI (D. Lgs. 42/04)

-  Immobili ed aree di notevole interesse pubblico (art.136)

Aree tutelate per legge (Art. 142)

-  Territori costieri (lett. a) e con termini ai laghi (lett. b) per una fascia di 300 m dalla linea di battigia.  
Fiumi, torrenti e corsi d'acqua (lett. c) iscritti agli elenchi previsti dal T.U. approvato con R.D.1775 e relative sponde per una fascia di 150 m


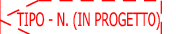
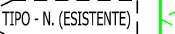
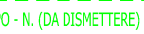
 
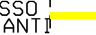






-  Territori ricoperti da foreste e boschi, ancorche' percorse dal fuoco, e quelli sottoposti a vincolo di rimboschimento (lett. g)

-  Zone di interesse archeologico (lett. m)

AREE VINCOLATE AI SENSI DEL R.D. n.3267/1923

-  Territori sottoposti a vincolo idrogeologico

Il presente disegno e' di proprieta' aziendale - La Societa' tutelera' i propri diritti a termine di legge.

Progressiva chilometrica	<b>N.</b>
Comuni	
Province	
Impianti in progetto	 TIPO - N. - Progr. km (IN PROGETTO)  TIPO - N. (IN PROGETTO)  TIPO - N. (ESISTENTE)  TIPO - N. (DA DISMETTERE)
Attraversamenti	 TIPOLOGIA ATTRAVERSATA (SS n. ##, corso d'acqua, ferrovia, ecc.)
Strade - Piste - Depositi provv. - Piazzole	 ACCESSO IMPIANTI  ADEGUAMENTI STRADE  STRADE PROVVISORIE  DEPOSITI TEMPORANEI <b>Dn</b>  N. PIAZ. <b>Pn</b>
Fascia di lavoro	 ALLARGATA  RIDOTTA