


LAYOUT STAZIONE ELETTRICA APPROVATA CON AUTORIZZAZIONE D.D. 114/18 - Scala 1:250

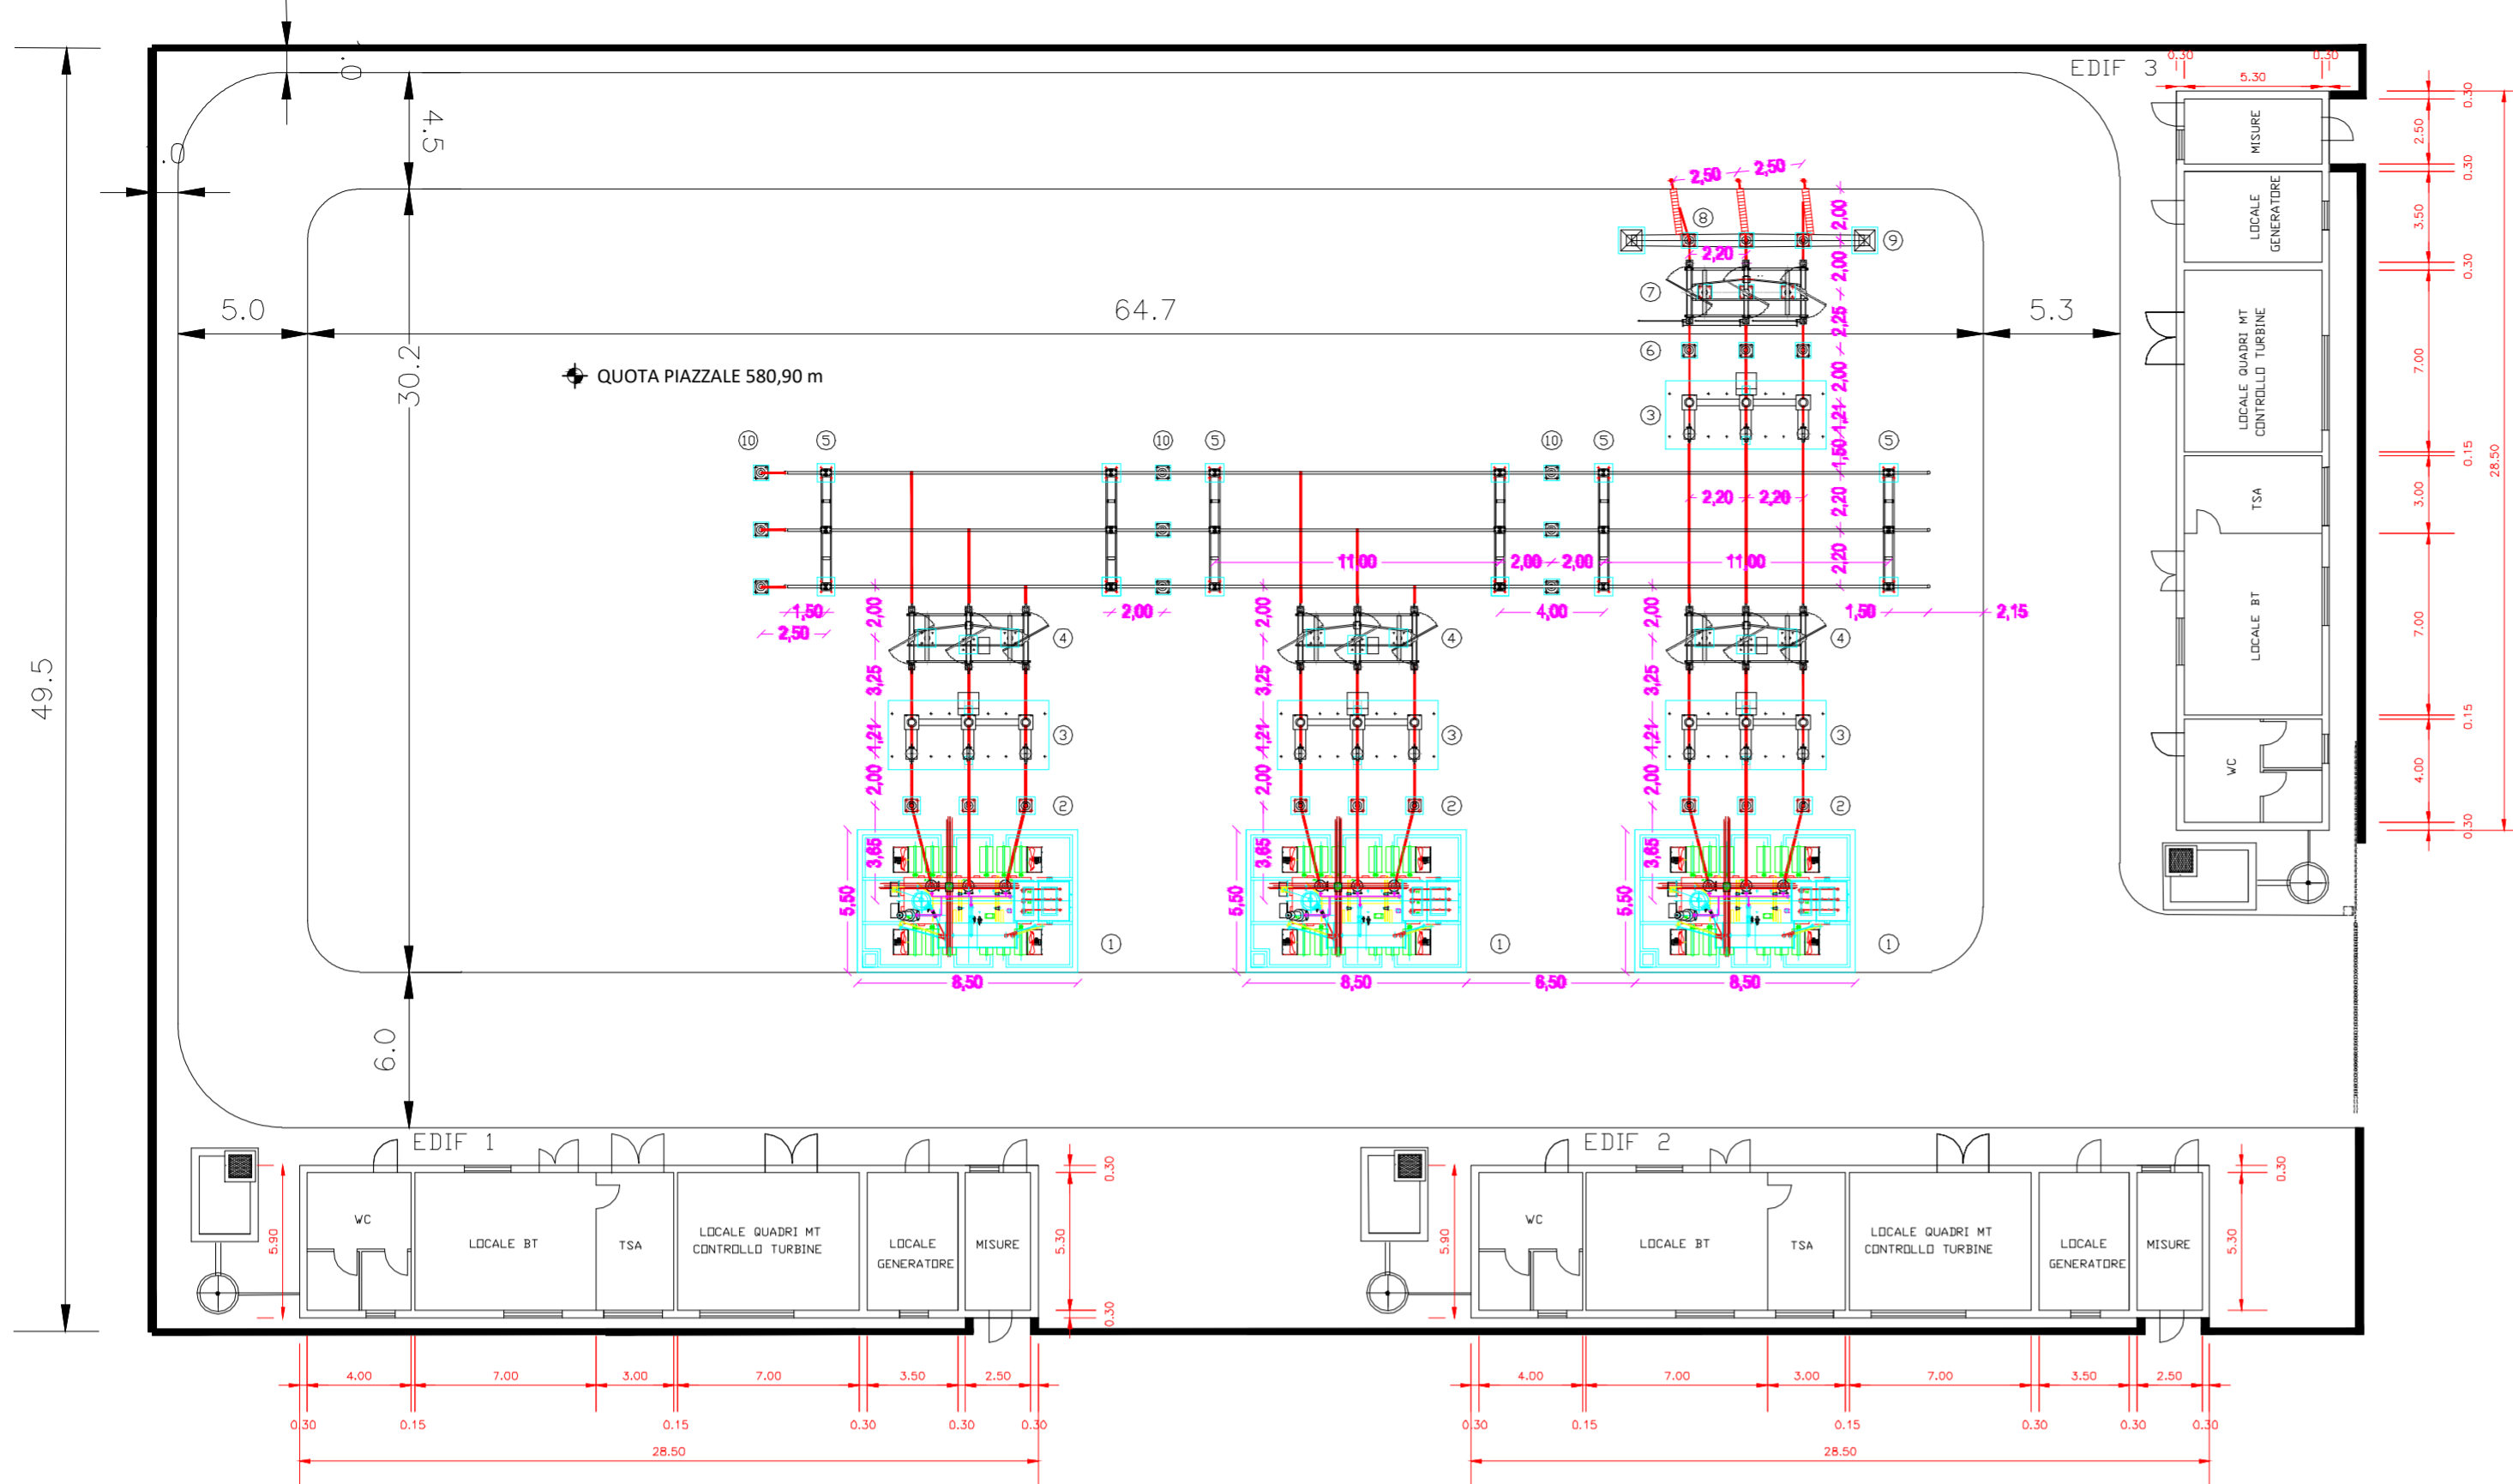


Legenda

Edif 1 Locali Tecnici - CEA Campo Eolico Ariano Srl  
 Edif 2 Locali Tecnici - Wind Energy Piano Nicola Srl  
 Edif 3 Locali Tecnici - Wind Energy San Giorgio Srl  
 Tr 1 Trasformatore - CEA Campo Eolico Ariano Srl  
 Tr 2 Trasformatore - Wind Energy Piano Nicola Srl  
 Tr 3 Trasformatore - Wind Energy San Giorgio Srl

LISTA APPARECCHIATURE ELETTRICHE

POS.	DESCRIZIONE	POS.	DESCRIZIONE
1	TRASFORMATORE AT/MT	6	TRASFORMATORE DI TENSIONE PER MISURE E PROTEZIONI
2	SCARICATORE DI SOVRATENSIONE A.T.	7	SEZIONATORE TRIPOLARE A.T. CON LAME DI TERRA
3	RILUNTO TRASFORMATORE DI CORRENTE + INTERRUTTORE A.T.	8	ISOLATORE PORTANTE A.T.
4	SEZIONATORE TRIPOLARE A.T. SENZA LAME DI TERRA	9	PORTALE DI AMMARRO A.T.
5	PORTALE SBARRE A DUE COLONNE	10	TRASFORMATORE DI TENSIONE PER MISURE E PROTEZIONI

LAYOUT STAZIONE ELETTRICA IN VARIANTE - Scala 1:250

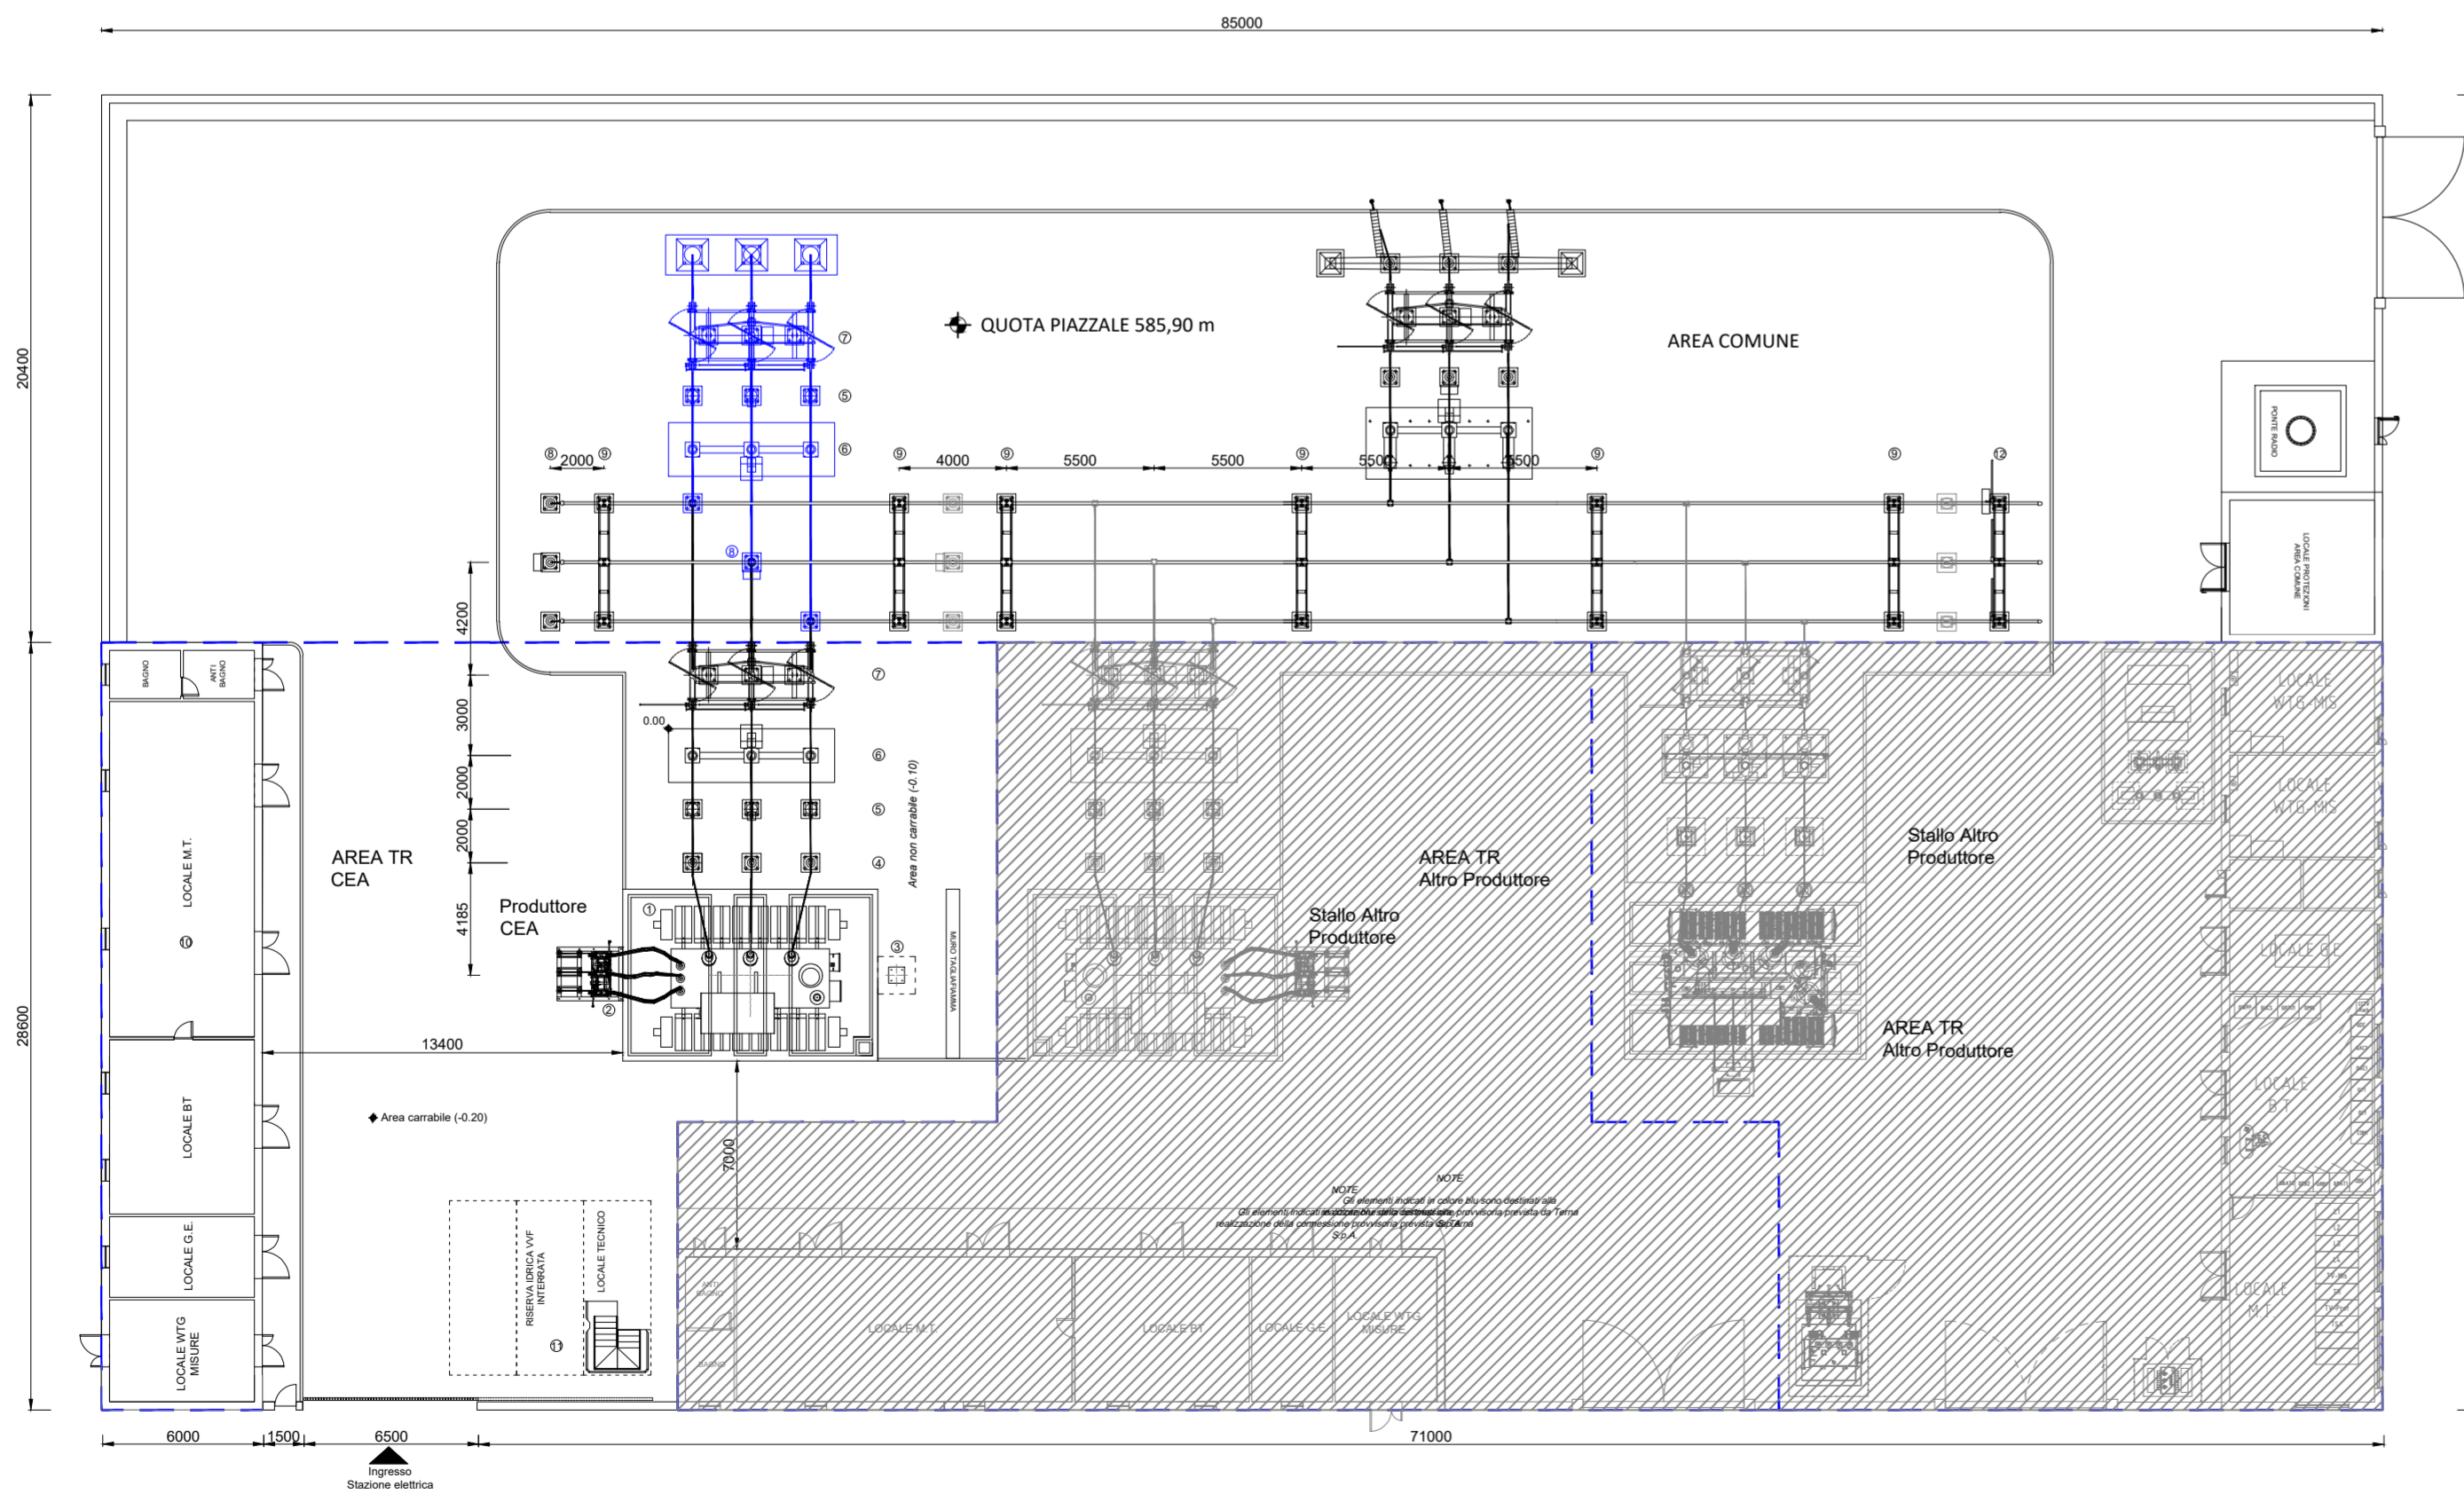

LEGENDA

N.	DESCRIZIONE	N.	DESCRIZIONE
1	TRASFORMATORE DI POTENZA 30/150 kV	8	TRASFORMATORE DI TENSIONE (TV)
2	ARRIVO CAVI MT TR	9	SOSTEGNO TRIPOLARE SBARRE H=7 m
3	M.A.T. NEUTRO TR	10	EDIFICIO DI STAZIONE
4	SCARICATORE DI SOVRATENSIONE AT	11	VASCA DI RISERVA IDRICA INTERRATA A SERVIZIO VVFF
5	TRASFORMATORE DI CORRENTE (TA)	12	SEZIONATORE DI TERRA SBARRE
6	INTERRUTTORE AT		STALLO DESTINATO ALLA CONNESSIONE PROVVISORIA
7	SEZIONATORE ORIZZONTALE AT CON LAME M.A.T.		AREA DESTINATA AD ALTRI PRODUTTORI (Impianti autorizzati altri Iser)

REGIONE CAMPANIA  
 PROVINCIA DI AVELLINO

Comune:  
 Ariano Irpino  
 Località "Mezzana Forte - Corsaro - Costa Vaccara"

ADEGUAMENTO TECNICO DEL PROGETTO DELL'IMPIANTO EOLICO AUTORIZZATO  
 CON D.D. 34/2011, D.D. 368/2013, D.D. 114/2018 E  
 D.D. 115/2018 - 15 AEROGENERATORI

Sezione 4:  
**ELABORATI PROGETTUALI SISTEMA ELETTRICO**

Titolo elaborato:  
**STAZIONE ELETTRICA DI UTENZA: TAVOLA DI CONFRONTO**

N. Elaborato: 4.2

Scala: 1:250

Committente

**C.E.A. S.r.l.**

sede Via Leonardo da Vinci 15,  
 Bolzano (BZ)  
 P.IVA. 02460110642

Progettazione

**TENPROJECT**

sede legale e operativa  
 San Giorgio Del Sannio (BN) via de Gasperi 61  
 sede operativa  
 Lucera (FG) via Alfonso la Cava 114  
 P.IVA 01465940623  
 Azienda con sistema gestione qualità Certificato N. 50 100 11873

Progettista  
**Dott. Ing. Domenico Antonio NUZZOLO**



Rev.	Data	Elaborazione	Approvazione	Emissione	DESCRIZIONE
00	LUGLIO 2021	AC sigla	SS sigla	DN sigla	Emissione Elaborato
Nome File sorgente		ARI_PV_44.2_EL_00.dwg	Nome file stampa	ARI_PV_44.2_EL_00.pdf	Formato di stampa 610x630