Eliminazione del cavalcavia alla pk 181+560

AREA SVINCOLO 2

VIADOTTO CANDELARO

SEMI SVINCOLO 2 (PK 182+900)

SVINCOLO 3

TENUTA ANTICA POSTA DI CISTERNINO

TRATTO DI RACCORDO L=222.16 m CON CONTINUITÀ DELLO SPARTITRAFFICO

Km 186+421.922 INIZIO TRATTO DI RACCORDO FINE INTERVENTO

Km 186+643.982 FINE TRATTO DI RACCORDO

MANFREDONIA

SVINCOLO 2

Area di servizio 2 esistente

VIABILITÀ CAVA DI PIETRA

Km 180

Km 181

Km 182

Km 183

Km 184

Km 185

Km 186

SVINCOLO 3

SVINCOLO 4

FOGGIA

FINE INTERVENTO Km 186+417.58

Viabilità Villaggio Amendola

SVINCOLO 8

SVINCOLO 11

Realizzazione accesso all'area di servizio alla pk 181+600

Ricucitura viabilità di servizio tra la pk 181 e la pk 182

Comune di San Marco in Lamis

Comune di San Giovanni Rotondo

QUADRO DI UNIONE

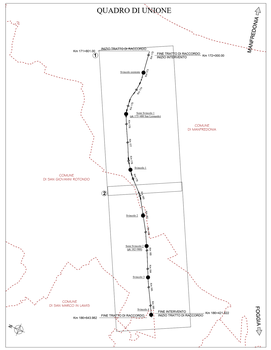

Legenda

- Progetto Definitivo 2021
- Progetto Definitivo 2007
- Confini comunali
- XXX Modifiche principali
- Xxx Ottimizzazioni minimali

anas GRUPPO FS ITALIANE

Struttura Territoriale Puglia

S.S. 89 "GARGANICA"

LAVORI DI REALIZZAZIONE DELLA VIABILITA' DI SAN GIOVANNI ROTONDO E REALIZZAZIONE DELL'ASTA DI COLLEGAMENTO DA SAN GIOVANNI ROTONDO AL CAPOLUOGO DAUNO

1° stralcio - Manfredonia (km 172+000) - Aeroporto militare di Amendola (km 186+000)

PROGETTO DEFINITIVO — CODE BA28

PROGETTAZIONE: ANAS - STRUTTURA TERRITORIALE PUGLIA

IL PROGETTISTA E COORDINATORE DELLA SICUREZZA IN FASE DI PROGETTAZIONE
Ing. Alberto SARDANESE

IL GEOLOGO
Dott. Pinquale SCORCIA

L'ARCHEOLOGA Dott.ssa Grazia SANNO
Elenco MiBACT n. 3890 - archeologa di fiducia ai sensi del D.Lgs. 204/2010

IL RESPONSABILE DEL PROCEDIMENTO
Ing. Rocco CAPEZZA

STUDIO PRELIMINARE AMBIENTALE

INQUADRAMENTO PROGETTUALE

Planimetria di confronto tra il PD 2007 e il PD 2021 (Tav. 2/2)

CODICE PROGETTO				NOME FILE	REVISIONE	SCALA
PROGETTO	LIV. PROG.	ANNO	CODICE ELab.	T00_IA20_AMB_PLD4_A		
STBA0228	D	21	T00IA20AMBPL04		A	1:5000

REV.	DESCRIZIONE	DATA	REDATTO	VERIFICATO	APPROVATO
A	EMISSIONE	Giugno 2021			