STRALCIO 1

Scala 1:10000

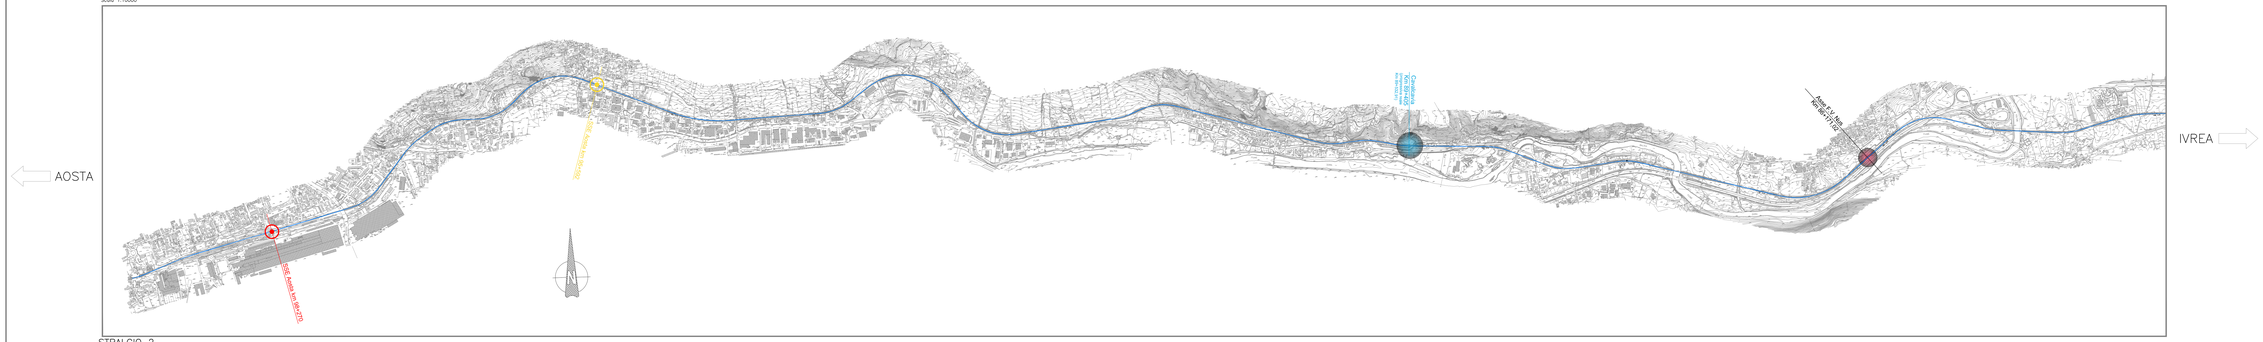

STRALCIO 2

Scala 1:10000

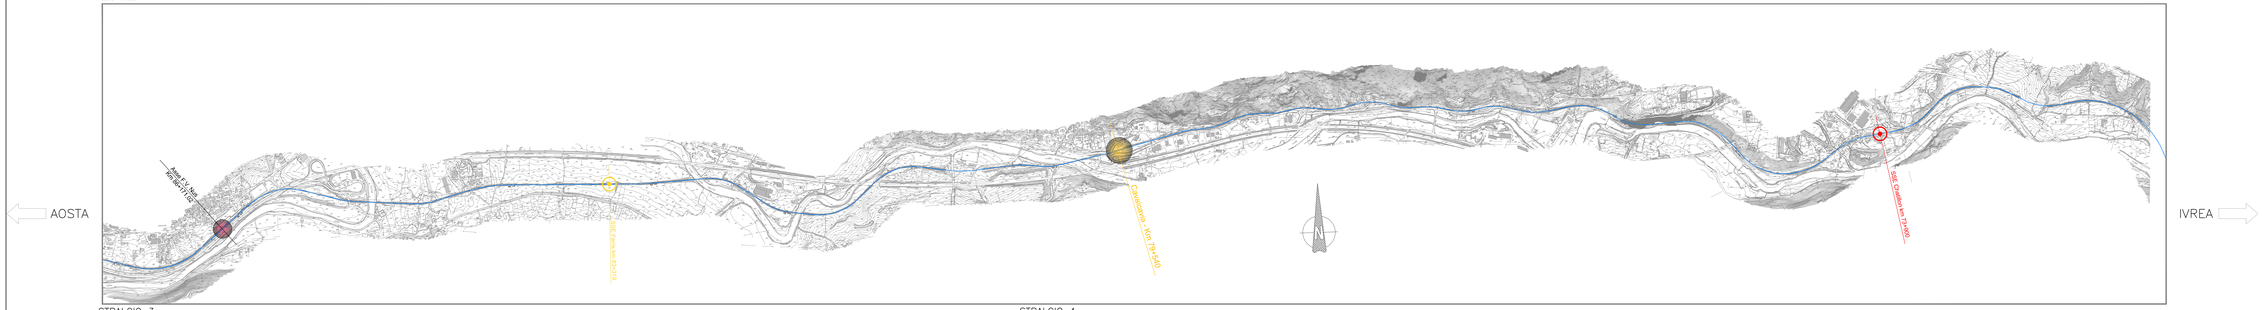

STRALCIO 3

Scala 1:10000

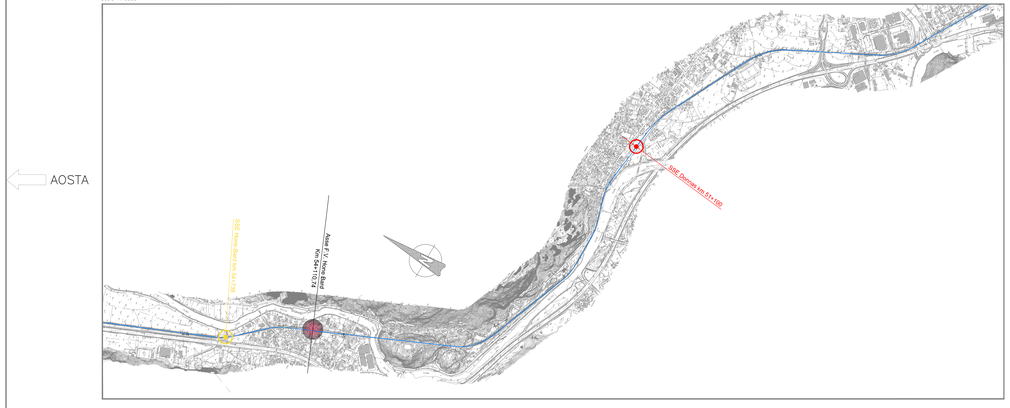

STRALCIO 4

Scala 1:10000

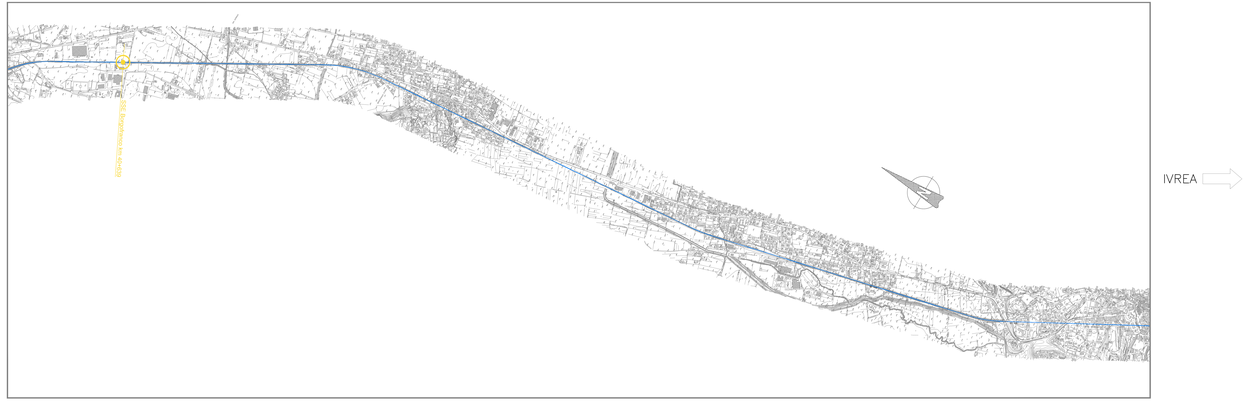

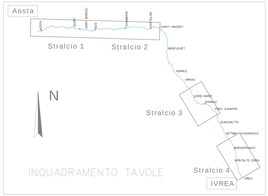

LEGENDA

SOTTOSTAZIONI ELETTRICHE

- INTERVENTO CON LOCALIZZAZIONE OTTIMIZZATA
- INTERVENTO STRALCIATO

OPERE DI ATTRAVERSAMENTO

- INTERVENTO STRALCIATO
- INTERVENTO DI DEMOLIZIONE SENZA RICOSTRUZIONE

STAZIONI

- INTERVENTO DI ADEGUAMENTO

COMMITTENTE:

RFI RETE FERROVIARIA ITALIANA
GRUPPO FERROVIE DELLO STATO ITALIANE

PROGETTAZIONE:

ITALFERR
GRUPPO FERROVIE DELLO STATO ITALIANE

CUP J49H09001410001

DIREZIONE TECNICA
U.O.ARCHITETTURA AMBIENTE E TERRITORIO
S.O. AMBIENTE

PROGETTO DI FATTIBILITA' TECNICO ECONOMICA

Elettrificazione della linea Ivrea-Aosta

ALL2_Corografia affinamenti progettuali

SCALA: 1:10000

COMMESSA	LOTTO	FASE	ENTE	TIPO DOC.	OPERA/DISCIPLINA	PROGR.	REV.
NT26	00	F	22	C4	IM0001X	001	A

Rev.	Descrizione	Redatto	Data	Verificato	Data	Approvato	Data	Autorizzato Data
A	Emissione esecutiva	A.Cirillo	Luglio 2015	G.Spiteri	Luglio 2015	F.Ciglioni	Luglio 2015	C.Ciglioni Luglio 2015

Ordine degli Ingegneri della Provincia di Roma n. A 23837 Dott. Ing. Carlo Ciglioni

File: NT26X0F22C4IM0001X001A.dwg

n. Elab.: