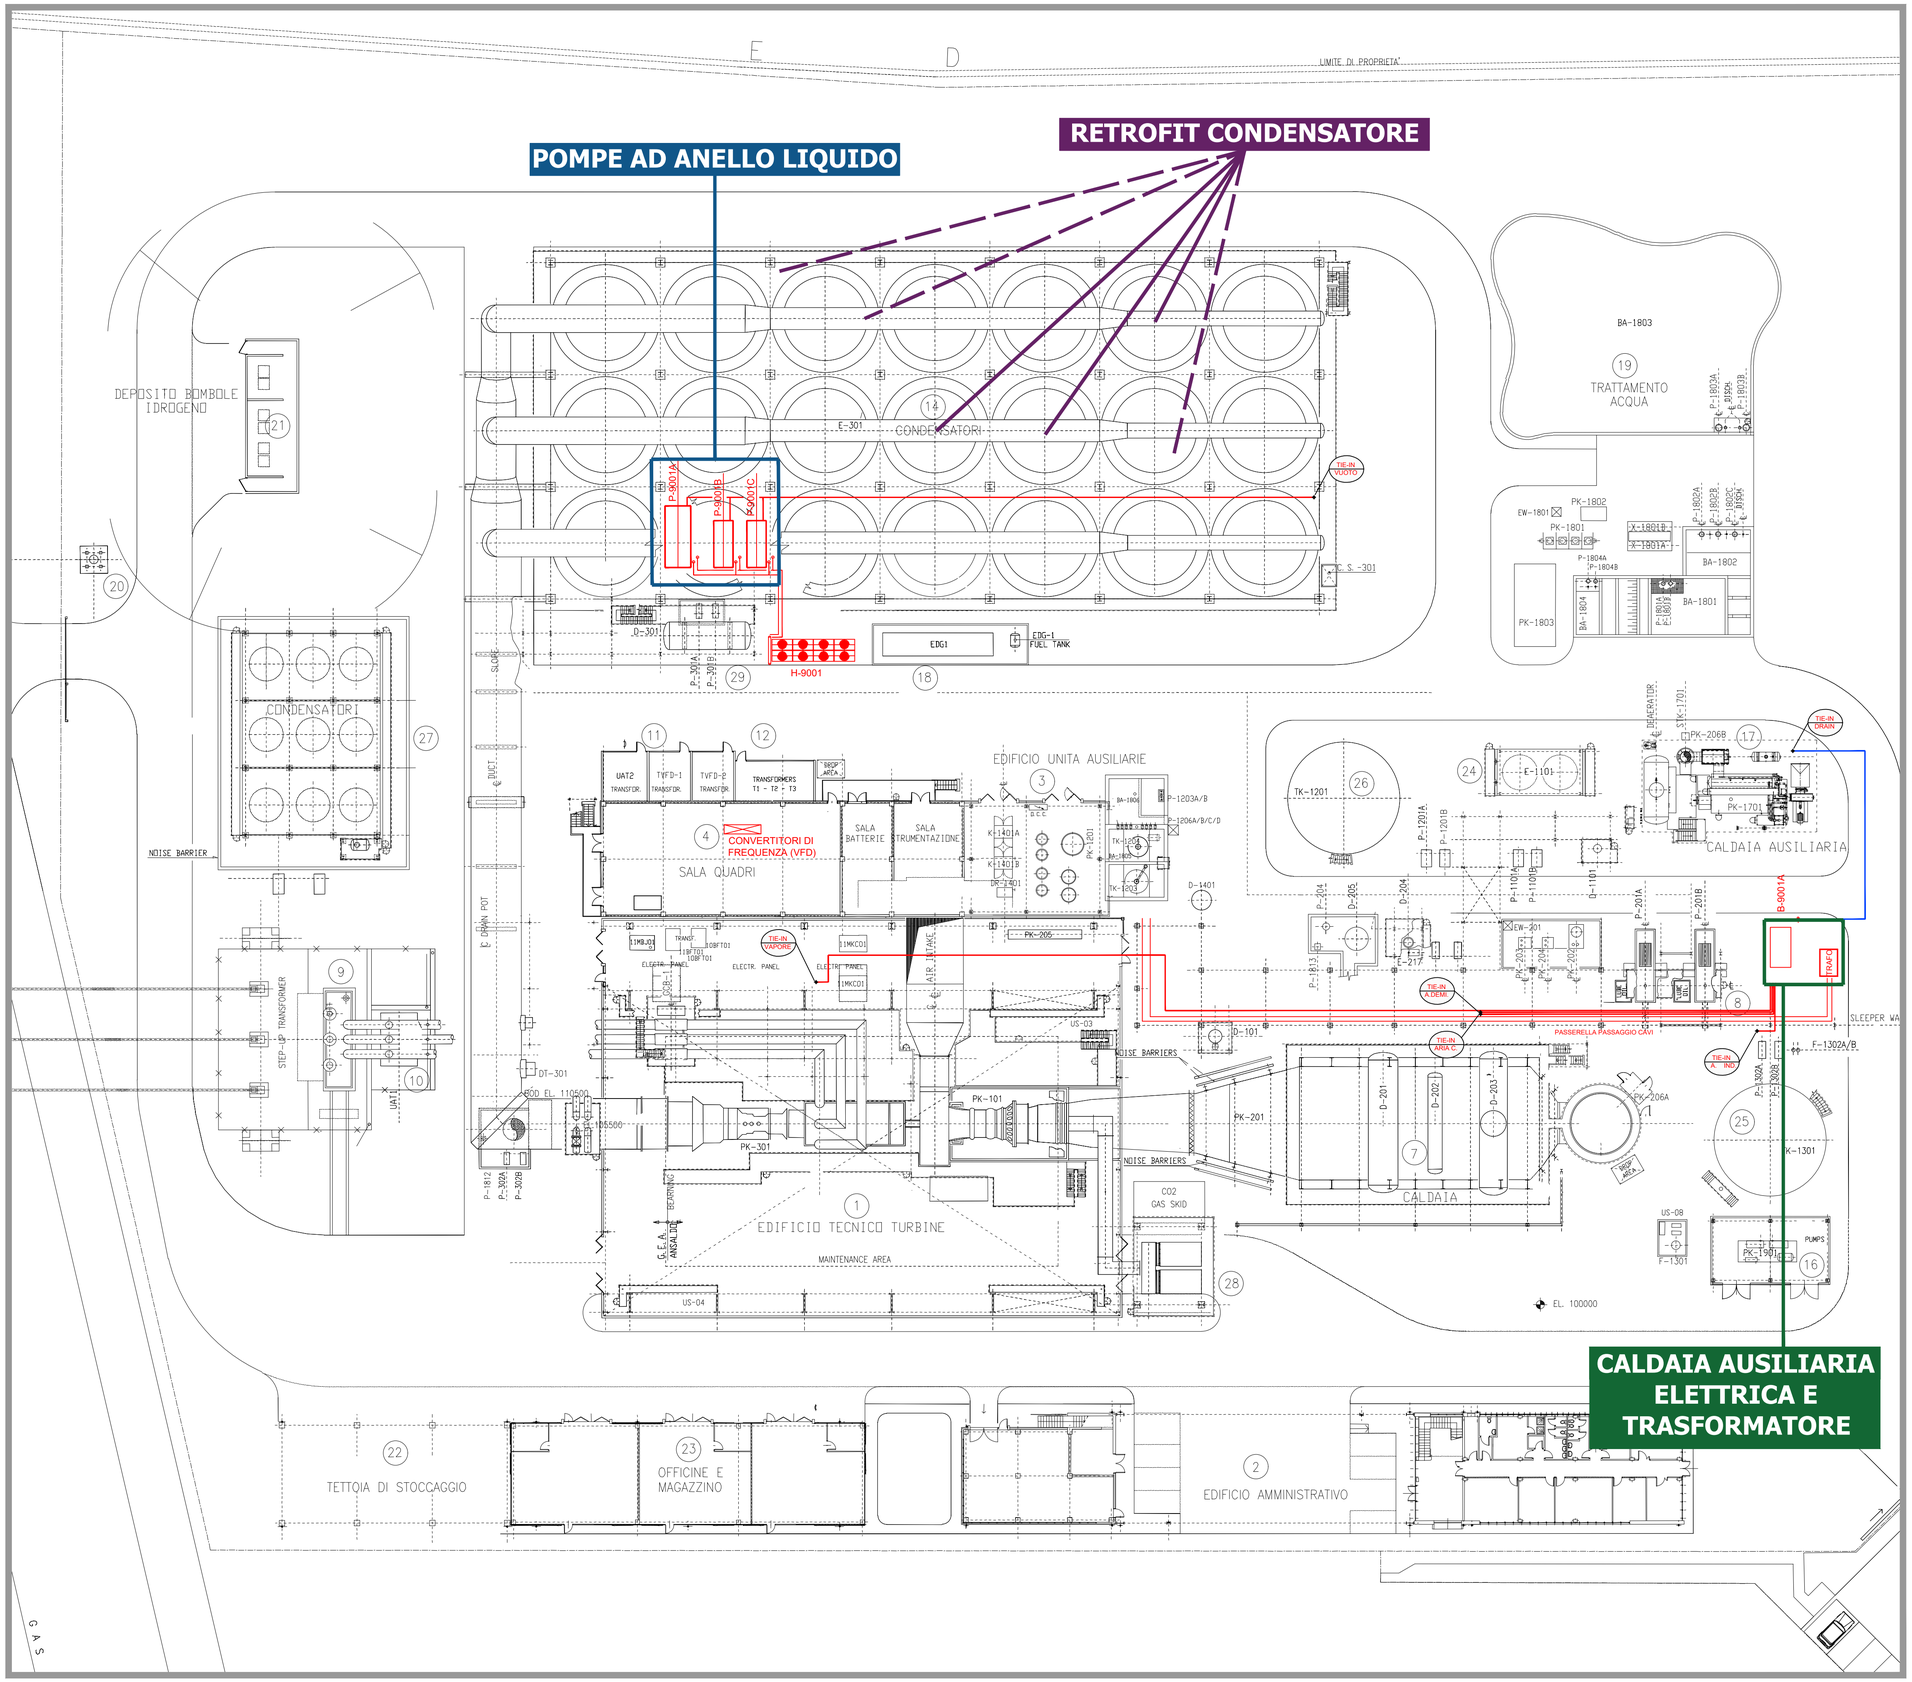

Legenda

SIMBOLI

- PUNTI DI INTERCONNESSIONE
- PERCORSO TUBAZIONI
- PERCORSO TUBAZIONI INTERRATE
- VIE CAVI
- NUOVE APPARECCHIATURE

LEGENDA NUOVE APPARECCHIATURE

- B9001ACALDAIA ELETTRICA
- P9001APOMPA VUOTO AD ANELLO LIQUIDO
- P9001BPOMPA VUOTO AD ANELLO LIQUIDO
- P9001CPOMPA VUOTO AD ANELLO LIQUIDO
- H9001 AEREOREFRIGERANTE

PLANIMETRIA AREA DI INTERVENTO

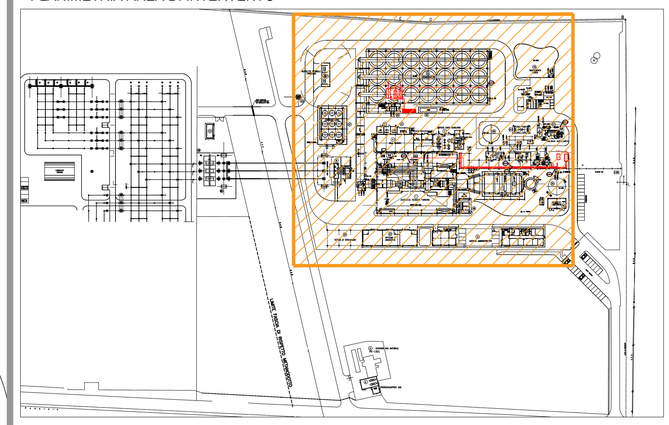

Voghera Energia S.p.A.

EFFICIENTAMENTO E MIGLIORAMENTO AMBIENTALE DELLA CENTRALE DI VOGHERA - NUOVA CALDAIA AUSILIARIA ELETTRICA E RETROFIT DELL'AIR CONDENSER

VERIFICA DI ASSOGGETTABILITÀ A VIA

INSEDIAMENTO

Centrale Termoelettrica di Voghera

TITOLO ELABORATO

Interventi in progetto

DATA	ED.	REV.	DESCRIZIONE	REDATTO	VERIFICATO	APPROVATO
07/2021	1	0	Prima Emissione	A. Santilli	M. Massaro	M. Di Prete

CODICE ELABORATO	SCALA	FOGLIO
VOG-SPA-PL-02-01	1:250	01 di 01

NOME FILE	AMBIENTE SOFTWARE
VOG-SPA-PL-02-01 - Interventi in progetto.pdf	Autocad

IL PRESENTE DOCUMENTO E' DI PROPRIETA' ESCLUSIVA. E' VIETATA LA RIPRODUZIONE O COMUNICAZIONE A TERZI DEL CONTENUTO SENZA PREVENTIVA AUTORIZZAZIONE.