

Planimetria di dettaglio nuova caldaia ausiliaria

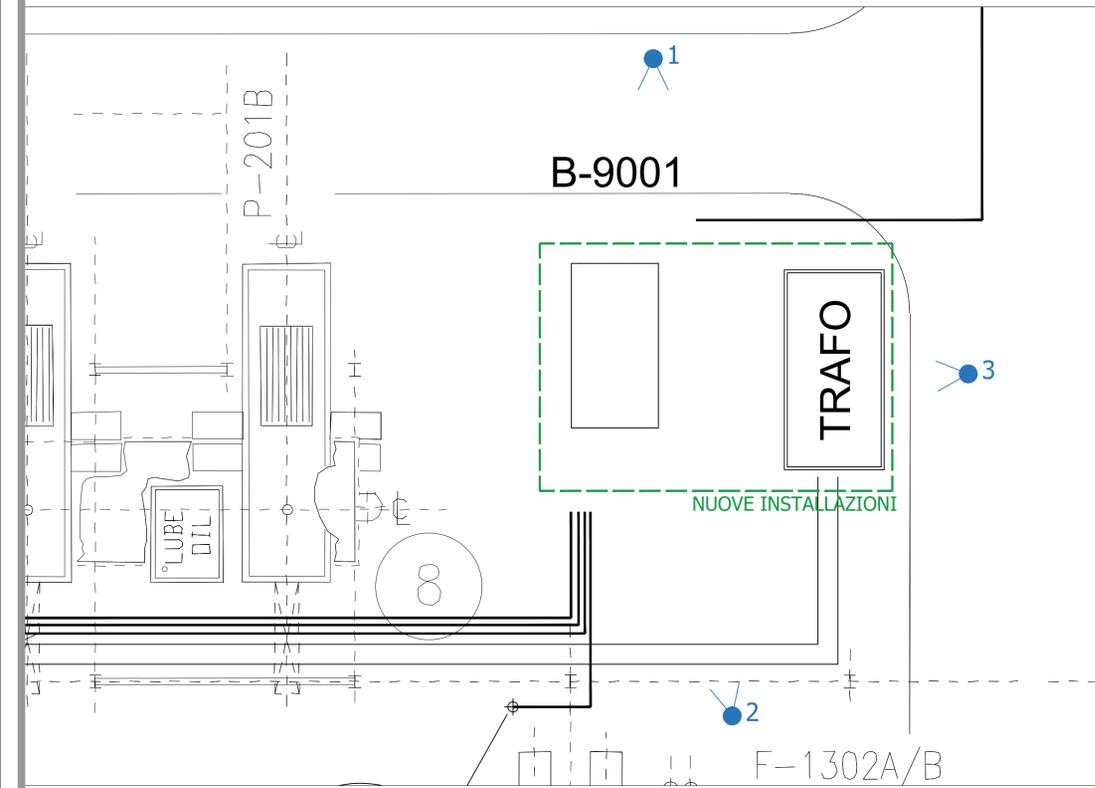


Foto punto di vista n. 1



Foto punto di vista n. 2



Foto punto di vista n. 3



Legenda

n Punti di vista



Voghera Energia S.p.A.

EFFICIENTAMENTO E MIGLIORAMENTO AMBIENTALE DELLA CENTRALE DI VOGHERA - NUOVA CALDAIA AUSILIARIA ELETTRICA E RETROFIT DELL'AIR CONDENSER

VERIFICA DI ASSOGGETTABILITÀ A VIA

INSEDIAMENTO  
Centrale Termoelettrica di Voghera



TITOLO ELABORATO

Area di installazione della caldaia

DATA	ED.	REV.	DESCRIZIONE	REDDATTO	VERIFICATO	APPROVATO
07/2021	1	0	Prima Emissione	A. Santilli	M. Massaro	M. Di Prete



CODICE ELABORATO  
VOG-SPA-PL-03-01

SCALA  
1:250

FOGLIO  
01 di 01



NOME FILE  
VOG-SPA-PL-03-01 - Area di installazione della caldaia.pdf

AMBIENTE SOFTWARE  
Autocad