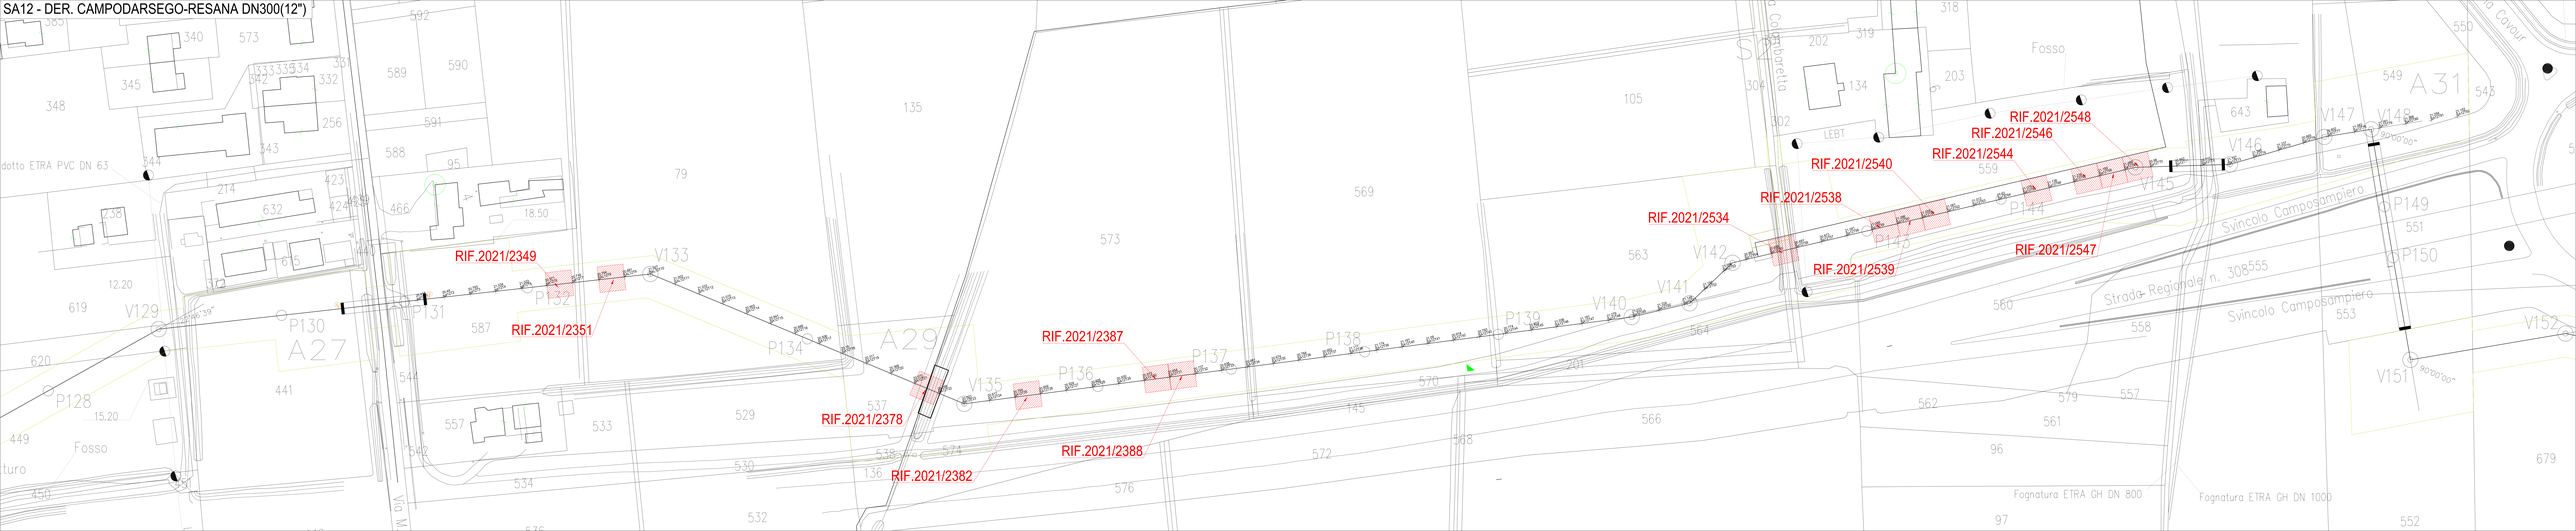SA12 - DER. CAMPODARSEGO-RESANA DN300(12")