


- Parco eolico "Piana dell'imperatore"
- Aerogeneratori
 - Nuovo tracciato cavidotto
 - Vecchio tracciato cavidotto
 - Tracciato cavidotto invariato
 - Limiti comunali
 - Elettrodotto esistente
- Nuova soluzione di connessione**
- Fri-El Spa
 - Area condivisa
 - Altro produttore eventuale
- Nuove opere di rete di trasmissione nazionale**
- Raccordi aerei elettrodotti 150 kV
 - Stazione Terna
- Soluzione di connessione originaria**
- Fri-El Spa
 - Area condivisa ai produttori in condominio
 - Altro produttore eventuale
 - Stazione Terna

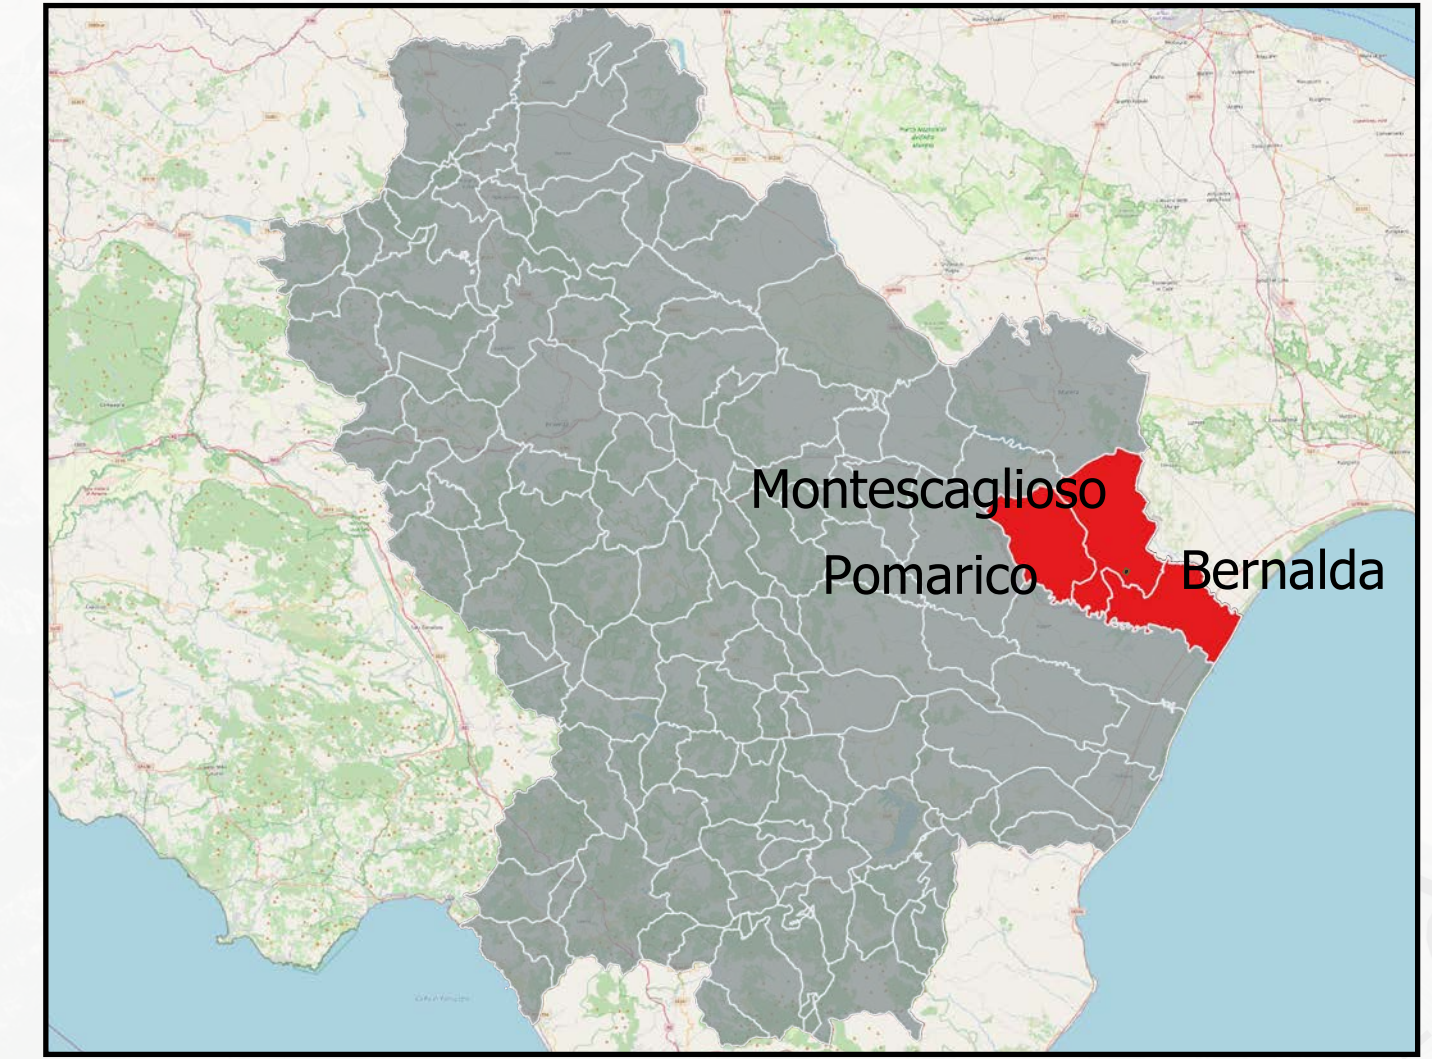

REGIONE BASILICATA
PROVINCIA DI MATERA
COMUNI DI MONTESCAGLIOSO E
POMARICO

**AUTORIZZAZIONE UNICA EX D.LGS. N.
387/2003**

**Progetto definitivo
Parco eolico "Piana dell'imperatore" e opere connesse**

Titolo elaborato		Codice elaborato			
A.16.a.0 - Planimetria di raffronto		COMMESSA	FASE	ELABORATO	REV.
		F0355	A	T00	B
Riproduzione o consegna a terzi solo dietro scrittura autorizzativa					
Scala		1:15 000			

DATA	DESCRIZIONE	REDATTO	VERIFICATO	APPROVATO
giugno 2021	emissione per revisione punto di consegna	RSA	GDS	GMA
settembre 2020	Prima emissione	RSA	GDS	GMA

Proponente

FRI-EL
FRI-EL S.p.A.
Piazza della Rotonda 2
00186 Roma (RM)
fri-elspa@legalmail.it
P. Iva 01652230218
Cod. Fisc. 07321020153

Progettazione

F4 ingegneria srl
Via Di Giura - Centro Direzionale, 85100 Potenza
Tel: +39 0971 1 944 797 - Fax: +39 0971 5 54 52
www.f4ingegneria.it - f4ingegneria@pec.it

Il Diretto Tecnico
(INGEGNERE MANFREDI MANZI)
N° 1975

Società certificata secondo la norma UNI-EN ISO 9001:2015 per l'erogazione di servizi di ingegneria nei settori: civile, idraulica, acustica, energia, ambiente (settor IAF: 34).