



LEGENDA SIMBOLI

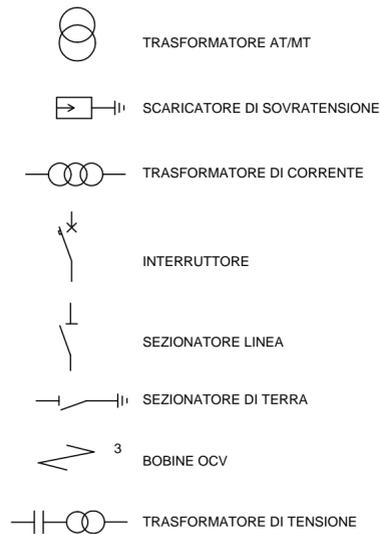

— NUOVE APPARECCHIATURE DA INSTALLARE
 — APPARECCHIATURE ESISTENTI

SCHEMA UNIFILARE CP MELFI 150/20 kV

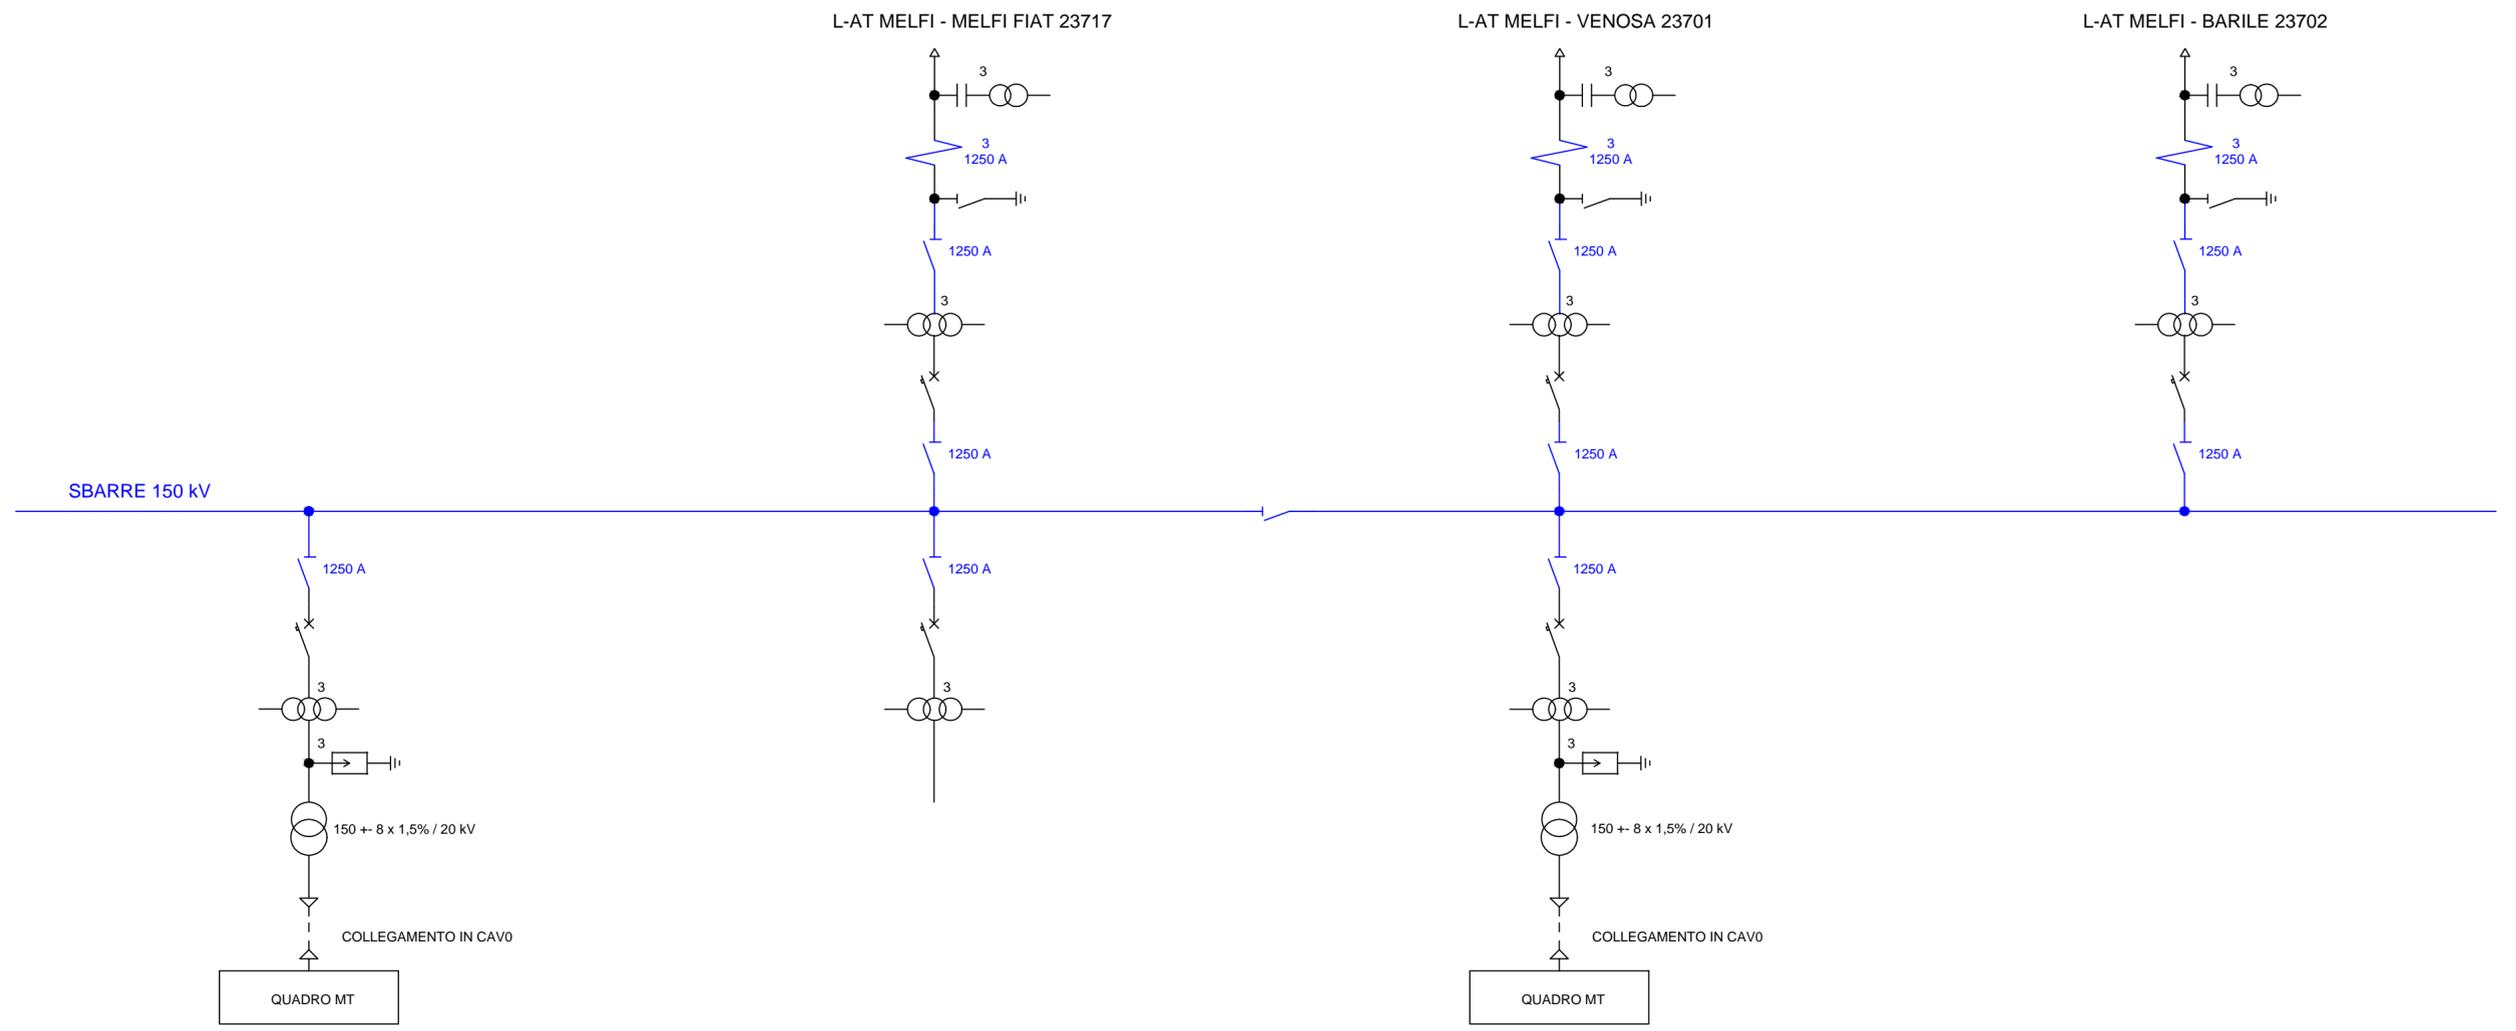

Comune di Venosa

Regione Basilicata

Comune di Maschito

<p>Committente: RWE <small>RWE RENEWABLES ITALIA S.R.L. via Andrea Doria, 41/G - 00192 Roma P.IVA/C.F. 06400370968</small></p>					
<p>Titolo del Progetto: PARCO EOLICO "VENUSIA"</p>					
<p>Documento: PROGETTO DEFINITIVO <small>Richiesta Autorizzazione Unica ai sensi del D. Lgs. 387 del 29/09/2003</small></p>			<p>N° Documento: PEVE_E_05.7_OR</p>		
ID PROGETTO:	PEVE	DISCIPLINA:	P	TIPOLOGIA:	D
FORMATO:	297x840				
<p>Elaborato: Schema elettrico unifilare CP Melfi Opere di Rete</p>					
FOGLIO:	1 di 1	SCALA:	-	Nome file: PEVE_E_05.7_OR - Schema elettrico unifilare CP Melfi Opere di Rete - REV01.pdf	
<p>Progettazione: TENPROJECT <small>Sede legale e operativa San Giorgio del Sannio (BN) Via De' Galipani, 61 Azienda con sistema gestione qualità Certificato N. 50 100 11873</small></p>		<p>Progettista: dott. ing. Nicola Forte</p>			
Rev:	Data Revisione	Descrizione Revisione	Redatto	Controllato	Approvato
01	10/07/2020	Integrazioni E-Distrib.	Ten Project srl - RC	Ten Project srl - MO	RWE
00	06/11/2019	PRIMA EMISSIONE	Ten Project srl - AC	Ten Project srl - MO	RWE