


S10 - Accesso al Km 140+490 scala 1:2.000

S08 - Accesso al Km 138+950 scala 1:2.000

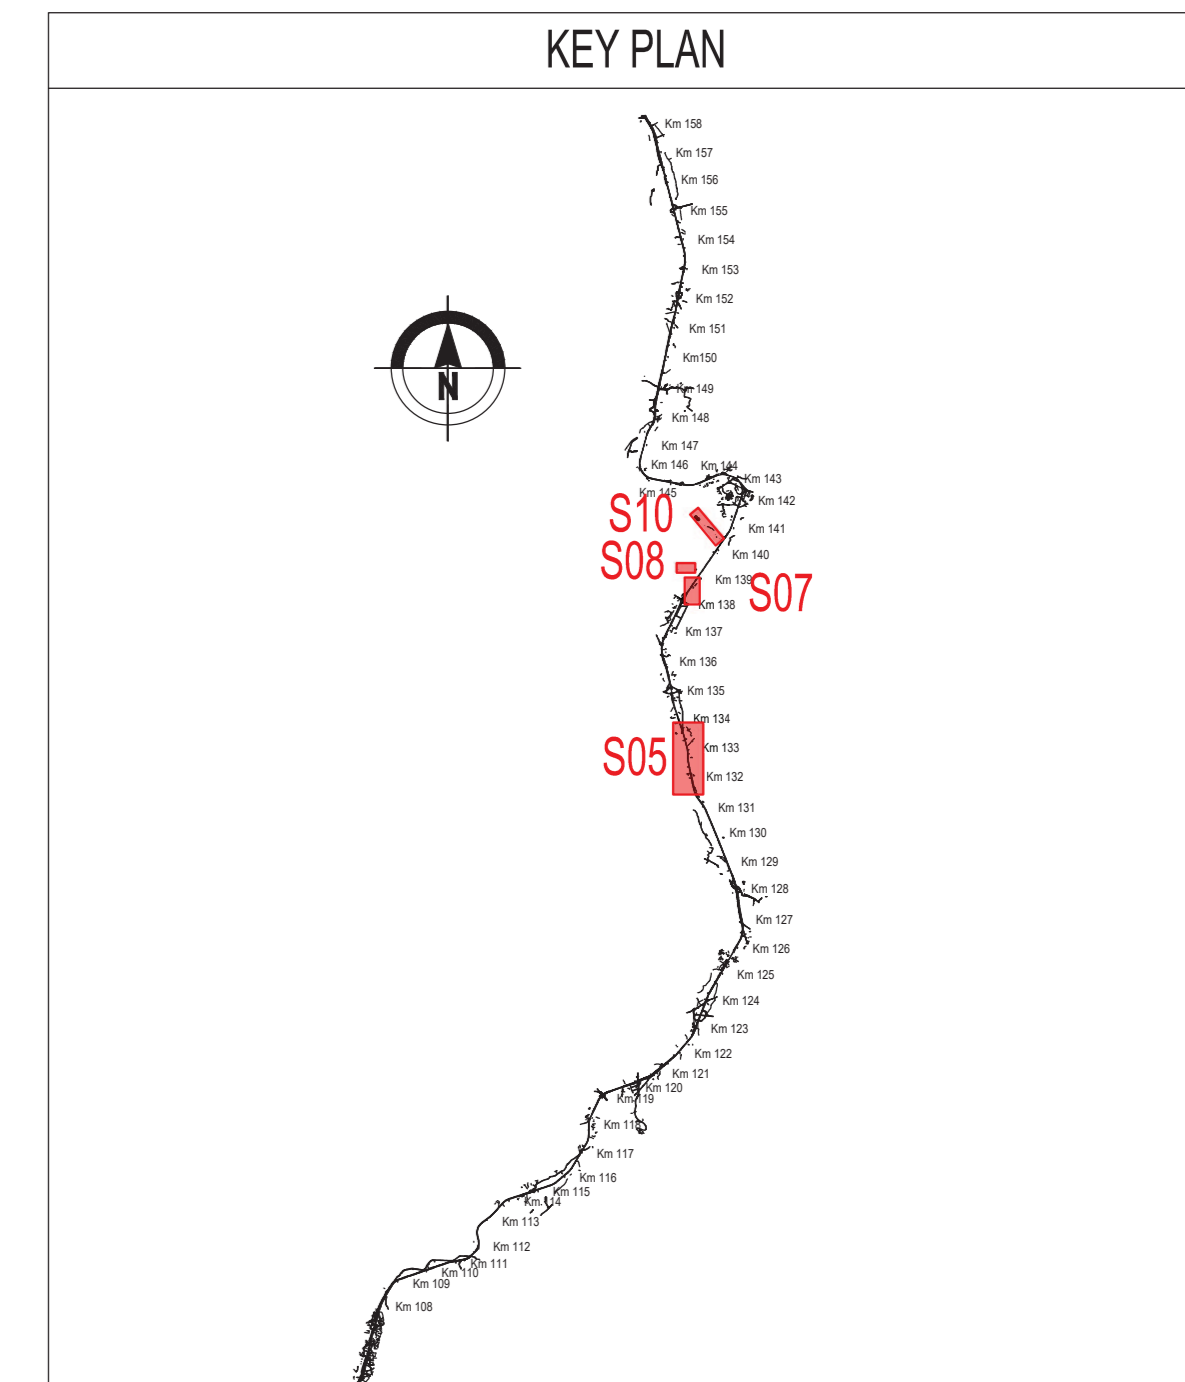

PROGETTO DEFINITIVO

PROGETTO DEFINITIVO

PROGETTO ESECUTIVO

PROGETTO ESECUTIVO

S07 - Accesso al Km 138+970 scala 1:2.000

S05S e S05N - Accesso al Km 131+500 scala 1:5.000

PROGETTO DEFINITIVO

PROGETTO ESECUTIVO

PROGETTO DEFINITIVO

PROGETTO ESECUTIVO

Sanas
GRUPPO FS ITALIANE Direzione Progettazione e Realizzazione Lavori

S.S.131 DI "CARLO FELICE"
Adeguamento e messa in sicurezza della S.S.131
Risoluzione dei nodi critici 2°stralcio
dal km 108+300 al km 158+000

PROGETTO ESECUTIVO CA284

R.T.I. di PROGETTAZIONE: Mandataria **PRO ITER** Via G.B. Sommarivoli n°5 20122 - Milano Tel. 02 47979111 email: info@proiter.it Mandante **FS** Via Ardenne n°1 20100 Agrigento Tel. 0922 417007 email: dat@ingegneria@pec.it

PROGETTISTI:
Ing. Riccardo Formichi - Pro Iter srl (Integratore prestazioni specialistiche)
Ordine Ing. di Milano n. 18263
Ing. Nicola D'Allesandri - Della Ingegneria srl
Ordine Ing. di Agrigento n. 4995

IL GEOLOGO
Dott. Geol. Massimo Mazzaronica - Pro Iter srl
Albo Geol. Lombardo n. 4762

COORDINATORE PER LA SICUREZZA IN FASE DI PROGETTAZIONE
Ing. Diego Cicchese
Ordine Ing. di Milano n. 15813

VISTO IL RESP. DEL PROCEDIMENTO
Dott. Ing. Salvatore Frasca

PROTOCOLLO DATA

VERIFICA DI OTTEMPERANZA
Tavola di confronto tra PD e PE - Risoluzione accessi Tav. 5/6

CODICE PROGETTO	NOME FILE		REVISIONE	SCALA
PROGETTO	LN. PROG.	N. PROG.		
L0PLSQE1901	T01A00GENPL10B.pdf		B	varia
D	CODICE ELAB.			
C	T01A00GENPL10			
A	REVISIONE PER STRUTTURIA, VERIFICA E CONTROLLI D.LGS. 392/11	Marzo 2021	Ing. D'ALLESANDRI	Ing. M. CARLO
B	Emissione	Marzo 2020	Ing. D'ALLESANDRI	Ing. M. CARLO
REV.	DESCRIZIONE	DATA	REDATTO	VERIFICATO
			APPROVATO	