


S06 - Accesso al Km 135+690 scala 1:2.000

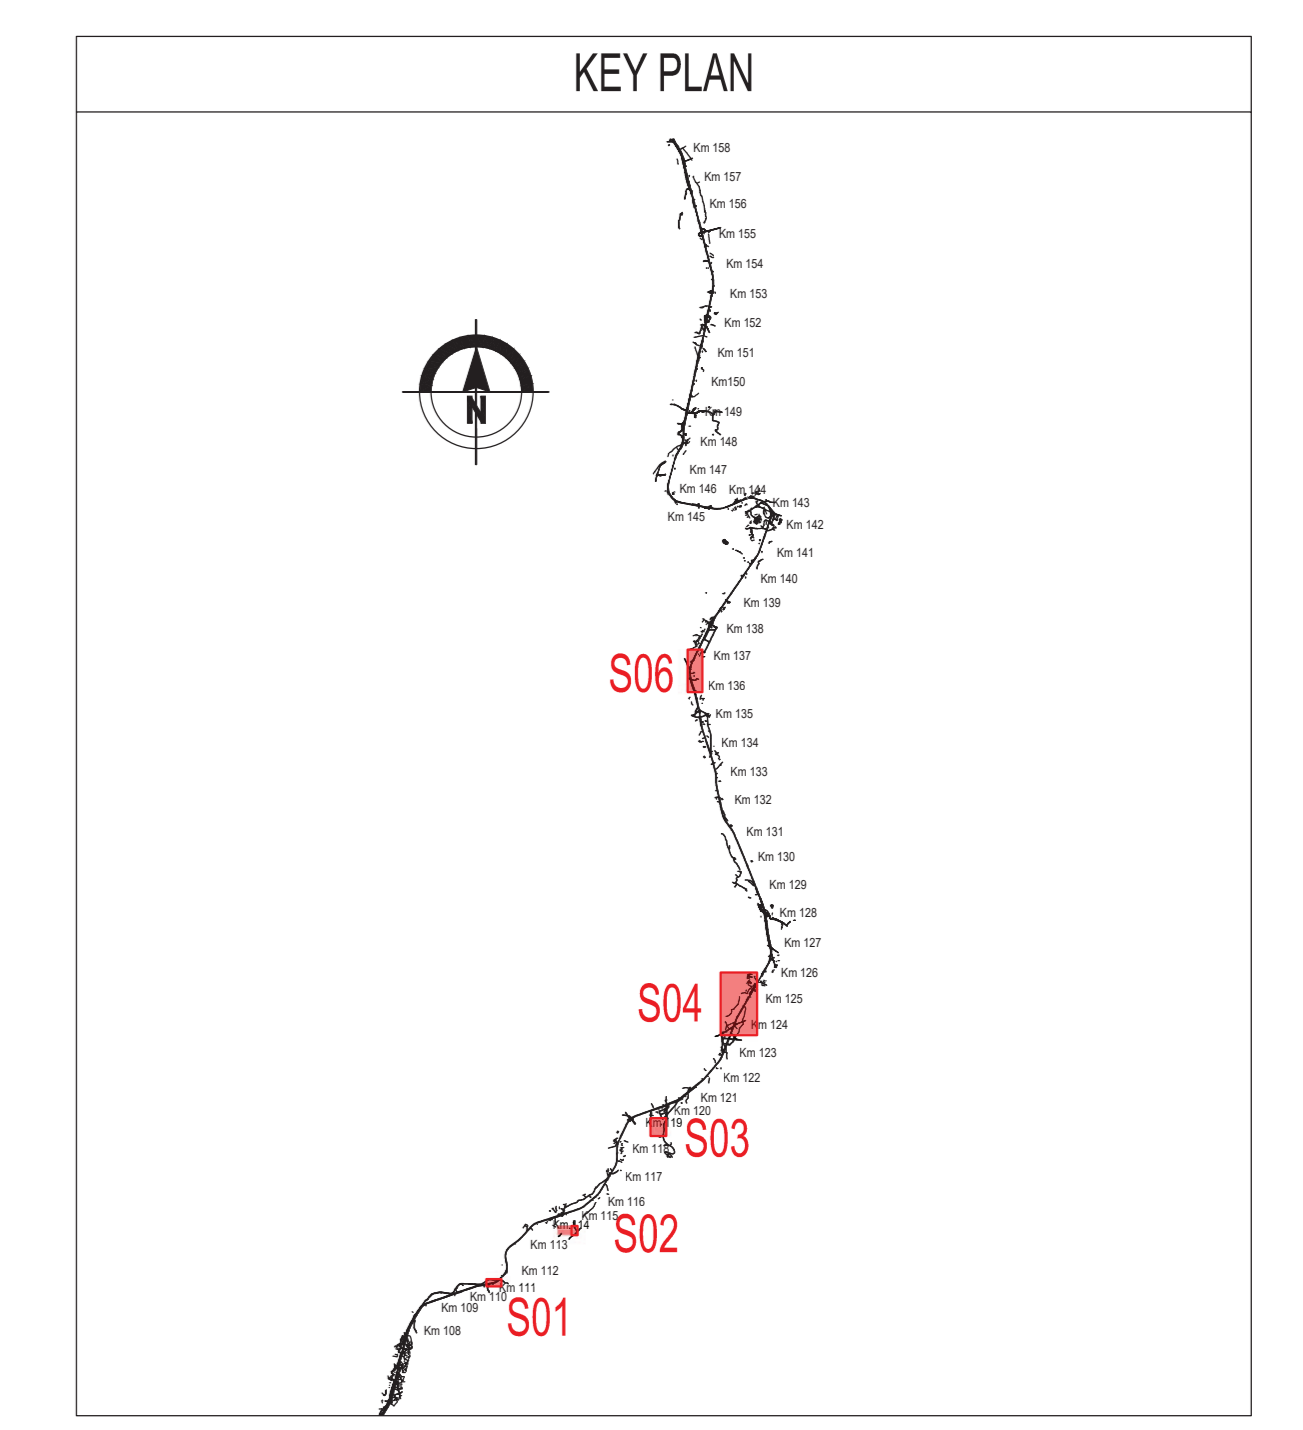

S04 - Accesso al Km 123+500 scala 1:5.000



S03 - Accesso al Km 120+000 scala 1:2.000



S02 - Accesso al Km 120+000 scala 1:5.000



S01 - Accesso al Km 111+160 scala 1:2.000



**Sanas**  
GRUPPO FS ITALIANE Direzione Progettazione e Realizzazione Lavori

**S.S.131 DI "CARLO FELICE"**  
Adeguamento e messa in sicurezza della S.S.131  
Risoluzione dei nodi critici 2° stralcio  
dal km 108+300 al km 158+000

**PROGETTO ESECUTIVO** CA284

R.T.I. di PROGETTAZIONE: Mandataria **PRO ITER** Via G.B. Sommariva n°5 20122 - Milano Tel. 02 83939111 email: info@proiter.it  
Mandatario **ST** Via Arimondi n°13 52100 Agrigento Tel. 0922 421007 email: info@ingegnerst.it

PROGETTISTI:  
Ing. Riccardo Formich - Pro Iter srl (Integratore prestazioni specialistiche)  
Ordine Ing. di Milano n. 18045  
Ing. Nicola D'Allesandro - Delta Ingegneria srl  
Ordine Ing. di Agrigento n. 4995

IL GEOLOGO  
Dott. Geol. Massimo Mezzanatica - Pro Iter srl  
Albo Geol. Lombardo n. 4762

COORDINATORE PER LA SICUREZZA IN FASE DI PROGETTAZIONE  
Ing. Diego Cichetti  
Ordine Ing. di Milano n. 15813

VISTO IL RESP. DEL PROCEDIMENTO  
Dott. Ing. Salvatore Frasca

PROTOCOLLO DATA

**VERIFICA DI OTTEMPERANZA**  
Tavola di confronto tra PD e PE - Risoluzione accessi Tav. 6/6

|                     |  |            |   |
|---------------------|--|------------|---|
| CODICE PROGETTO     | NOME FILE  | REVISIONE  | SCALA   |
| PROGETTO            | T001A00GENP118.pdf   |            |   |
| LIV. PROG. N. PROG. |  |            |   |
| L01P1SQE1901        |  | B          | vari  |
| CODICE ELAB.        | T001A00GENP111   |            |   |
| D                   |  |            |   |
| C                   |  |            |   |
| B                   | REVISIONE PER STRUTTORIA, VERIFICA E CONTROLLI D.LGS. 352/11 | Marzo 2021 | Ing. B. D'ALESSANDRO Ing. M. CARLINO Ing. R. DALESANDRO |
| A                   | Emissione  | Marzo 2020 | Ing. B. D'ALESSANDRO Ing. M. CARLINO Ing. R. DALESANDRO |
| REV.                | DESCRIZIONE  | DATA       | REDATTO VERIFICATO APPROVATO                            |