
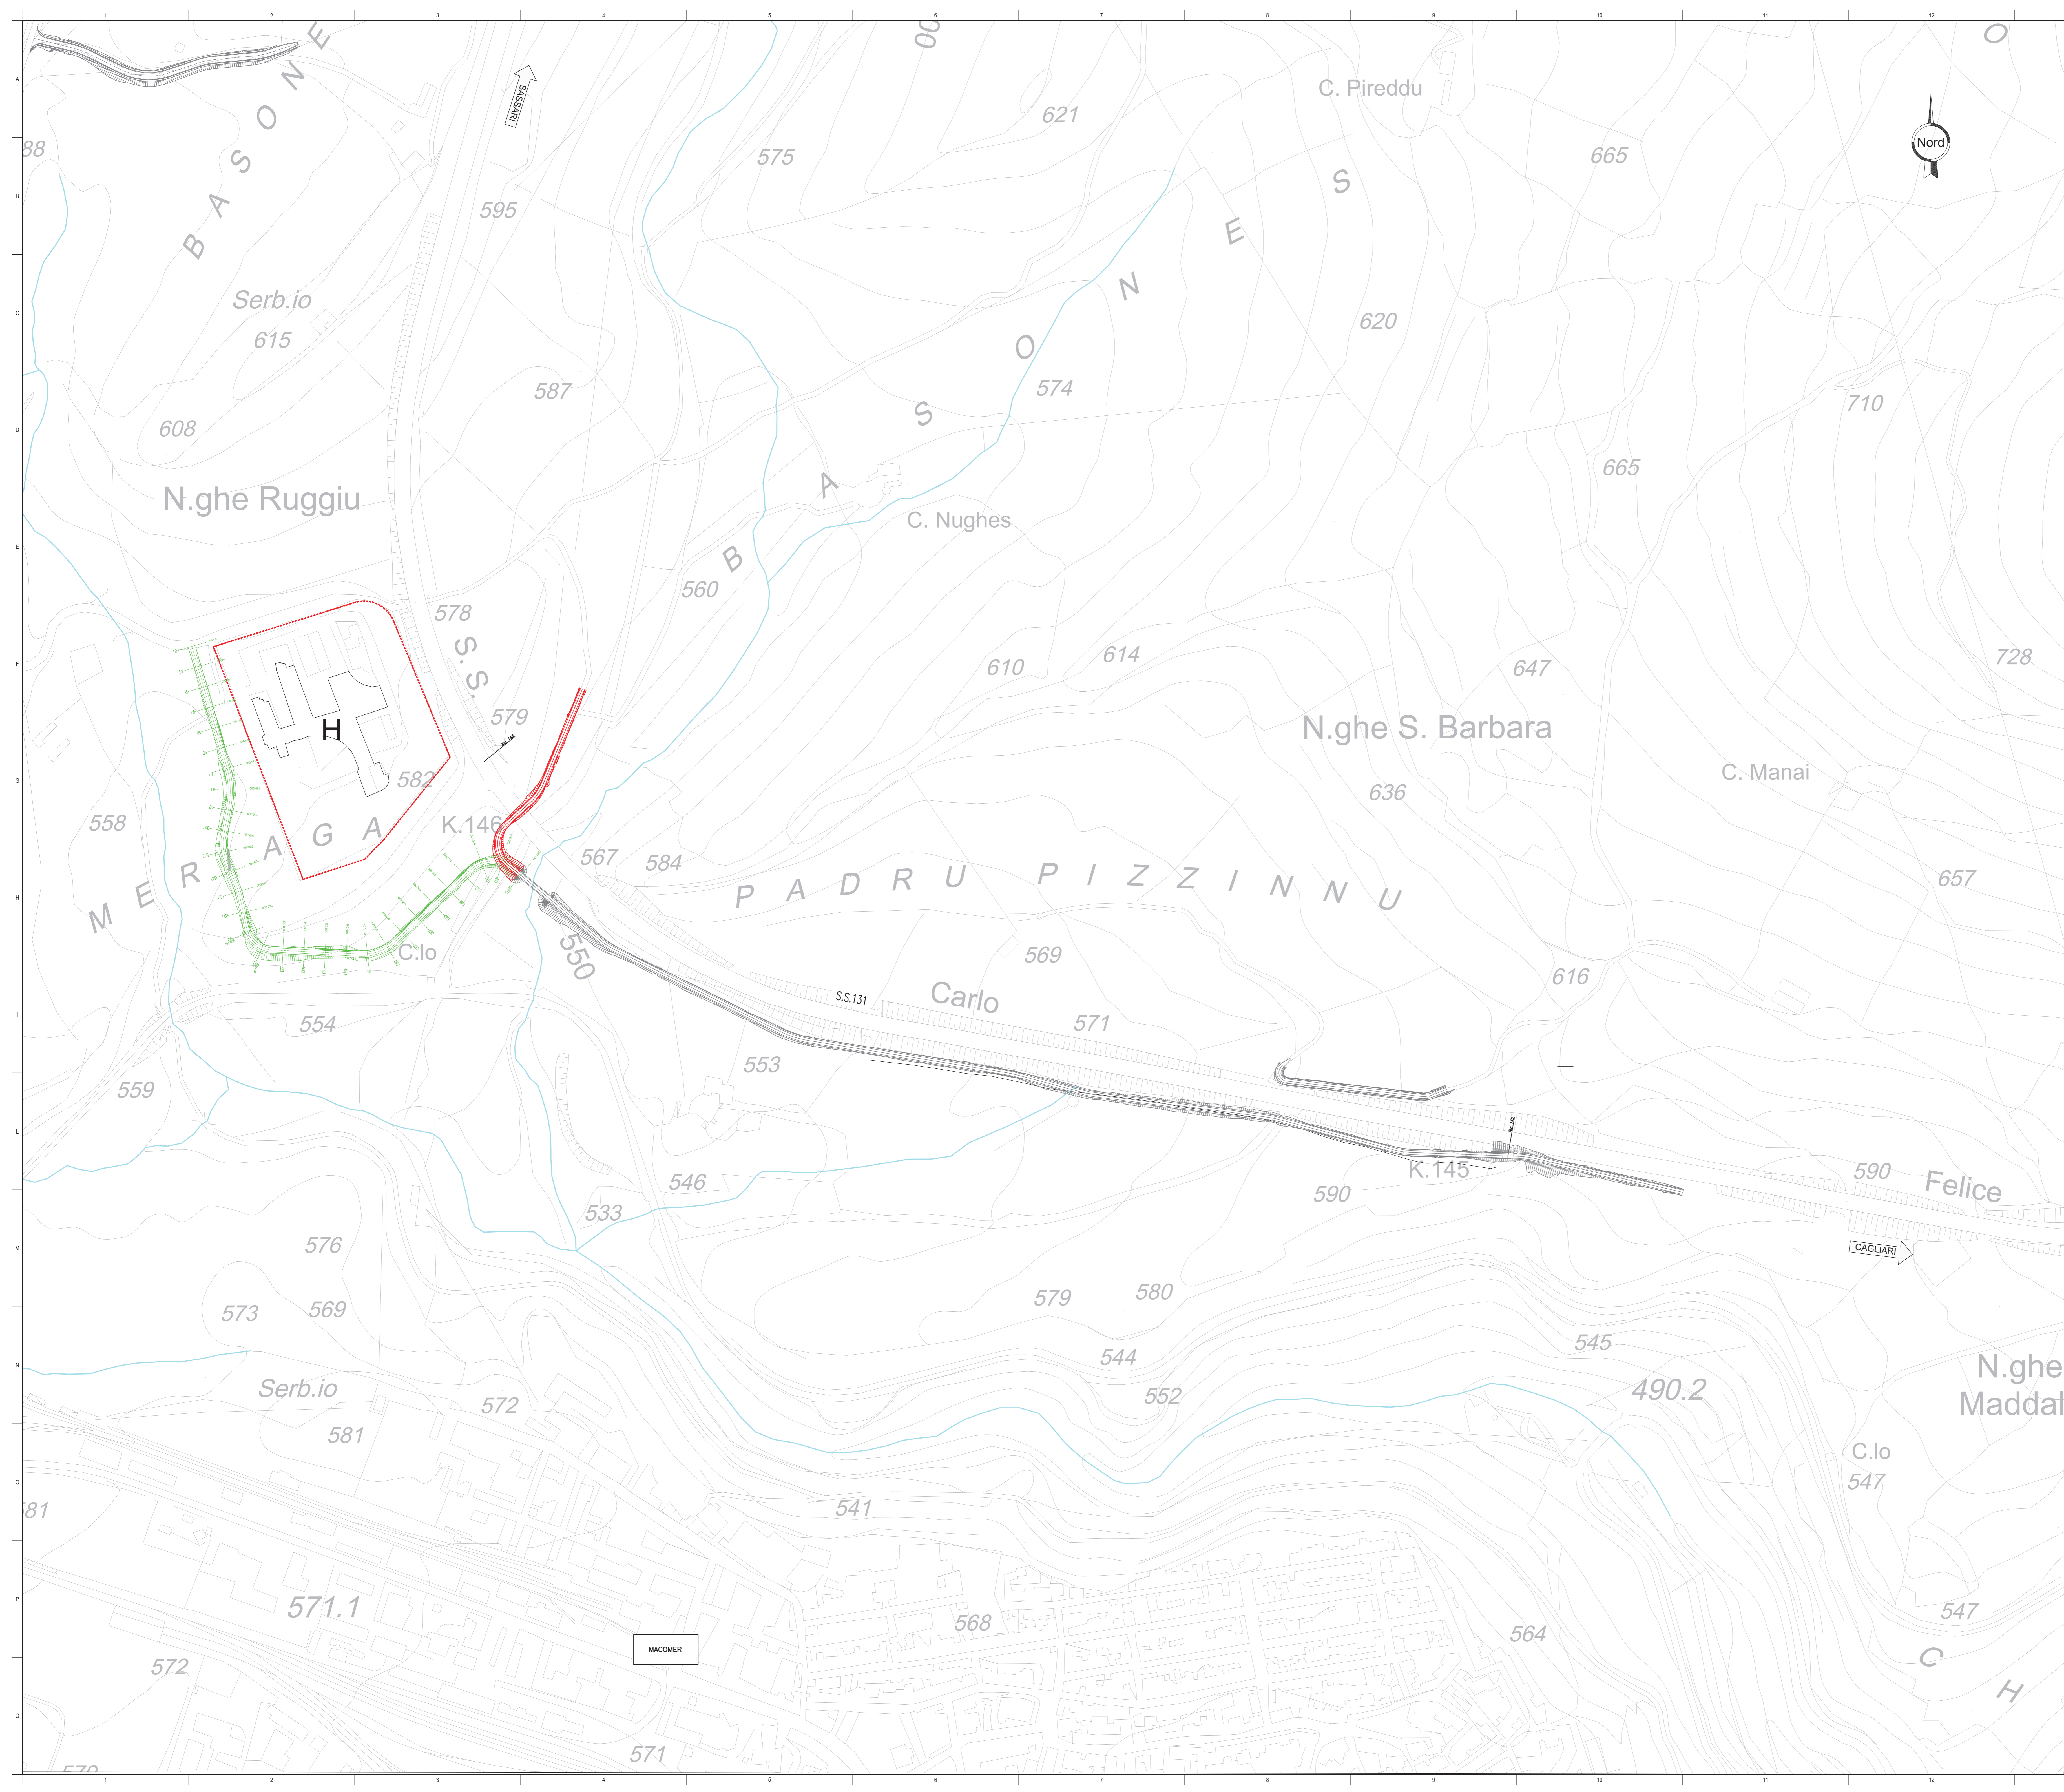


KEY-PLAN

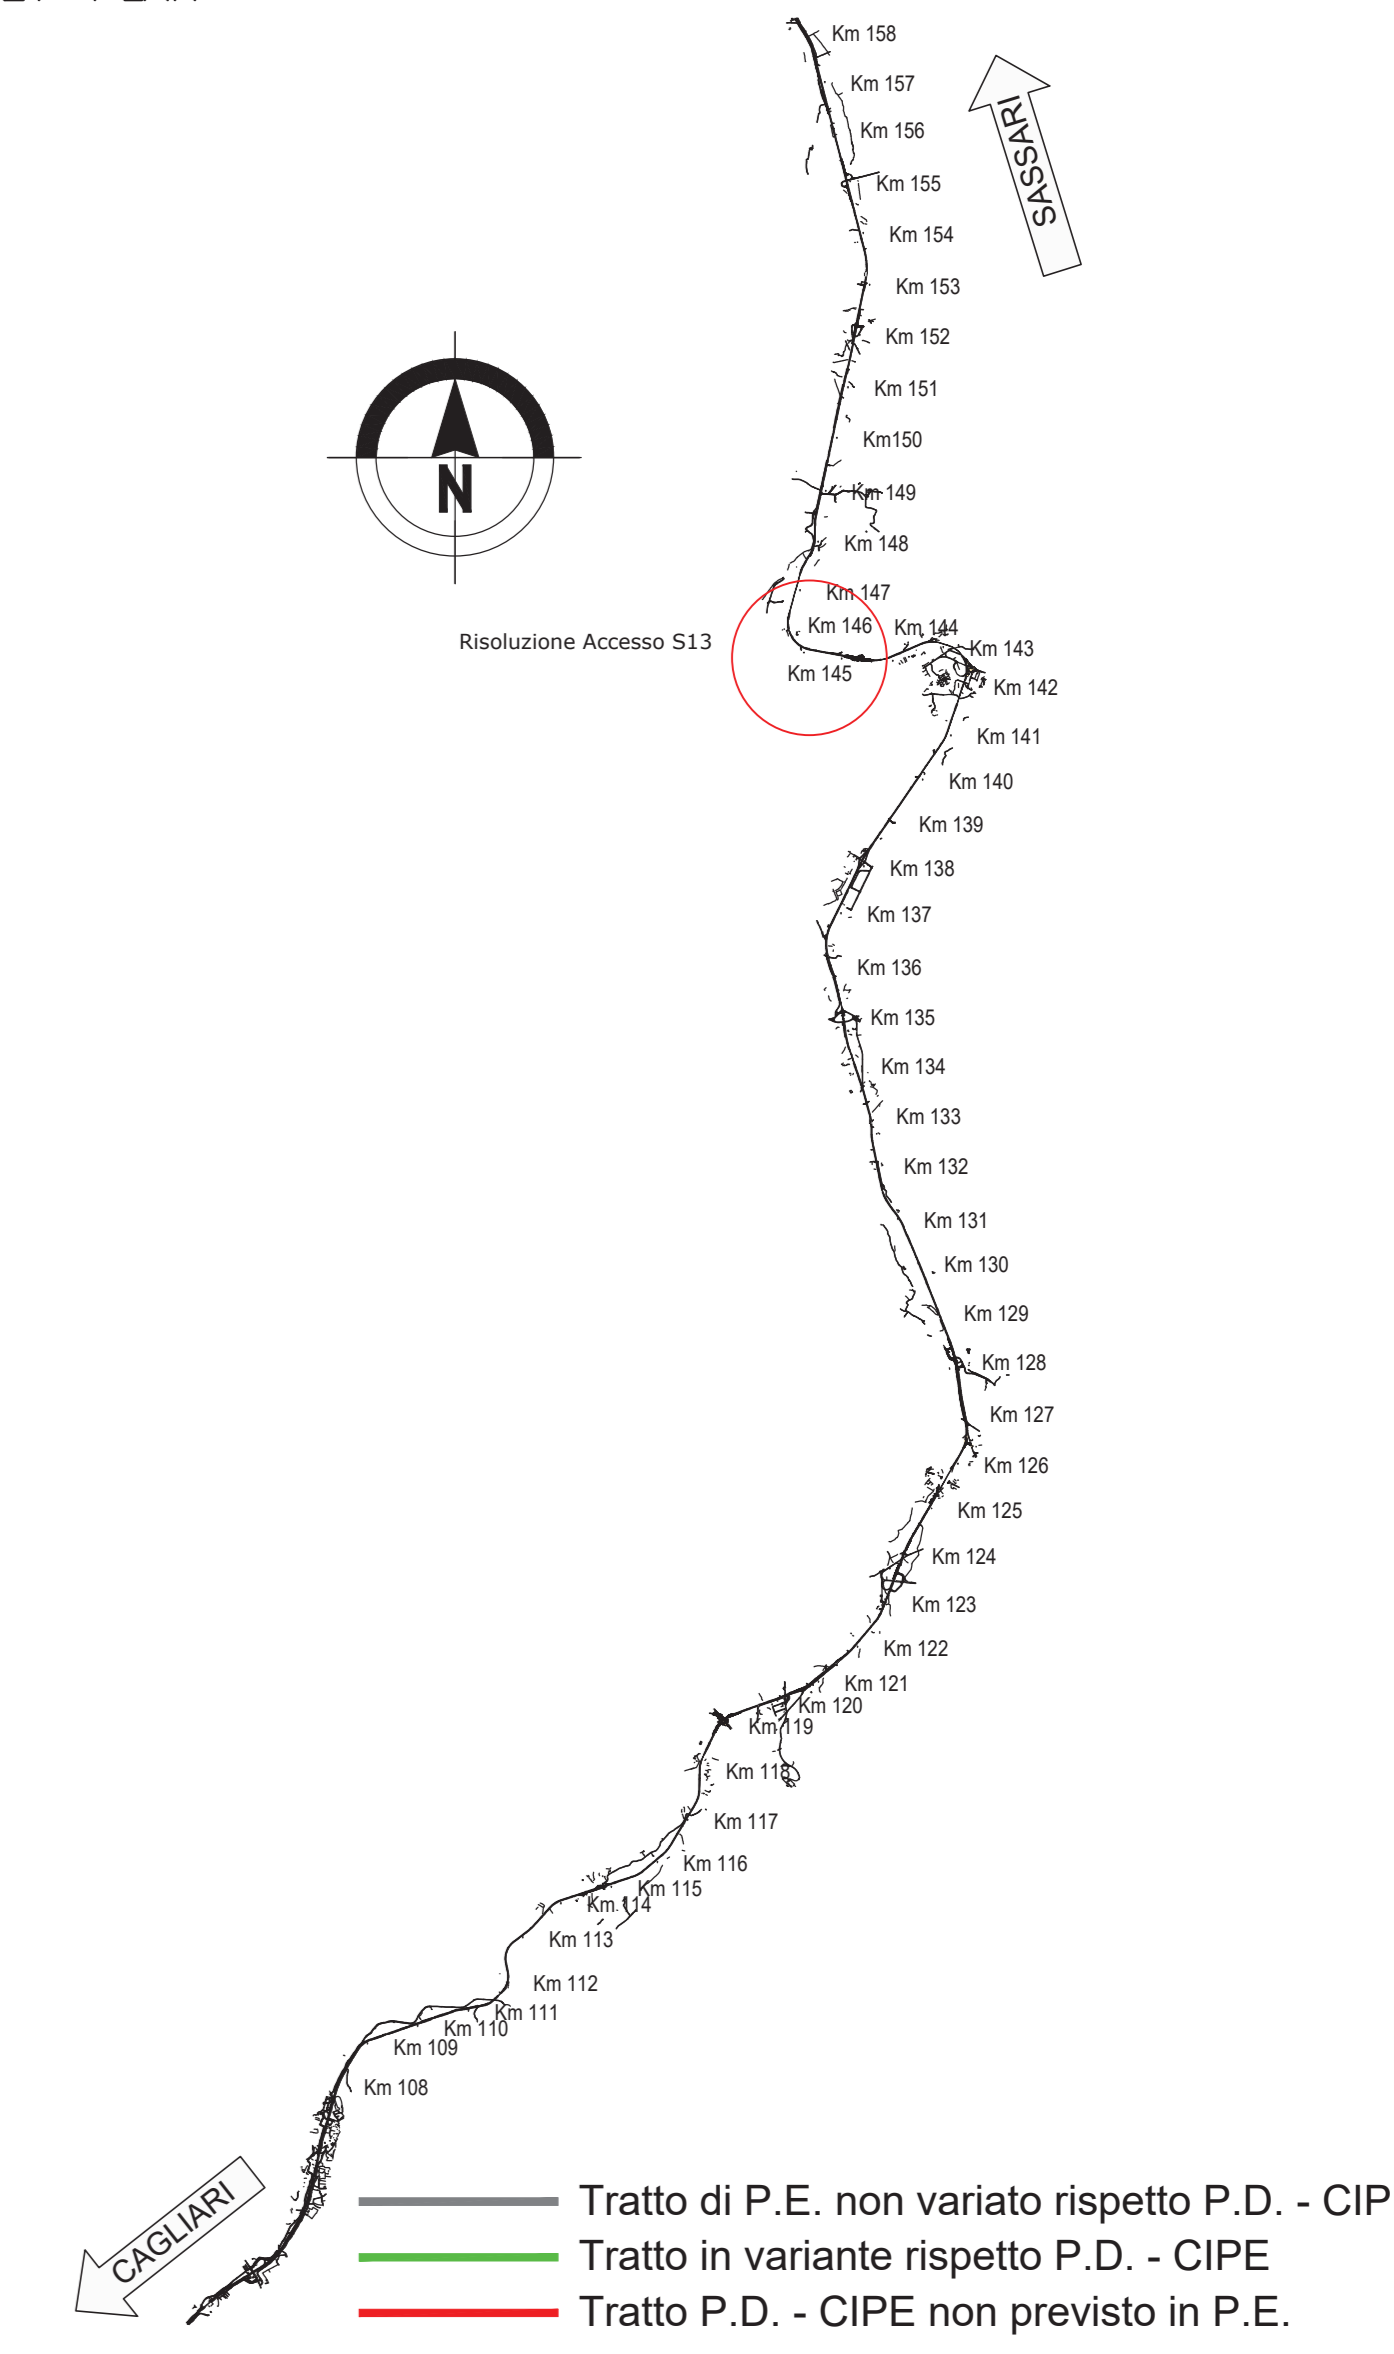

Sanas
GRUPPO FS ITALIANE Direzione Progettazione e Realizzazione Lavori

S.S.131 DI "CARLO FELICE"
Adeguamento e messa in sicurezza della S.S.131
Risoluzione dei nodi critici 2° stralcio
dal km 108+300 al km 158+000

PROGETTO ESECUTIVO CA284

R.T.I. di PROGETTAZIONE: Mandataria **PROITER** Via G.B. Sommariva n°5 20125 - Milano Tel. 02 87879111 email: info@proiter.it Mandante **FER** Via Ardeatina n°3 00100 - Roma Tel. 06 52 431007 email: veb@fer.it

PROGETTISTI:
Ing. Riccardo Fornacioli - Pro Iter srl (Integratore prestazioni specialistiche)
Cofide Ing. di Milano n. 69451
Ing. Nicola D'Alessandro - Delta Ingegneria srl
Cofide Ing. di Agrigento n. A995
GEOLOGO:
Dott. Geol. Massimo Mezzanocchia - Pro Iter srl
Abbo Geol. Lombardo n. 4762

COORDINATORE PER LA SICUREZZA IN FASE DI PROGETTAZIONE
Ing. Diego Cicalone
Cofide Ing. di Milano n. 15813

VISTO IL RESP. DEL PROCEDIMENTO
Dott. Ing. Salvatore Frasca

PROTOCOLLO DATA

PROGETTO STRADALE
Risoluzione accessi C. N. e C.S. dal Km 144+760 al Km 145+950
Planimetria di confronto con PD CIPE su CTR

CODICE PROGETTO	NOME FILE	REVISIONE	SCALA
PRODOTTO DA: LOPLSRE 1901	TOEEO1CRTPV01_A	A	1:2000
ELABORATO DA: TOEEO1CRTPV01			
REV. DESCRIZIONE	DATA	REDAITTO	VERIFICATO
A Emissione per variante S13 richiesta da Mibact	Marzo 2021	ING. D. FALESIANO	ING. M. CARLINO
B			
C			
D			