
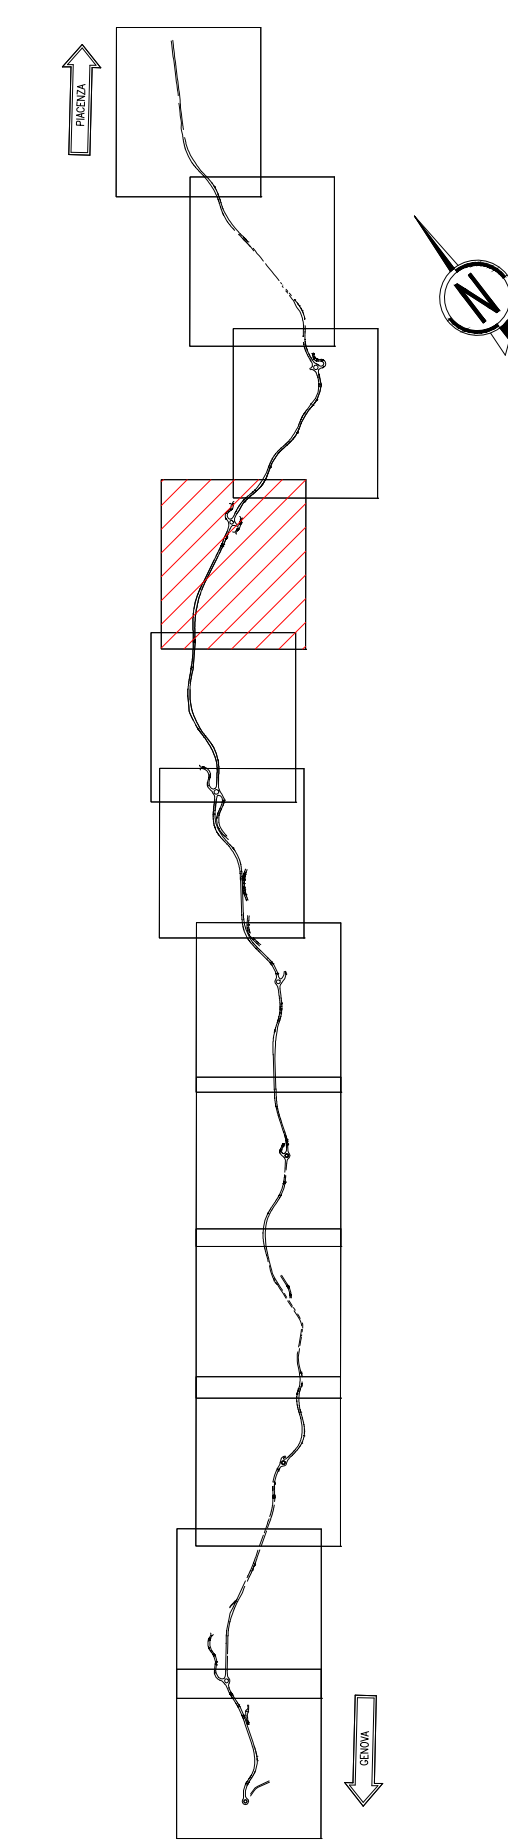
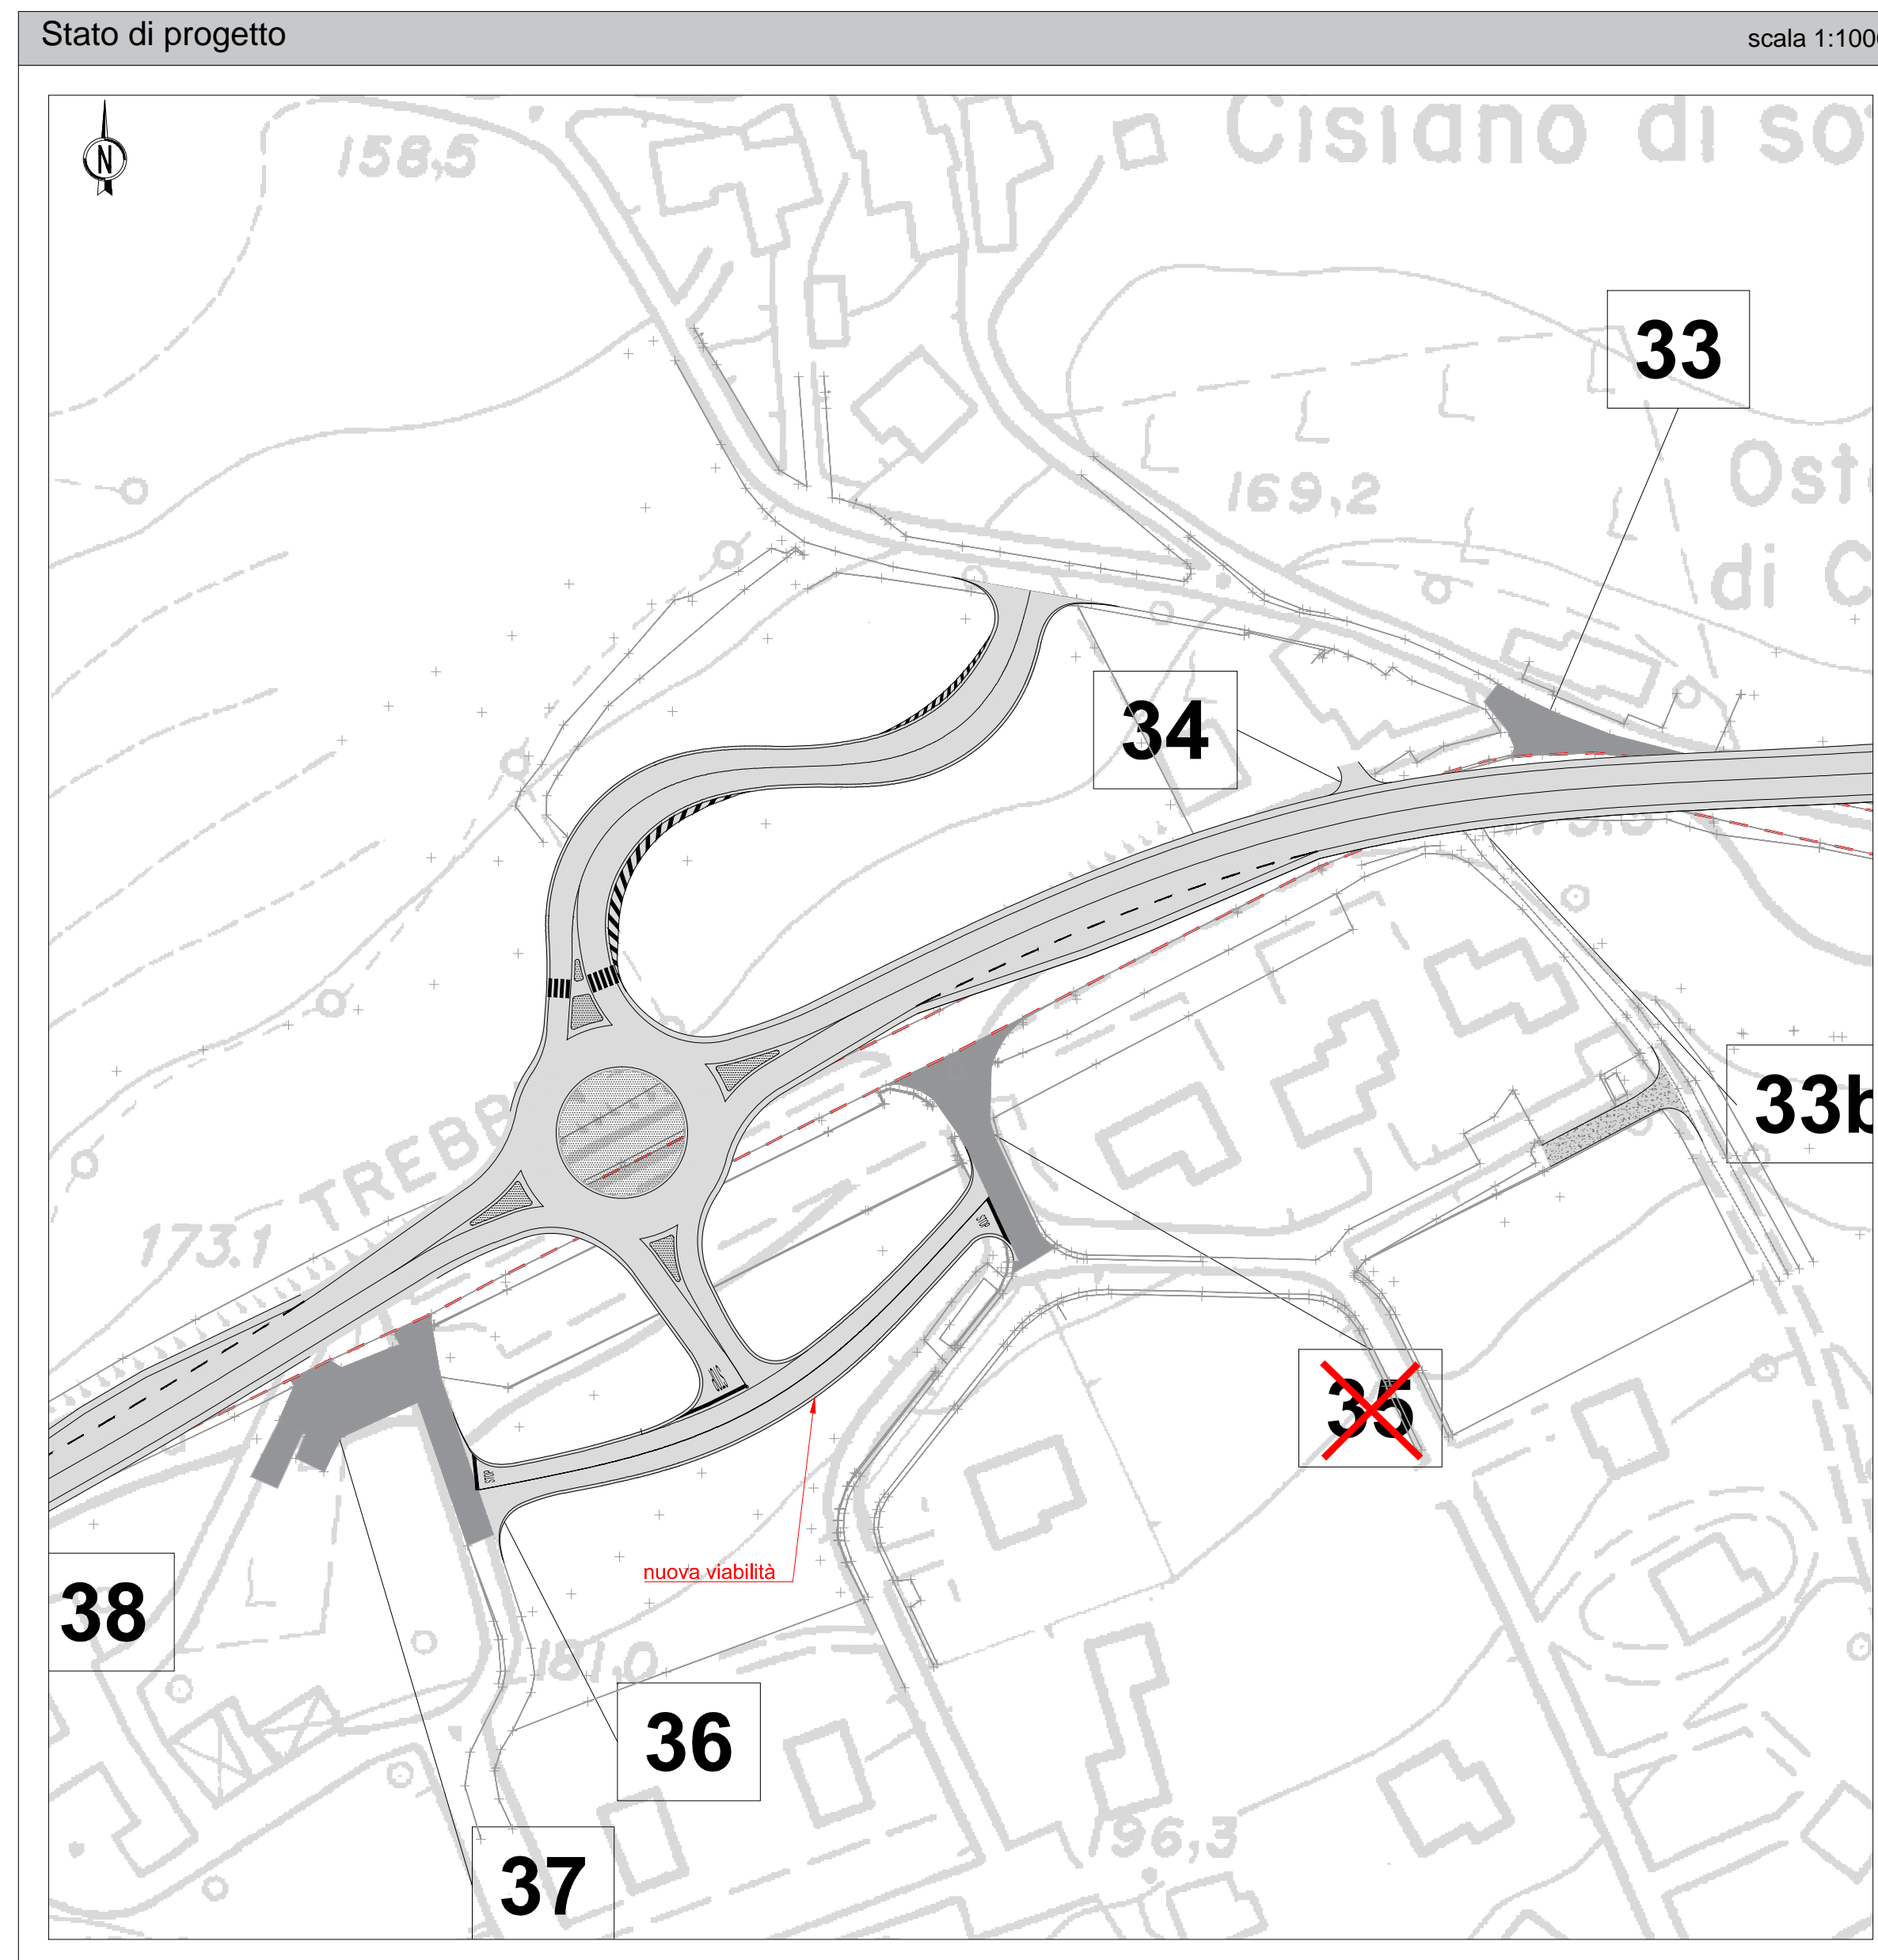


INNESTO nr. 35	
Tipologia	Intersezione con via Pirandello
Località	Cisiano
Localizzazione stato di fatto	Km 116+710
Localizzazione stato di progetto	Asse 2 - progressiva 888,43 m

Legenda			
Innesto (num. progressivo)	3	chiuso	ricollocato
Tracciato esistente	—	dismesso	---
Triangolo di visibilità (stato di fatto e di progetto) dx	■	■	■
Triangolo di visibilità con v=50km/h (stato di progetto)	■		

N.B. 1: Gli ostacoli interferenti con i triangoli di visibilità sono evidenziati in rosso.
 N.B. 2: I piani di manutenzione devono prevedere il taglio, a non più di 80 cm di altezza, della vegetazione presente nella superficie individuata dai triangoli di visibilità segnati in planimetria.

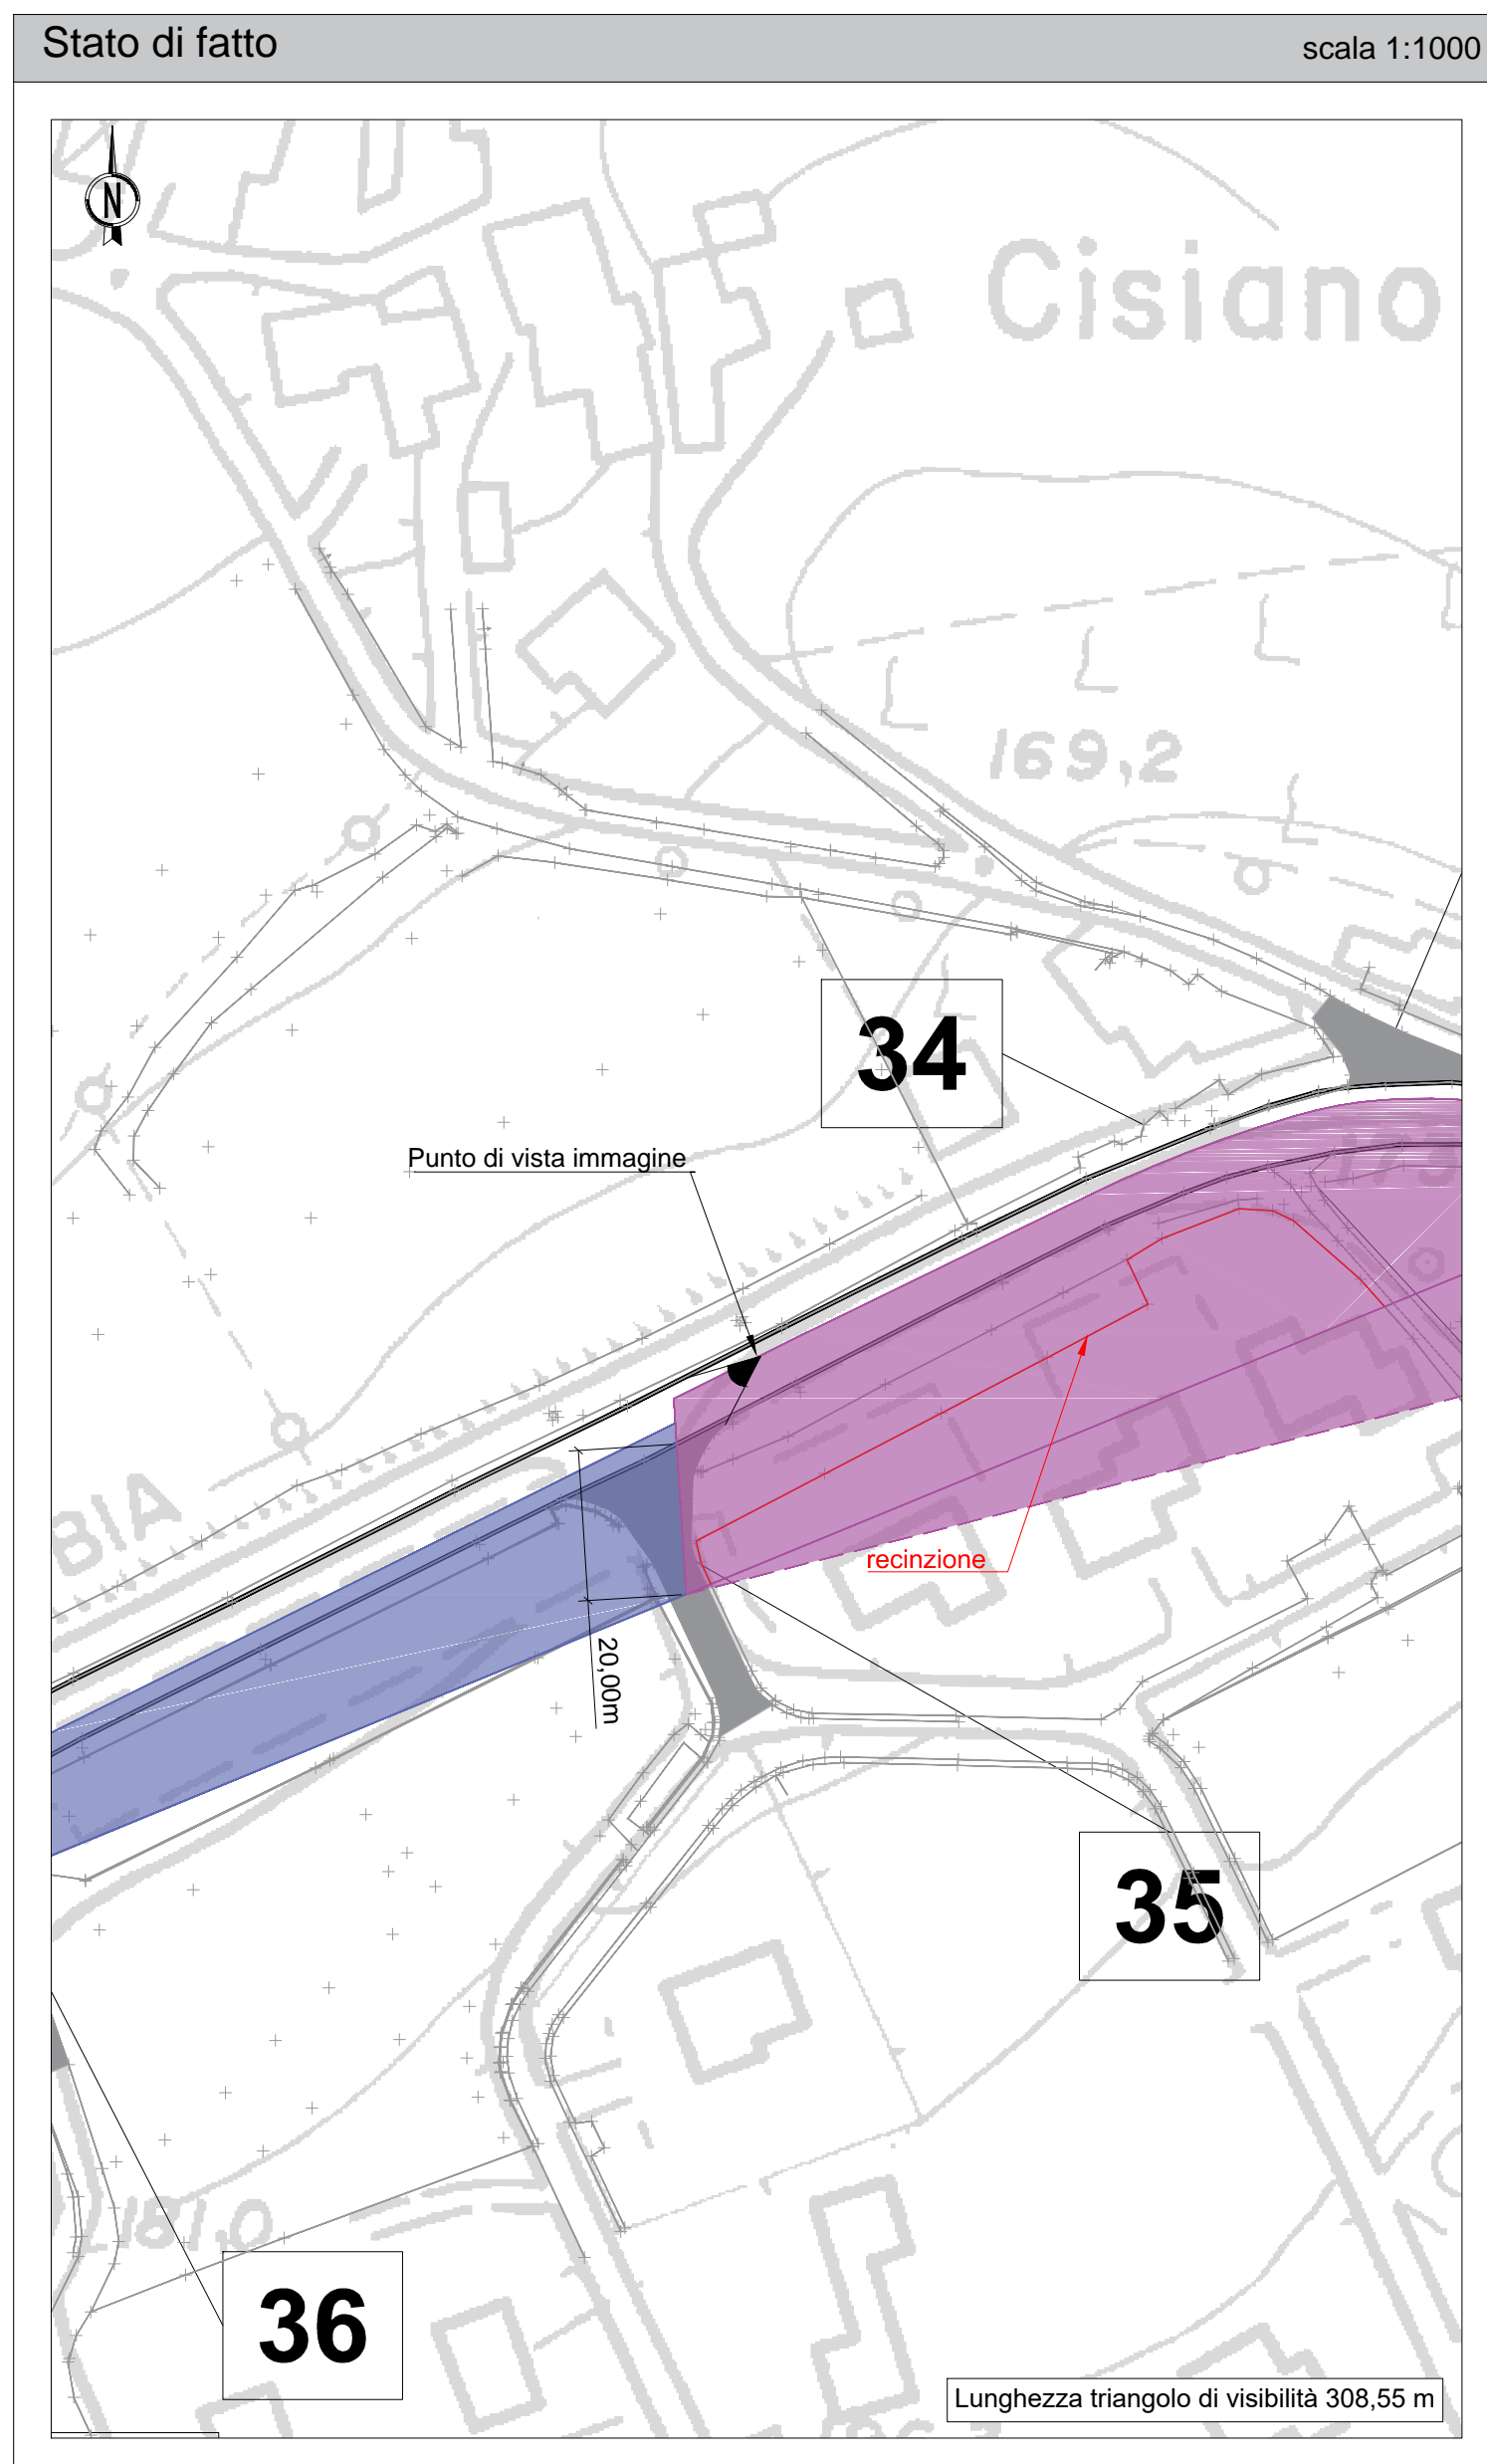

Verifiche, non conformità e soluzioni

Verifiche		
Stato di fatto con limite v=70km/h	Interdistanza	■
	Distanza di visuale libera/ Distanza di arresto	■
	Triangolo di visibilità	■
Stato di progetto	Interdistanza	■
	Distanza di visuale libera/ Distanza di arresto	■
	Triangolo di visibilità	■
Soluzioni		
Chiusura. Deviazione su rotatoria 2.		

ANAS S.p.A.
 Direzione Progettazione e Realizzazione Lavori

S.S.45 DELLA VAL DI TREBBIA
 AMMODERNAMENTO DELLA STRADA STATALE N. 45 DELLA VAL TREBBIA NEL TRATTO CERNUSCA-RIVERGARO

PROGETTO DEFINITIVO

PROGETTAZIONE: ANAS DPRL SUPPORTO ALLA PROGETTAZIONE:

PROGETTISTI:
 Ing. Antonio SCALAMANDRE
 Ordine Ing. di Professione n. 1083

IL GEOLOGO:
 gen. Maurizio MARTINO
 Ordine Geol. del Lazio ES n. 457

IL RESPONSABILE DEL SIA:
 Ing. Laura TROIANI
 Ordine Arch. di Roma n. A-31890

IL COORDINATORE PER LA SICUREZZA IN FASE DI PROGETTAZIONE:
 geom. E PAIELLA

VISTO: IL RESPONSABILE DEL PROCEDIMENTO:
 Ing. Anna Maria NOSPARI

PROTOCOLLO DATA

STUDIO CORONA

UNING

GA&M

ARKE

ECOPLAN

EG

DOTT. GEOL. DANILLO GALLO

ING. RENATO DEL PRETE

DD032

D - PROGETTO STRADALE
DD - INNESTI
 Verifica degli innesti - Planimetria innesto 35

CODICE PROGETTO	NOME FILE	REVISIONE	SCALA:
DD032 - P00PS01TRADG32_A.dwg			
PROGETTO	LIV. PROG.	N. PROG.	
BO0067	D	1801	
CODICE ELAB.	P00PS01TRADG32		
	A		
C			
B			
A	EMISSIONE	Aprile 2020	
REV.	DESCRIZIONE	DATA	REDDATTO VERIFICATO APPROVATO