
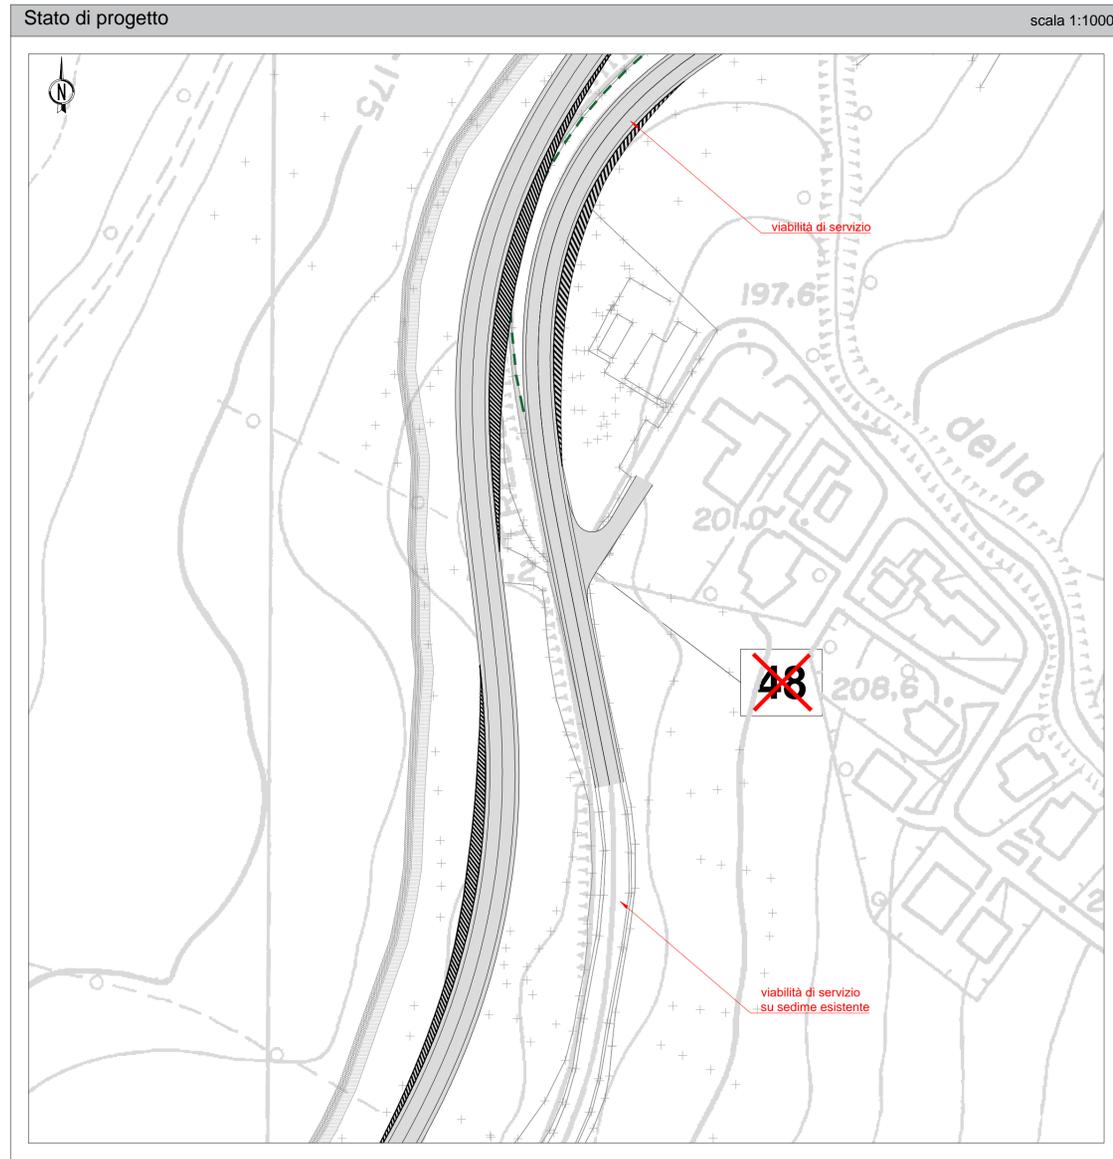
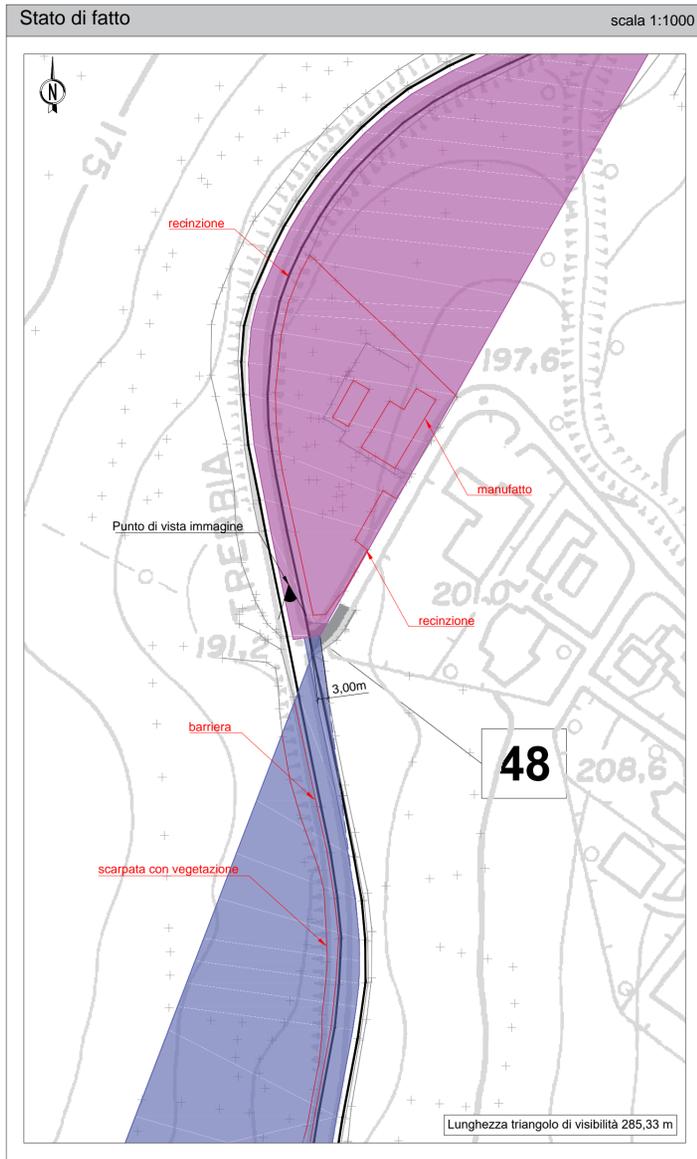


INNESTO nr. 48	
Tipologia	Strada privata per località Colombarola
Località	Colombarola
Localizzazione stato di fatto	Km 114+600
Localizzazione stato di progetto	Asse 4 - progressiva 313,260 m

Legenda			
Innesto (num. progressivo)	3	chiuso	ricollocato
Tracciato esistente	—	dismesso	---
Triangolo di visibilità (stato di fatto e di progetto) dx	■	■	■
Triangolo di visibilità con v=50km/h (stato di progetto)	■		

N.B. 1: Gli ostacoli interferenti con i triangoli di visibilità sono evidenziati in rosso.  
 N.B. 2: I piani di manutenzione devono prevedere il taglio, a non più di 80 cm di altezza, della vegetazione presente nella superficie individuata dai triangoli di visibilità segnati in planimetria.

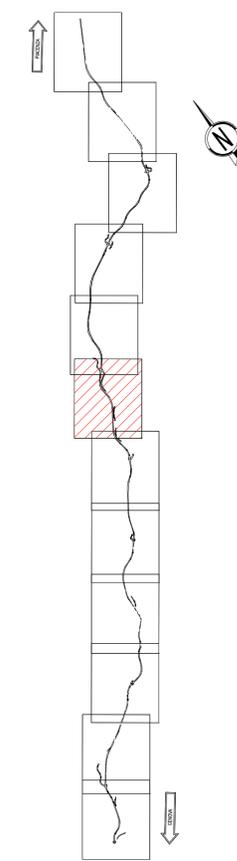

Verifiche, non conformità e soluzioni

Verifiche		
Stato di fatto con limite v=70km/h	Interdistanza	■
	Distanza di visuale libera/ Distanza di arresto	■
	Triangolo di visibilità	■
Stato di progetto	Interdistanza	■
	Distanza di visuale libera/ Distanza di arresto	■
	Triangolo di visibilità	■

Soluzioni	
Chiusura sulla nuova sede della SS45. Deviazione su viabilità di servizio che utilizza in parte il sedime esistente e che si innesta sulle rotonde 3 e 4.	

**ANAS S.p.A.**  
 Direzione Progettazione e Realizzazione Lavori

**S.S.45 DELLA VAL DI TREBBIA**  
 AMMODERNAMENTO DELLA STRADA STATALE N. 45 DELLA VAL TREBBIA NEL TRATTO CERNUSCA-RIVERGARO

**PROGETTO DEFINITIVO**

PROGETTAZIONE: ANAS DPRL SUPPORTO ALLA PROGETTAZIONE:

IL GEOLOGO:  
 gen. Maurizio MARTINO  
 Ordine Geol. del Lazio ES n. 457

IL RESPONSABILE DEL SIA:  
 Ing. Laura TROIANI  
 Ordine Arch. di Roma n. A-31890

IL COORDINATORE PER LA SICUREZZA IN FASE DI PROGETTAZIONE:  
 geom. E PAIELLA

VISTO: IL RESPONSABILE DEL PROCEDIMENTO:  
 Ing. Anna Maria NOSPARI

PROTOCOLLO DATA

**STUDIO CORONA**

**UNING**  
 Ingegneria del Territorio s.r.l.

**GA&M**  
 Scava Impianti

**SETAC Srl**  
 Servizi & Ingegneria  
 Trasporti Ambientale Costruzioni

**ARKE**  
 Ingegneria s.r.l.

**ECOPLAN**  
 E&G Engineering & Graphics S.r.l.

**GG**  
 E&G Engineering & Graphics S.r.l.

**DOTT. GEOL. DANILLO GALLO**

**ING. RENATO DEL PRETE**

**DD046**

**D - PROGETTO STRADALE**  
**DD - INNESTI**  
 Verifica degli innesti - Planimetria innesto 48

CODICE PROGETTO: DD046 - P00PS01TRADG46\_A.dwg

PROGETTO: B00067 LIV. PROG. D N. PROG. 1801

NOME FILE: DD046 - P00PS01TRADG46\_A.dwg

REVISIONE: A SCALA: -

CODICE ELAB.: P00PS01TRADG46

C					
B					
A	EMISSIONE		Aprile 2020		
REV.	DESCRIZIONE		DATA	REDATTO	VERIFICATO APPROVATO