

Legenda

- Progetto esecutivo
- Progetto definitivo



**ANAS S.p.A.**  
 Direzione Progettazione e Realizzazione Lavori

NUOVA S.S. 341 "GALLARATESE" - TRATTO DA SAMARATE A CONFINE  
 CON LA PROVINCIA DI NOVARA - TRATTO NORD  
**STRALCIO FUNZIONALE DAL KM 6+500 (SVINCOLO S.S. 336 NORD)  
 AL KM 8+844 (SVINCOLO AUTOSTRADA A8)  
 "BRETTELLA DI GALLARATE"**

PROGETTO ESECUTIVO


VISTO IL RESPONSABILE DEL PROCEDIMENTO:   
 RESPONSABILE INTEGRAZIONE DELLE PREVISIONI SPECIALISTICHE:   
 IL PROGETTISTA FIRMATARIO DELLA PRESTAZIONE:   
 GEOLOGO:   
 COORDINATORE DELLA SICUREZZA IN FASE DI PROGETTAZIONE:

<b>A 012</b>		<b>A - ELABORATI GENERALI</b>		
Planimetria di raffronto P.D - P.E. - Tavola 01				
CODICE PROGETTO	NOME FILE	REVISIONE	SCALA:	
M1533	A012_T00EG00GENPL05_A.dwg	A	1:1.000	
PROGETTO	ELAB.	DATA	REDAATTO	VERIFICATO
D				
C				
B				
A	EMMISSIONE	LUGLIO 2021	ING. AURORA LUSSI	ING. VALERIO BIANETTI
REV.	DESCRIZIONE	DATA	REDAATTO	VERIFICATO
				ING. RENATO DEL PRATE

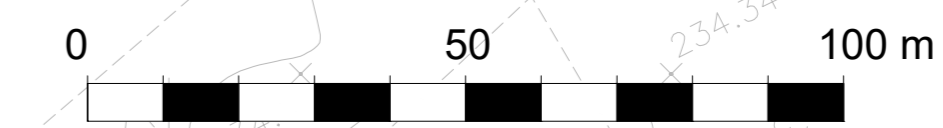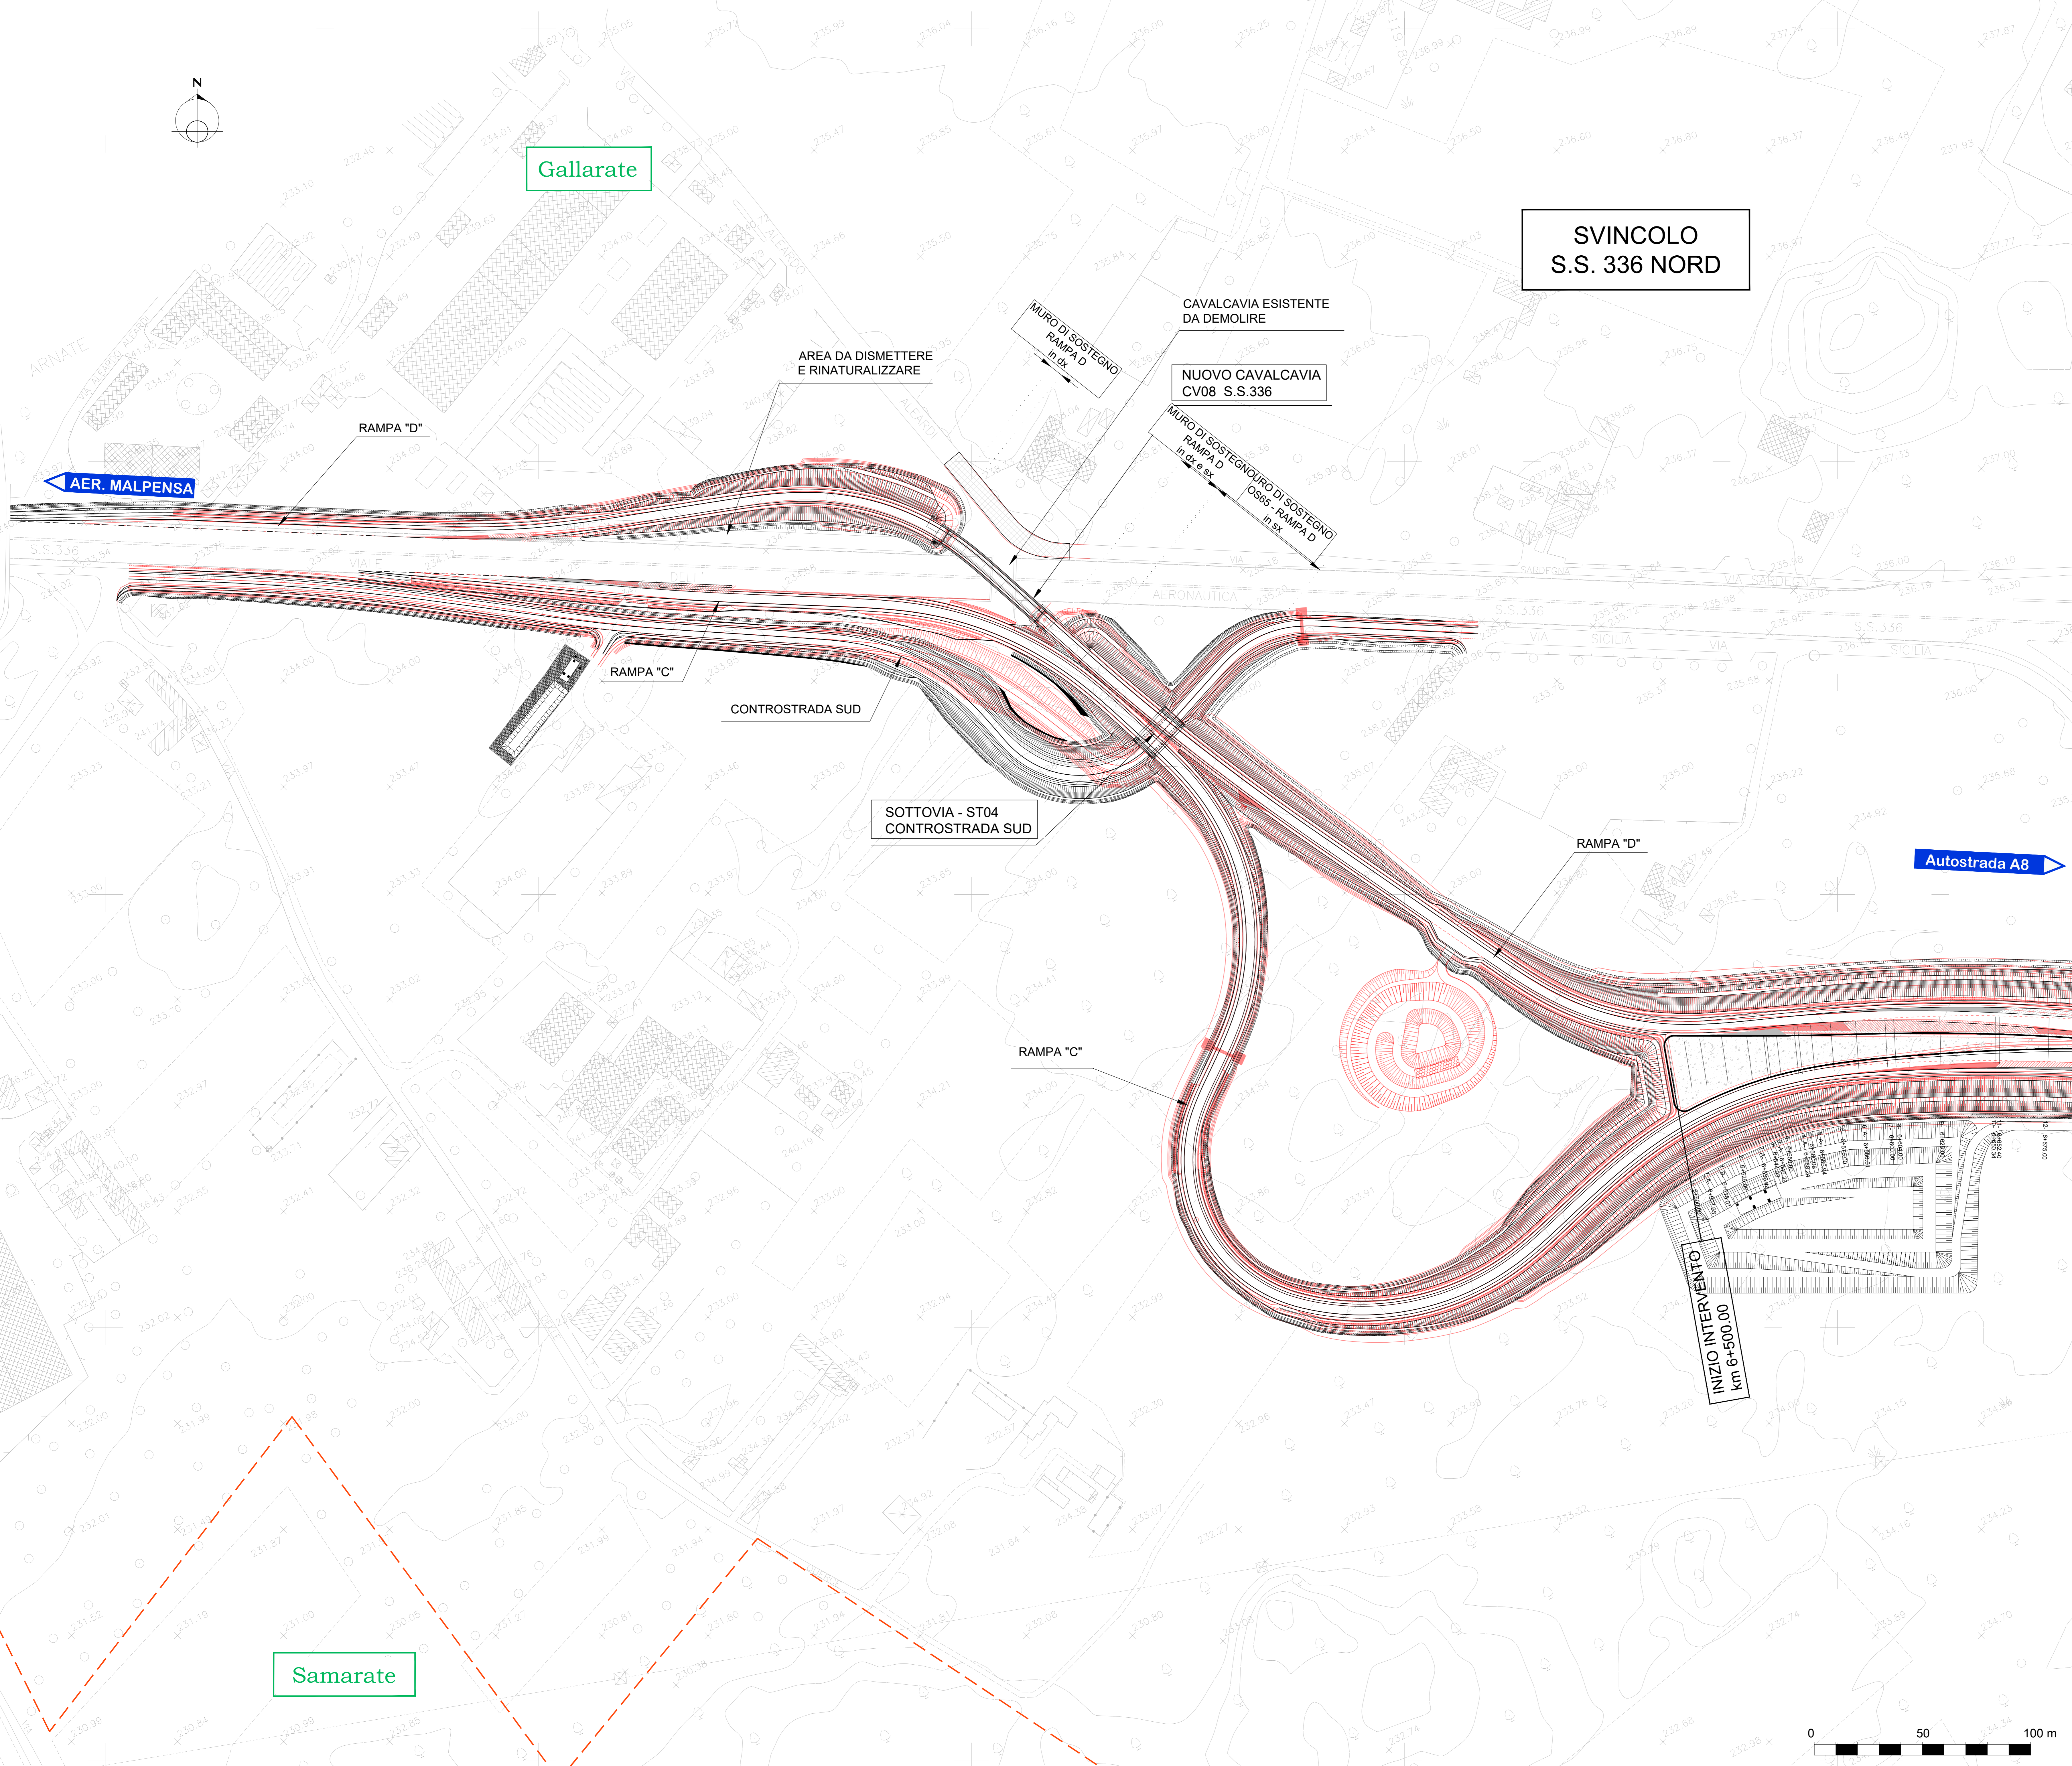

Gallarate

Samarate

SVINCOLO S.S. 336 NORD

AER. MALPENSA

Autostrada A8