


AER. MALPENSA SVINCOLO A8

TRATTO NON INCLUSO NEL PRESENTE STRALCIO


INIZIO INTERVENTO Km 6+500.00

USCITA PER RAMPA "D"
SVINCOLO S.S. 336 NORD

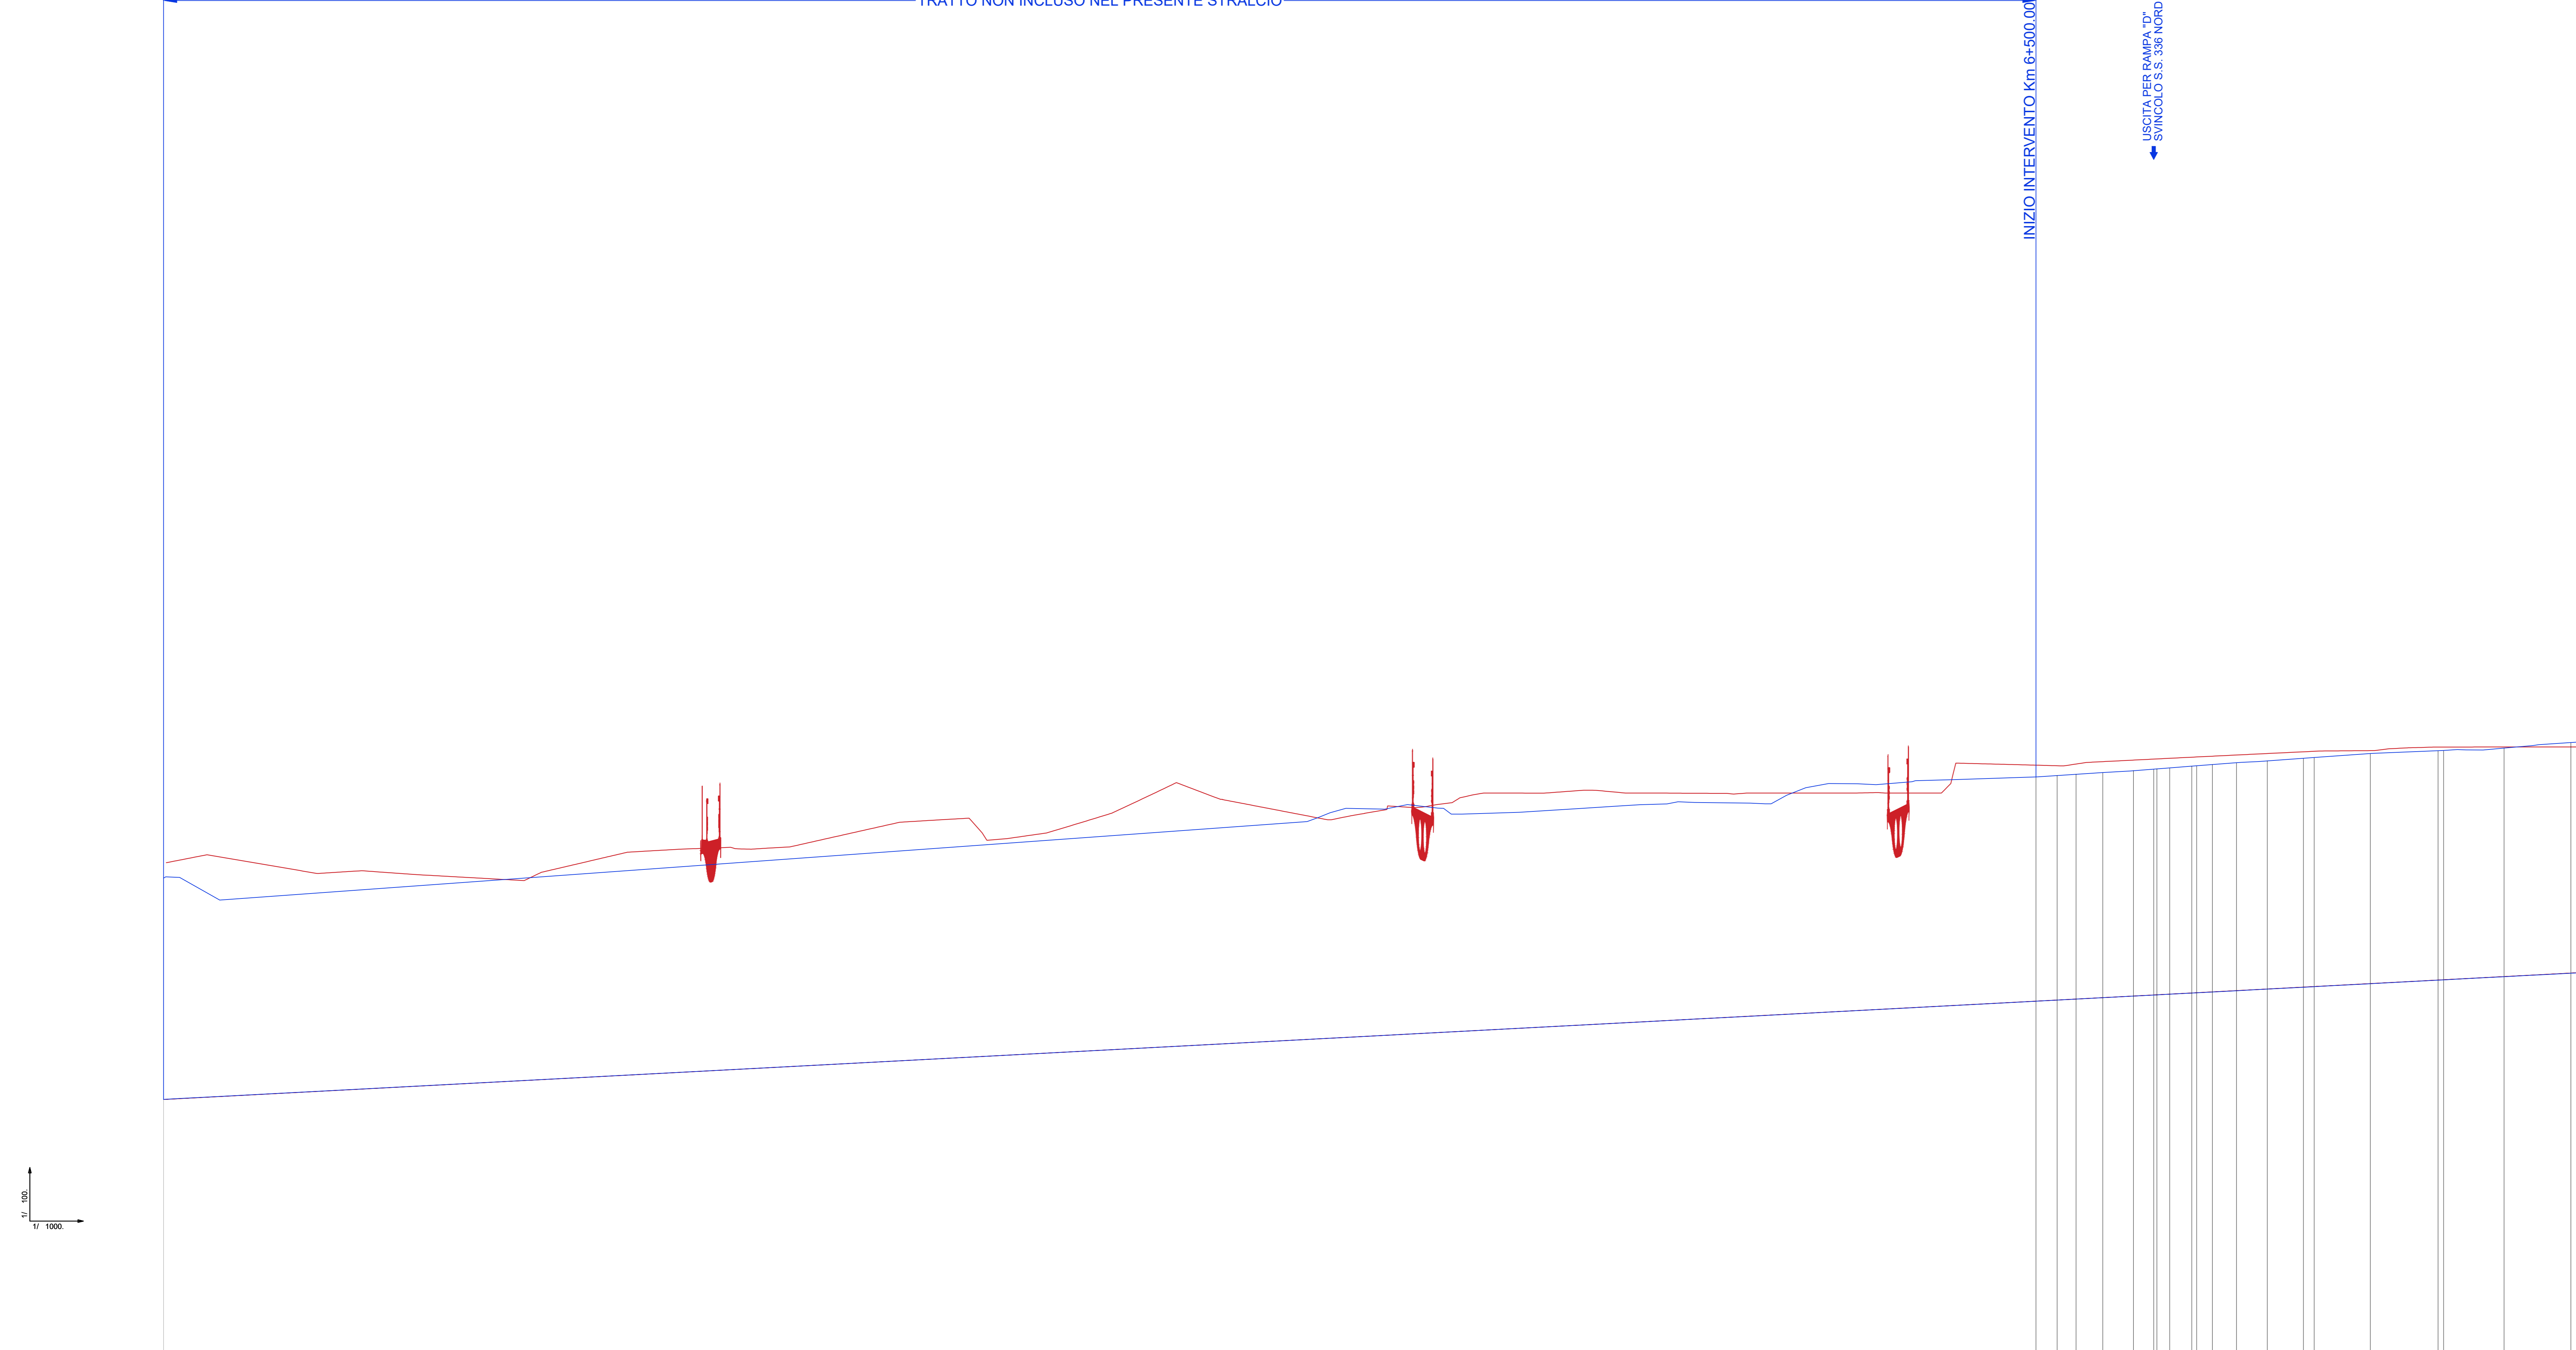


PIANTA CHIAVE

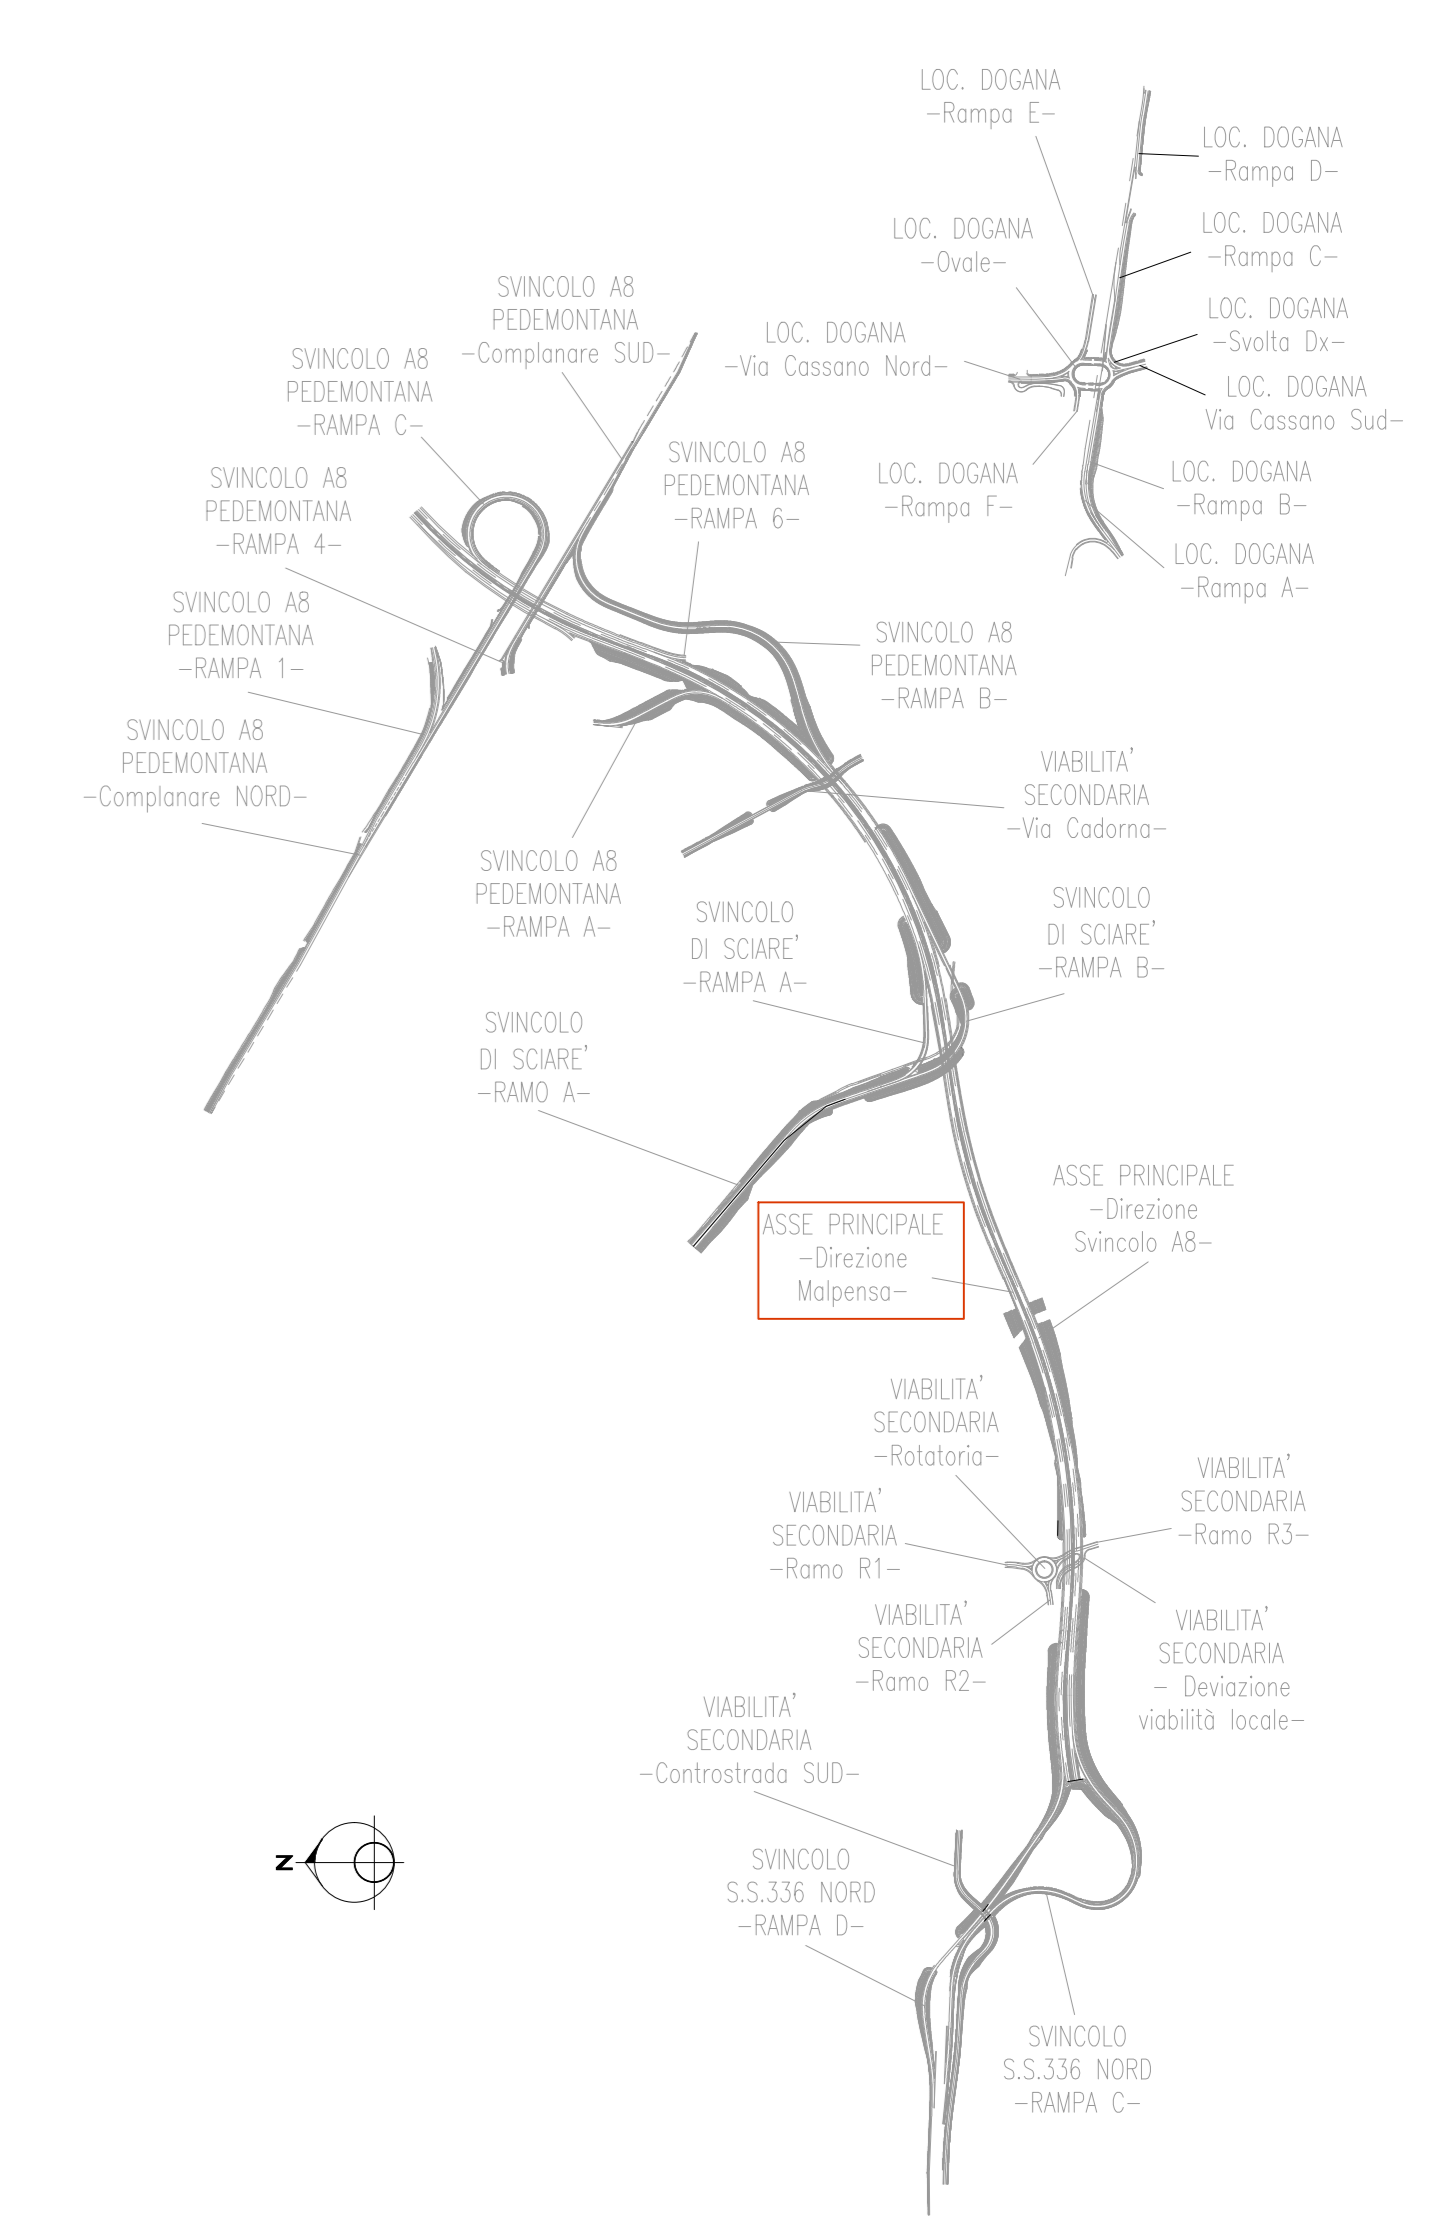

LEGENDA

- Profilo Progetto definitivo
- Profilo Progetto esecutivo

NUOVA S.S. 341 "GALLARATESE" - TRATTO DA SAMARATE A CONFINE
CON LA PROVINCIA DI NOVARA - TRATTO NORD

**STRALCIO FUNZIONALE DAL KM 6+500 (SVINCOLO S.S. 336 NORD)
AL KM 8+844 (SVINCOLO AUTOSTRADA A8)
"BRETTELLA DI GALLARATE"**

PROGETTO ESECUTIVO

A 019 E-ELABORATI GENERALI

Profilo di raffronto PD-PE - Tavola 01

CODICE PROGETTO	NOME FILE	REVISIONE	SCALA:
PROGETTO	AD19_T00EG00GENFP01_A.dwg		
PROGETTO	LIV. PROJ.		
M1533	E 1801	A	1:1000/1:100
D			
C			
B			
A	EMISSIONE	LUGLIO 2021	ING. AURORA LUSI
REV.	DESCRIZIONE	DATA	REDAATTO
			ING. VALERIO BIANCHI
			ING. RENATO DEL PRETE
			APPROVATO