
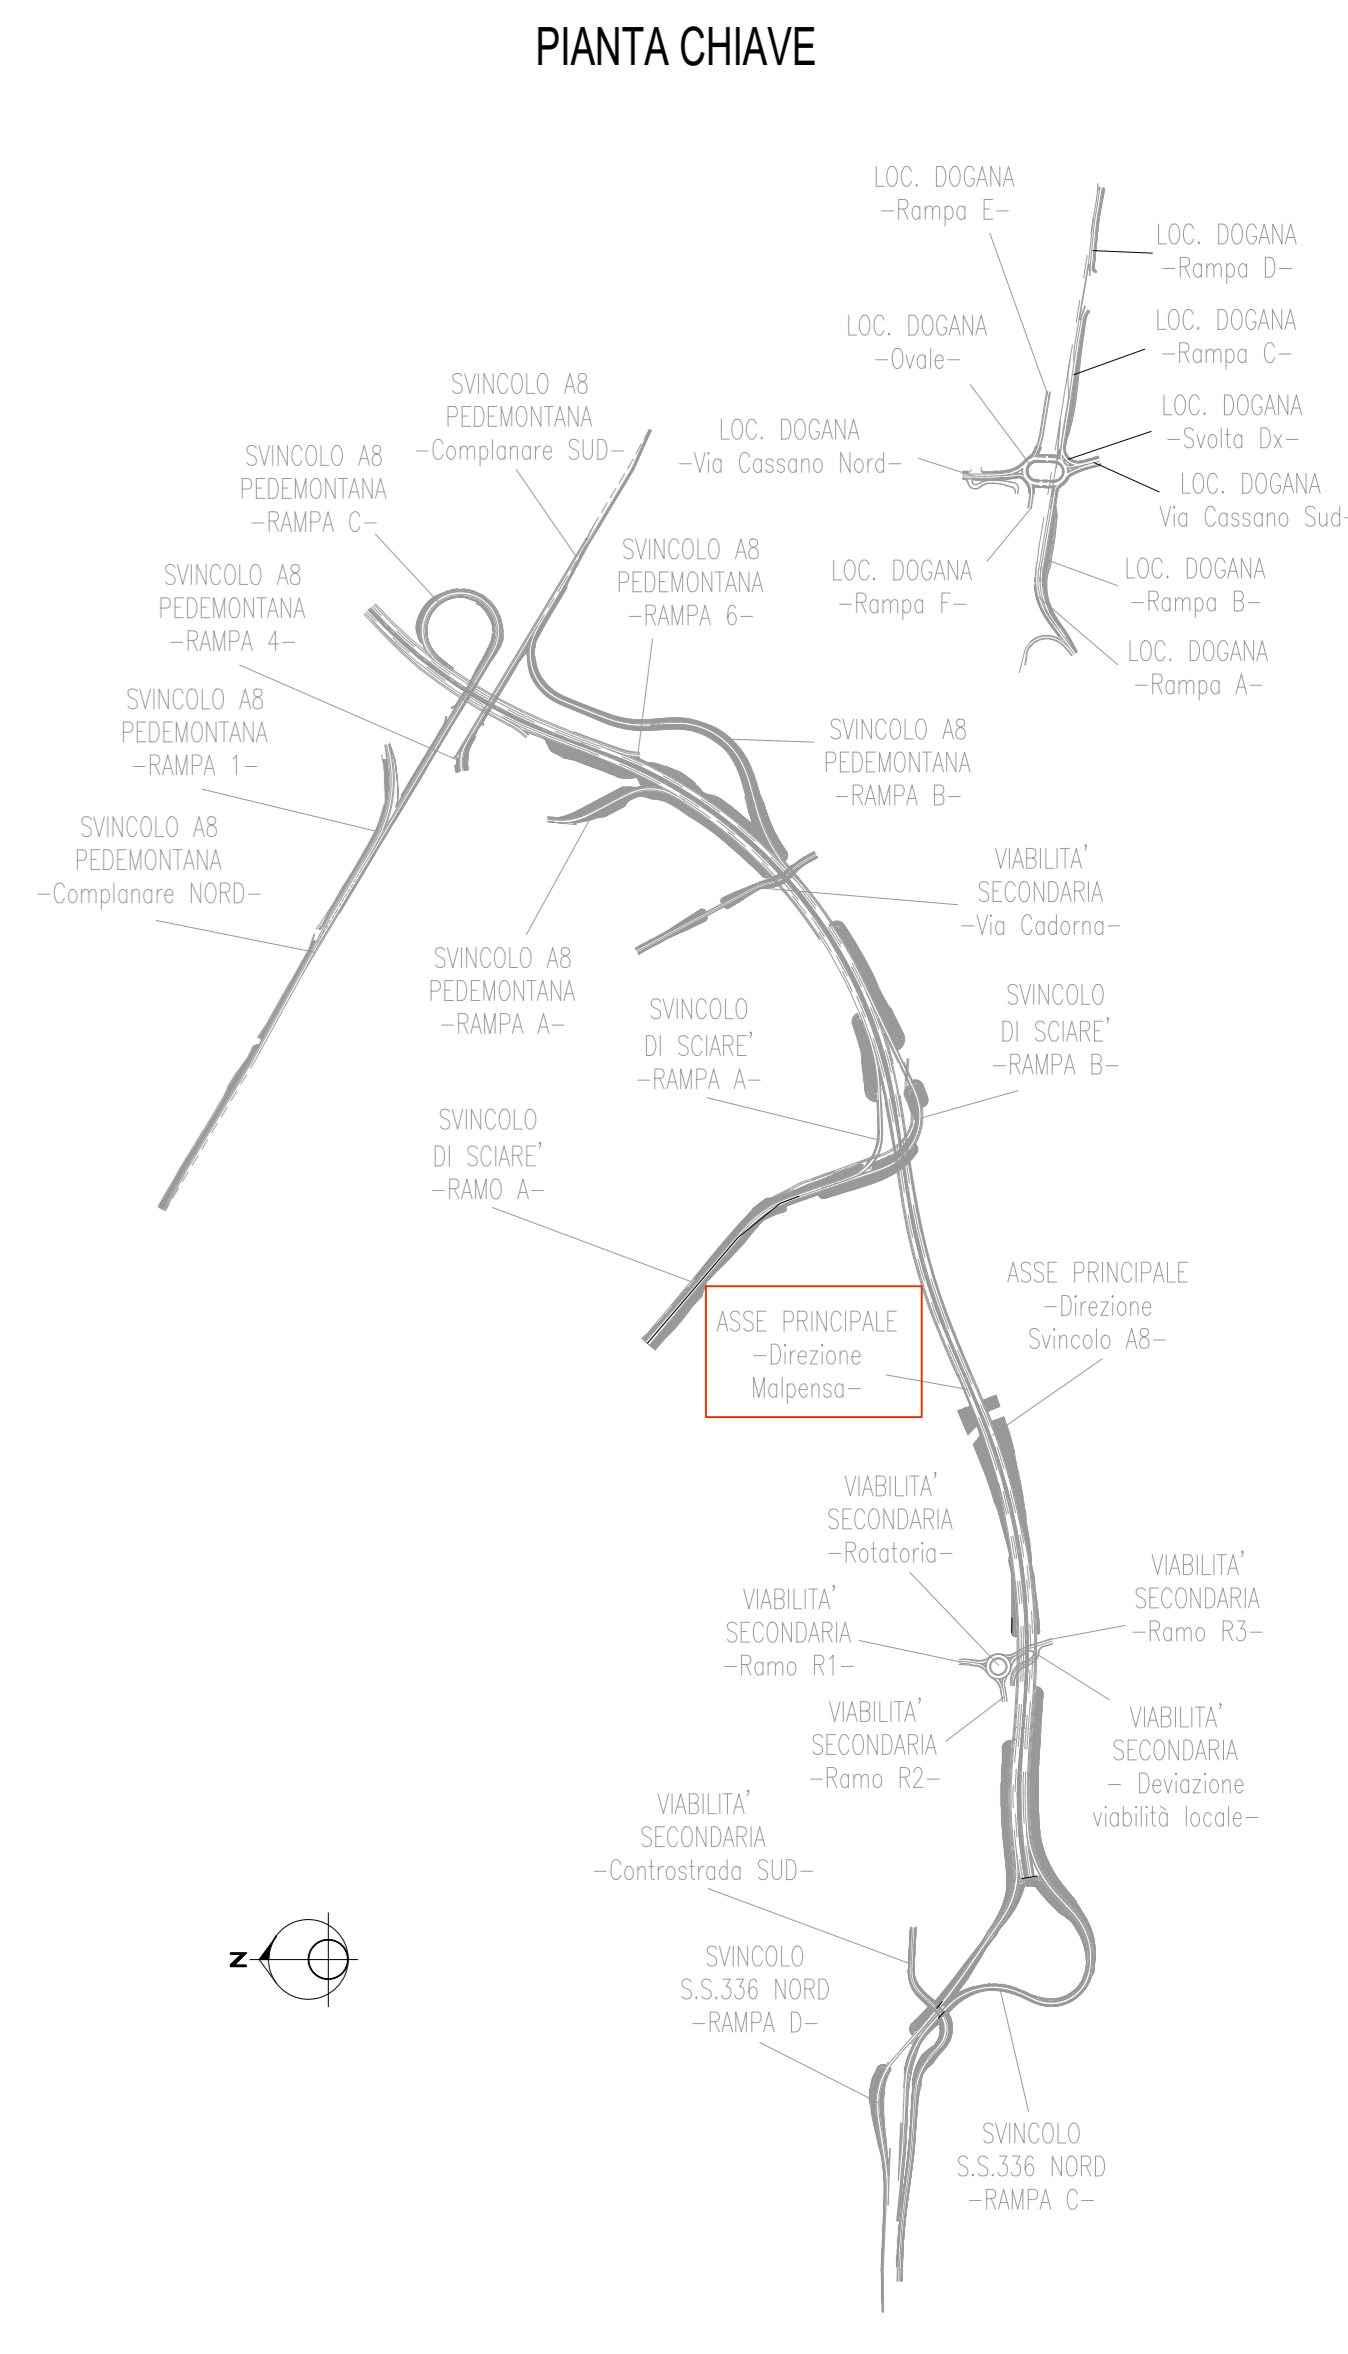


AER. MALPENSA

SVINCOLO A8

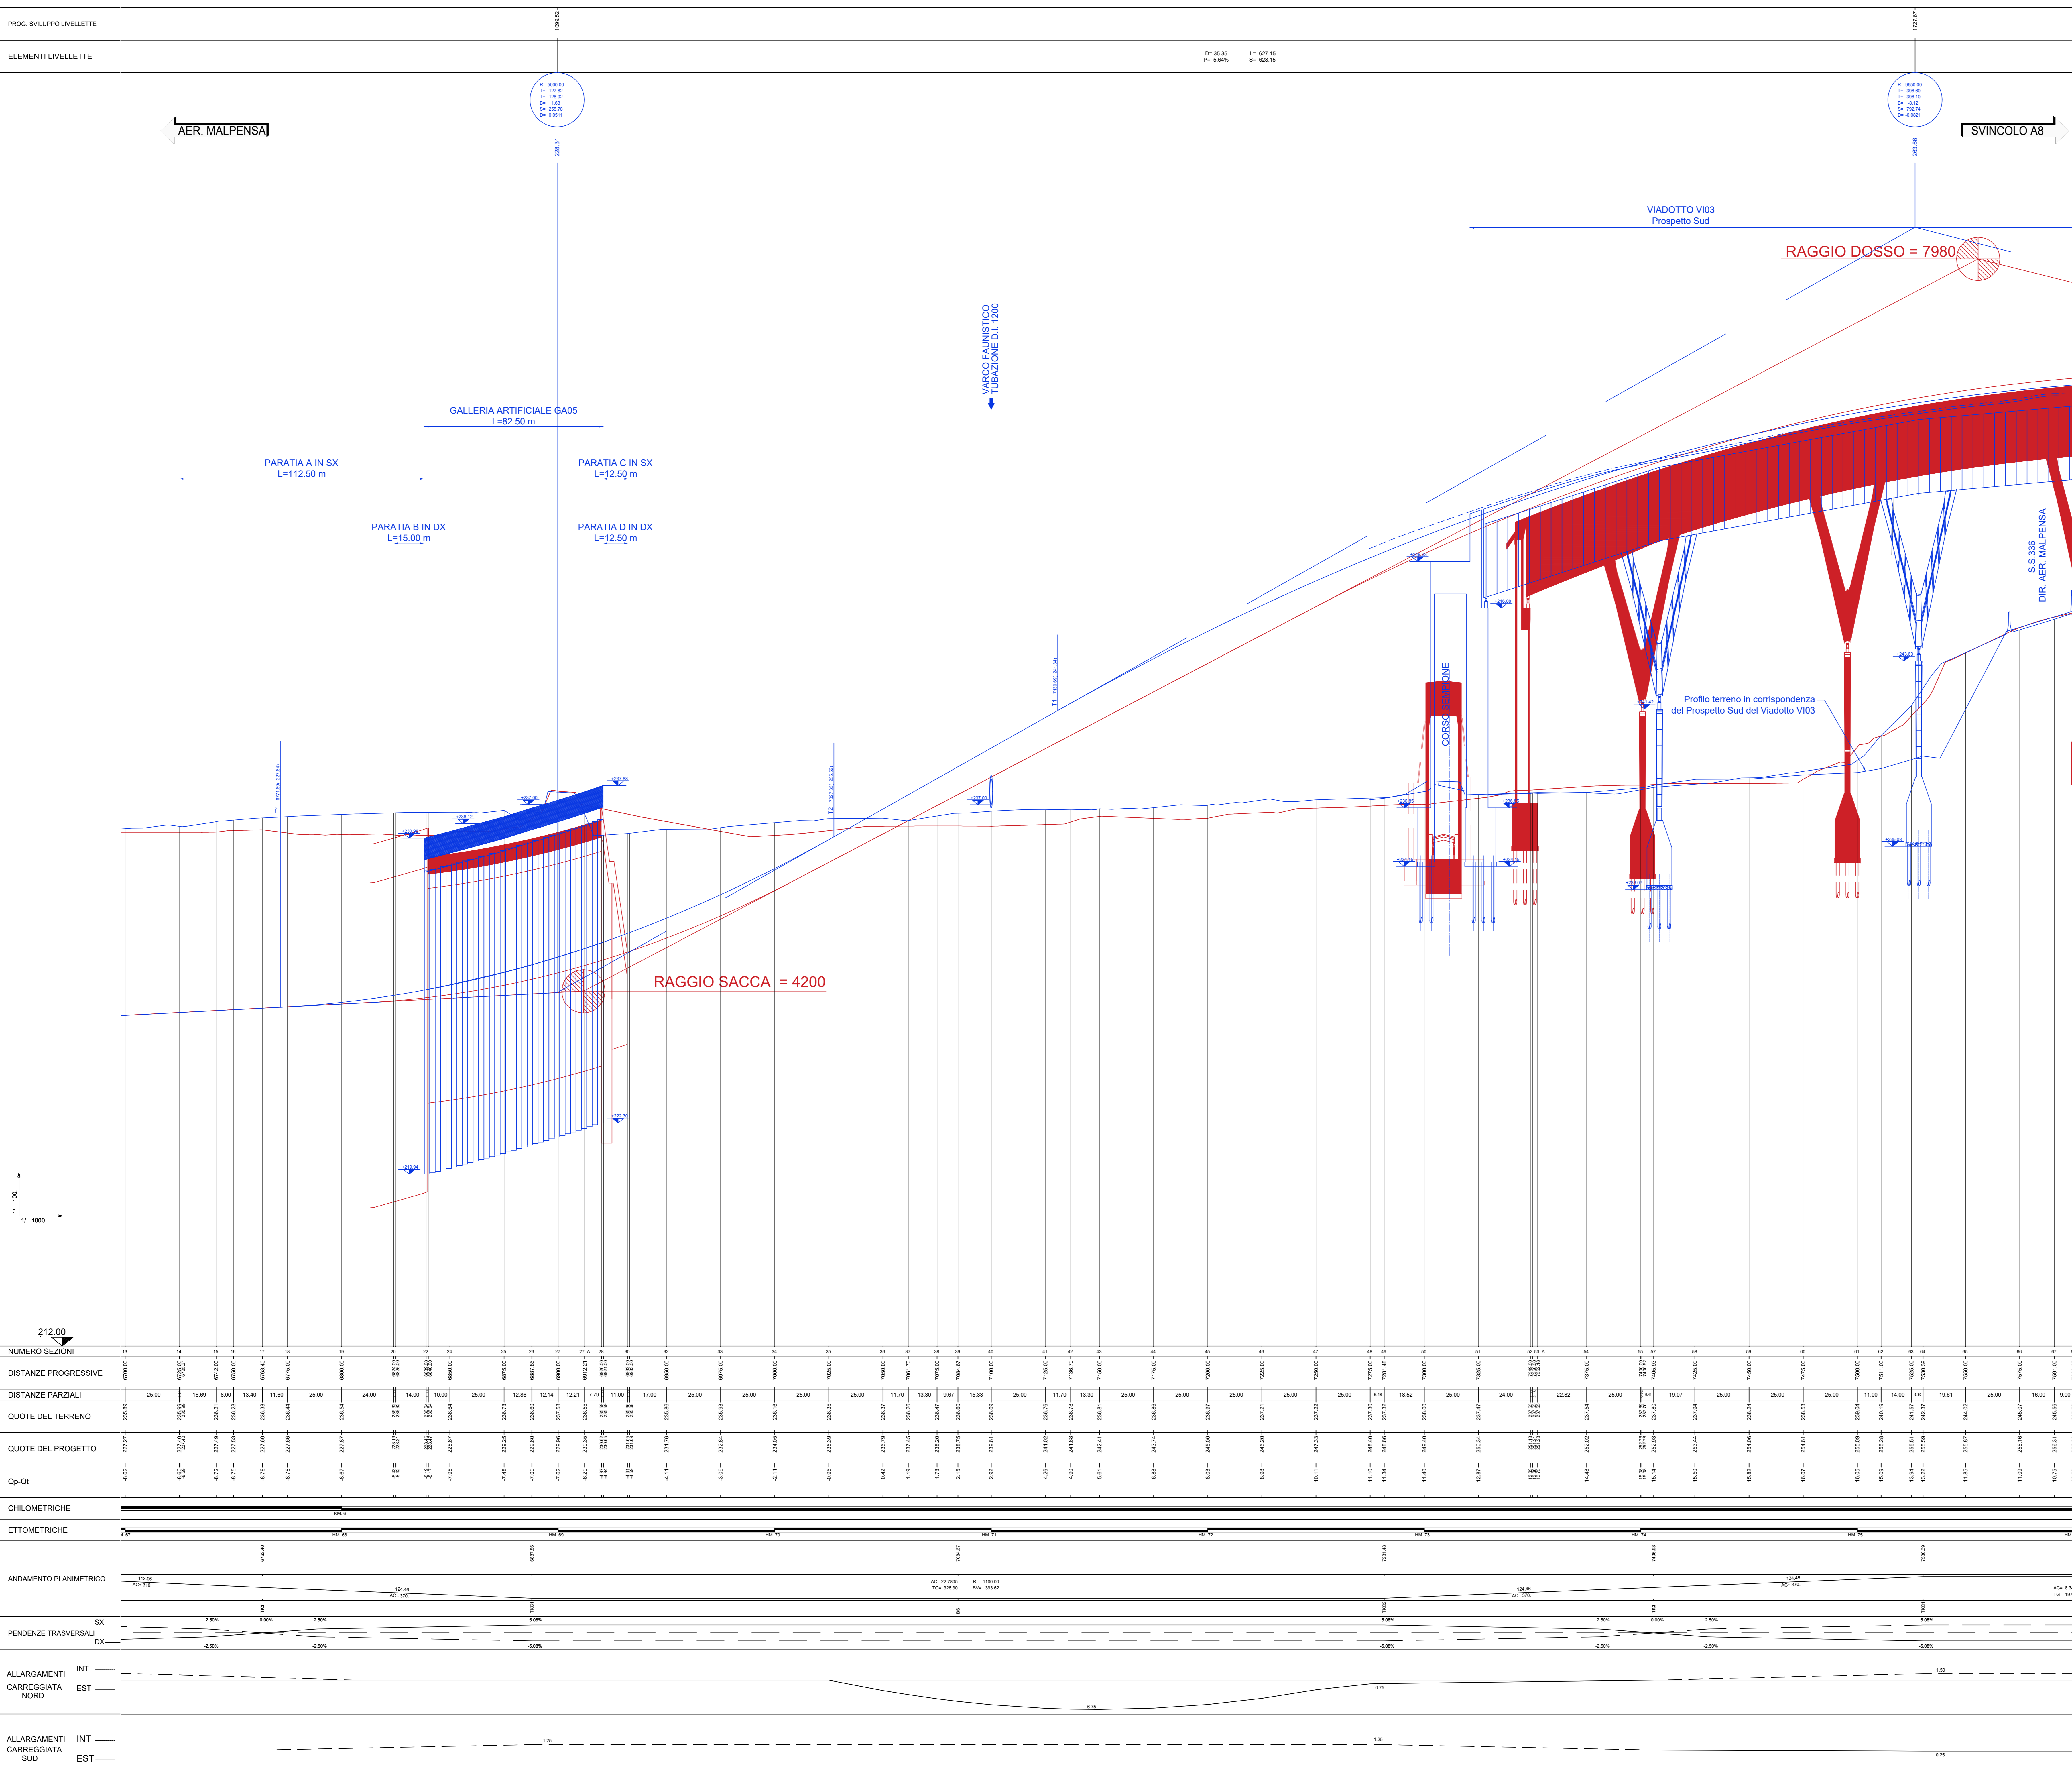

LEGENDA

- Profilo Progetto definitivo
- Profilo Progetto esecutivo

anas ANAS S.p.A.
DIREZIONE PROGETTAZIONE E REALIZZAZIONE LAVORI

NUOVA S.S. 341 "GALLARATESE" - TRATTO DA SAMARATE A CONFINE CON LA PROVINCIA DI NOVARA - TRATTO NORD
STRALCIO FUNZIONALE DAL KM 6+500 (SVINCOLO S.S. 336 NORD) AL KM 8+844 (SVINCOLO AUTOSTRADA A8) "BRETTELLA DI GALLARATE"


PROGETTO ESECUTIVO

STUDIO CORONA	ING. RENATO DEL PRETE	ECOPLAN	EG
UNING	SETAC	ARKE	DOTT. GIORGIO DAMASO

VISTO IL RESPONSABILE DEL PROCEDIMENTO: **ING. RENATO DEL PRETE**
 RESPONSABILE DELLA PRESENTAZIONE SPECIALISTICA: **ING. VITTORIO MONTERISI**
 IL PROGETTISTA FIRMATARIO DELLA PRESTAZIONE: **ING. VITTORIO MONTERISI**
 GEOLOGO: **ING. GIANFRANCO BIANCHI**
 COORDINATORE DELLA SICUREZZA IN FASE DI PROGETTAZIONE: **ING. GIANFRANCO BIANCHI**

A 020 E-ELABORATI GENERALI Profilo di raffronto PD-PE - Tavola 02

CODICE PROGETTO	NOME FILE	REVISIONE	SCALA:
PROGETTO	A020_T00EG00GENFP02_A.dwg		
M1533	E 1801	A	1:1000/1:100
D			
C			
A	EMISSIONE A SEGUITO DI ISTRUTTORIA	LUGLIO 2021	ING. AURORA LUSI
REV.	DESCRIZIONE	DATA	REDAATTO VERIFICATO APPROVATO

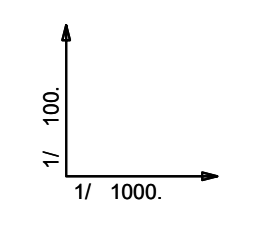

212.00