

(*) DIMENSIONI DA VERIFICARE IN SITO

NOTE GENERALI

- TUTTE LE MISURE, LE QUOTE ALTIMETRICHE E LE COORDINATE SONO ESPRESSE IN Mm TRAMITE DOVE DIVERSAMENTE INDICATO.
- LE COORDINATE INDICATE A DISEGNO SONO DA INTENDERS PREFERITE AI CAPISALDI DI STABILIMENTO FORNITI DA ILVA
- EL. 130 = SOMMITÀ DELLA ROTINA = +1266 SOPRA IL LIVELLO DEL MARE

DISEGNI DI RIFERIMENTO

- BAT/1/2016-00 LAYOUT PER BATTERIE 3-6
-20 KISA 101 NUOVA DECORA 101 - RIFACIMENTO - LAYOUT
-20 KISD 101 NUOVA DECORA 101 - RIFACIMENTO - SEZIONI
-20 KISD 801 NUOVA DECORA 801 - RIFACIMENTO - SEZIONI
-20 KISD 802 NUOVA DECORA 802 - RIFACIMENTO - BACINO DECATANTE FANGHI
-4-00-95-C1-Q1-07M-CA-ARC-0001 163
TORRE DI SPEGNIMENTO 4 BS - ARCHITETTONICO - PIANTE
-4-00-95-C1-Q1-07M-CA-ARC-0001 263
TORRE DI SPEGNIMENTO 4 BS - ARCHITETTONICO - SEZIONI
-4-00-95-C1-Q1-07M-CA-ARC-0001 263
TORRE DI SPEGNIMENTO 4 BS - ARCHITETTONICO - BORGHETTI

[illegible]

600485 • ILVA S.p.A.

FREE WORKING

DOCCIA 4 br

TORRE DI SPEGNIMENTO 4BIS - VASCA 3

ASSIEME GENERALE
TORRE E RACINO DI CANTANILE


	TORRE E BACCINO DI DECANAZIONE	ORIGINAL FOR FRANCHISE	SCALE: 1:150	FORMAT: A0
---	---------------------------------------	-------------------------------	---------------------	-------------------


---	--	-----------------------	-------------------------------	--	-----------------------

4-00495-C1-QT-GEN-CA-LAY-0001	2
-------------------------------	---

21	22	23	A0
----	----	----	----

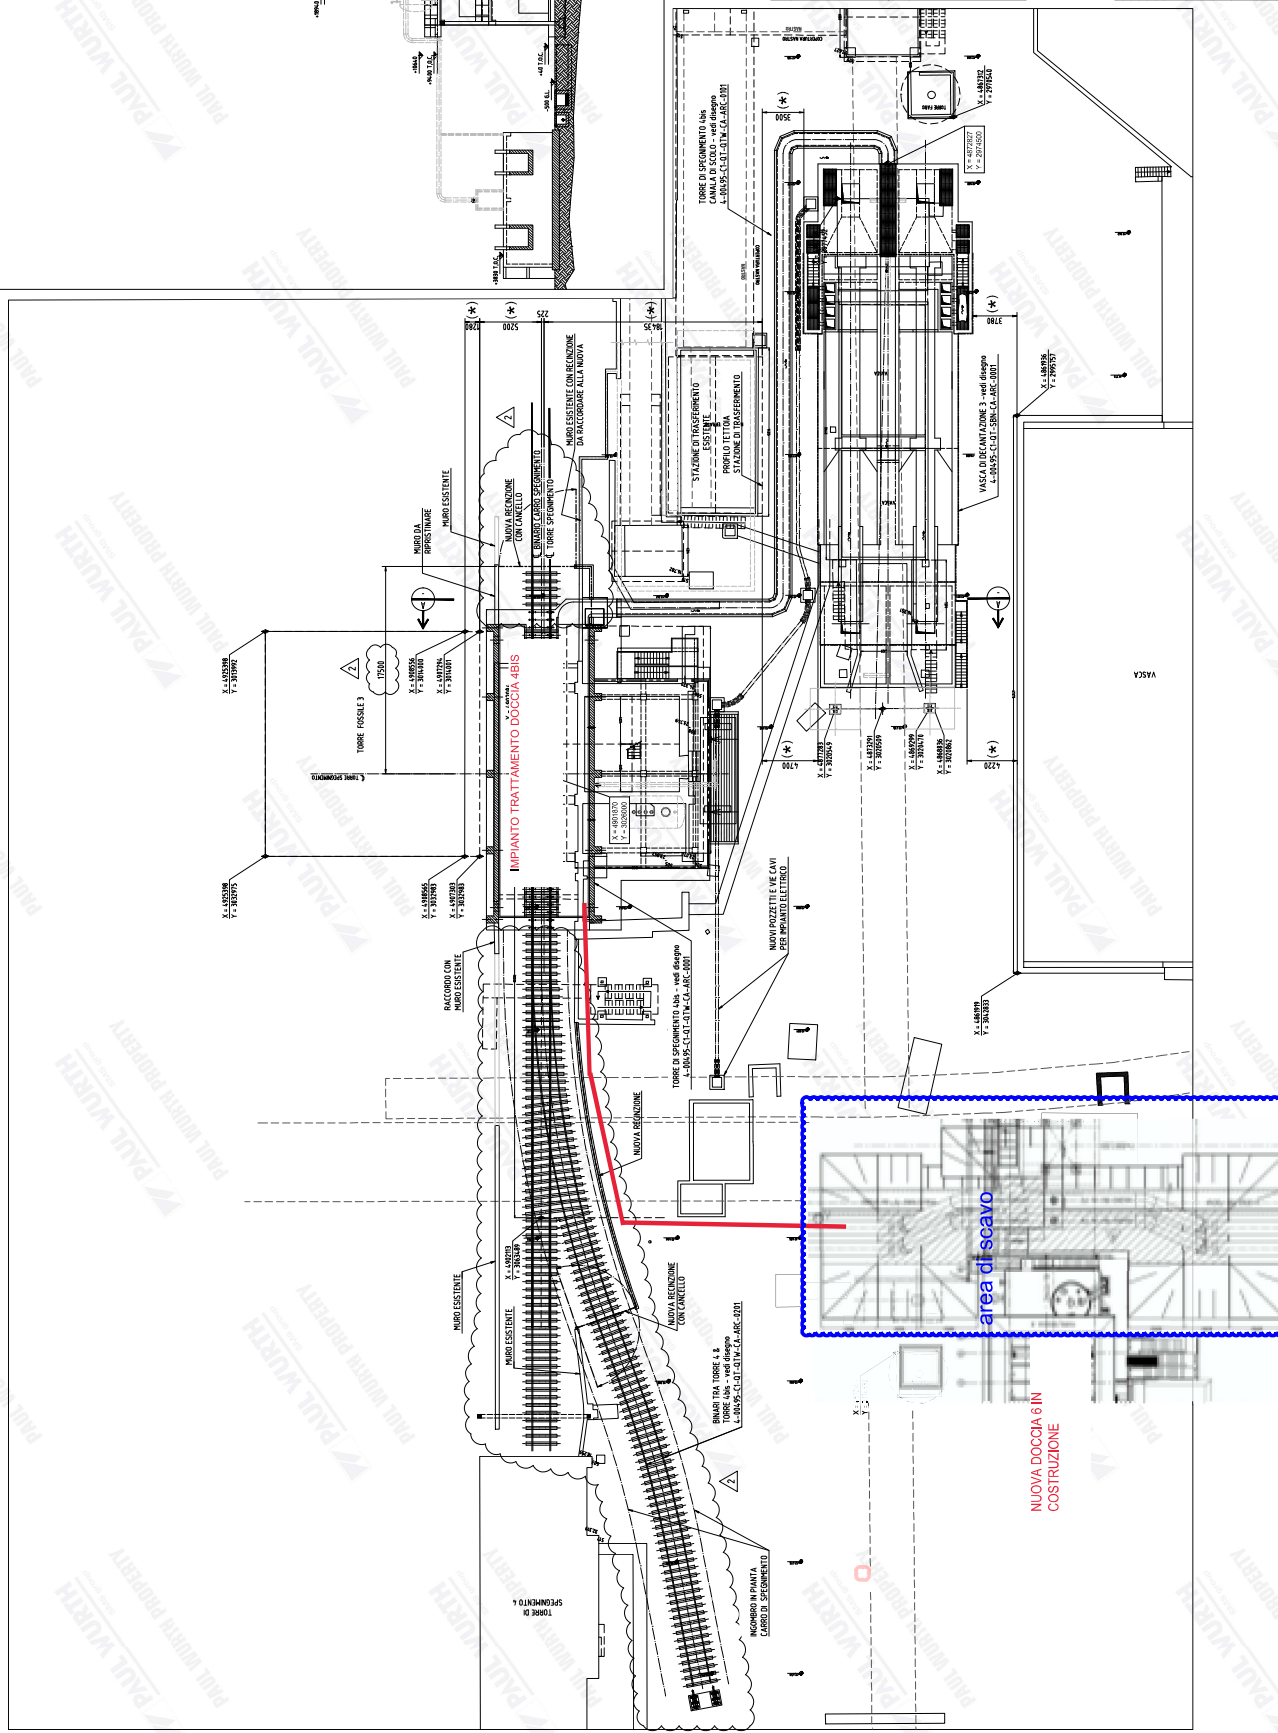

NUOVA DOCCIA 6 IN
COSTRUZIONE