PLANIMETRIA
SCALA1:200

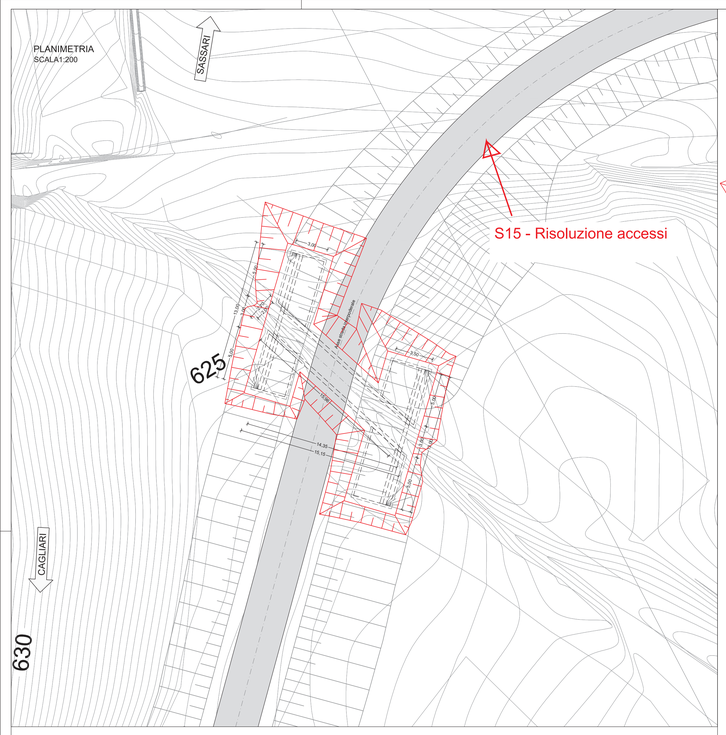

PIANTA
SCALA 1:50

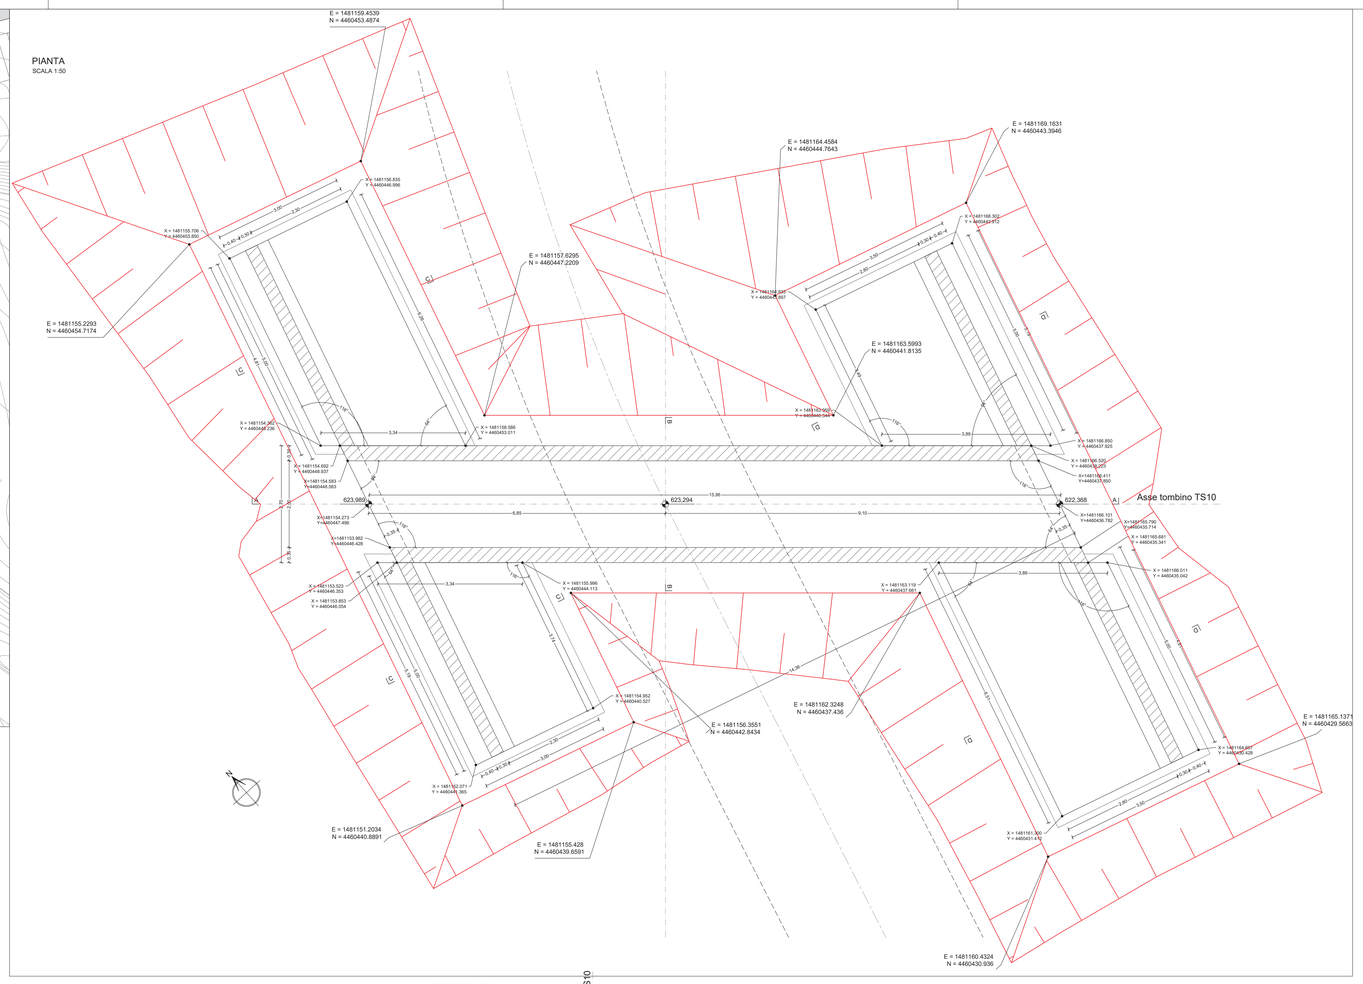

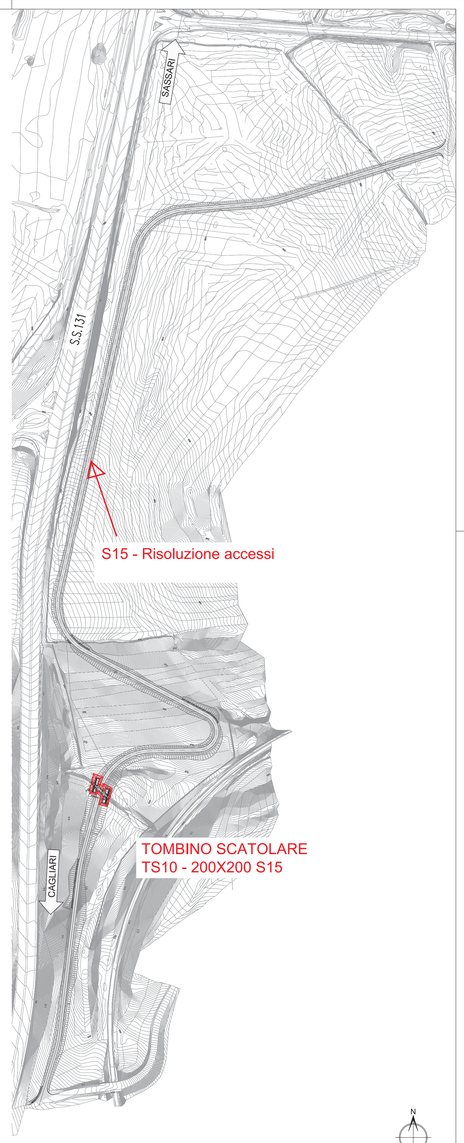

SEZIONE A-A
SCALA 1:50

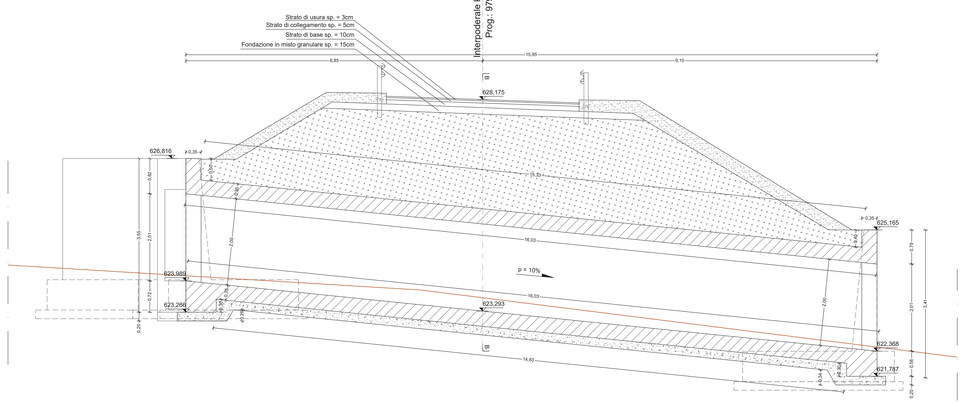

SEZIONE B-B
SCALA 1:50

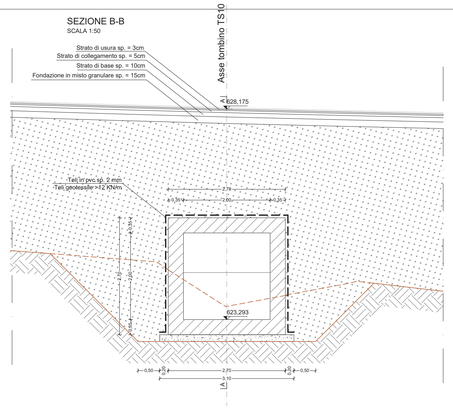

SEZIONE C-C
SCALA 1:50

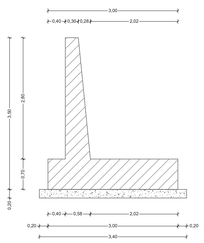

SEZIONE D-D
SCALA 1:50

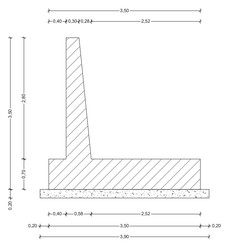

PROSPETTO OVEST
SCALA 1:50

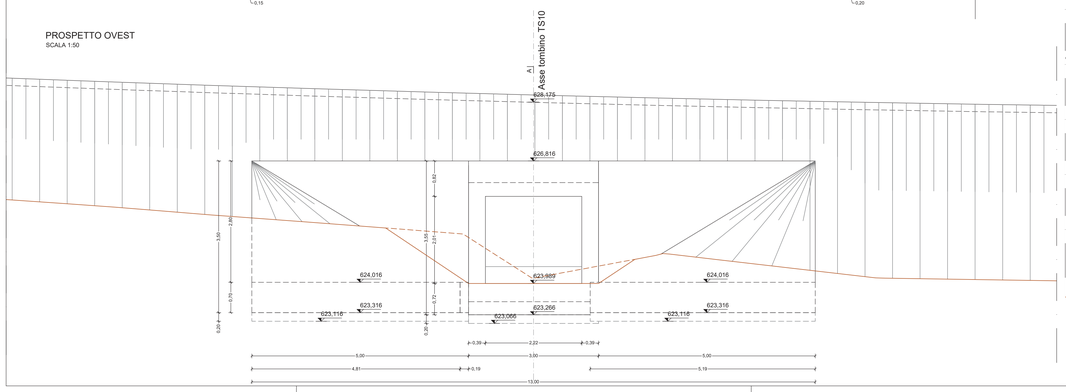

PROSPETTO EST
SCALA 1:50

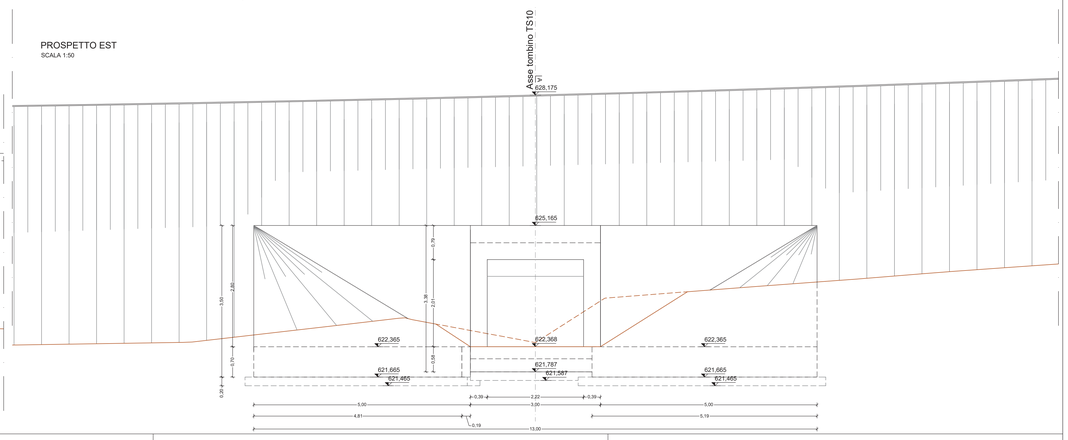

anas
GRUPPO FS ITALIANE

Direzione Progettazione e Realizzazione Lavori

S.S.131 DI "CARLO FELICE"
Adeguamento e messa in sicurezza della S.S.131
Risoluzione dei nodi critici 2°stralcio
dal km 108+300 al km 158+000

PROGETTO ESECUTIVO | CA284

R.T.I. di PROGETTAZIONE:

Mandataria
PRO ITER Progetti Infrastrutture Territorio s.r.l.
Via G.B. Sammartini n°5 20125 - Milano Tel. 02 6787911 email:mail@proiter.it

Mandante
delta ingegneria
Via Artemide n°3 92100 Agrigento Tel. 0922 421057 email: deltaingegneria@pec.it

PROGETTISTI:
Ing. Riccardo Formichi – Pro Iter srl (Integratore prestazioni specialistiche) Ordine ing. di Milano n. 18045
Ing. Nicolò D'Alessandro – Delta Ingegneria srl Ordine ing. di Agrigento n. A995

IL GEOLOGO
Dott. Geol. Massimo Mezzanzanica – Pro Iter srl Albo Geol. Lombardia n. A762

COORDINATORE PER LA SICUREZZA IN FASE DI PROGETTAZIONE
Ing. Diego Ceccherelli Ordine ing. di Milano n. 15813

VISTO: IL RESP. DEL PROCEDIMENTO
Dott. Ing. Salvatore Frasca

PROTOCOLLO | DATA

ORDINE DEGLI INGEGNERI DELLA PROVINCIA DI MILANO — DOTT. ING. FORMICHI RICCARDO — Sez. A — Settori: A) civile e ambientale B) industriale C) dell'informazione — N° A 18045

ORDINE DEGLI INGEGNERI DELLA PROVINCIA DI AGRIGENTO — N. A 995 — Dottore Ingegnere Nicolò D'Alessandro

OPERE D'ARTE MINORI – Tombini idraulici
Scatolare pk 148+ 140 - TS10 su S015 200 x 200 cm
carpenteria

CODICE PROGETTO	NOME FILE	REVISIONE	SCALA
PROGETTO LOPLSQ LIV. PROG. E N. PROG. 1901	T00TM08STRCP01B CODICE ELAB. T00TM08STRCP01	B	varie

REV.	DESCRIZIONE	DATA	REDATTO	VERIFICATO	APPROVATO
D					
C					
B	REVISIONE PER ISTRUTTORIA, VERIFICA E CONTROLLI D.LGS. 35/11	Aprile 2021	Ing.D. D'ALESSANDRO	Ing. M. CARUNO	Ing.N. D'ALESSANDRO
A	Emissione	Marzo 2020	Ing.D. D'ALESSANDRO	Ing. M. CARUNO	Ing.N. D'ALESSANDRO