



S16 - Accesso al Km 147+850 scala 1:5.000

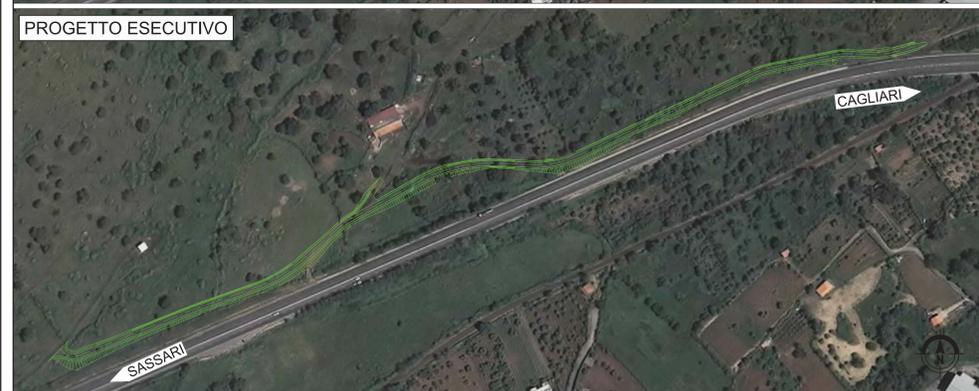

S12 - Accesso al Km 143+001 scala 1:2.000




S11 - Accesso al Km 141+235 scala 1:2.000

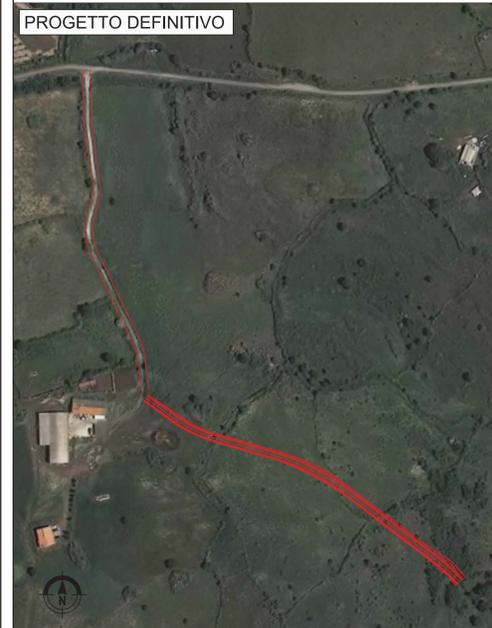


S13 - Accesso al Km 144+760 scala 1:2.000



S09 - Accesso al Km 139+930 scala 1:2.000

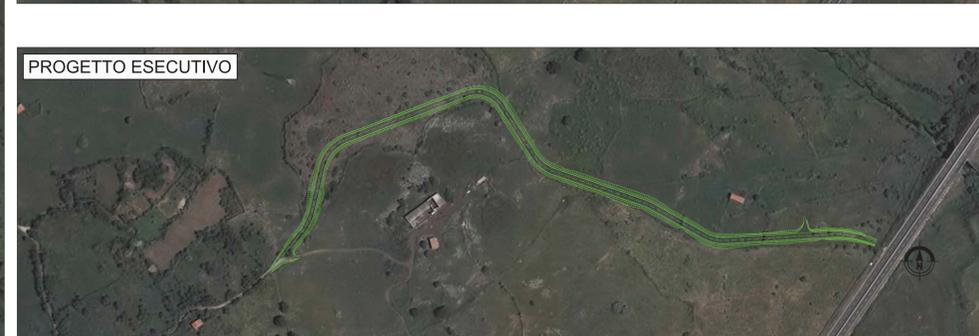

S14 - Accesso al Km 146+780 scala 1:2.000

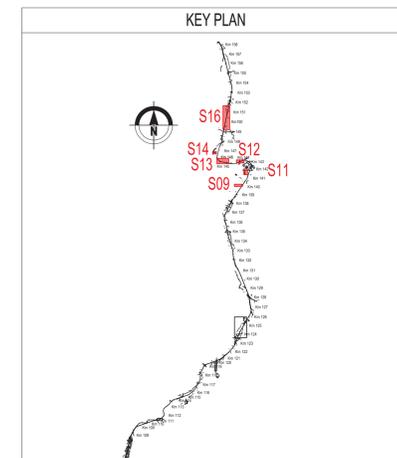

Sanas
GRUPPO FS ITALIANE Direzione Progettazione e Realizzazione Lavori

S.S.131 DI "CARLO FELICE"
Adeguamento e messa in sicurezza della S.S.131
Risoluzione dei nodi critici 2°stralcio
dal km 108+300 al km 158+000

PROGETTO ESECUTIVO CA284

R.T.I. di PROGETTAZIONE: Mandataria **PRO ITER** Via G.B. Sommarivoli n°5 20122 - Milano Tel. 02 47891911 Fax 02 47891912 email: info@proiter.it
Mandatario **ST** Via Ardenne n°1 20155 - Agrigento Tel. 0922 411007 email: datt@ingegneri@pec.it

PROGETTISTI:
Ing. Riccardo Formichi - Pro Iter srl (Integratore prestazioni specialistiche)
Ordine Ing. di Milano n. 18263
Ing. Nicola D'Allesandri - Della Ingegneria srl
Ordine Ing. di Agrigento n. 4995
Ing. Diego Cichovelli
Ordine Ing. di Milano n. 15813

IL GEOLOGO
Dott. Geol. Massimo Mazzaronica - Pro Iter srl
Albo Geol. Lombardo n. 4762

COORDINATORE PER LA SICUREZZA IN FASE DI PROGETTAZIONE
Ing. Diego Cichovelli
Ordine Ing. di Milano n. 15813

VISTO IL RESP. DEL PROCEDIMENTO
Dott. Ing. Salvatore Frasca

PROTOCOLLO DATA

VERIFICA DI OTTEMPERANZA
Tavola di confronto tra PD e PE - Risoluzione accessi Tav. 4/6

CODICE PROGETTO	NOME FILE	REVISIONE	SCALA
PROGETTO: L01PLSQE1901	TO01A00GENP109B.pdf	B	varia
ELAB.: L01A00GENP109			

REV.	DESCRIZIONE	DATA	REDATTO	VERIFICATO	APPROVATO
A	REVISIONE PER STRUTTURALE, VERIFICA E CONTROLLI D.LGS. 352/11	Marzo 2021	Ing. D. D'ALESSANDRI	Ing. M. CARLINO	Ing. N. D'ALESSANDRI
B	Emissione	Marzo 2020	Ing. D. D'ALESSANDRI	Ing. M. CARLINO	Ing. N. D'ALESSANDRI