
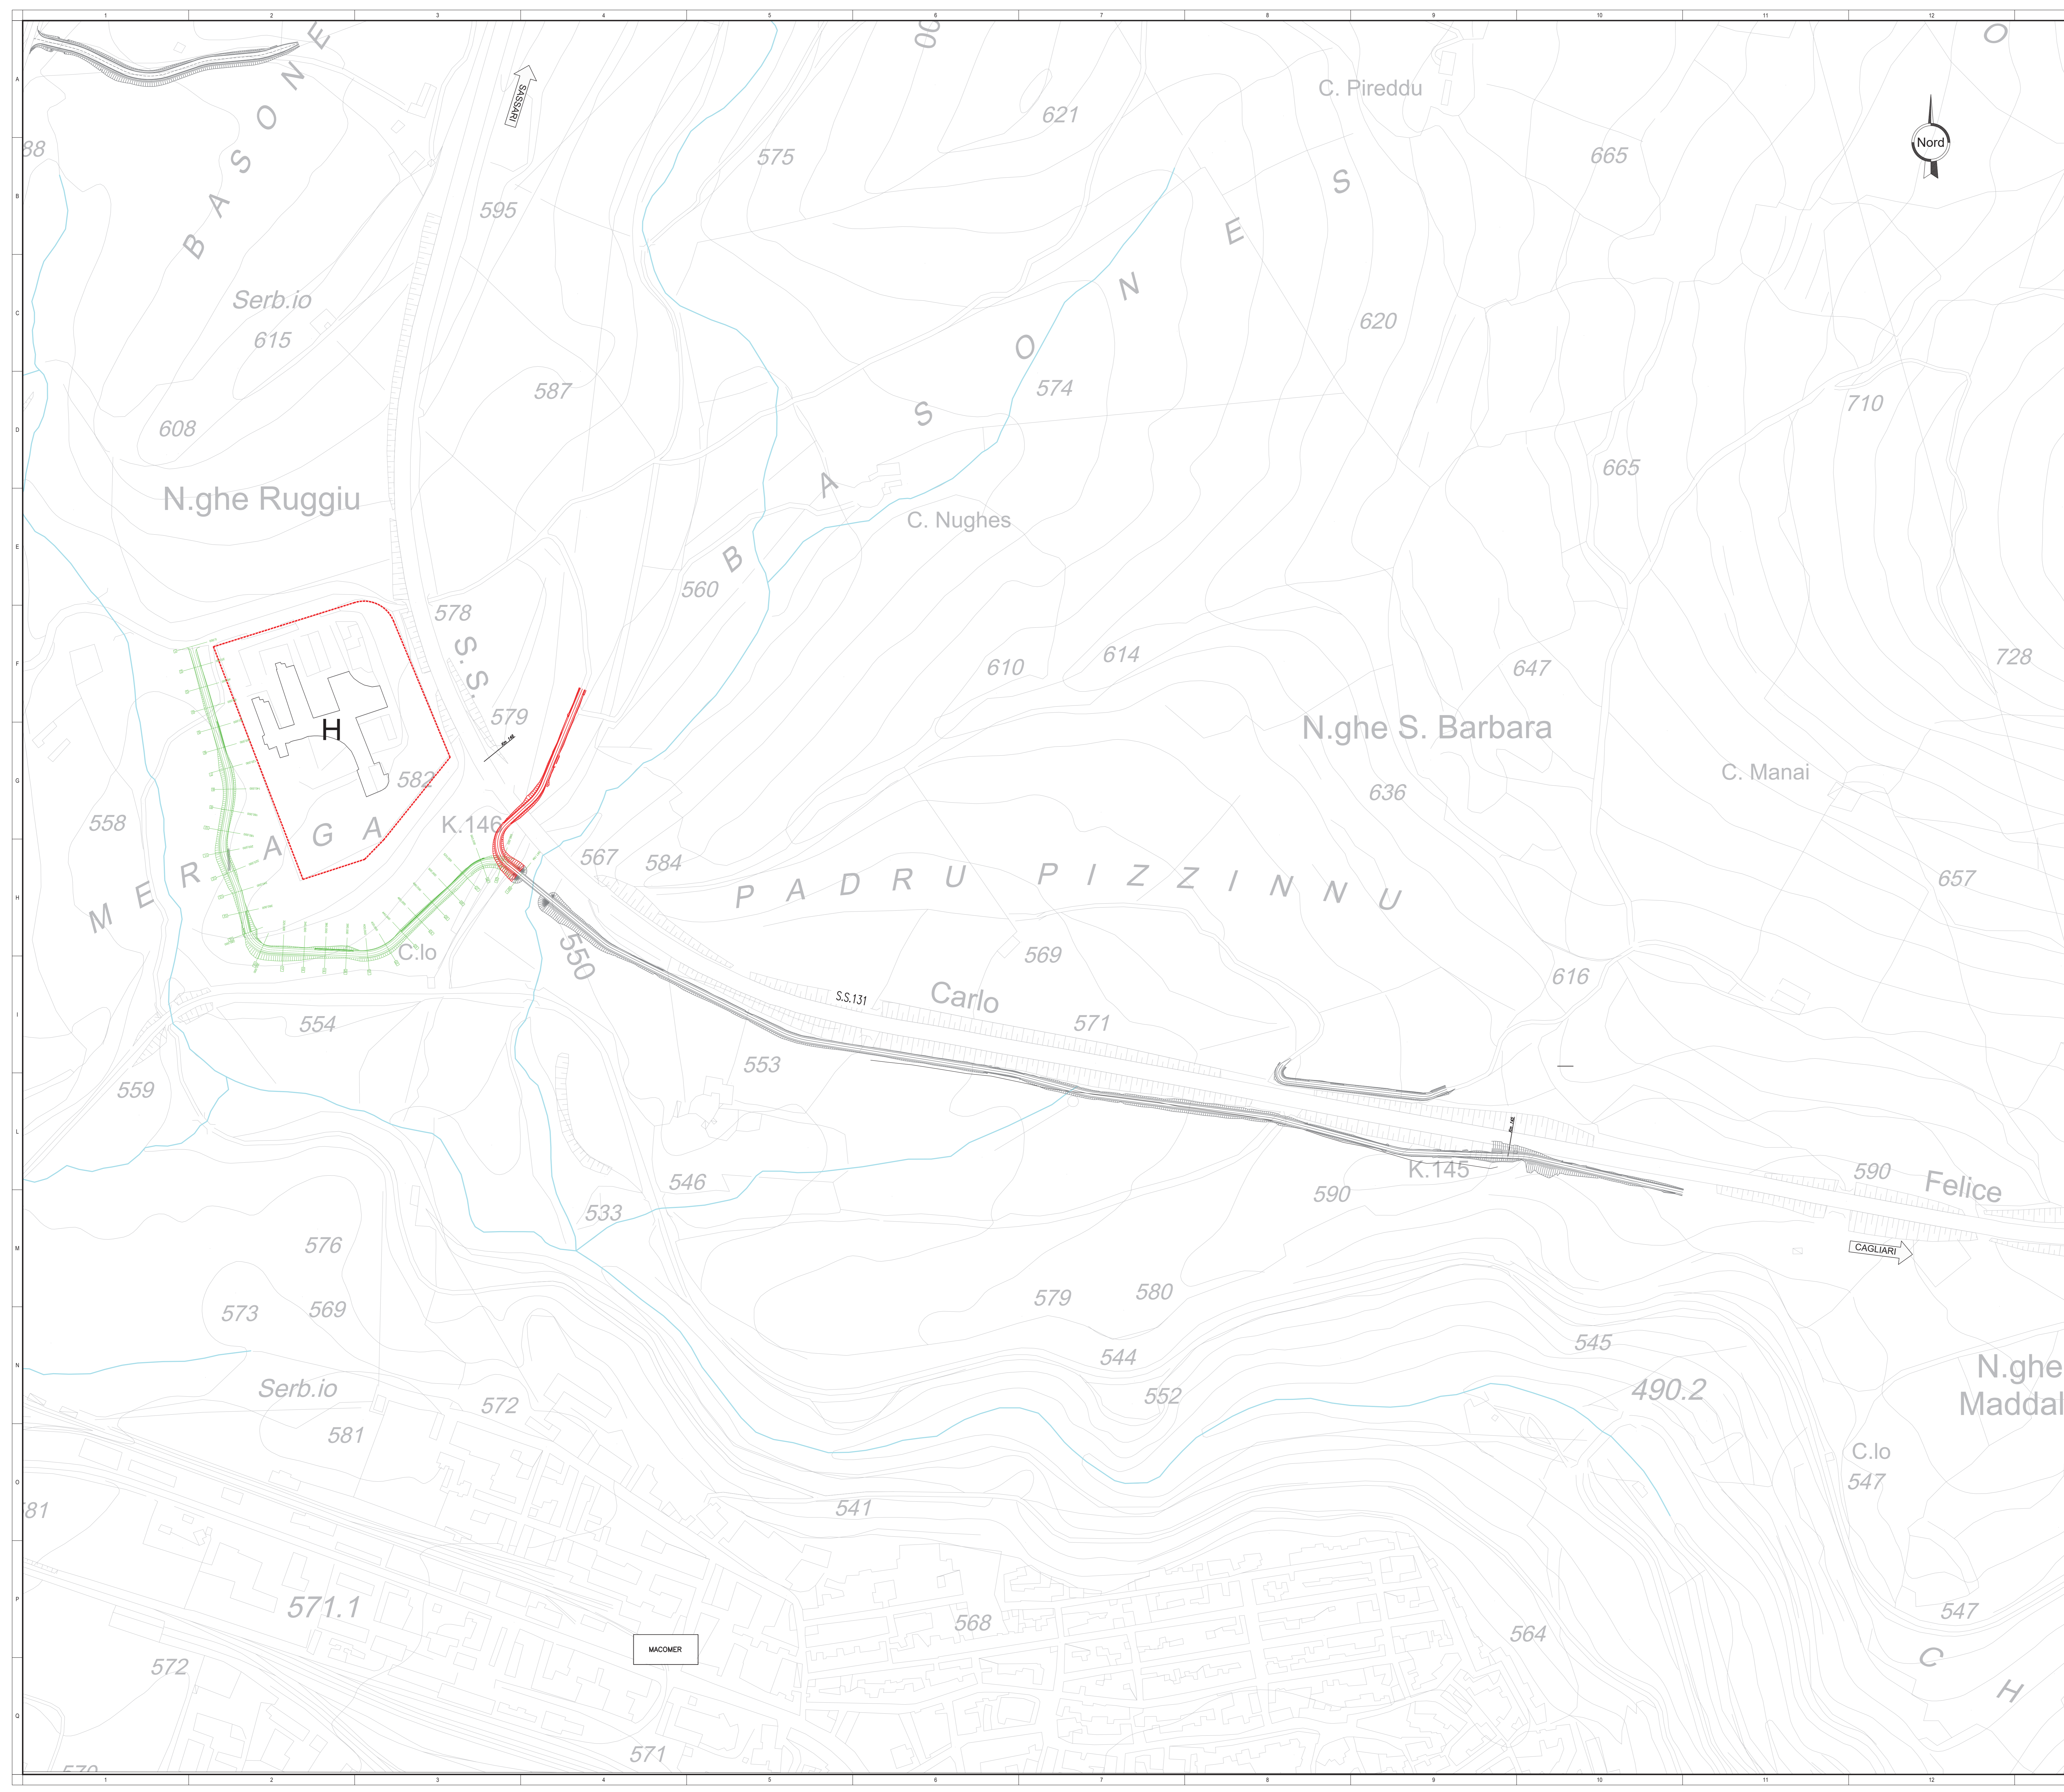


KEY-PLAN

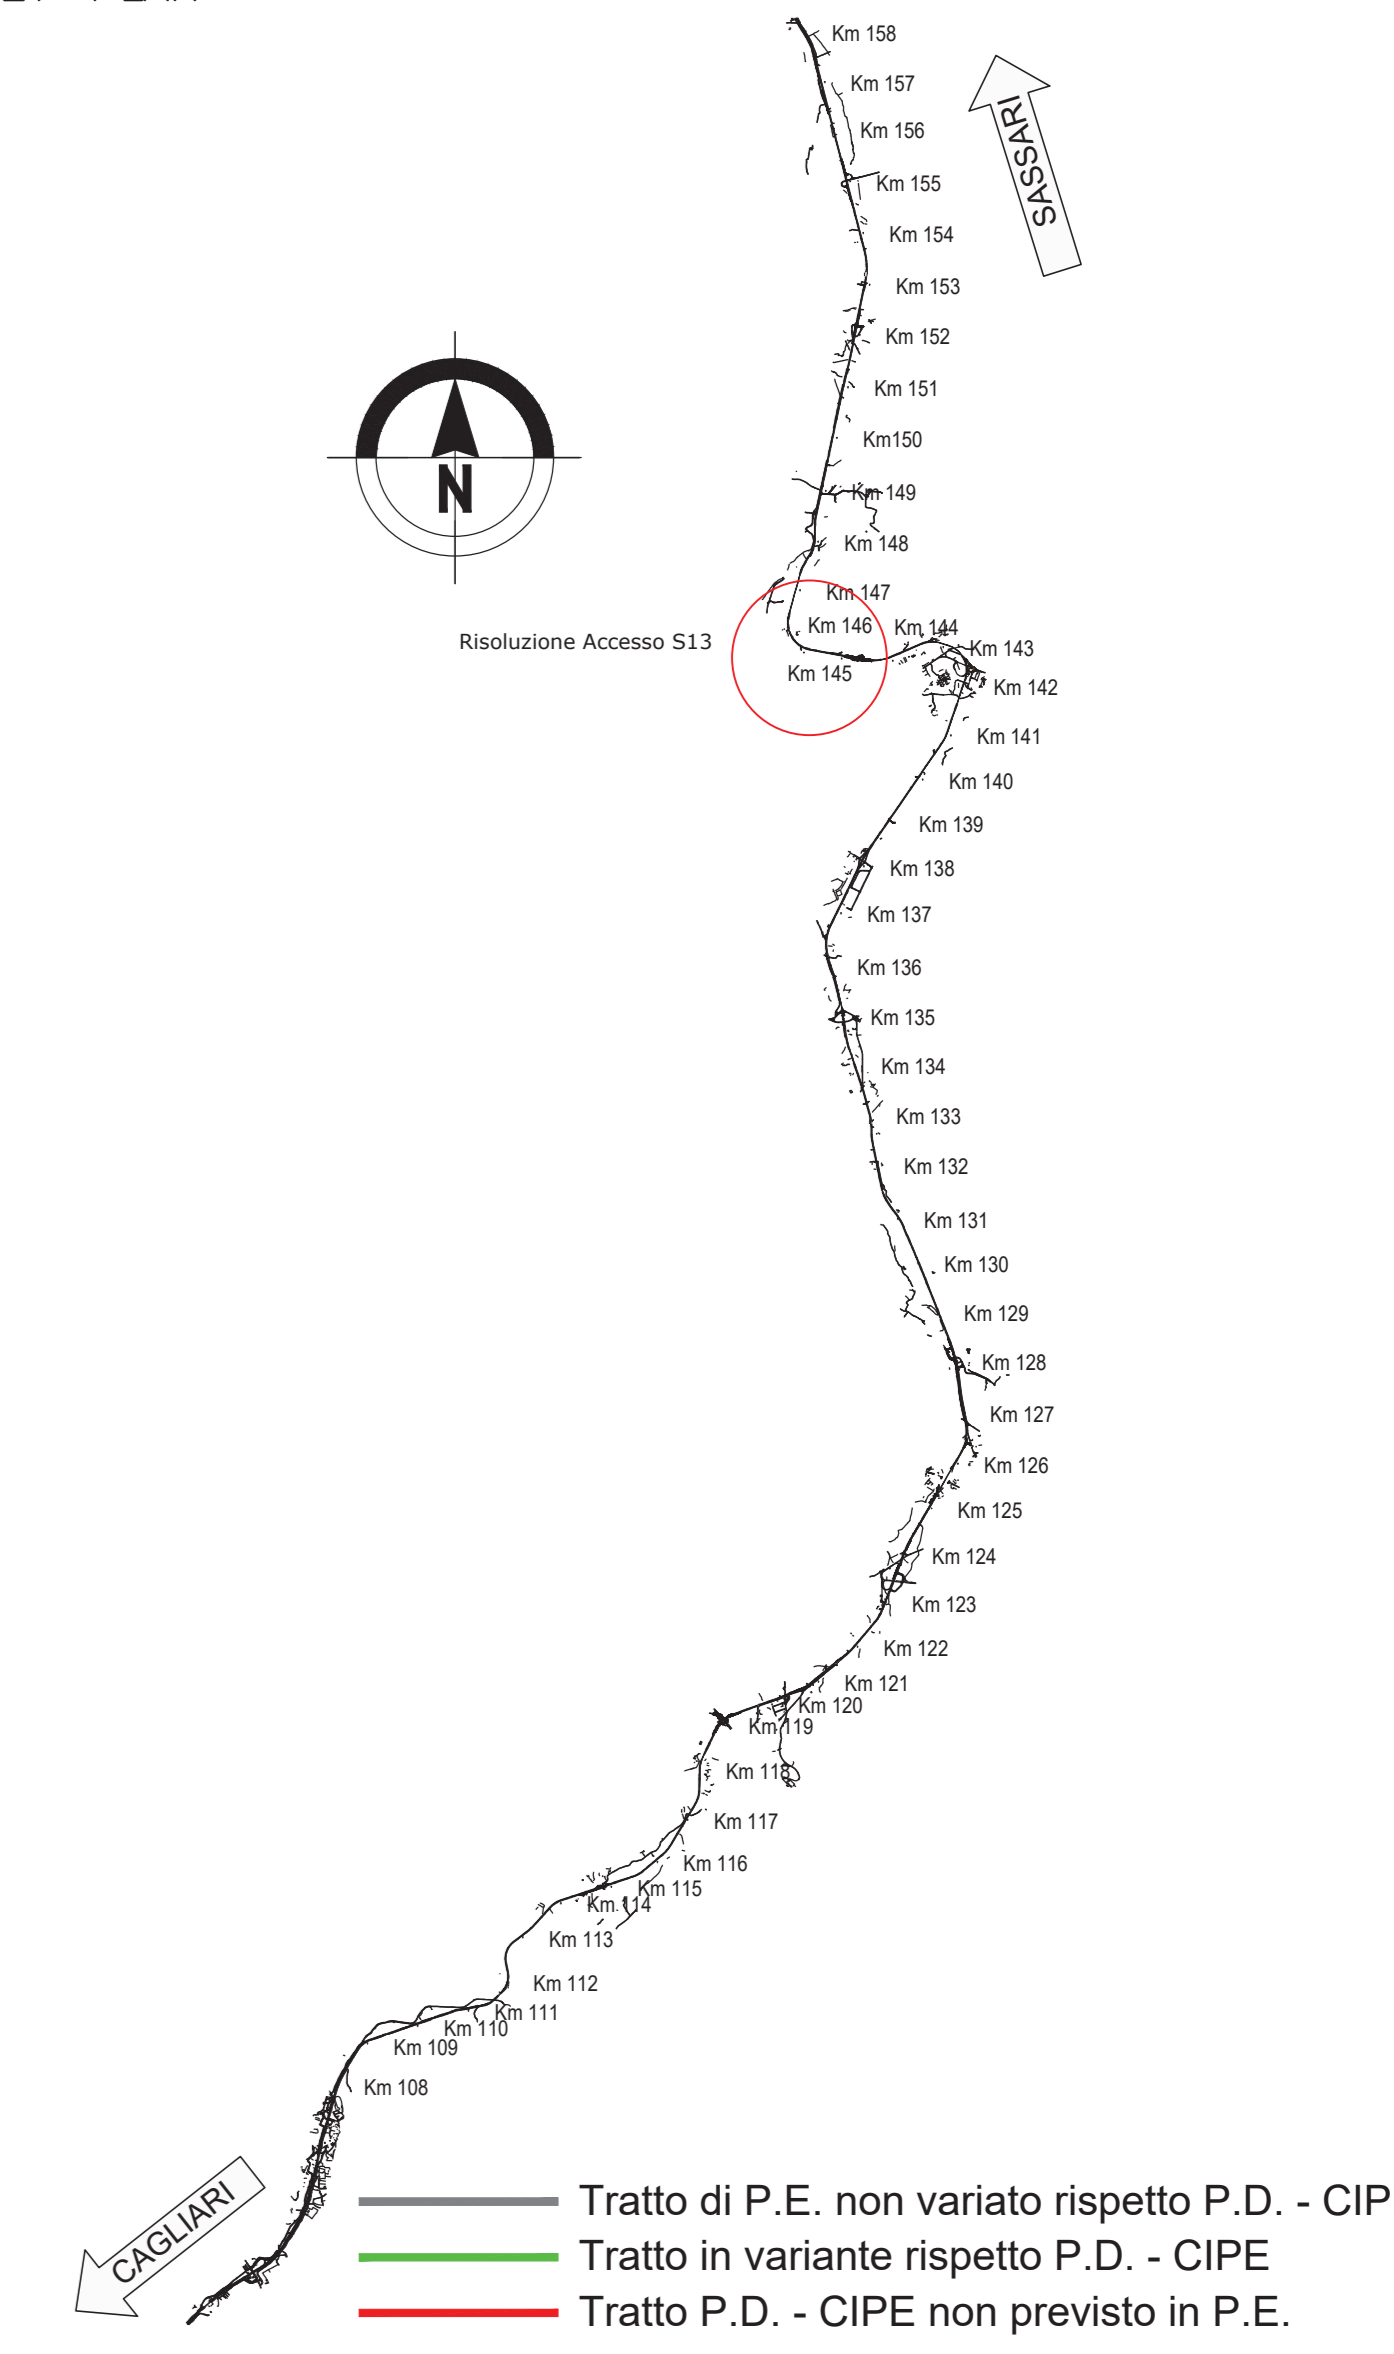

Sanas
GRUPPO FS ITALIANE Direzione Progettazione e Realizzazione Lavori

S.S.131 DI "CARLO FELICE"
Adeguamento e messa in sicurezza della S.S.131
Risoluzione dei nodi critici 2° stralcio
dal km 108+300 al km 158+000

PROGETTO ESECUTIVO CA284

R.T.I. di PROGETTAZIONE: Mandataria **PROITER** Via G.B. Sommariva n°5 20125 - Milano Tel. 02 87879111 email: info@proiter.it Mandante **FER** Via Ardenne n°3 00100 - Roma Tel. 06 52 410077 email: veb@fer.it

PROGETTISTI:
Ing. Riccardo Fornaciari - Pro Iter srl (Integratore prestazioni specialistiche)
Chimica Ing. di Milano n. 69451
Ing. Nicola D'Alessandro - Della Ingegneria srl
Chimica Ing. di Agrigento n. A995

COORDINATORE PER LA SICUREZZA IN FASE DI PROGETTAZIONE
Ing. Diego Cicalone
Chimica Ing. di Milano n. 15813

VISTO IL RESP. DEL PROCEDIMENTO
Dat. Ing. Salvatore Frasca

PROTOCOLLO DATA

PROGETTO STRADALE
Risoluzione accessi C. N. e C.S. dal Km 144+760 al Km 145+950
Planimetria di confronto con PD CIPE su CTR

| | | | |
|-------------------------------------|------------------|------------------|-------------------|
| CODICE PROGETTO | NOME FILE | REVISIONE | SCALA |
| PRODOTTO DA: LOPLSRE 1901 | TOEEOG1CRTPV01_A | A | 1:2000 |
| ELABORATO DA: TOEEOG1CRTPV01 | | | |
| REVISIONE | DATA | REDAITTO | VERIFICATO |
| A | 03/03/2021 | ING. M. CARLUCCI | ING. M. PASTORINO |
| B | | | |
| C | | | |
| D | | | |