


KEY-PLAN

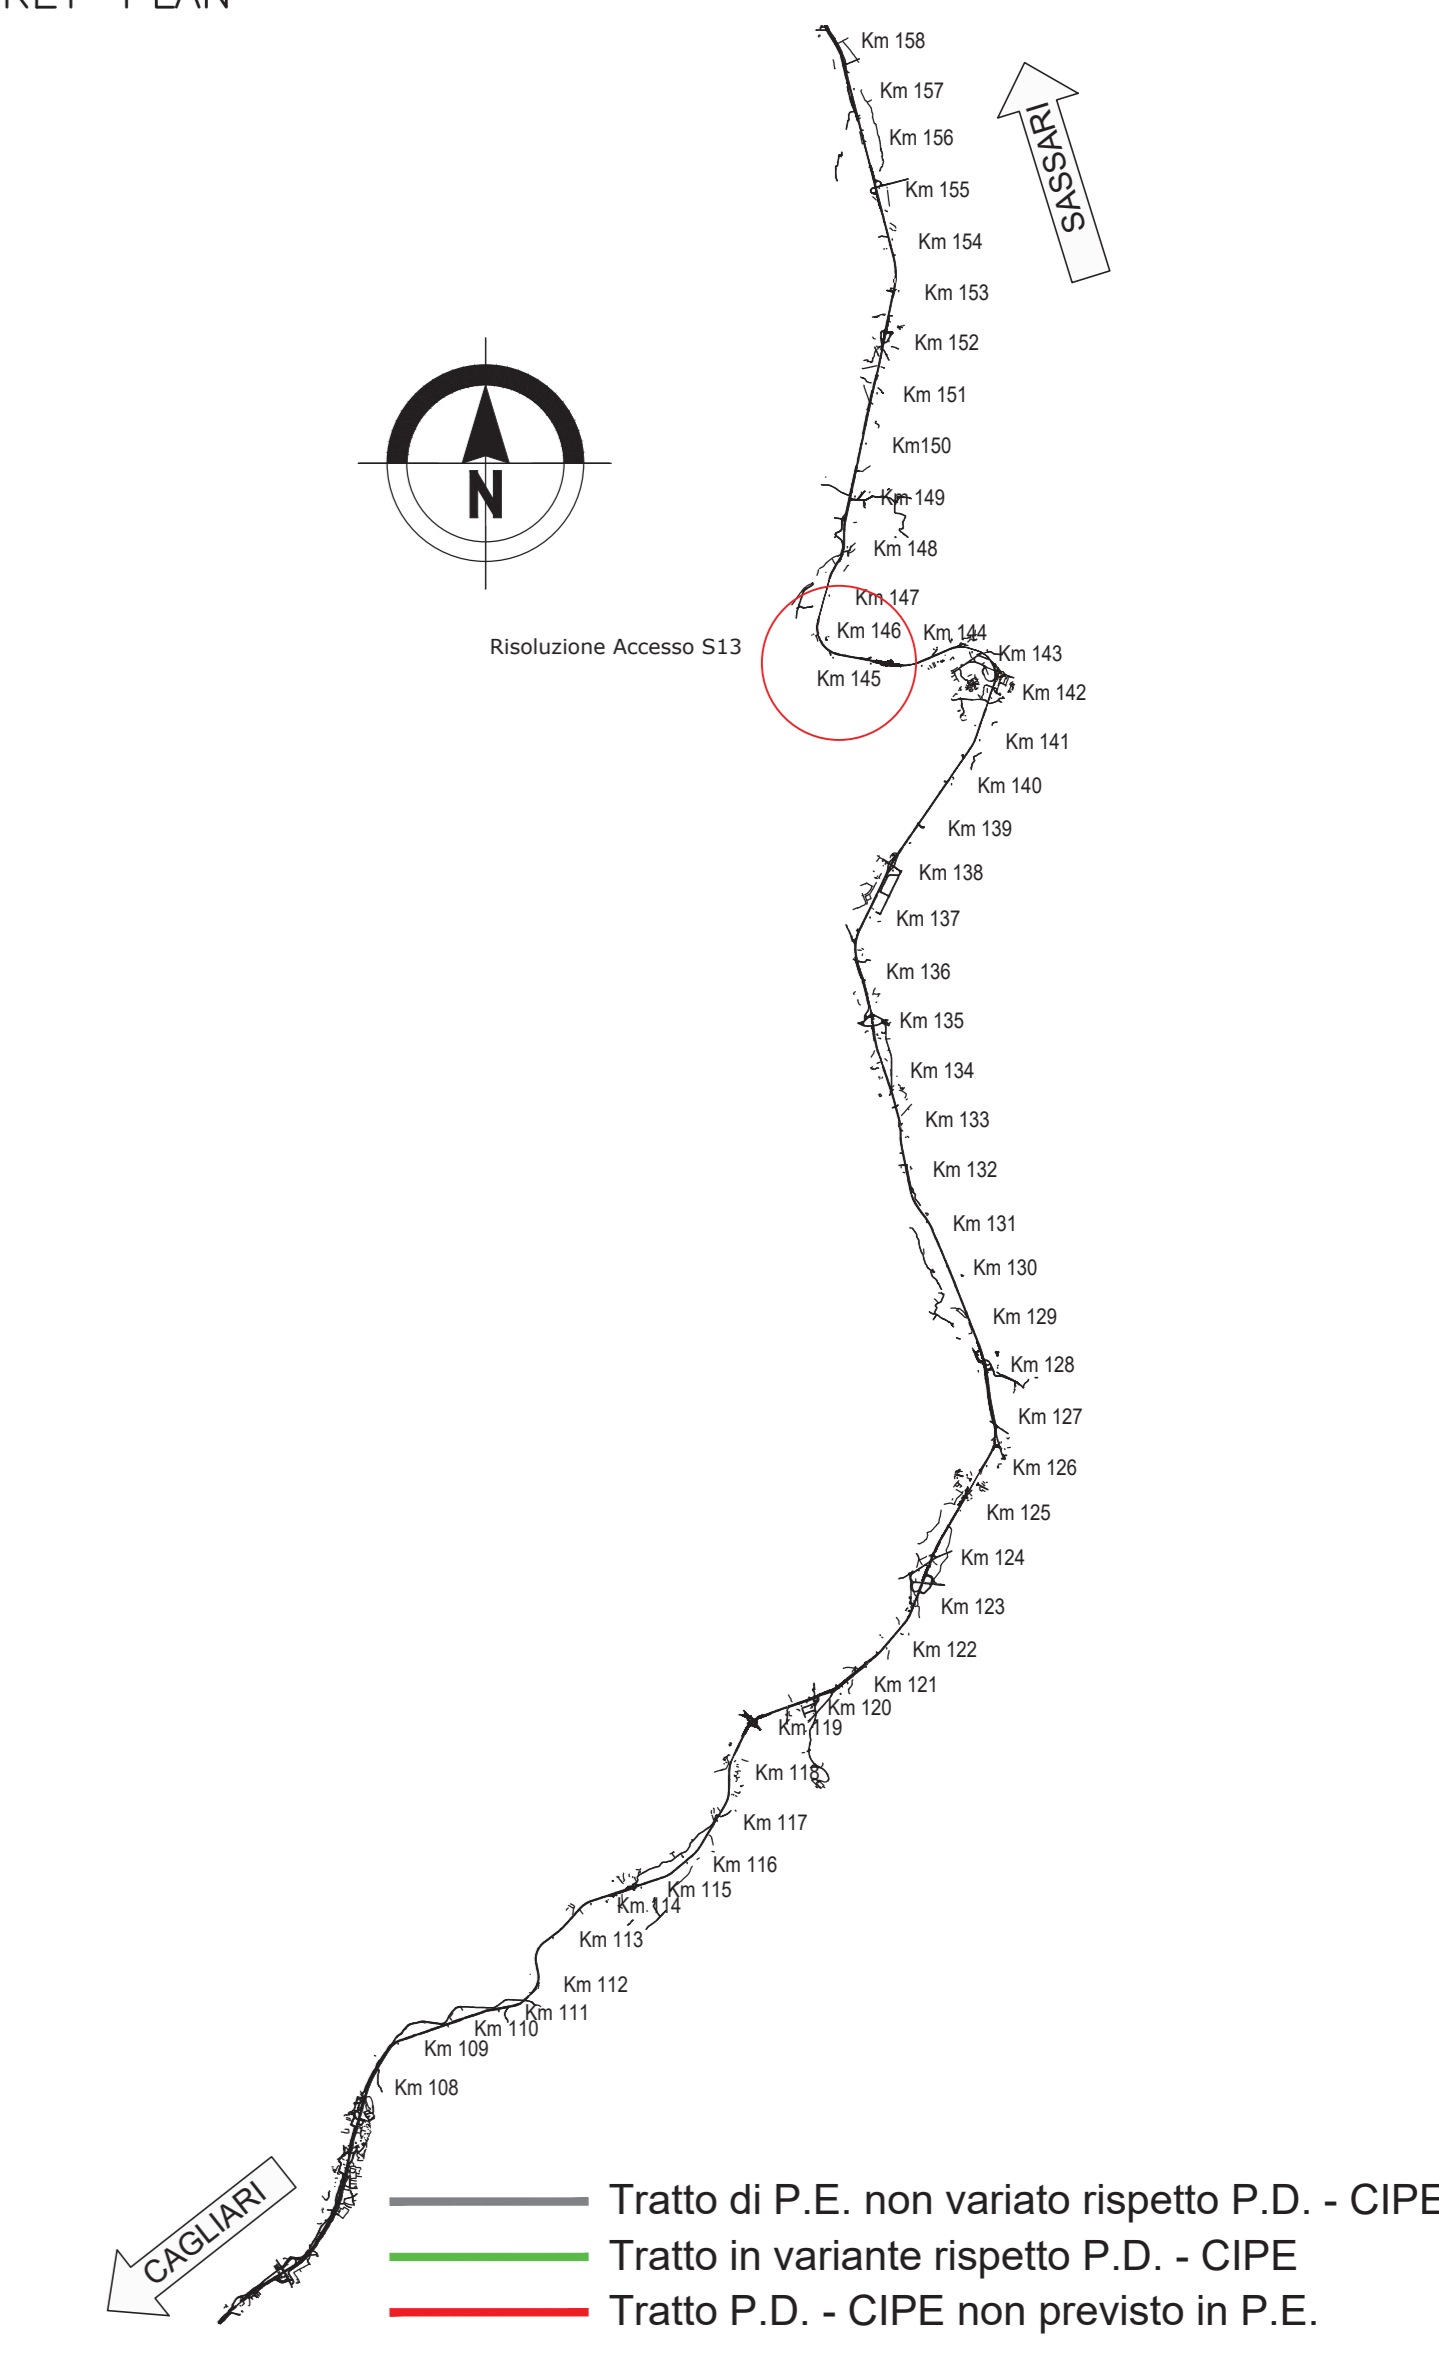

Sanas
GRUPPO FS ITALIANE Direzione Progettazione e Realizzazione Lavori

S.S.131 DI "CARLO FELICE"
Adeguamento e messa in sicurezza della S.S.131
Risoluzione dei nodi critici 2°stralcio
dal km 108+300 al km 158+000

PROGETTO ESECUTIVO		CA284
R.T.I. di PROGETTAZIONE:	Mandataria	Mandante
	PROPTER Via G.B. Sommarini n°3 20122 - Milano Tel. 02 4787811 email: info@propter.it	ITALIA Via Ardenne n°13 00100 - Roma Tel. 0662 431007 email: info@propter.it

PROGETTISTI:
Ing. Riccardo Farnicini - Pro Inter srl (Integratore prestazioni specialistiche)
Dirigente Ing. di Milano n. 18045
Ing. Nicola D'Alessandro - Delta Ingegneria srl
Dirigente Ing. di Bergamo n. 4890

IL GEOLOGO
Dott. Geol. Massimo Mazzonetto - Pro Inter srl
Atto Unif. Lombardia n. 4152

COORDINATORE PER LA SICUREZZA IN FASE DI PROGETTAZIONE
Ing. Diego Ceccherelli
Dirigente Ing. di Milano n. 10813

VISTO IL RESP. DEL PROCEDIMENTO
Dott. Ing. Salvatore Franco

PROTOCOLLO DATA

PROGETTO STRADALE
Risoluzione accessi C. N. e C.S. dal Km 144+760 al Km 145+950
Planimetria di confronto con PD CIPE su ORTOFOTO

CODICE PROGETTO	NOME FILE	REVISIONE	SCALA
PROGETTO LIV. PROG. N. PROG.	TOEG01CRTPV02_A		
LOPLISQ E 1901	CODICE ELAB. TOEG01CRTPV02	A	1:2000
D			
C			
B			
A	Emissione per variante S13 richiesta da Mibact	Maggio 2021	Ing. D. D'ALESSANDRO Ing. M. CARINO Ing. R. D'ALESSANDRO
REV.	DESCRIZIONE	DATA	REDATTO VERIFICATO APPROVATO