
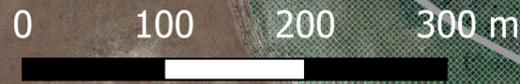


Legenda:

- Sostegno - nuova posizione
- Nuovo tracciato dell'elettrodotto
- Tracciato autorizzato
- Sostegno - autorizzato

LIMITI AMMINISTRATIVI

- comuni
- Vincolo Idrogeologico

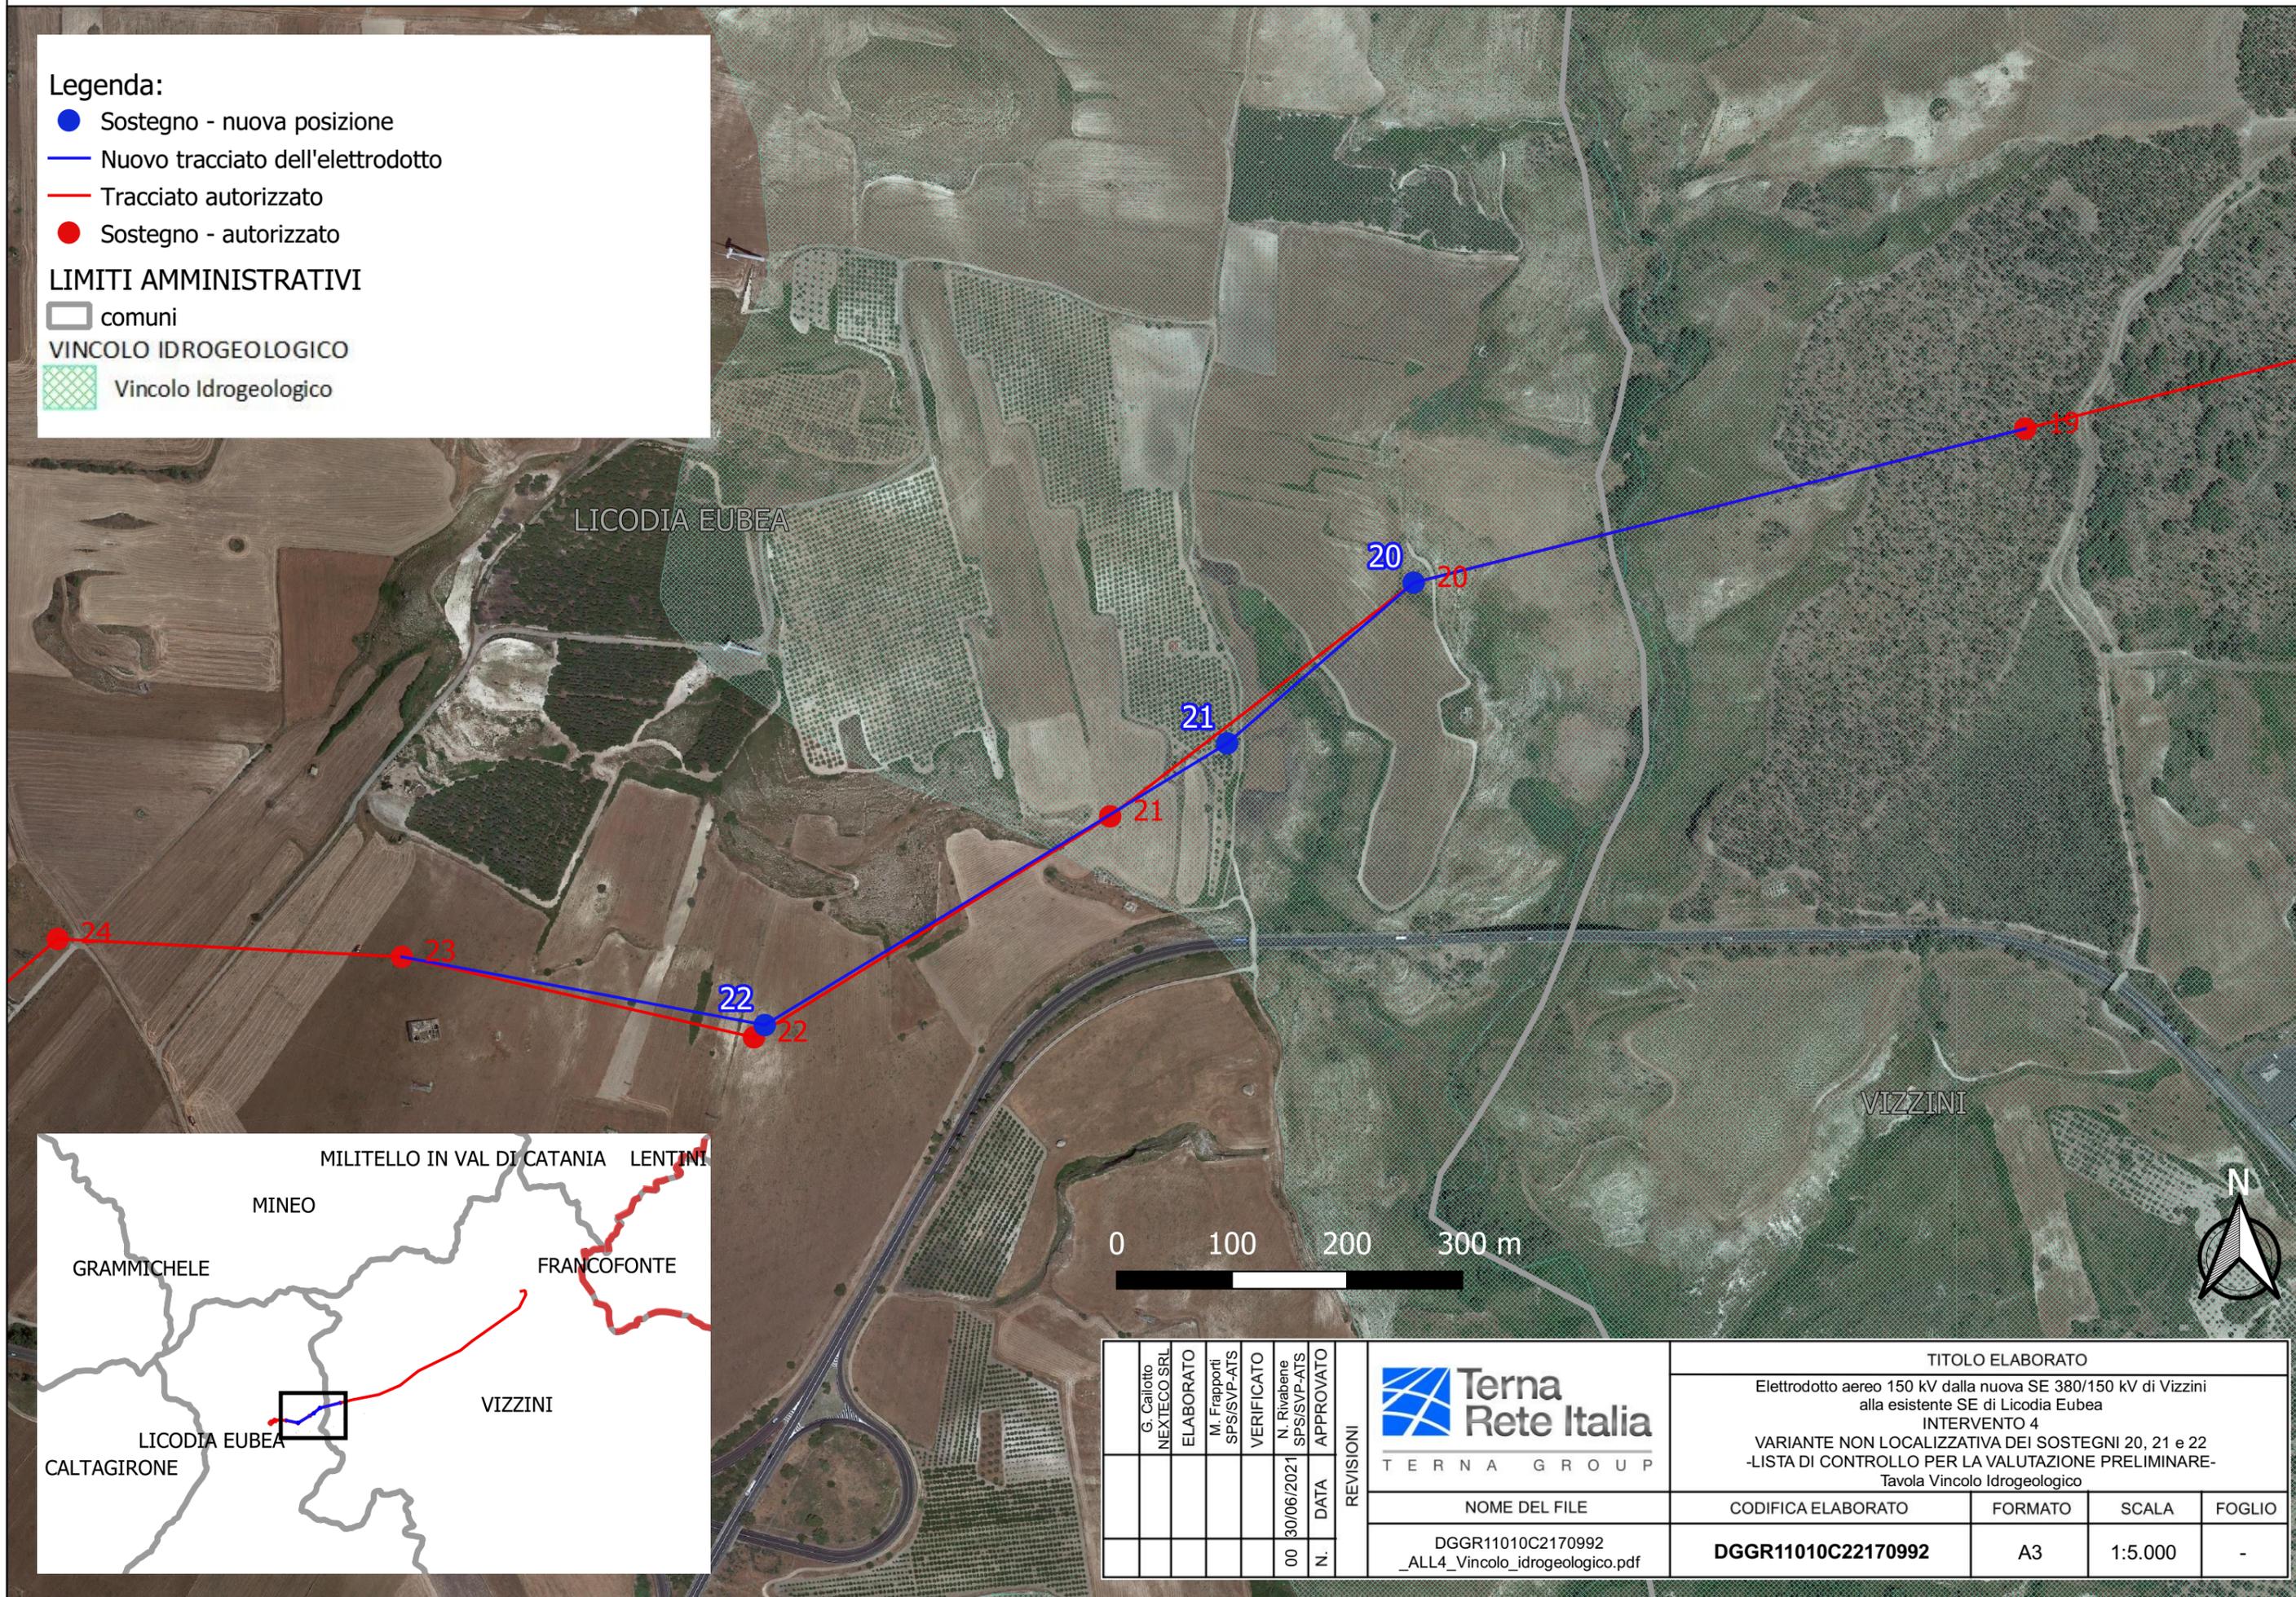

G. Calio NEXTECO SRL	ELABORATO	M. Frapporti SPS/SVP-ATS	VERIFICATO	N. Rivabene SPS/SVP-ATS	APPROVATO		Terna Rete Italia				TITOLO ELABORATO					
							T E R N A G R O U P				Elettrodotto aereo 150 kV dalla nuova SE 380/150 kV di Vizzini alla esistente SE di Licodia Eubea INTERVENTO 4 VARIANTE NON LOCALIZZATIVA DEI SOSTEGNI 20, 21 e 22 -LISTA DI CONTROLLO PER LA VALUTAZIONE PRELIMINARE- Tavola Vincolo Idrogeologico					
				00	30/06/2021	N.	DATA	NOME DEL FILE				CODIFICA ELABORATO		FORMATO	SCALA	FOGLIO
								DGGR11010C2170992 _ALL4_Vincolo_idrogeologico.pdf				DGGR11010C22170992		A3	1:5.000	-