

LEGENDA

+ 15° 09' 55" E Reticolato Geografico
+ 4086200 m Reticolato UTM
 DEM (DIGITAL ELEVATION MODEL)
 Scale Bar


PUNTI DI CAMPIONAMENTO
 Punti di Campionamento di Progetto
 Punti di Campionamento Realizzati

PUNTI CAMPIONAMENTO DI PROGETTO

ID Campionamento	Coordinata E	Coordinata N	Coordinata X	Coordinata Y	Depth
S1	15° 09' 36.6600" E	36° 55' 10.4400" N	514267.486	4085961.680	-2,09
S2	15° 09' 39.0400" E	36° 55' 10.1700" N	514326.385	4085953.459	-0,97
S3	15° 09' 41.4900" E	36° 55' 10.2460" N	514386.998	4085955.903	-2,58
S4	15° 09' 43.2600" E	36° 55' 11.3900" N	514430.731	4085991.229	-2,93

PUNTI DI CAMPIONAMENTO REALIZZATI

ID Campionamento	Coordinata LAT	Coordinata LONG	Coordinata E	Coordinata N	Depth
S1	36° 55' 10.3188" N	15° 09' 37.6931" E	514293.054	4085957.987	-2,7
S2	36° 55' 09.4638" N	15° 09' 39.4119" E	514335.623	4085931.713	-2,14
S3	36° 55' 10.0723" N	15° 09' 41.8479" E	514395.864	4085950.567	-3,41
S4	36° 55' 10.3826" N	15° 09' 44.2871" E	514456.196	4085960.231	-3,48

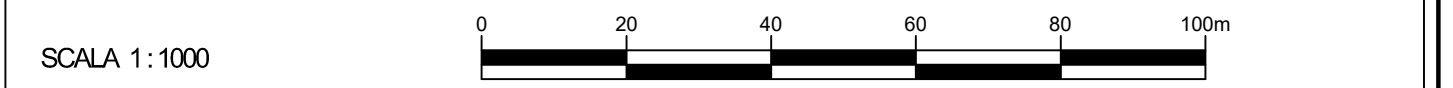

PARAMETRI GEODETICI E CARTOGRAFICI

DATUM :	WGS84	ZONA	: 33 N
PROIEZIONE :	T.M.	FALSO EST	: 500000
		FALSO NORD	: 0
		MERIDIANO CENTRALE	: 15° E
		FATTORE DI SCALA	: 0.9996

GEONAUTICS
SERVIZI E TECNOLOGIE PER L'AMBIENTE MARINO
www.geonautics-st.com info@geonautics-st.com



00	05/07/2021								
REV. Rev.	DATA Date	SCOPO Scope	DESCRIZIONE DELLA REVISIONE Revision description	PREPARATO Prepared by	COLLABORAZIONI Cooperations	APPROVATO Approved by	EMESSO Issued By		
			CLIENTE Client COMUNE DI AVOLA		PROGETTO Project Avola (SR)		TITOLO Title "PROGETTO ESECUTIVO PER LA RIQUALIFICAZIONE DEL RIPARO PER LA PESCA IN C.A. PALARDE IN ANCI. AFFIDAMENTO MONITORAGGIO AMBIENTALE PREVISTO DAL PARERE 3194 E DECRETO MATTM 503 / 2021". <small>CLIP: 05F180040008 CIP: Z603006AC3</small>		
VALIDO PER LE SEZIONI <small>Applic. to Section</small>			SISTEMA: System ASV Geodrone						
SCALA Scale 1:1000		DIS. N. Draw No 01		Foglio Sheet	Sege FolSheet	B. of	Formato Size	TPO EL. Day type	DISC. Desc.
<small>Nome file File name</small> 01_CARTA DEM_AVOLA_1:1000_R00		<small>Sostituisce il Replaces dep. no</small>		<small>Sostituito dal Replaced by dep. no</small>		<small>SEC. INDEX</small>			
<small>QUESTO DOCUMENTO E' PROPRIETA' DELLA GEONAUTICS S.R.L. E' SEVERAMENTE PROIBITO RIPRODURRE ANCHE IN PARTE IL DOCUMENTO O DIALOGARE AD ALTRI LE INFORMAZIONI CONTENUTE SENZA LA PREVENTIVA AUTORIZZAZIONE SCRITTA.</small>				<small>This document is property of Geonautics s.r.l. It is strictly forbidden to reproduce this document, wholly or partially, and to provide any related information to others without previous written consent.</small>					