

LEGENDA

Reticolato Geografico
 Reticolato UTM
 ORTOFOTO
 Quota 0.00
 Isobata in metri riferita al L.m.m. (equidistanza 0.50 m)
 Isobata in metri riferita al L.m.m. (equidistanza 1.00 m)
 Isoipsa in metri riferita al L.m.m. (equidistanza 1.00 m)

PUNTI DI CAMPIONAMENTO

Punti di Campionamento di Progetto
 Punti di Campionamento Realizzati

PUNTI CAMPIONAMENTO DI PROGETTO

ID Campionamento	Coordinata E	Coordinata N	Coordinata X	Coordinata Y	Depth
S1	15° 09' 36.6600" E	36° 55' 10.4400" N	514267.486	4085961.680	-2.09
S2	15° 09' 39.0400" E	36° 55' 10.1700" N	514326.385	4085953.459	-0.97
S3	15° 09' 41.4900" E	36° 55' 10.2460" N	514386.998	4085955.903	-2.58
S4	15° 09' 43.2600" E	36° 55' 11.3900" N	514430.731	4085991.229	-2.93

PUNTI DI CAMPIONAMENTO REALIZZATI

ID Campionamento	Coordinata LAT	Coordinata LONG	Coordinata E	Coordinata N	Depth
S1	36° 55' 10.3188" N	15° 09' 37.6931" E	514293.054	4085957.987	-2.7
S2	36° 55' 09.4638" N	15° 09' 39.4119" E	514335.623	4085931.713	-2.14
S3	36° 55' 10.0723" N	15° 09' 41.8479" E	514395.864	4085950.567	-3.41
S4	36° 55' 10.3826" N	15° 09' 44.2871" E	514456.196	4085960.231	-3.48

SCALA 1:1000




PARAMETRI GEODETICI E CARTOGRAFICI

DATUM : WGS84
 PROIEZIONE : T.M.
 ZONA : 33 N
 FALSO EST : 500000
 FALSO NORD : 0
 MERIDIANO CENTRALE : 15° E
 FATTORE DI SCALA : 0.9996



GEONAUTICS
 SERVIZI E TECNOLOGIE PER L'AMBIENTE MARINO
www.geonautics-st.com info@geonautics-st.com

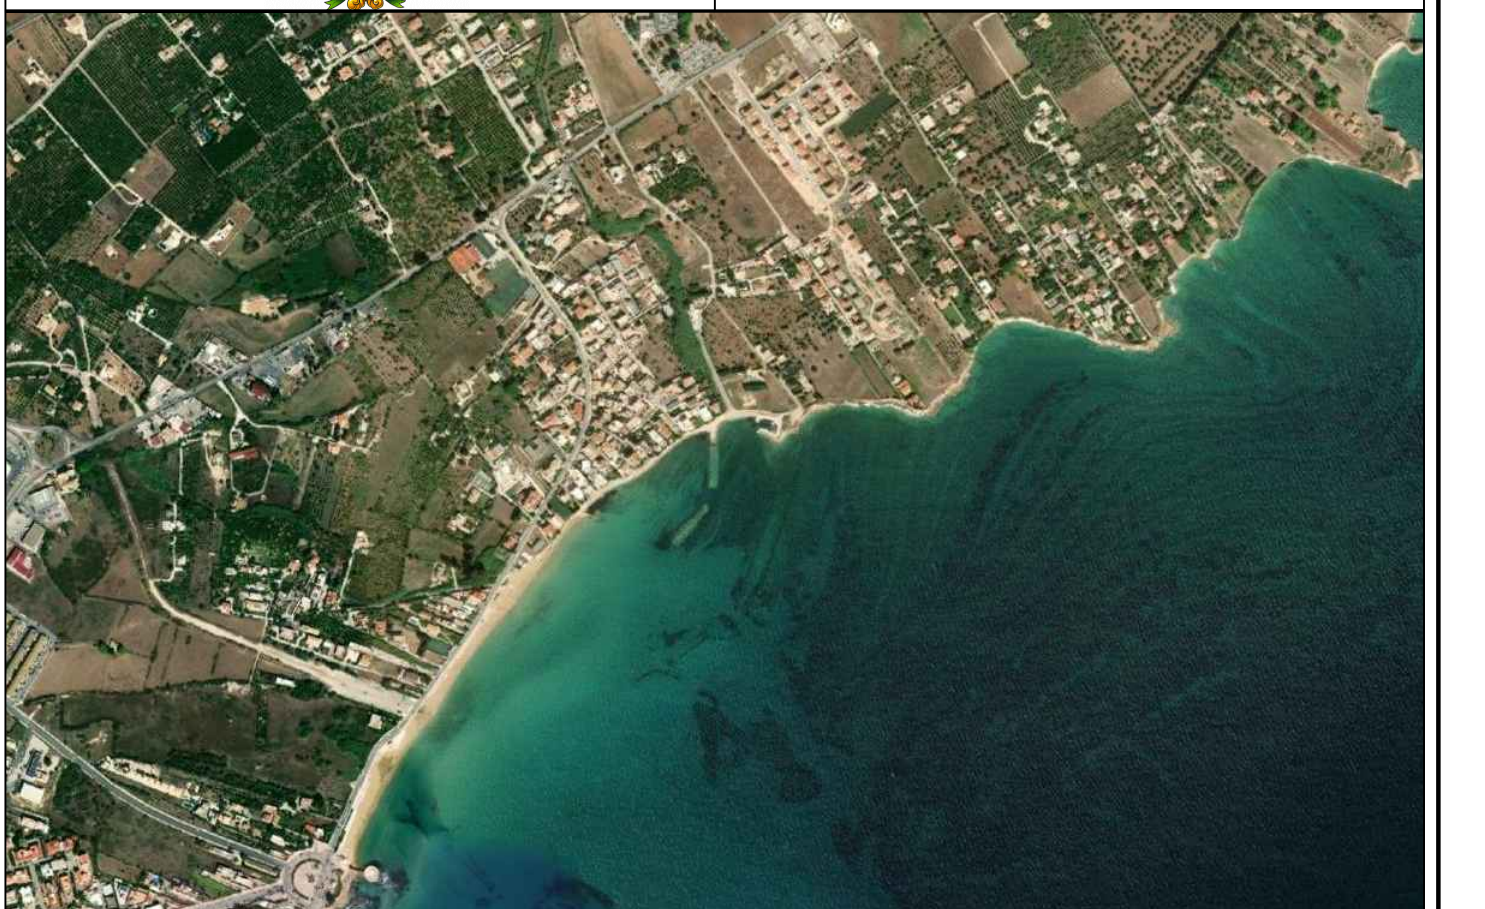

REV.	DATA	SCOPO	DESCRIZIONE DELLA REVISIONE	PREPARATO	COLLABORAZIONI	APPROVATO	EMESSO
Rev.	Date	Scope	Revision description	Prepared by	Cooperations	Approved by	Issued By
00	05/07/2021						
CLIENTE Comune di Avola				PROGETTO Avola (SR)		SISTEMA: System ASV Geodrone	
TITOLO PROGETTO ESECUTIVO PER LA RIQUALIFICAZIONE DEL RIPARO PER LA PESCA IN C.A. PALANCA IN AVOLA. AFFIDAMENTO MONITORAGGIO AMBIENTALE PREVISTO DAL PARERE 3194 E DECRETO MATTEI 503 / 2021. <small>CIUP: 05F1030040008 CIG: Z603006AC3</small>				VALORI PER LE SEZIONI <small>Applic. to Section</small>			
SCALA 1:1000			DIS. N. 01		FOGLIO Sheet		DISC. Desc.
NOME FILE 01_CARTA TOPOBATIMETRICA_AVOLA_1_1000_ROD				SOSTITUISCE IL Replaces dep no		SOSTITUITO DAL Replaces by dep no	
<small>QUESTO DOCUMENTO E' PROPRIETA' DELLA GEONAUTICS S.R.L. E' SEVERAMENTE PROIBITO RIPRODURRE ANCHE IN PARTE IL DOCUMENTO O DIALOGARE AD ALTRI LE INFORMAZIONI CONTENUTE SENZA LA PREVENTIVA AUTORIZZAZIONE SCRITTA.</small>				<small>This document is property of Geonautics s.r.l. It is strictly forbidden to reproduce this document, wholly or partially, and to provide any related information to others without previous written consent.</small>			