

Modulo per la presentazione delle osservazioni per i piani/programmi/progetti sottoposti a procedimenti di valutazione ambientale di competenza statale

Presentazione di osservazioni relative alla procedura di:

- Valutazione Ambientale Strategica (VAS) – art.14 co.3 D.Lgs.152/2006 e s.m.i.
X Valutazione di Impatto Ambientale (VIA) – art.24 co.3 D.Lgs.152/2006 e s.m.i.
 Verifica di Assoggettabilità alla VIA – art. 19 co.4 D.Lgs.152/2006 e s.m.i.

(Barrare la casella di interesse)

Il Sottoscritto CARLUCCI VITO,

, pec: vito.carlucci@geopec.it

(Nel caso di persona fisica, in forma singola o associata)

PRESENTA

ai sensi del D.Lgs.152/2006, le **seguenti osservazioni** al

- Piano/Programma, sotto indicato
X Progetto, sotto indicato.

(Barrare la casella di interesse)

(ID_VIP/ID_MATTM): 5552 Progetto di un impianto eolico denominato "Tre mani" composto da 6 aerogeneratori da 5,6 MW ciascuno per una potenza complessiva pari a 33,6 MW da realizzarsi nel comune di Venosa (PZ) e Montemilone (PZ) in loc. Boreano.

(inserire la denominazione completa del piano/programma (procedure di VAS) o del progetto (procedure di VIA, Verifica di Assoggettabilità a VIA)

OGGETTO DELLE OSSERVAZIONI

(Barrare le caselle di interesse; è possibile selezionare più caselle):

- X** Aspetti di carattere generale (es. struttura e contenuti della documentazione, finalità, aspetti procedurali)
X Aspetti programmatici (coerenza tra piano/programma/progetto e gli atti di pianificazione/programmazione territoriale/settoriale)
X Aspetti progettuali (proposte progettuali o proposte di azioni del Piano/Programma in funzione delle probabili ricadute ambientali)
X Aspetti ambientali (relazioni/impatti tra il piano/programma/progetto e fattori/componenti ambientali)
 Altro (specificare)

CENB Barluor

ASPETTI AMBIENTALI OGGETTO DELLE OSSERVAZIONI

(Barrare le caselle di interesse; è possibile selezionare più caselle):

- Atmosfera
 - Ambiente idrico
 - Suolo e sottosuolo
 - Rumore, vibrazioni, radiazioni
 - Biodiversità (vegetazione, flora, fauna, ecosistemi)
 - Salute pubblica
 - Beni culturali e paesaggio
 - Monitoraggio ambientale
 - Altro (specificare)
-

TESTO DELL' OSSERVAZIONE:

In riscontro alle INTEGRAZIONI PROGETTUALI pubblicati nel sito dell' impianto eolico denominato "Tre mani" composto da 6 aerogeneratori da 5,6 MW ciascuno per una potenza complessiva pari a 33,6 MW da realizzarsi nel comune di Venosa (PZ) e Montemilone (PZ) in loc. Boreano, considerato quanto previsto:

- dalla L.R. n.1/2010 e ss.mm.ii.;
- dal Disciplinare approvato con D.G.R. n.2260 del 29/12/2010 e ss.mm.ii.;
- dal D.M. dello Sviluppo Economico del 10/09/2010;
- dal D.Lgs. n.387/2003 e ss.mm.ii.;
- dalla L.R. n.54/2015 e ss.mm.ii.;
- dalla L.R. n.38/2018 e ss.mm.ii.;

mi preme fare le seguenti osservazioni:

1. RUMORE


Parte dei manufatti non indagati entro il raggio di 1 km dagli aerogeneratori.

Relativamente alla relazione integrativa denominata "VALUTAZIONE PREVISIONALE DI IMPATTO ACUSTICO", si rileva che: vi sono, come illustrati in tabella numerosi manufatti non censiti e non indagati per tipologia catastale seppure in prossimità degli aerogeneratori a progetto, ciò non permette l'identificazione certa dei recettori, eludendo quindi la richiesta CTVA (punto 9) ove specifica "Le valutazioni previsionali dovranno (...) essere eseguite in corrispondenza di tutti i recettori presenti".

Celle Carlucci

La mancata certificazione e rappresentazione della destinazione d'uso catastale di quei manufatti e l'indicazione dei relativi valori acustici limite registrati, non permette di stimare la permanenza possibile nel manufatto e gli impatti relativi.

Parte dei manufatti non indagati entro il raggio di 1 km dagli aerogeneratori

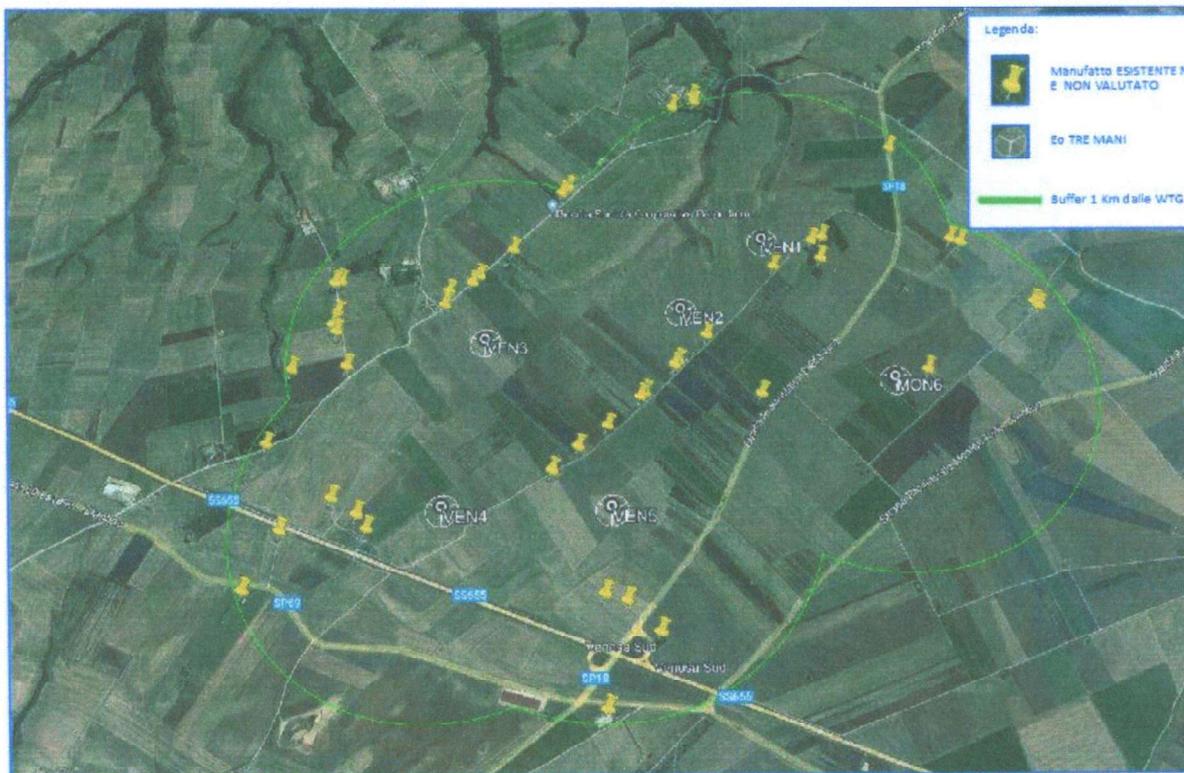


2) IMPATTI CUMULATIVI

Dall'analisi della documentazione integrativa prodotta relativamente alle **“Valutazioni sull’impatto paesaggistico cumulativo”** all’ interno dell’ **area vasta di analisi** così come previsto dal **D.M. 2010** si rileva che: non sono illustrati come riportata in tabella **numerosi “impianti mini eolici esistenti”**.

CeB Barbero

MINI EOLICI ESISTENTI entro il raggio di 10 km dagli aerogeneratori

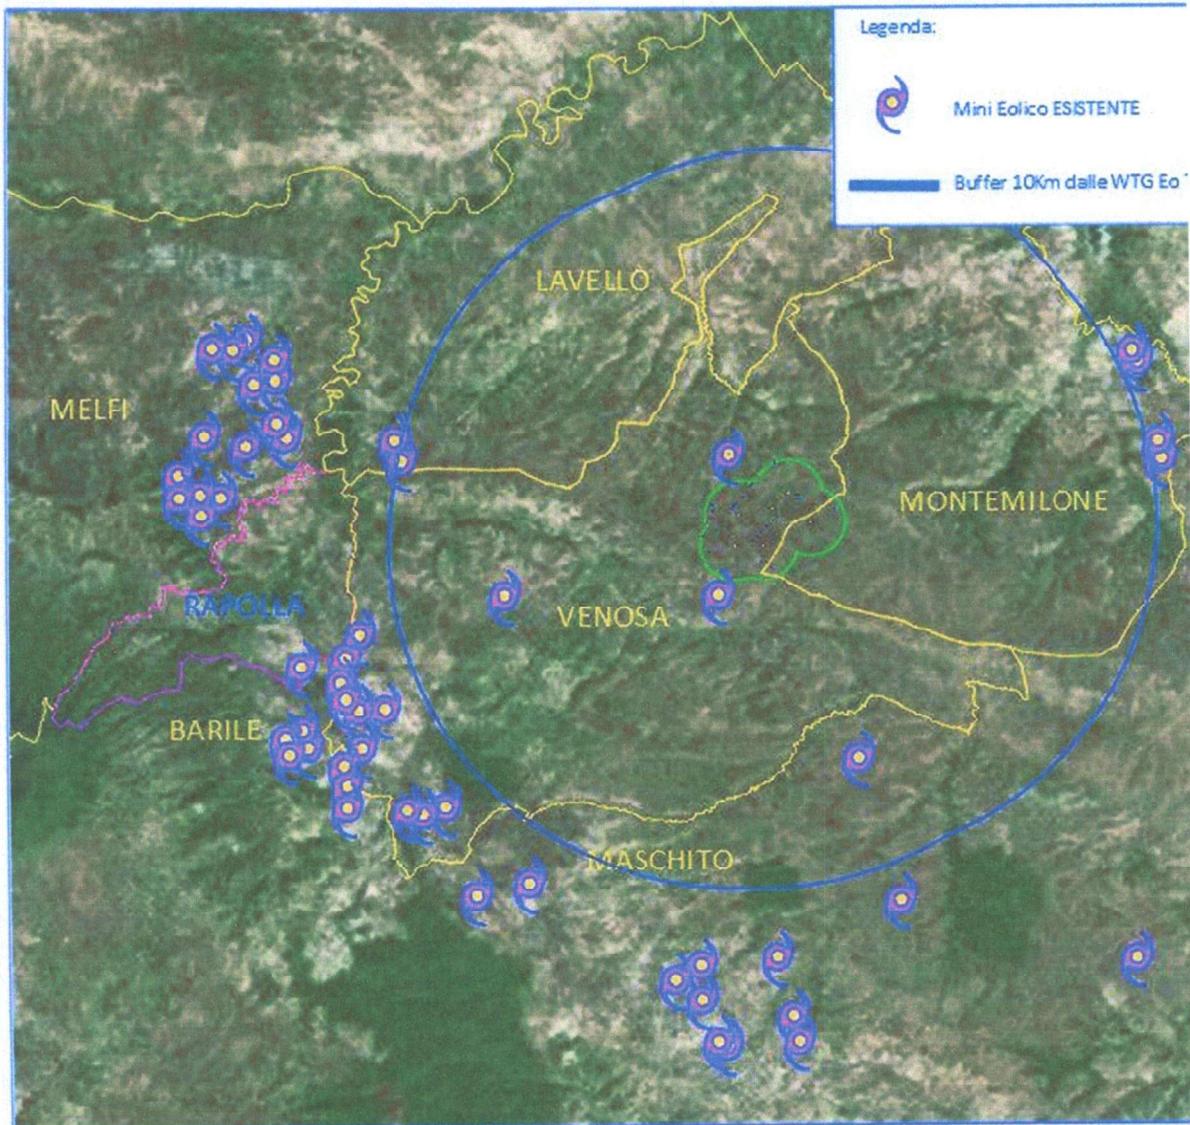

CENB Barberano

Il Sottoscritto **CARLUCCI VITO** dichiara di essere consapevole che, ai sensi dell'art. 24, comma 7 e dell'art.19 comma 13, del D.Lgs. 152/2006 e s.m.i., le presenti osservazioni e gli eventuali allegati tecnici saranno pubblicati sul Portale delle valutazioni ambientali VAS-VIA del Ministero dell'Ambiente e della Tutela del Territorio e del Mare (www.va.minambiente.it).

Tutti i campi del presente modulo devono essere debitamente compilati. In assenza di completa compilazione del modulo l'Amministrazione si riserva la facoltà di verificare se i dati forniti risultano sufficienti al fine di dare seguito alle successive azioni di competenza.

ELENCO ALLEGATI

Allegato 1 - Dati personali del soggetto che presenta l'osservazione

Allegato 2 - Copia del documento di riconoscimento in corso

Allegato XX - _____ *(inserire numero e titolo dell'allegato tecnico se presente)*

Luogo e data Bella (PZ) 30.09.2021

(inserire luogo e data)

Il dichiarante



(**Vito Carlucci**)