


QUESTO DISEGNO È DI PROPRIETÀ DI SP E NON PUÒ ESSERE RIPRODOTTO O RILASCIATO A TERZI SENZA AUTORIZZAZIONE SCRITTA

C:\Users\ant.pietrangeli\Desktop\PONTECOSI\110 TOP D SP 001-006 A_DIGA PONTECOSI_201118 per.dwg part. sp - Roma 18/NOV/2020 12:26:34

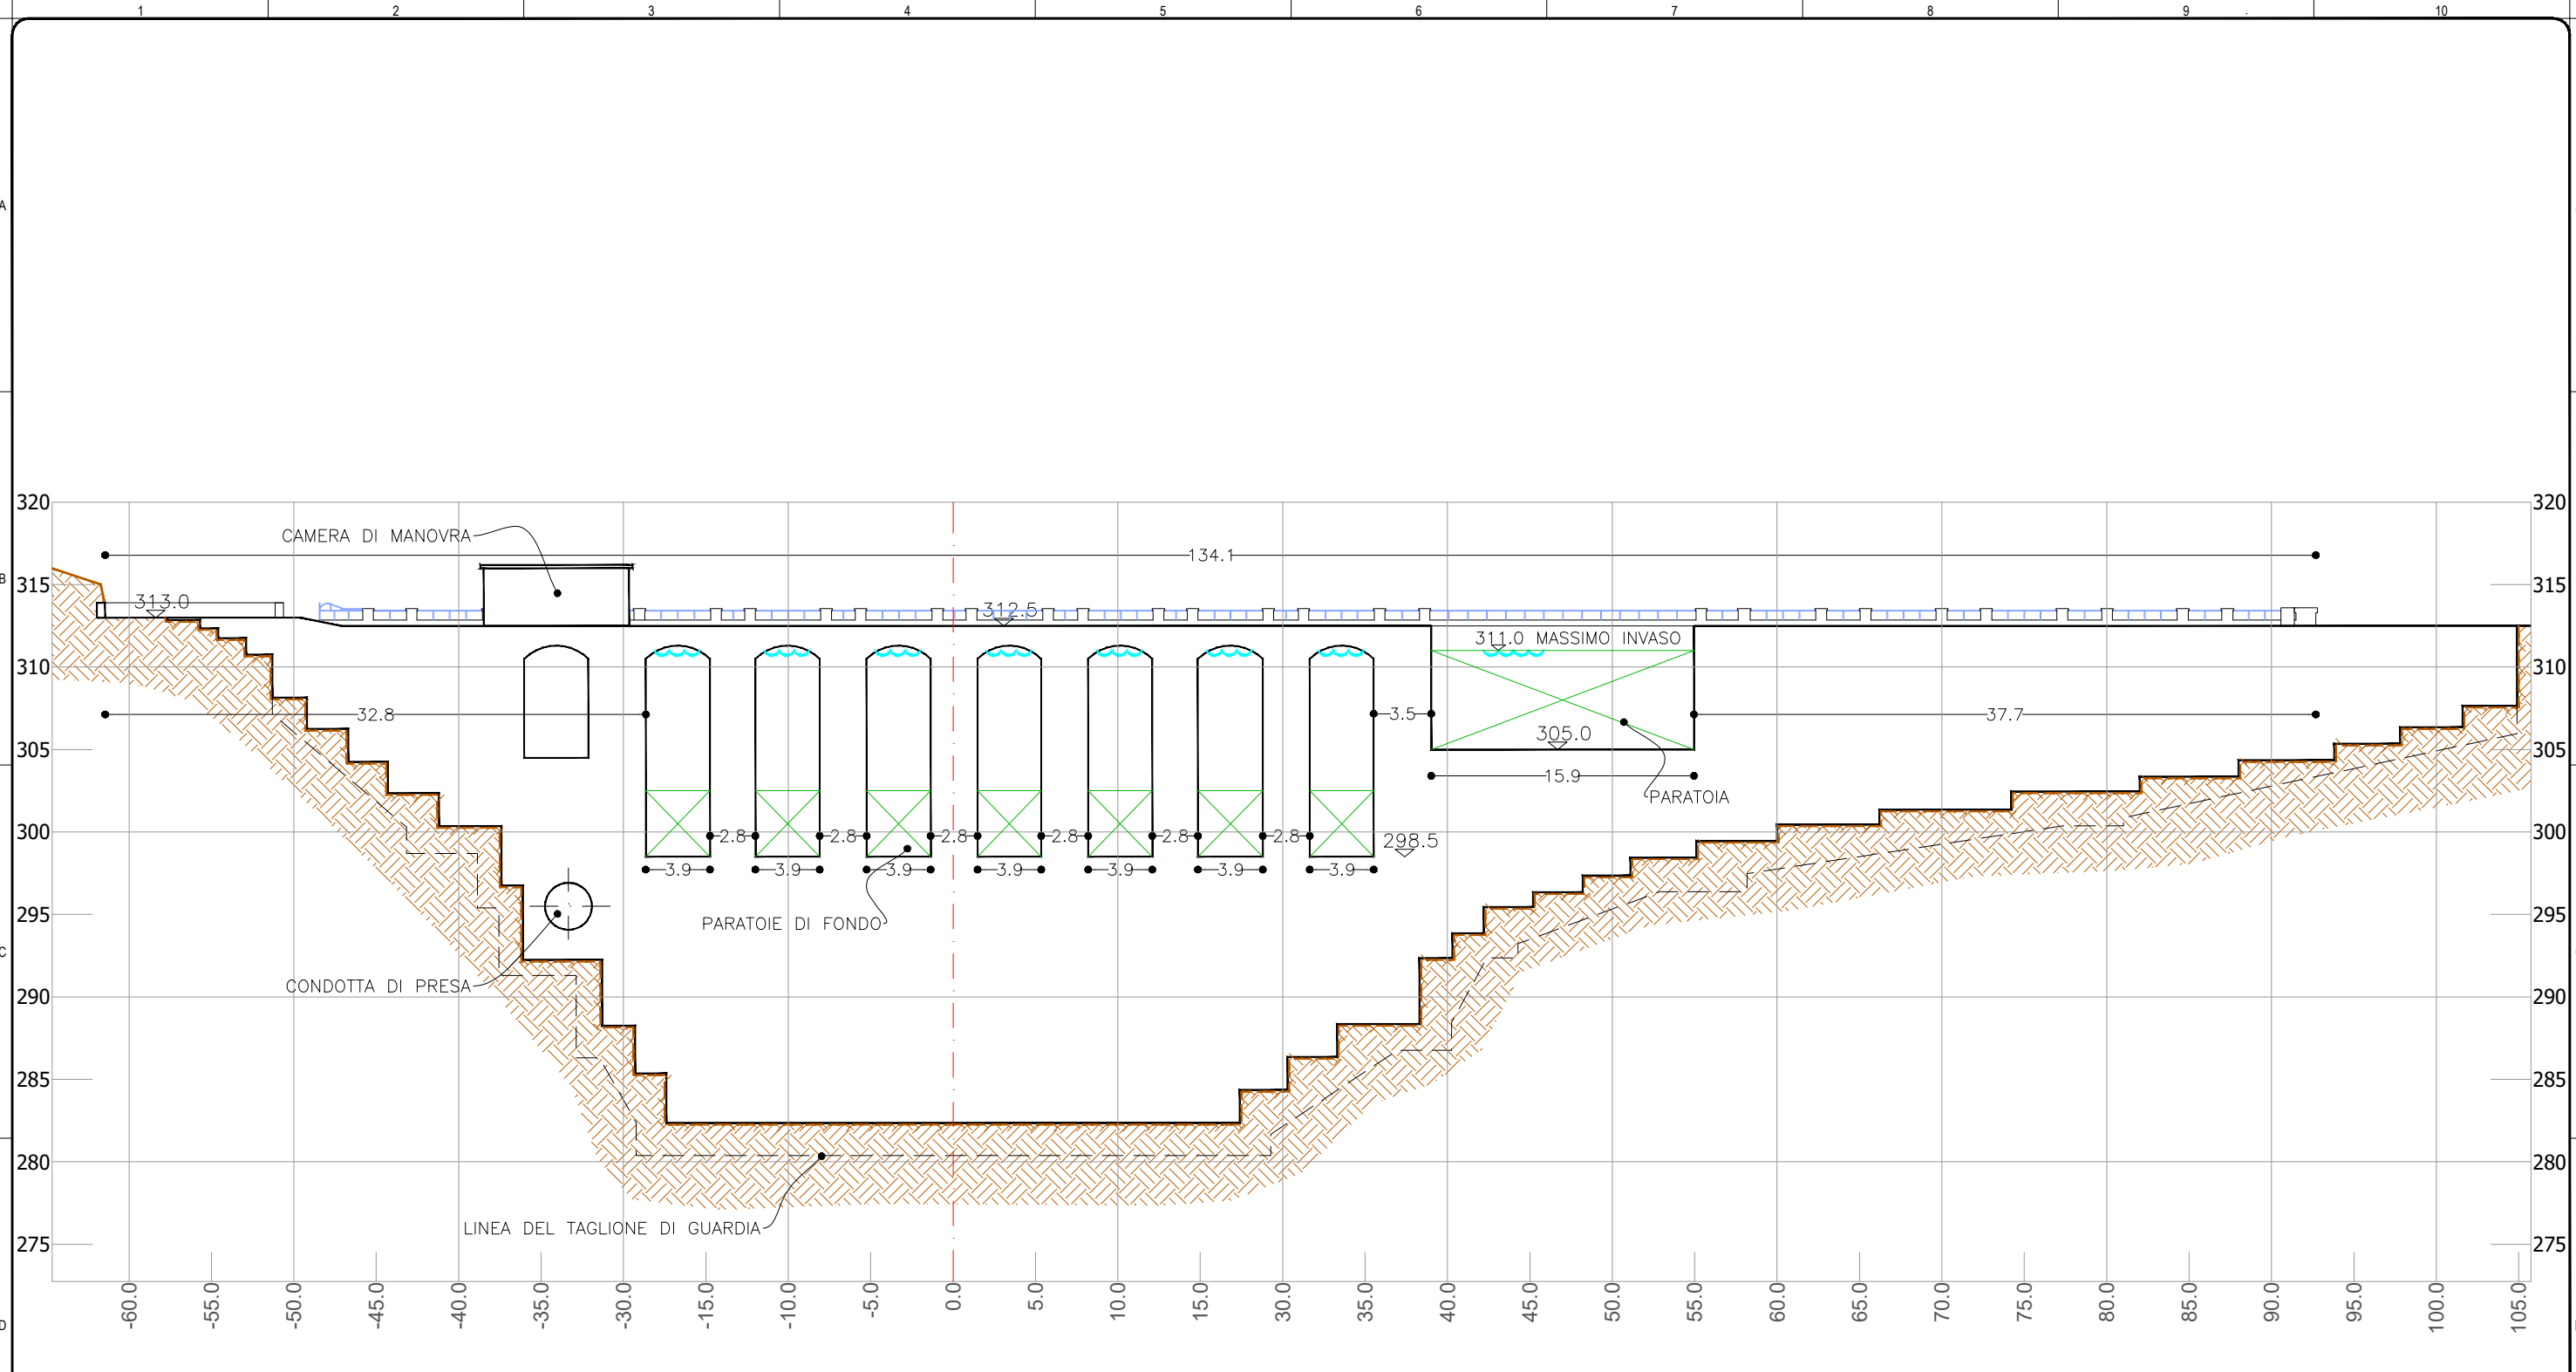

enel Enel Green Power Italia S.r.l.
 Viale Regina Margherita 125 - 00198 Roma

Contratto di appalto di Servizi n° 1401311182
 Servizi di Progettazione, direzione lavori e
 sicurezza nel cantiere

COMUNE DI CASTELNUOVO DI GARFAGNANA
 Provincia di Lucca - Toscana

DIGA DI PONTECOSI

110 = RILIEVI TOPOGRAFICI
 TOP = RILIEVO TOPOGRAFICO

**DIGA
 PROFILO**

responsabile del progetto: **SP** studio pietrangeli
 Dott. Ing. Antonio Pietrangeli
 Ordine degli ingegneri di Roma
 Iscr. n° 20897 sez. A

progettista: **SP** studio pietrangeli
 consulting engineers
 110 TOP DISPO 05A 06 Nov 2020

Il Responsabile Unico del Procedimento
 Ing.


Il Direttore Generale
 Ing.

Il Direttore del Servizio Diga
 Ing.

Novembre 2020

NOTE

- (1) - Foto da drone SP 2020.
- (2) - Datum: WGS84, Proiezione: UTM, Zona: 33N

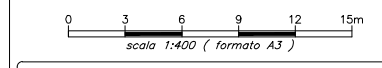

Prima edizione	2da	3da	4da	5da	6da	7da	8da
ediz.	giorno	06	11	2020	PKT	SP	AP
				anno	disegnato	control.	approvato