

COMMITTENTE:



PROGETTAZIONE:



**DIREZIONE TECNICA**  
**U.O. Architettura, Ambiente e Territorio**  
**Cantierizzazione e Interferenze Sottoservizi**

**PROGETTO DEFINITIVO**

**METROFERROVIA DI RAGUSA**  
**LOTTO 1B**  
**NUOVA STAZIONE CISTERNAZZI/OSPEDALE**  
**INTERFERENZE CON PUBBLICI SERVIZI**

Dossier Censimento dei sottoservizi

COMMESSA    LOTTO    FASE    ENTE    TIPO DOC.    OPERA / DISCIPLINA    PROGR.    REV.

RS3Y    1B    D    53    SH    S10000    001    A

Rev.	Descrizione	Redatto	Data	Verificato	Data	Approvato	Data	Autorizzato	Data
A	Emissione esecutiva	Germanà	Lug.2021	Germanà	Lug.2021	S.Vanfiori	Lug.2021	S.Maccheri	Lug.2021

ITALFERR S.p.A.  
U.O. Architettura Ambiente e Territorio  
Cantierizzazione e Interferenze Sottoservizi  
Dott. Ing. Stefano Maccheri  
Ordine degli Ingegneri della Provincia di Roma  
n. A.19935

File: RS3Y1BD53SHS10000001A.doc

n. Elab.:



**METROFERROVIA DI RAGUSA - LOTTO 01**  
**NUOVA STAZIONE CISTERNAZZI/OSPEDALE - NUOVA**  
**FERMATA COLAJANNI E ADEGUAMENTO STAZIONE**  
**DI RAGUSA**

**RELAZIONE DI CENSIMENTO DEI**  
**SOTTOSERVIZI INTERFERITI**

PROGETTO	LOTTO	CODIFICA	DOCUMENTO	REV.	FOGLIO
RS3Y	01	D 53 SH	SI0000 001	D	1 di 34

## INDICE

INTRODUZIONE E SCOPO DEL DOCUMENTO .....	2
QUADRO SINOTTICO ENTI TERRITORIALI GESTIONE SERVIZI E SOTTOSERVIZI DI RETE .....	2
CONCLUSIONI .....	7
SCHEDE DI CENSIMENTO DEI SOTTOSERVIZI .....	9



**METROFERROVIA DI RAGUSA - LOTTO 01**  
**NUOVA STAZIONE CISTERNAZZI/OSPEDALE - NUOVA**  
**FERMATA COLAJANNI E ADEGUAMENTO STAZIONE**  
**DI RAGUSA**

**RELAZIONE DI CENSIMENTO DEI**  
**SOTTOSERVIZI INTERFERITI**

PROGETTO	LOTTO	CODIFICA	DOCUMENTO	REV.	FOGLIO
RS3Y	01	D 53 SH	SI0000 001	D	2 di 34

## INTRODUZIONE E SCOPO DEL DOCUMENTO

Ai fini della corretta progettazione delle opere è necessario individuare la presenza e la tipologia dei sottoservizi posti parallelamente o in attraversamento alle aree oggetto dei lavori .

La presente relazione si pone l'obiettivo di censire i sottoservizi presenti in corrispondenza del sedime su cui insistono le opere relative al progetto definitivo della Metroferrovia di Ragusa lotto 1B – Nuova stazione Cisternazzi/Ospedale.

Scopo del seguente elaborato è quindi il censimento e la descrizione dei sottoservizi presenti sul sedime di progetto.

## QUADRO SINOTTICO ENTI TERRITORIALI GESTIONE SERVIZI E SOTTOSERVIZI DI RETE

### Tabella riepilogativa dell'attività di censimento

Ai fini della corretta progettazione delle opere è necessario individuare la presenza e la tipologia dei sottoservizi posti parallelamente o in attraversamento al tracciato ferroviario.

Come prima attività, trattandosi della realizzazione di una nuova stazione su una tratta già esistente, sono state richieste a Ferservizi, in data 19/09/2019, le convenzioni già stipulate con Enti gestori di sottoservizi presenti sulla tratta della Metroferrovia di Ragusa.

Ferservizi ha riscontrato la richiesta in data 20/09/2019 trasmettendo l'elenco delle convenzioni attive sulle tratte indagate e successivamente in data 09/10/2019 inviando copia dei contratti presenti in archivio.

Di seguito si riporta l'elenco dei sottoservizi già convenzionati.

STAZIONE CISTERNAZZI/OSPEDALE			
N.	PROGRESSIVA	ENTE	CONVENZIONE N.
1	300+421	TELECOM ITALIA	89
2	300+432	E-Distribuzione S.p.A.	96/0079



**METROFERROVIA DI RAGUSA - LOTTO 01**  
**NUOVA STAZIONE CISTERNAZZI/OSPEDALE - NUOVA**  
**FERMATA COLAJANNI E ADEGUAMENTO STAZIONE**  
**DI RAGUSA**

**RELAZIONE DI CENSIMENTO DEI**  
**SOTTOSERVIZI INTERFERITI**

PROGETTO	LOTTO	CODIFICA	DOCUMENTO	REV.	FOGLIO
RS3Y	01	D 53 SH	SI0000 001	D	3 di 34

3	300+434	E-Distribuzione S.p.A.	77/0229
4	300+434	COMUNE DI RAGUSA	02/0017
5	300+434	2i RETE GAS	05/0035
6	300+539	AMM.NE PROV.LE	92/0139
7	300+600	ANAS	75/0004
8	300+955	TELECOM ITALIA S.P.A. (EX SIP)	86

Ad integrazione della documentazione trasmessa da Ferservizi, si è proceduto ad effettuare un sopralluogo sulle aree interessate alla progettazione definitiva della Metroferrovia di Ragusa, tale rilievo in situ ha permesso in prima battuta di verificare la documentazione fin a quel momento raccolta ed inoltre di individuare sottoservizi non ancora censiti.

Successivamente, raccolti tutti i dati di cui sopra, è stata redatta una planimetria di censimento dei sottoservizi con indicazione degli ingombri del nuovo layout di stazione, tale documento è stato inviato agli enti territorialmente competenti con comunicazione Pec.

Nella stessa comunicazione si è richiesta la conferma e/o comunicazione ed integrazione dei sottoservizi potenzialmente interferenti e di eventuali dettagli utili ai fini della loro risoluzione, al fine di ottemperare alle disposizioni di Legge previste dal Decreto Legislativo n. 50 in data 18/04/2016 e richiedendo, altresì, di elaborare il progetto per la risoluzione delle interferenze di competenza con particolare riferimento alle prescrizioni e norme tecniche in materia di attraversamenti ferroviari e di quant'altro necessario alla risoluzione delle interferenze, comunicando tra l'altro i nominativi dei referenti da contattare per la parte tecnica.

Si è infine provveduto a contattare direttamente i responsabili di zona degli Enti coinvolti per via telefonica ed email, allo scopo della definizione di tutti i sottoservizi potenzialmente interferenti con le opere di progetto.

L'indagine ha riguardato le seguenti tipologie di sottoservizi:

*Tipologia di interferenza*

✓ Idrica

**RELAZIONE DI CENSIMENTO DEI**  
**SOTTOSERVIZI INTERFERITI**

PROGETTO	LOTTO	CODIFICA	DOCUMENTO	REV.	FOGLIO
RS3Y	01	D 53 SH	SI0000 001	D	4 di 34

- ✓ Linee elettriche/Elettrodotti
- ✓ Fognatura
- ✓ Gasdotti/Metanodotti
- ✓ Telecomunicazioni

Di seguito il quadro relativo al riscontro ottenuto:

la tabella riporta in sintesi l'attività di contatto con gli enti territoriali di gestione di servizi e sottoservizi di rete ai fini del loro censimento.

Riscontro Pec del 26/11/2019:

ENTE	PEC RICHIESTA CENSIMENTO ITALFERR	RISCONTRI DAGLI ENTI INTERFERITI	SINTESI RISCONTRO
Comune di Ragusa	PEC del 26/11/2019	Riscontro mezzo e-mail del 17/04/2020	Trasmissione stralcio planimetrico rete fognaria Ragusa C.le
Consorzio di Bonifica 8 Ragusa	PEC del 26/11/2019	Riscontro Pec del 15/01/2020	Nessuna interferenza
Consorzio Asi Ragusa	PEC del 26/11/2019	NESSUN RISCONTRO	-----
Libero Consorzio comunale di Ragusa	PEC del 26/11/2019	IN LAVORAZIONE	Riscontro telefonico in attesa di planimetrie
E-Distribuzione S.p.A.	PEC del 26/11/2019	NESSUN RISCONTRO	-----
Terna rete Italia S.p.A.	PEC del 26/11/2019	Sollecito via mail	In attesa di Planimetrie
2i Rete Gas S.p.A.	PEC del 26/11/2019	NESSUN RISCONTRO	-----
Snam S.p.A.	PEC del 26/11/2019	pec del 18/12/19	Nessuna interferenza
Italgas S.p.A.	PEC del 26/11/2019	NESSUN RISCONTRO	-----
Agip petroli S.p.A.	PEC del 26/11/2019	NESSUN RISCONTRO	-----
Enichem	PEC del 26/11/2019	NESSUN RISCONTRO	-----
Versalis	PEC del 26/11/2019	NESSUN RISCONTRO	-----
Eni mediterranea idrocarburi	PEC del 26/11/2019	NESSUN RISCONTRO	-----
Telecom Italia S.p.A.	PEC del 26/11/2019	NESSUN RISCONTRO	Sollecito via mail 17/12/19



**METROFERROVIA DI RAGUSA - LOTTO 01**  
**NUOVA STAZIONE CISTERNAZZI/OSPEDALE - NUOVA**  
**FERMATA COLAJANNI E ADEGUAMENTO STAZIONE**  
**DI RAGUSA**

**RELAZIONE DI CENSIMENTO DEI**  
**SOTTOSERVIZI INTERFERITI**

PROGETTO RS3Y	LOTTO 01	CODIFICA D 53 SH	DOCUMENTO SI0000 001	REV. D	FOGLIO 5 di 34
------------------	-------------	---------------------	-------------------------	-----------	-------------------

Infratel Italia	PEC del 26/11/2019	RISCONTRO PEC 28/11	Nessuna interferenza
Open Fiber S.p.A.	PEC del 26/11/2019	NESSUN RISCONTRO	-----
Fastweb S.p.A.	PEC del 26/11/2019	NESSUN RISCONTRO	-----
Wind-Tre S.p.A.	PEC del 26/11/2019	NESSUN RISCONTRO	-----
Vodafone S.p.A.	PEC del 26/11/2019	NESSUN RISCONTRO	-----
Tiscali	PEC del 26/11/2019	NESSUN RISCONTRO	-----
Strade Anas S.p.A.	PEC del 26/11/2019	NESSUN RISCONTRO	-----

Riscontro Pec del 27/04/2020 relativo ai lavori di adeguamento della Stazione di Ragusa:

ENTE	PEC RICHIESTA CENSIMENTO ITALFERR	RISCONTRI DAGLI ENTI INTERFERITI	SINTESI RISCONTRO
Comune di Ragusa	PEC del 27/04/2020	Riscontro mezzo e-mail del 17/04/2020	Condotta Acque Bianche e Nere
Consorzio di Bonifica 8 Ragusa	PEC del 27/04/2020	NESSUN RISCONTRO	Sollecito mezzo email il 15/5/2020
Consorzio Asi Ragusa	PEC del 27/04/2020	NESSUN RISCONTRO	-
Libero Consorzio comunale di Ragusa	PEC del 27/04/2020	NESSUN RISCONTRO	Sollecito mezzo email il 15/5/2020
E-Distribuzione S.p.A.	PEC del 27/04/2020	NESSUN RISCONTRO	Sollecito mezzo email il 15/5/2020
Terna rete Italia S.p.A.	PEC del 27/04/2020	NESSUN RISCONTRO	-
2i Rete Gas S.p.A.	PEC del 27/04/2020	NESSUN RISCONTRO	-
Snam S.p.A.	PEC del 27/04/2020	Riscontro mezzo Pec del 4/5/2020 Prot.DI.SIC./RU/121/ PUZ/EAM18085	Nessuna interferenza
Italgas S.p.A	PEC del 27/04/2020	Riscontro mezzo Pec del 15/5/2020 Prot.20136DEF0103	Nessuna interferenza
Agip petroli S.p.A.	PEC del 27/04/2020	NESSUN RISCONTRO	-
Enichem	PEC del 27/04/2020	Riscontro mezzo Pec del 4/5/2020 prot. 054/2020/DIRE/GT/eb	Condotta fuori esercizio
Versalis	PEC del 27/04/2020	Riscontro mezzo Pec del 4/5/2020 prot. 054/2020/DIRE/GT/eb	Nessuna interferenza
Eni mediterranea idrocarburi	PEC del 27/04/2020	Riscontro mezzo Pec del 11/5/2020 prot.	Nessuna interferenza



**METROFERROVIA DI RAGUSA - LOTTO 01**  
**NUOVA STAZIONE CISTERNAZZI/OSPEDALE - NUOVA**  
**FERMATA COLAJANNI E ADEGUAMENTO STAZIONE**  
**DI RAGUSA**

**RELAZIONE DI CENSIMENTO DEI**  
**SOTTOSERVIZI INTERFERITI**

PROGETTO RS3Y	LOTTO 01	CODIFICA D 53 SH	DOCUMENTO SI0000 001	REV. D	FOGLIO 6 di 34
------------------	-------------	---------------------	-------------------------	-----------	-------------------

		DOPR/LAPR PROT. 548	
Telecom Italia S.p.A	PEC del 27/04/2020	RISCONTRO TELEFONICO	Sollecito mezzo email il 15/5/2020 e telefonico in attesa di planimetrie
Infratel Italia	PEC del 27/04/2020	-	Nessuna interferenza
Open Fiber S.p.A.	PEC del 27/04/2020	NESSUN RISCONTRO	Sollecito mezzo email il 15/5/2020
Fastweb S.p.A.	PEC del 27/04/2020	NESSUN RISCONTRO	-
Wind-Tre S.p.A.	PEC del 27/04/2020	Riscontro Pec del 21/05/20 prot. 2020/OUT/628612	Nessuna interferenza
Vodafone S.p.A.	PEC del 27/04/2020	NESSUN RISCONTRO	-
Tiscali	PEC del 27/04/2020	NESSUN RISCONTRO	-
Strade Anas S.p.A.	PEC del 27/04/2020	NESSUN RISCONTRO	-

La tabella seguente riassume l'elenco completo di tutti i sottoservizi individuati nell'attività di censimento, i quali verranno trattati singolarmente, in modi più dettagliato, nelle successive schede presenti in relazione. In forma tabellare viene indicato il numero progressivo assegnato in funzione della pk crescente, l'indicazione dell' Ente gestore o proprietario e il numero di convenzione qualora presente.

N.	PROGRESSIVA	ENTE	CONVENZIONE N.
1	300+380	TELECOM ITALIA	N.D.
2	300+421	TELECOM ITALIA	89
3	300+432	E-Distribuzione S.p.A.	96/0079
4	300+434	E-Distribuzione S.p.A.	77/0229
5	300+434	COMUNE DI RAGUSA	02/0017
6	300+434	2i RETE GAS	05/0035
7	300+464	COMUNE DI RAGUSA	N.D.
8	300+539	AMM.NE PROV.LE	92/0139
9	300+600	ANAS	75/0004
10	300+955	TELECOM ITALIA S.P.A. (EX SIP)	86

Nelle pagine seguenti le relative schede dei sottoservizi.

## CONCLUSIONI

La campagna di censimento ha portato alla luce nuovi sottoservizi rispetto a quelli presenti negli archivi di Ferservizi.

Alla data odierna sono stati individuati i sottoservizi potenzialmente interferenti con l'opera di progetto e riportati nel presente dossier e sulla planimetria di censimento con l'indicazione dei rispettivi enti proprietari.

Sono stati contattati tutti gli enti rilevati ai quali è stato richiesto, al fine di ottemperare alle disposizioni di Legge previste dal Decreto Legislativo n. 50 in data 18/04/2016, in particolare agli artt. 23-27, di provvedere entro il 20/11/2019 ad elaborare il progetto per la risoluzione delle interferenze di competenza con particolare riferimento alle prescrizioni e norme tecniche in materia di attraversamenti ferroviari, corredato dei preventivi dettagliati della spesa da sostenere, non ché del cronoprogramma dei lavori e di quant'altro necessario alla risoluzione delle interferenze e sono stati a riguardo presi accordi informali.





**METROFERROVIA DI RAGUSA - LOTTO 01**  
**NUOVA STAZIONE CISTERNAZZI/OSPEDALE - NUOVA**  
**FERMATA COLAJANNI E ADEGUAMENTO STAZIONE**  
**DI RAGUSA**

**RELAZIONE DI CENSIMENTO DEI**  
**SOTTOSERVIZI INTERFERITI**

PROGETTO	LOTTO	CODIFICA	DOCUMENTO	REV.	FOGLIO
RS3Y	01	D 53 SH	SI0000 001	D	8 di 34

Le informazioni e gli elaborati forniti dagli enti, a seguito delle attività di contatto riportate nel quattro di sintesi, vengono riportate come schede nelle pagine seguenti.

Le Società di erogazione dei servizi e/o con le Amministrazioni Comunali, devono predisporre i progetti di adeguamento delle interferenze e la quantificazione economica di ogni singolo intervento, per consentire la realizzazione dell'opera.

Sulla base di esperienze derivanti da lavori svolti in passato, si presume che gli Enti erogatori di servizi porranno l'assoluta necessità di non interrompere il servizio stesso, se non per periodi di tempo molto limitati e preventivamente concordati. A tale scopo, già in fase di valutazione dei costi, gli enti gestori dovranno valutare i costi per eventuali deviazioni provvisorie che saranno necessarie, prima della collocazione definitiva, al fine di garantire l'erogazione dei servizi senza alcuna interruzione. Per ottemperare a queste reciproche esigenze, sarà di assoluta importanza il coordinamento delle attività che dovrà svolgere l'Appaltatore, fissando le modalità di intervento contemperando le necessità dei vari soggetti.

## SCHEDE DI CENSIMENTO DEI SOTTOSERVIZI

### SOTTOSERVIZIO N° 1

**Tipologia: TELECOMUNICAZIONI**

Ubicazione: Progressiva 300+380

Titolare del servizio interferente:  
TELECOM ITALIA



Caratteristiche del sottoservizio  
Cavo in fibra ottica interrato


Documenti reperiti: Verificato da sopralluogo



**SOTTOSERVIZIO N° 2**

**Tipologia: TELECOMUNICAZIONI**

Ubicazione: Progressiva 300+421

Titolare del servizio interferente:  
TELECOM ITALIA

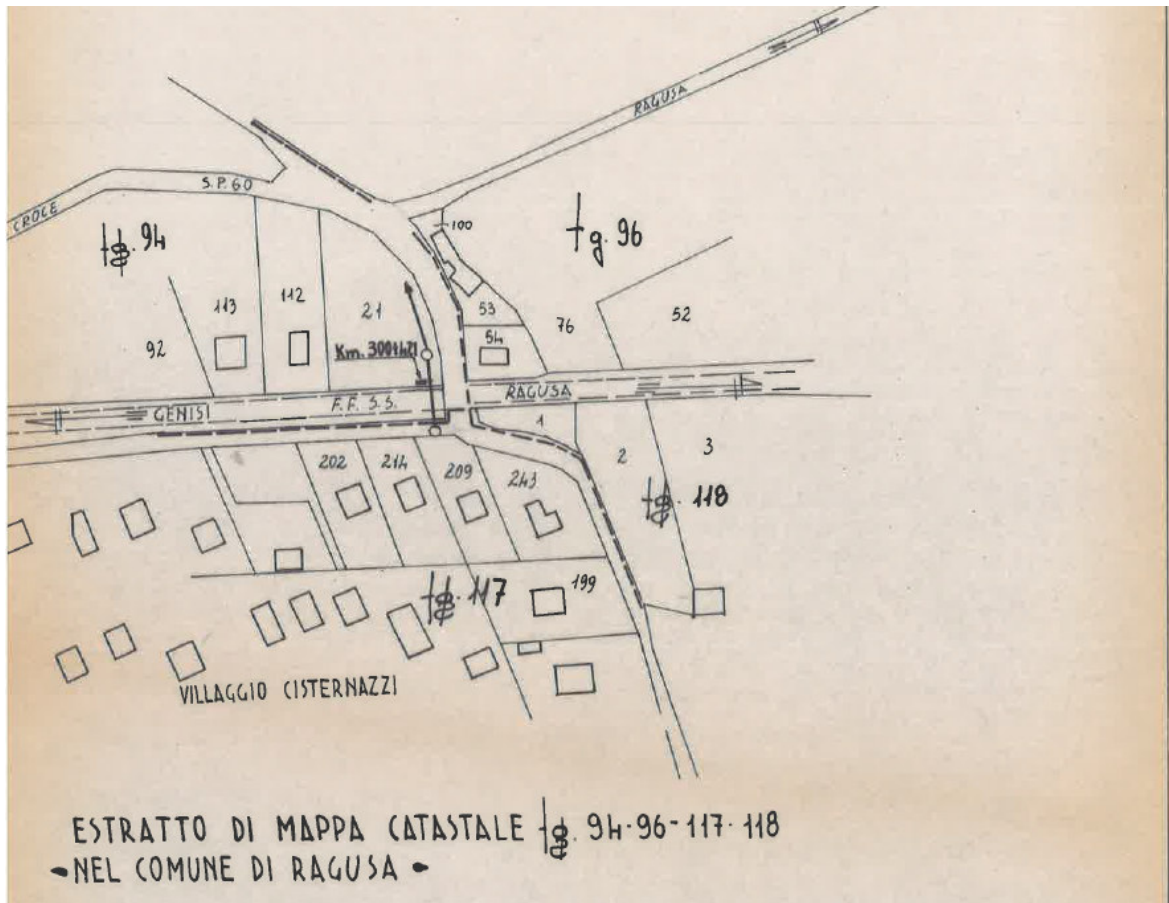

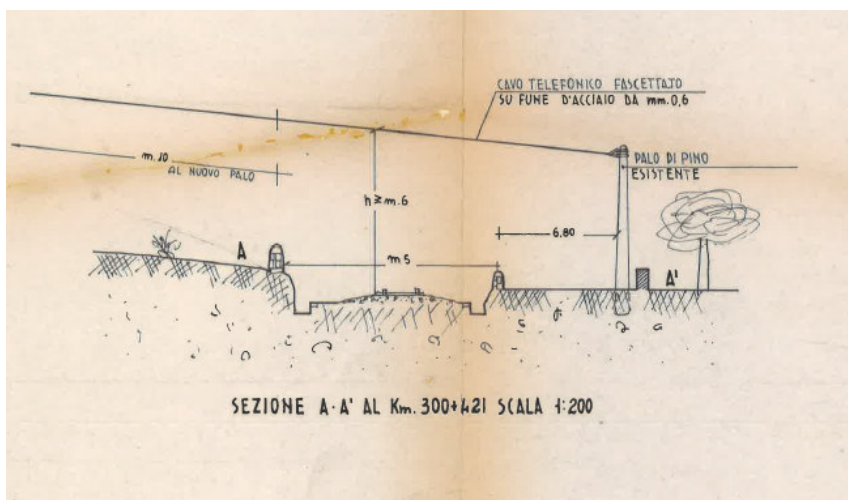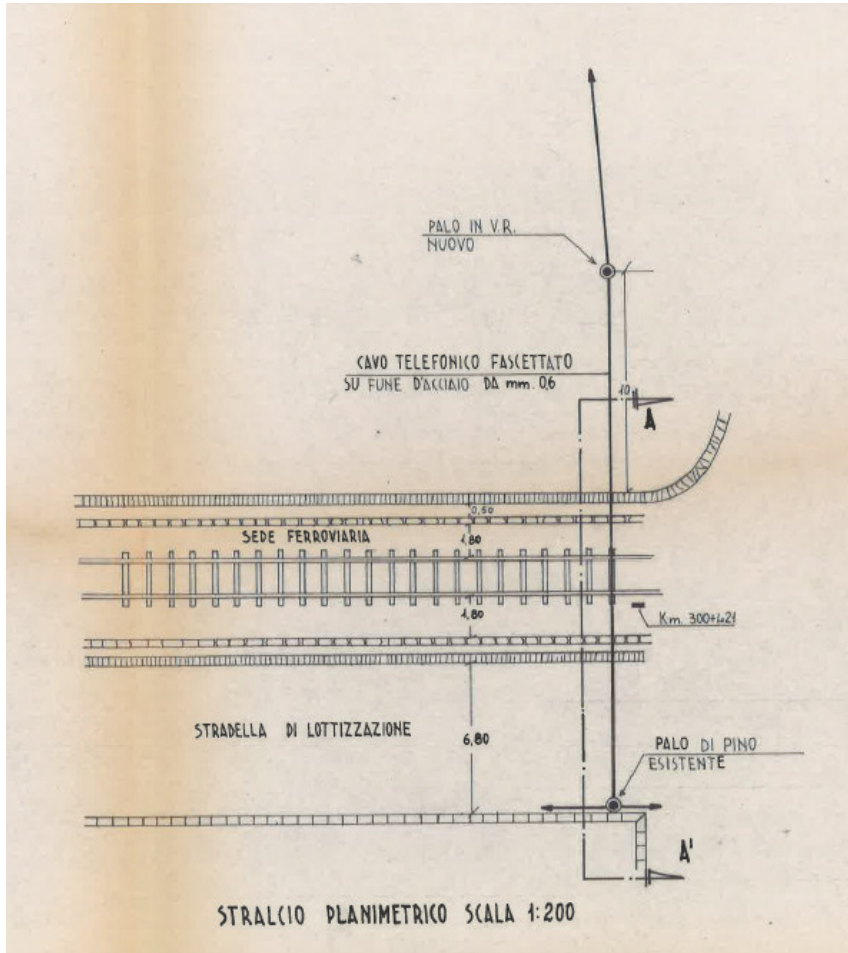

Caratteristiche del sottoservizio

Cavo telefonico Aereo fascettato su fune d'acciaio

Documenti reperiti: convenzione stipulata con ente del 18/01/89


### SOTTOSERVIZIO N° 3


**Tipologia: ELETTRODOTTO**



Ubicazione: Progressiva 300+432

Titolare del servizio interferente:

**E-DISTRIBUZIONE**

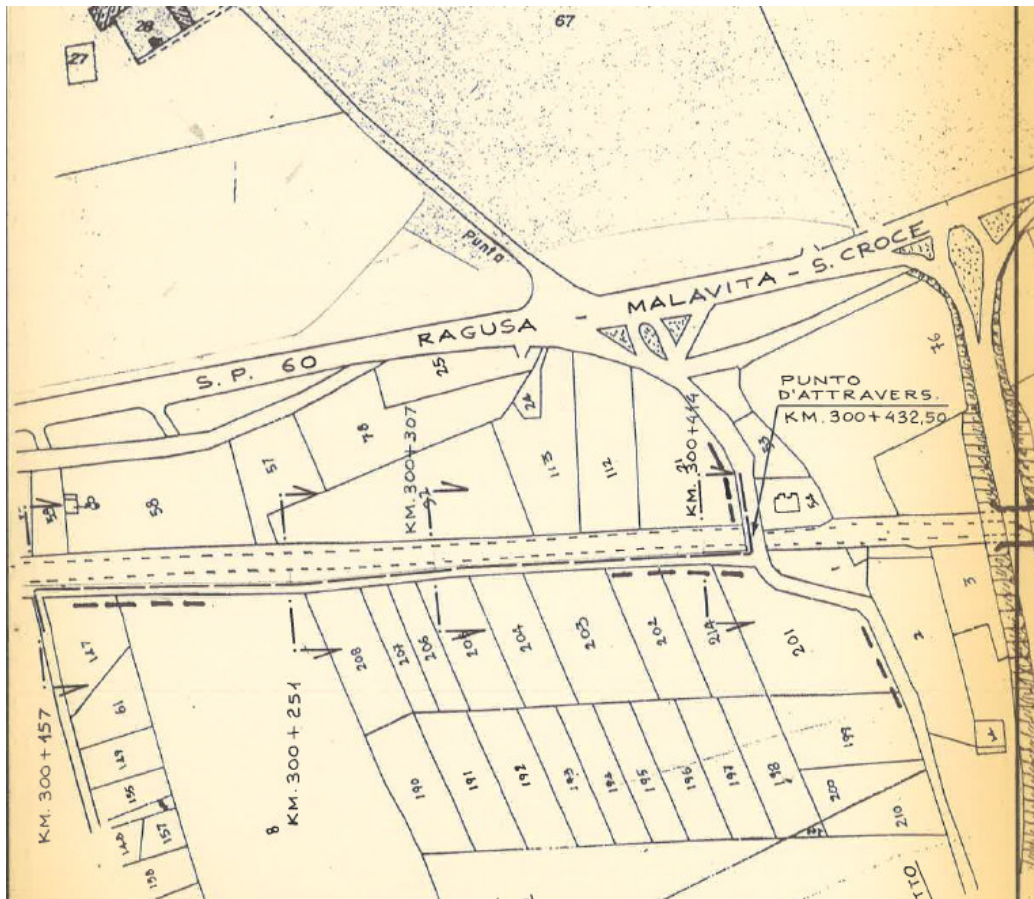

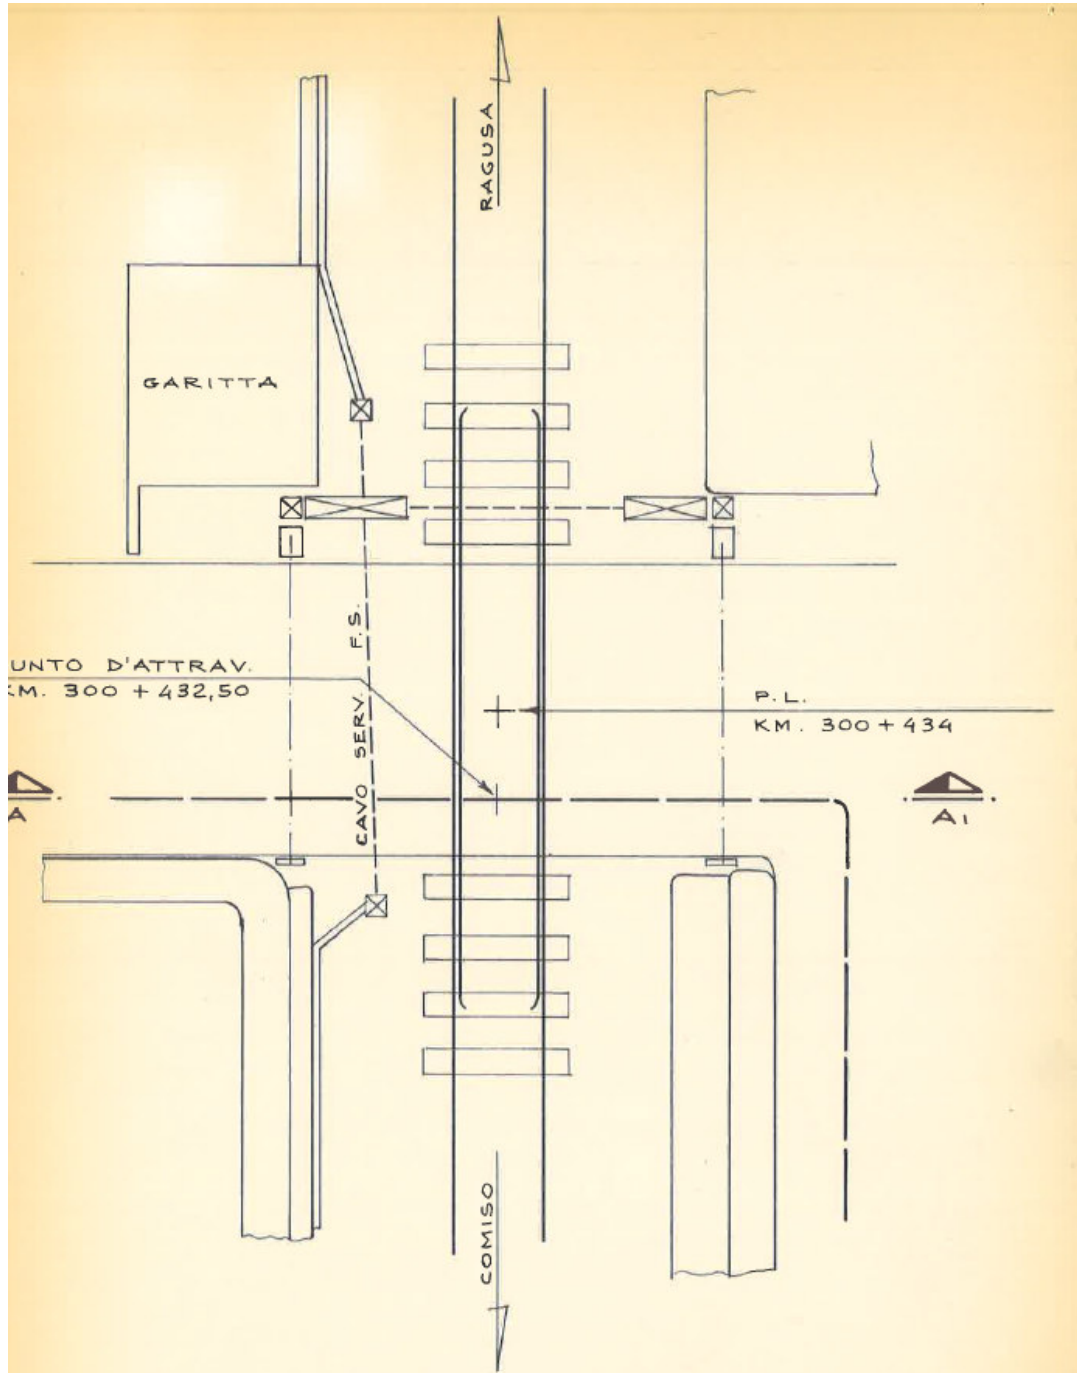

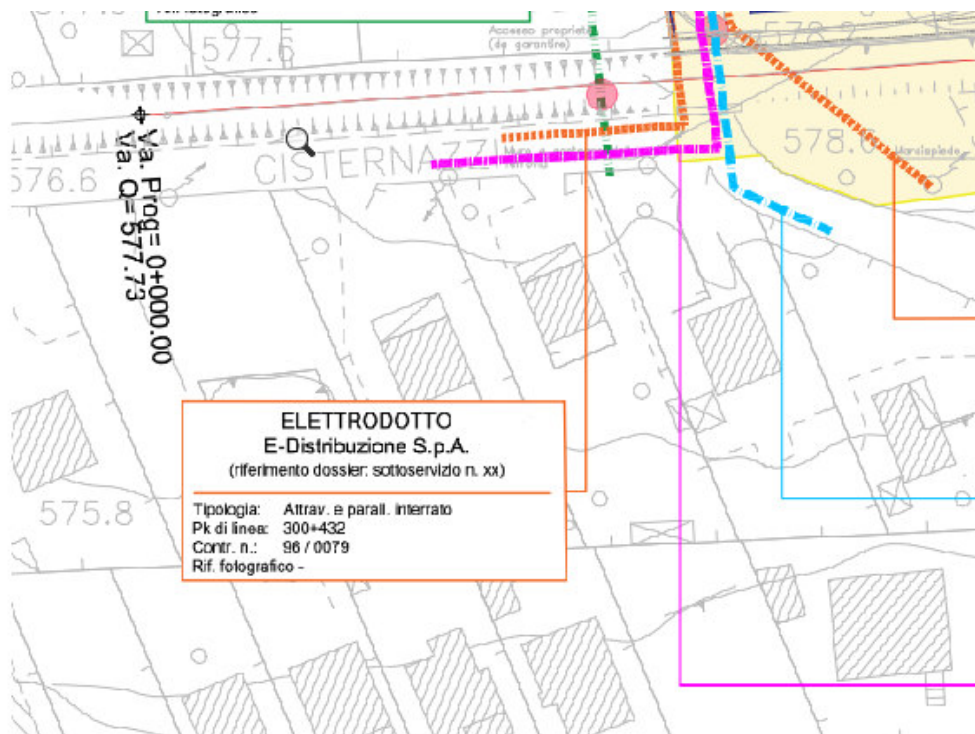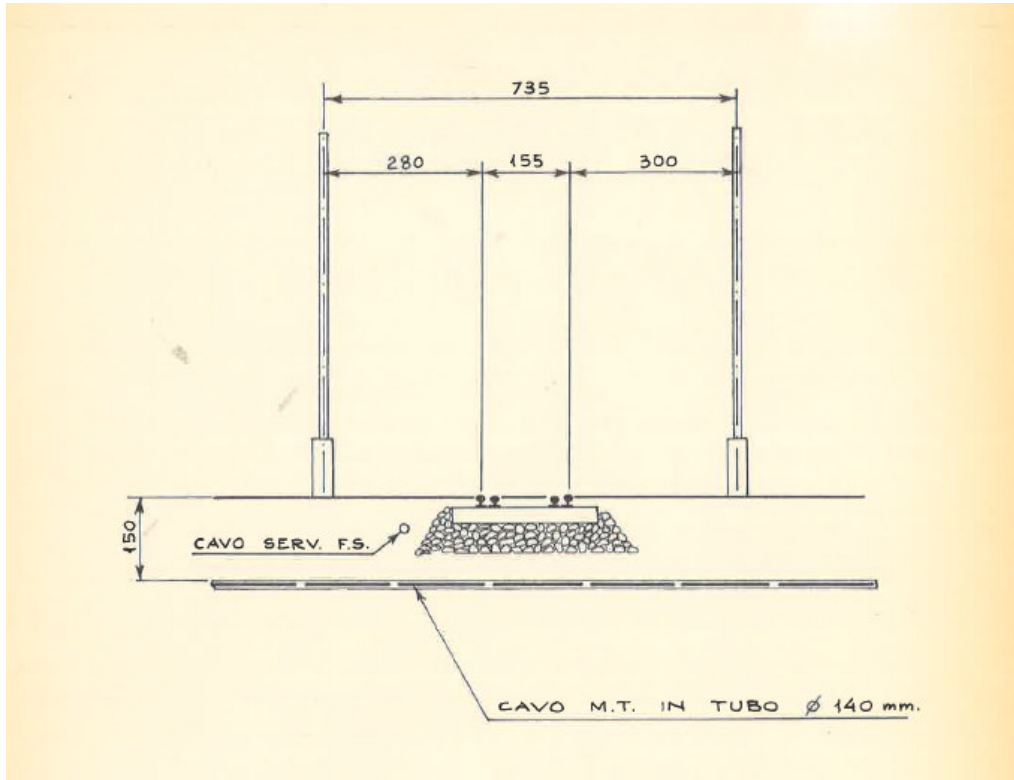

Caratteristiche del sottoservizio



**METROFERROVIA DI RAGUSA - LOTTO 01**  
**NUOVA STAZIONE CISTERNAZZI/OSPEDALE - NUOVA**  
**FERMATA COLAJANNI E ADEGUAMENTO STAZIONE**  
**DI RAGUSA**

**RELAZIONE DI CENSIMENTO DEI**  
**SOTTOSERVIZI INTERFERITI**

PROGETTO	LOTTO	CODIFICA	DOCUMENTO	REV.	FOGLIO
RS3Y	01	D 53 SH	SI0000 001	D	15 di 34

Elettrodotto interrato di Media Tensione Dn 140mm in attraversamento

Cavo tripolare ad elica visibile in alluminio isolato con carta impregnata sotto guaina in lega di piombo e guaina di p.v.c. della sezione di 150 mmq.

Cavo posato ad una profondità di m 1,5 dal piano del ferro, mentre il cavo in parallelismo è stato posato ad una profondità di m 0,9 protetto da copponi in C.A.V.

Lunghezza dell'attraversamento m 7.35, lunghezza del parallelismo m 275,5.

Documenti reperiti: convenzione stipulata con ente n. 79/96




### SOTTOSERVIZIO N° 4


**Tipologia: ELETTRICO**


Ubicazione: Progressiva 300+432


Titolare del servizio interferente:

E-DISTRIBUZIONE S.P.A.

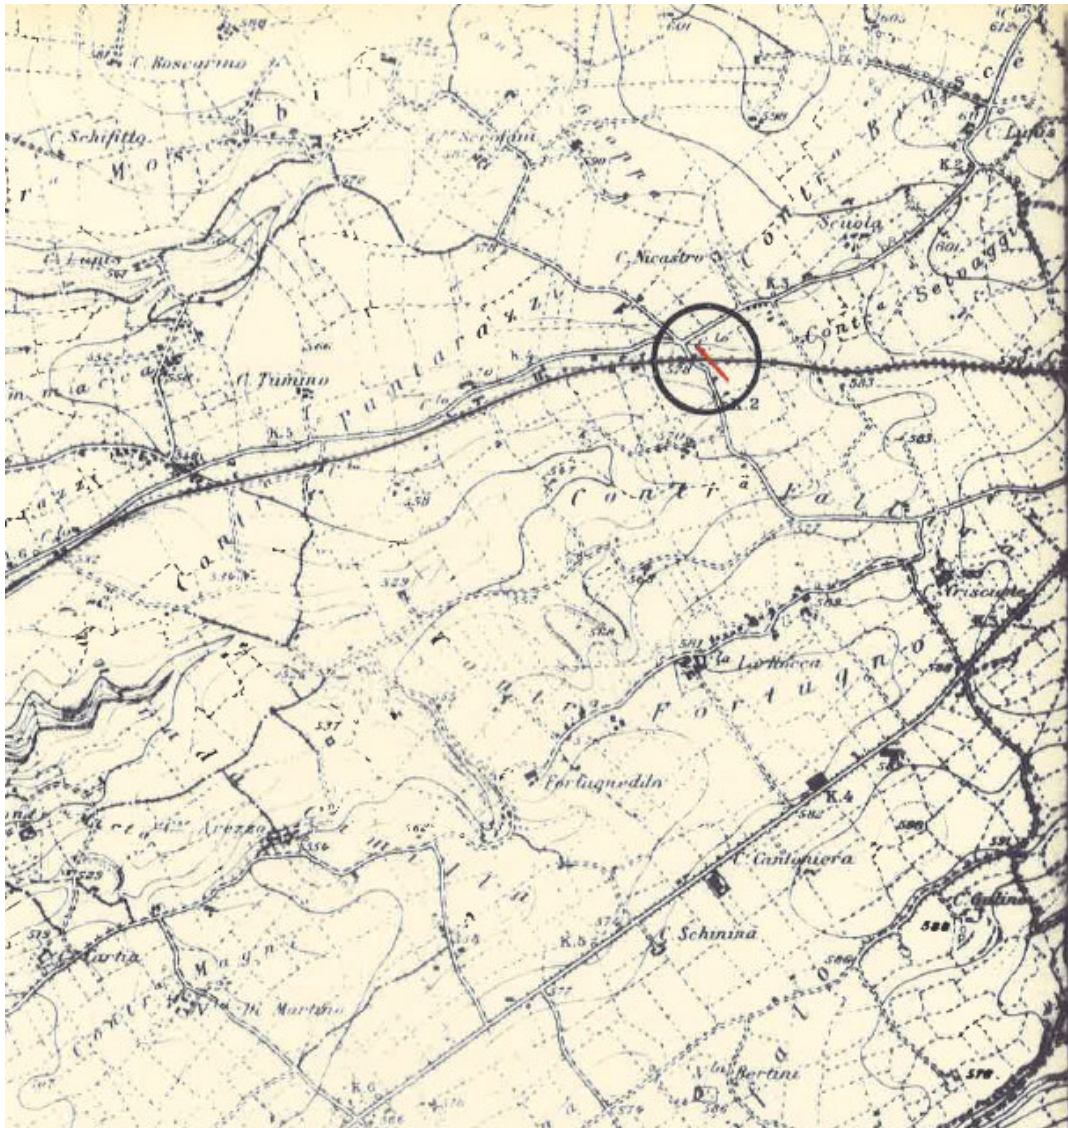

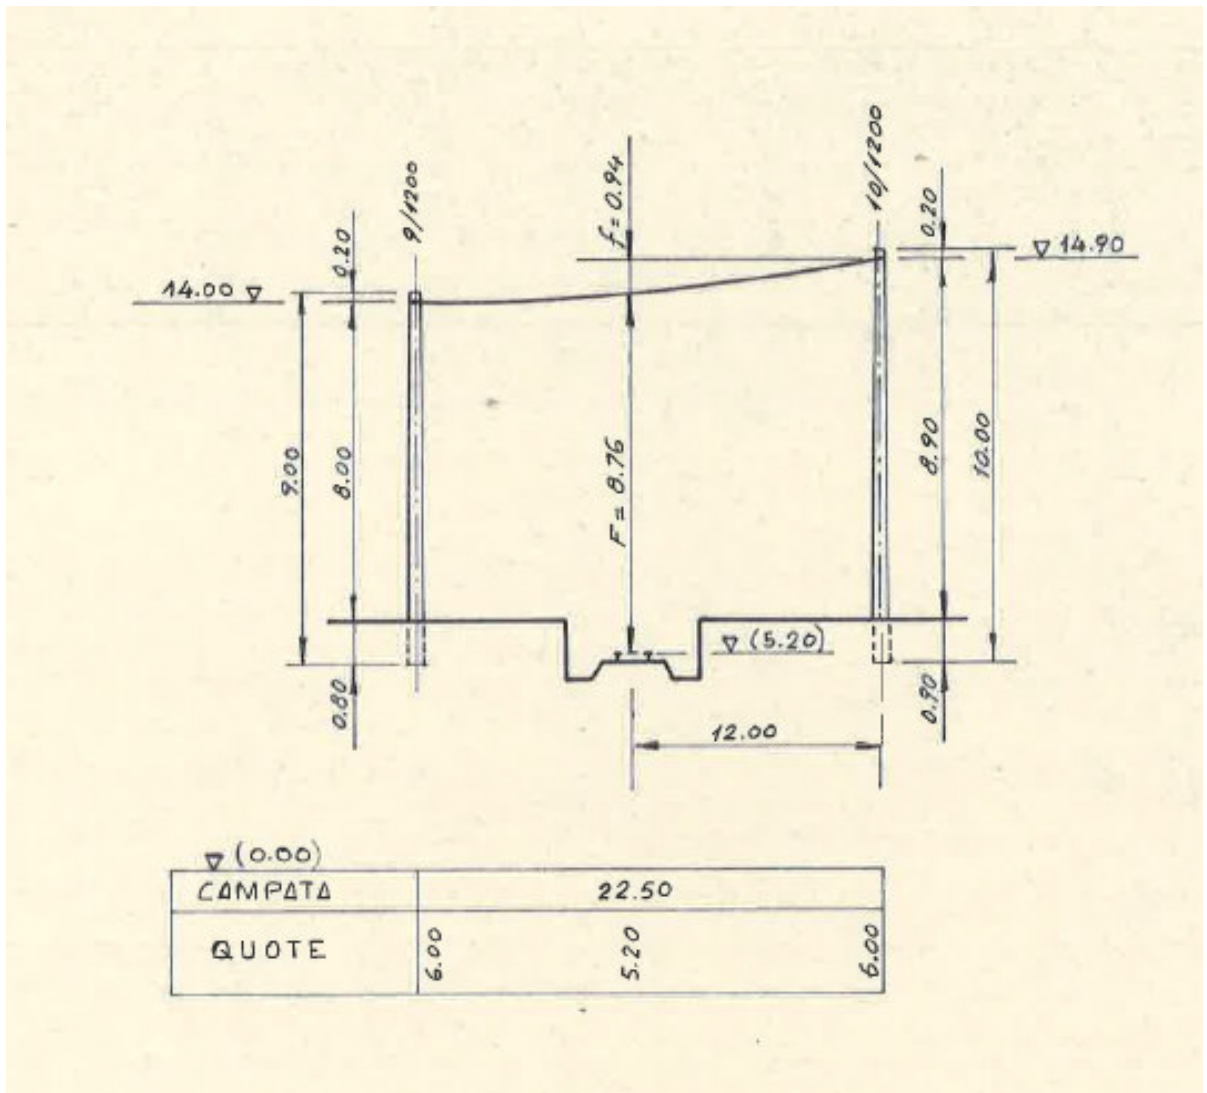

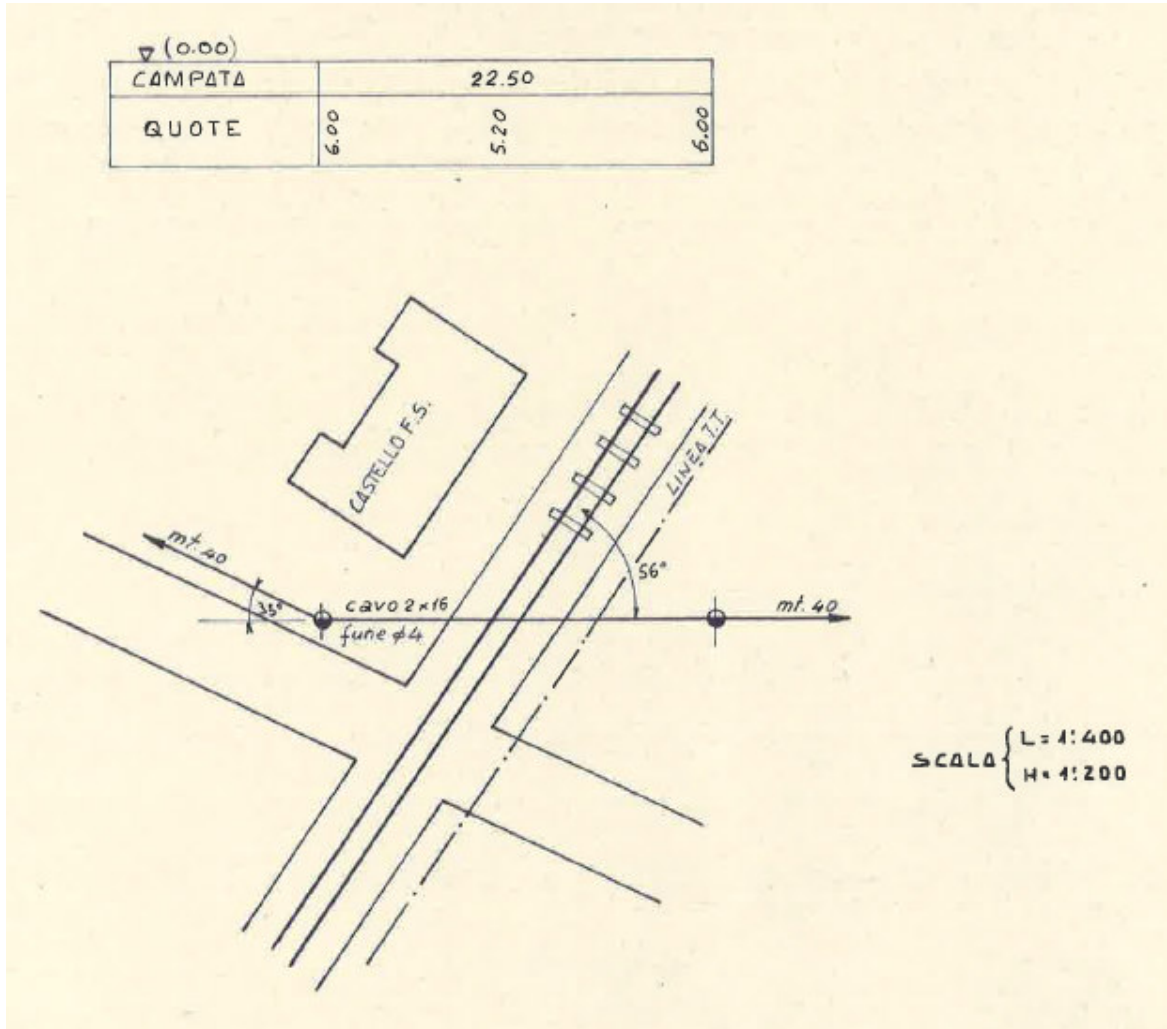

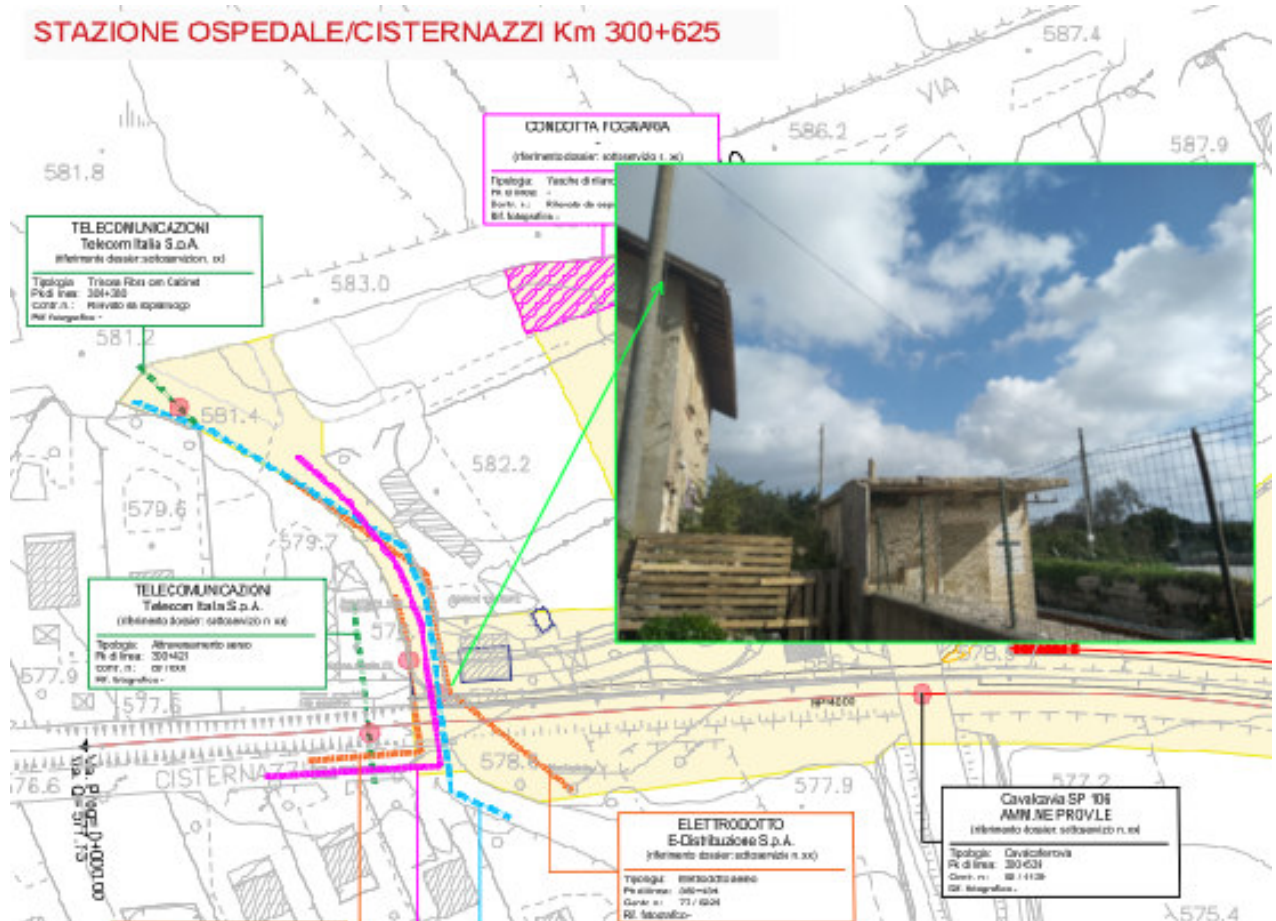

Caratteristiche del sottoservizio

Attraversamento aereo di BT 380/220 Volt mt 22.50 composto da n.2 funi in rame mmq 16 fascettati ad una fune d'acciaio.

Documenti reperiti: convenzione stipulata con ente n. 229/77



**METROFERROVIA DI RAGUSA - LOTTO 01**  
**NUOVA STAZIONE CISTERNAZZI/OSPEDALE - NUOVA**  
**FERMATA COLAJANNI E ADEGUAMENTO STAZIONE**  
**DI RAGUSA**

**RELAZIONE DI CENSIMENTO DEI**  
**SOTTOSERVIZI INTERFERITI**

PROGETTO	LOTTO	CODIFICA	DOCUMENTO	REV.	FOGLIO
RS3Y	01	D 53 SH	SI0000 001	D	20 di 34

**SOTTOSERVIZIO N° 5**

**Tipologia: CONDOTTA FOGNANTE**


Ubicazione: Progressiva 300+434


Titolare del servizio interferente:

COMUNE DI RAGUSA

**RELAZIONE DI CENSIMENTO DEI**  
**SOTTOSERVIZI INTERFERITI**

PROGETTO	LOTTO	CODIFICA	DOCUMENTO	REV.	FOGLIO
RS3Y	01	D 53 SH	SI0000 001	D	21 di 34

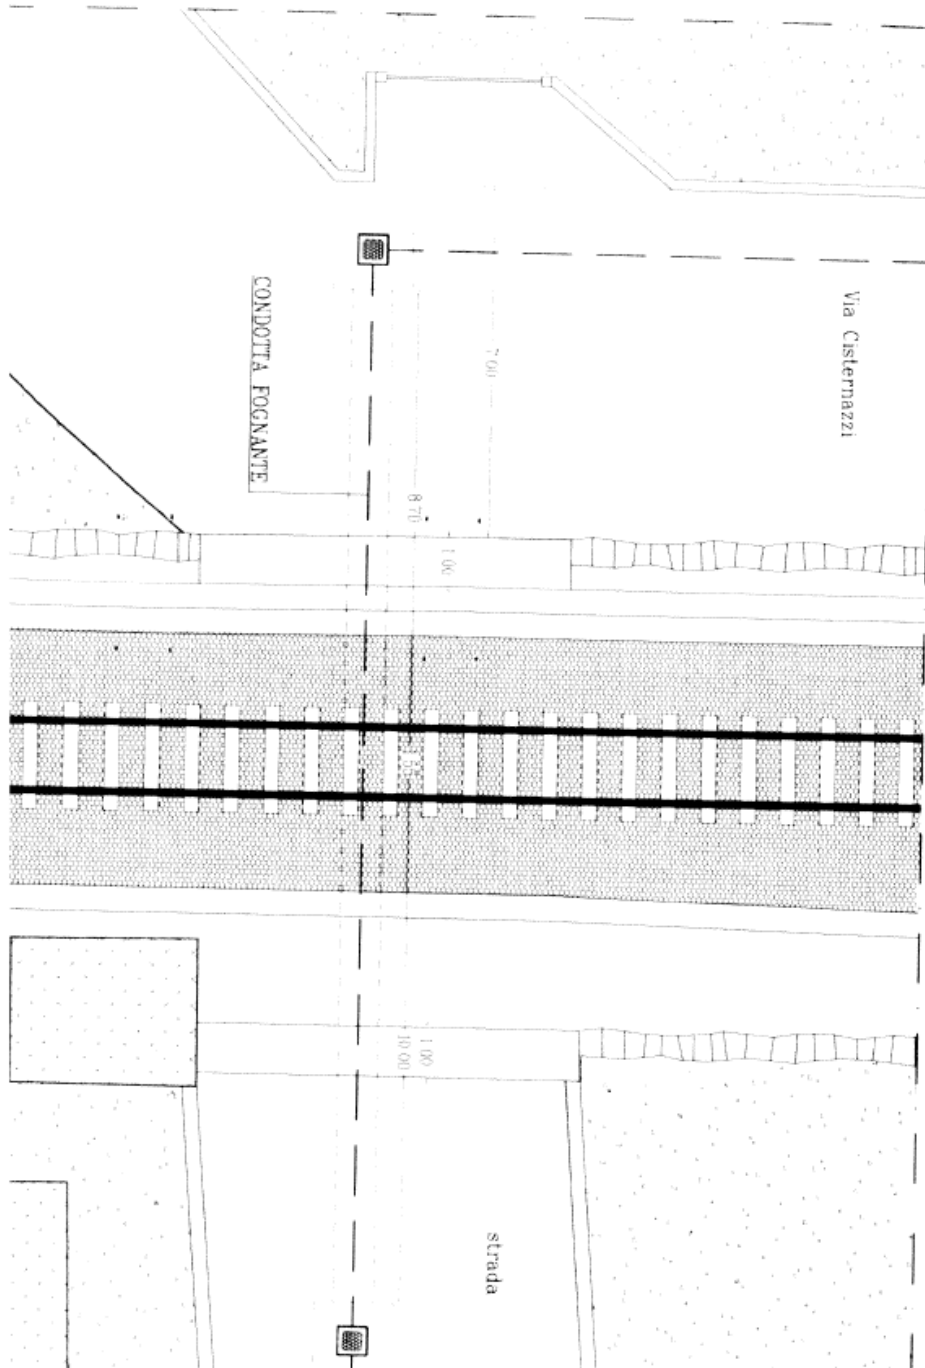

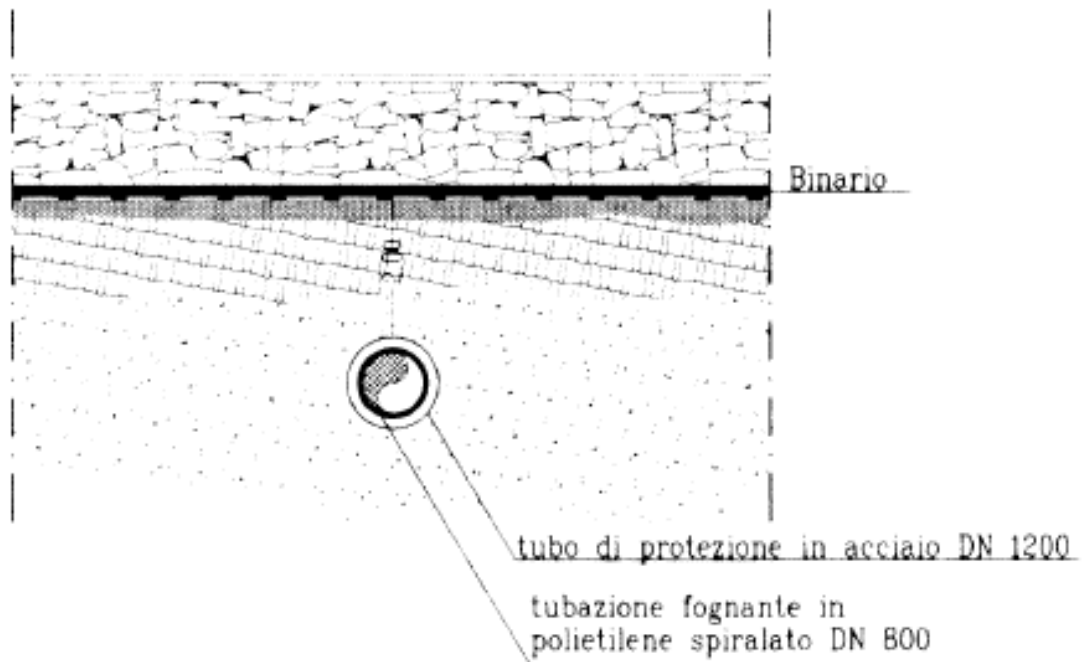

SEZIONE TRASVERSALE sc. 1:100

Caratteristiche del sottoservizio

Attraversamento con condotta fognante del DN 1200 in polietilene

Documenti reperiti: convenzione stipulata con ente n. 17/2002

**SOTTOSERVIZIO N° 6**

**Tipologia: GASDOTTO**

Ubicazione: Progressiva 300+434

Titolare del servizio interferente:



2i RETE GAS







**RELAZIONE DI CENSIMENTO DEI SOTTOSERVIZI INTERFERITI**


PROGETTO	LOTTO	CODIFICA	DOCUMENTO	REV.	FOGLIO
RS3Y	01	D 53 SH	SI0000 001	D	24 di 34

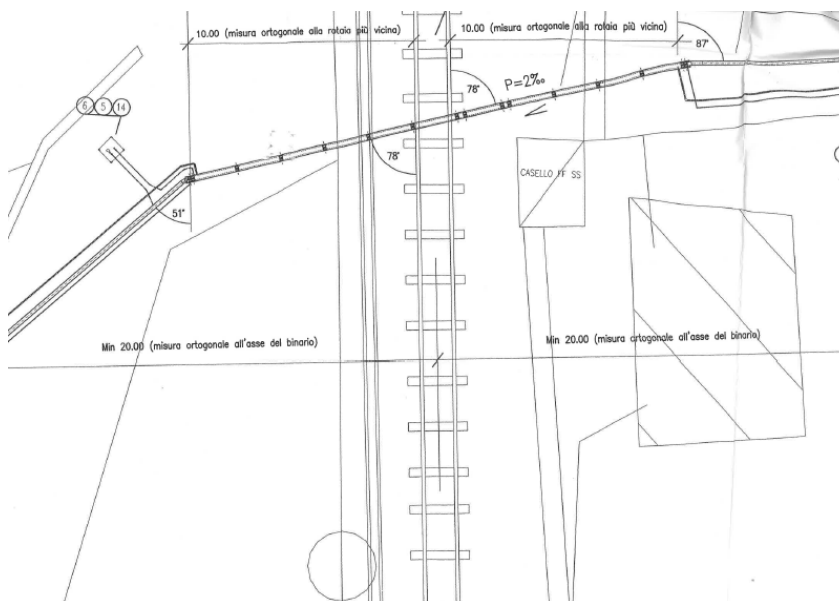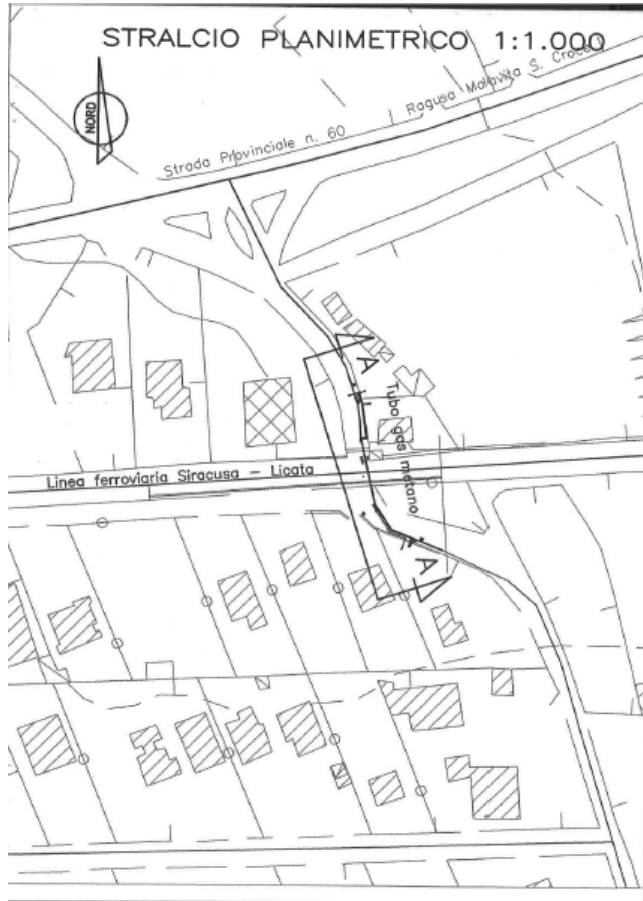

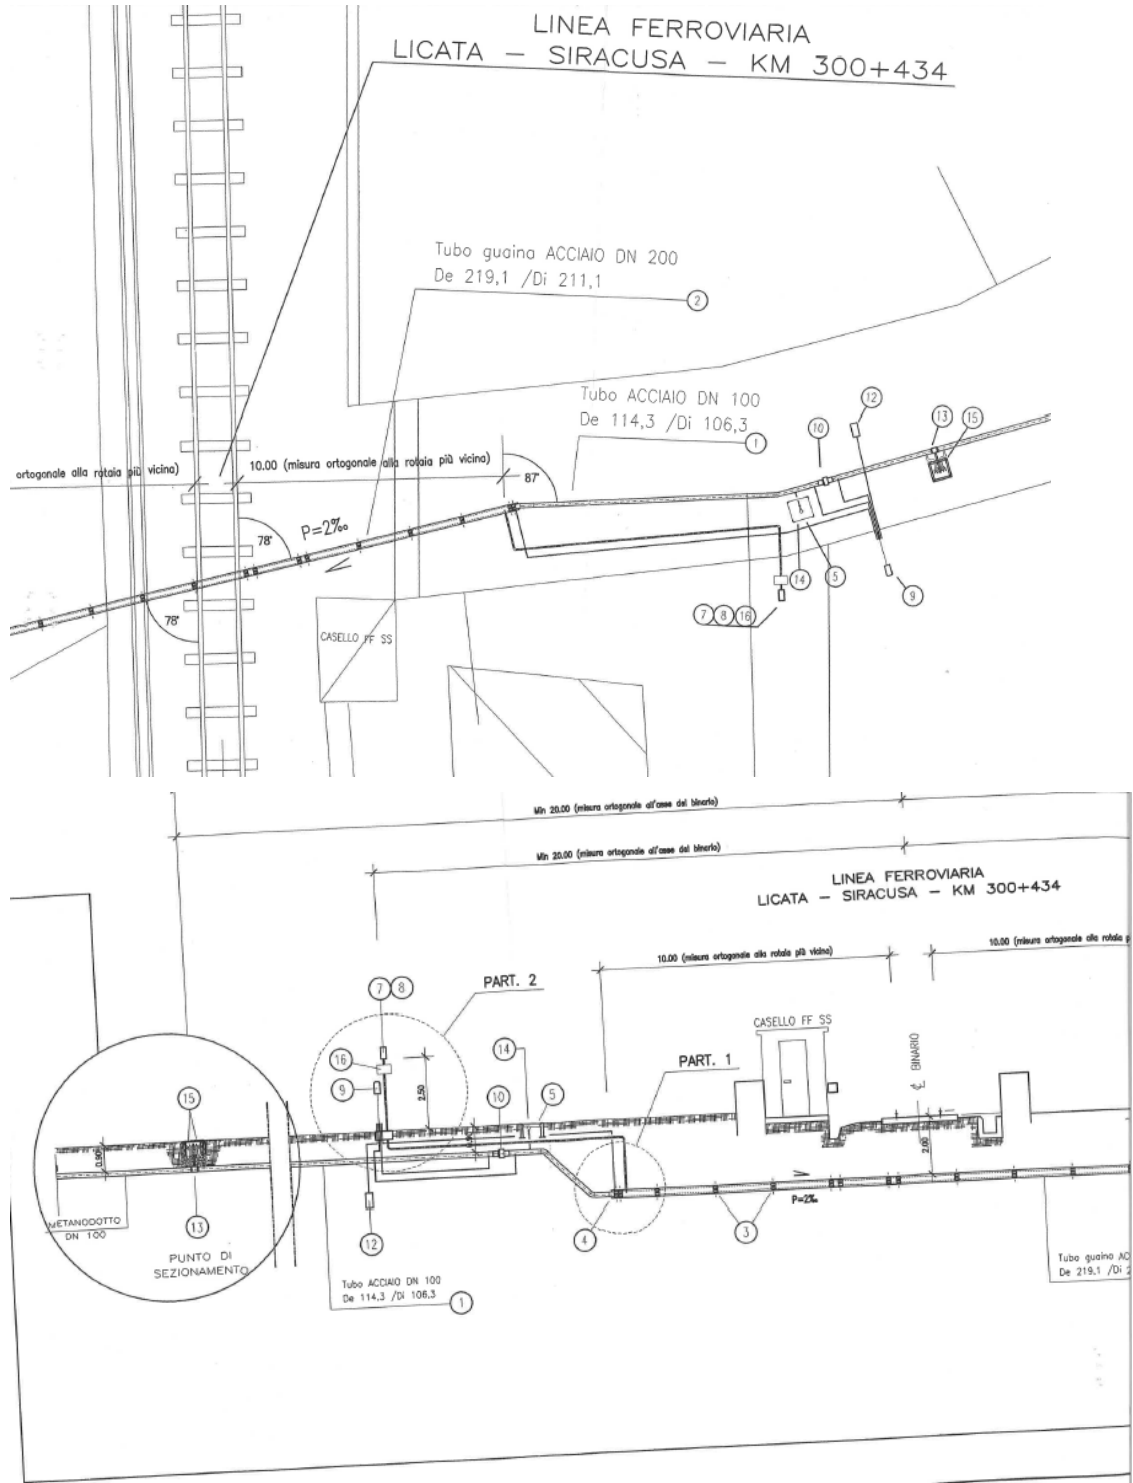

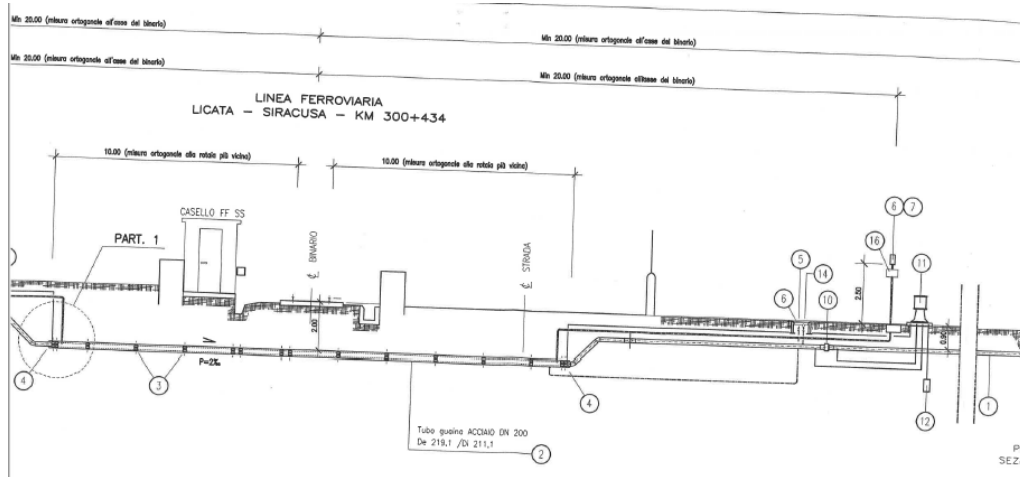

**STAZIONE OSPEDALE/CISTERNAZZI Km 300+625**

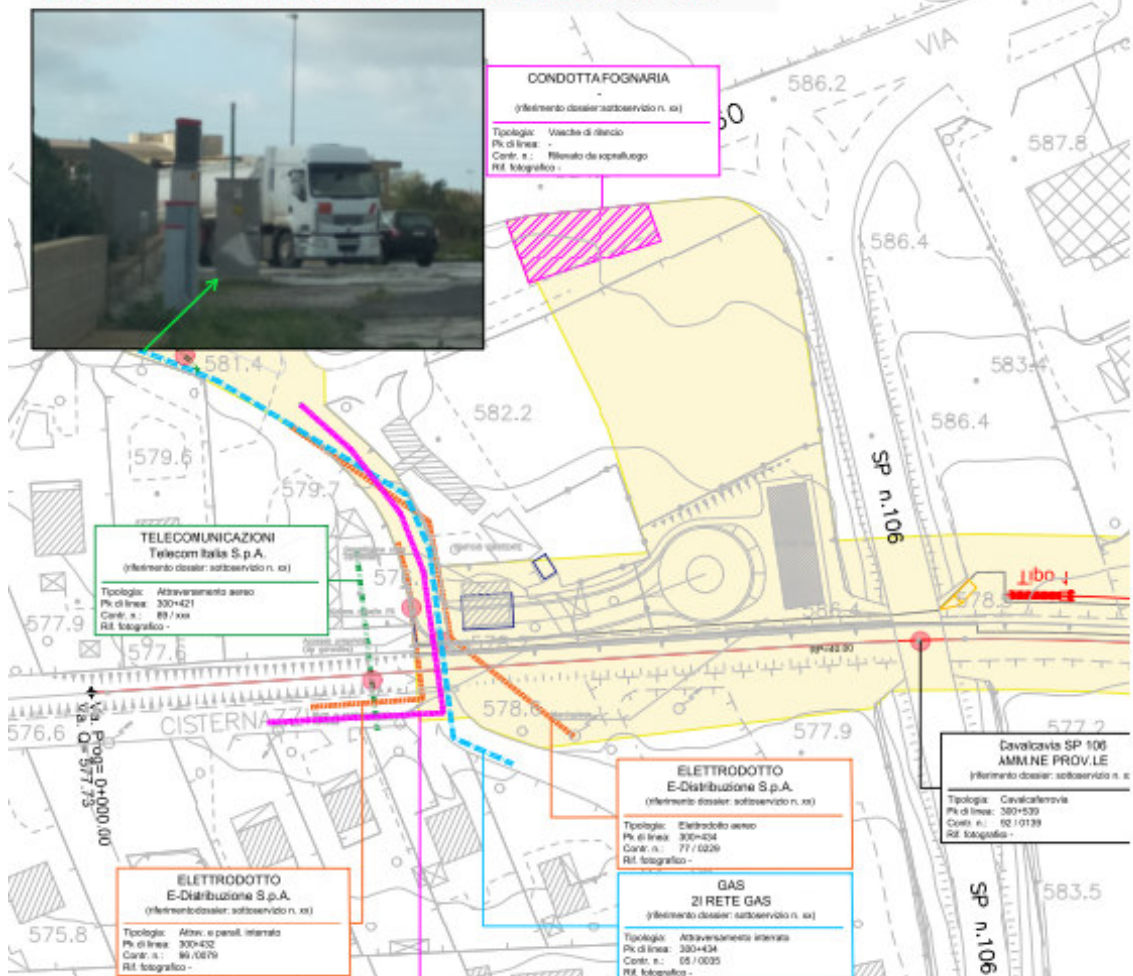



**METROFERROVIA DI RAGUSA - LOTTO 01**  
**NUOVA STAZIONE CISTERNAZZI/OSPEDALE - NUOVA**  
**FERMATA COLAJANNI E ADEGUAMENTO STAZIONE**  
**DI RAGUSA**

**RELAZIONE DI CENSIMENTO DEI**  
**SOTTOSERVIZI INTERFERITI**

PROGETTO	LOTTO	CODIFICA	DOCUMENTO	REV.	FOGLIO
RS3Y	01	D 53 SH	SI0000 001	D	27 di 34

Caratteristiche del sottoservizio

Attraversamento gasdotto tubo guaina d'acciaio DN 200

Verificato in fase di sopralluogo.

Documenti reperiti: convenzione stipulata con ente n. 35/2005

### SOTTOSERVIZIO N° 7

**Tipologia: CONDOTTA FOGNARIA**

Ubicazione: Progressiva 300+464 Circa

Titolare del servizio interferente:

COMUNE DI RAGUSA



Caratteristiche del sottoservizio

Vasca di rilancio fognaria

Documenti reperiti: Verificato in fase di sopralluogo.


**SOTTOSERVIZIO N° 8**


**Tipologia: VIADOTTO**

Ubicazione: Progressiva 300+539

Titolare del servizio interferente:

PROVINCIA DI RAGUSA

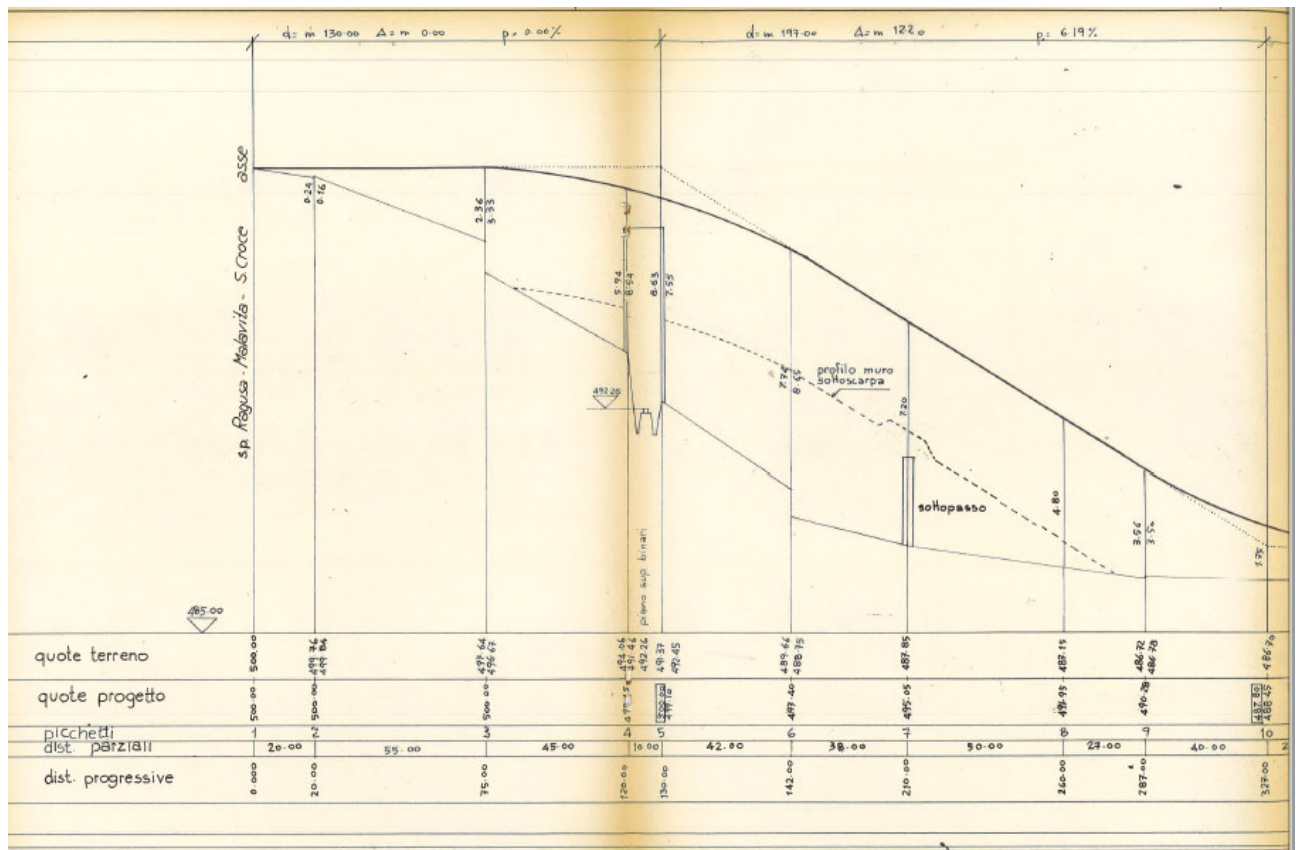

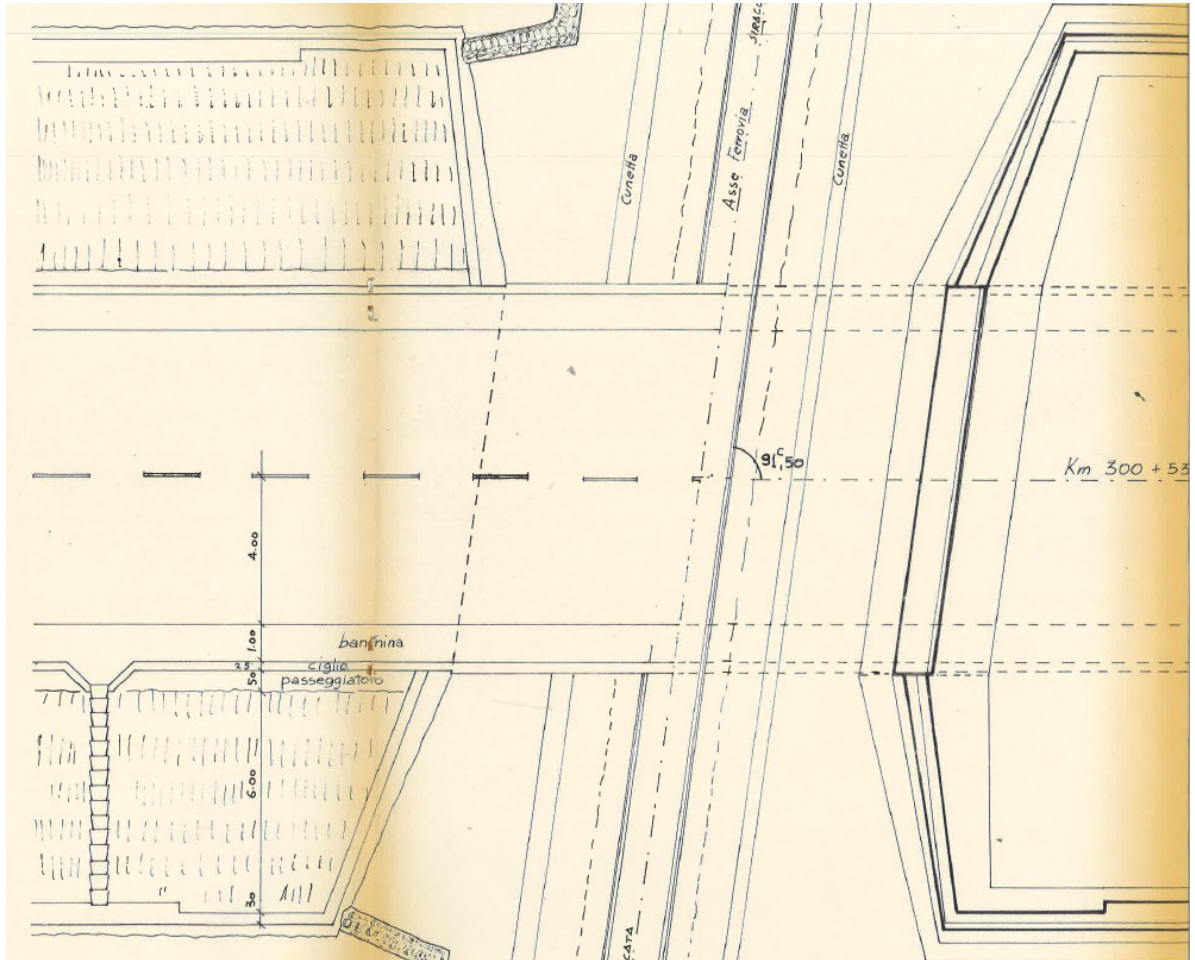

Caratteristiche del sottoservizio

Attraversamento tramite cavalcavia in calcestruzzo

Documenti reperiti: convenzione stipulata con ente n. 139/92


**SOTTOSERVIZIO N° 9**

**Tipologia: ATTRAVERSAMENTO STRADALE**


Ubicazione: Progressiva 300+600

Titolare del servizio interferente:

ANAS

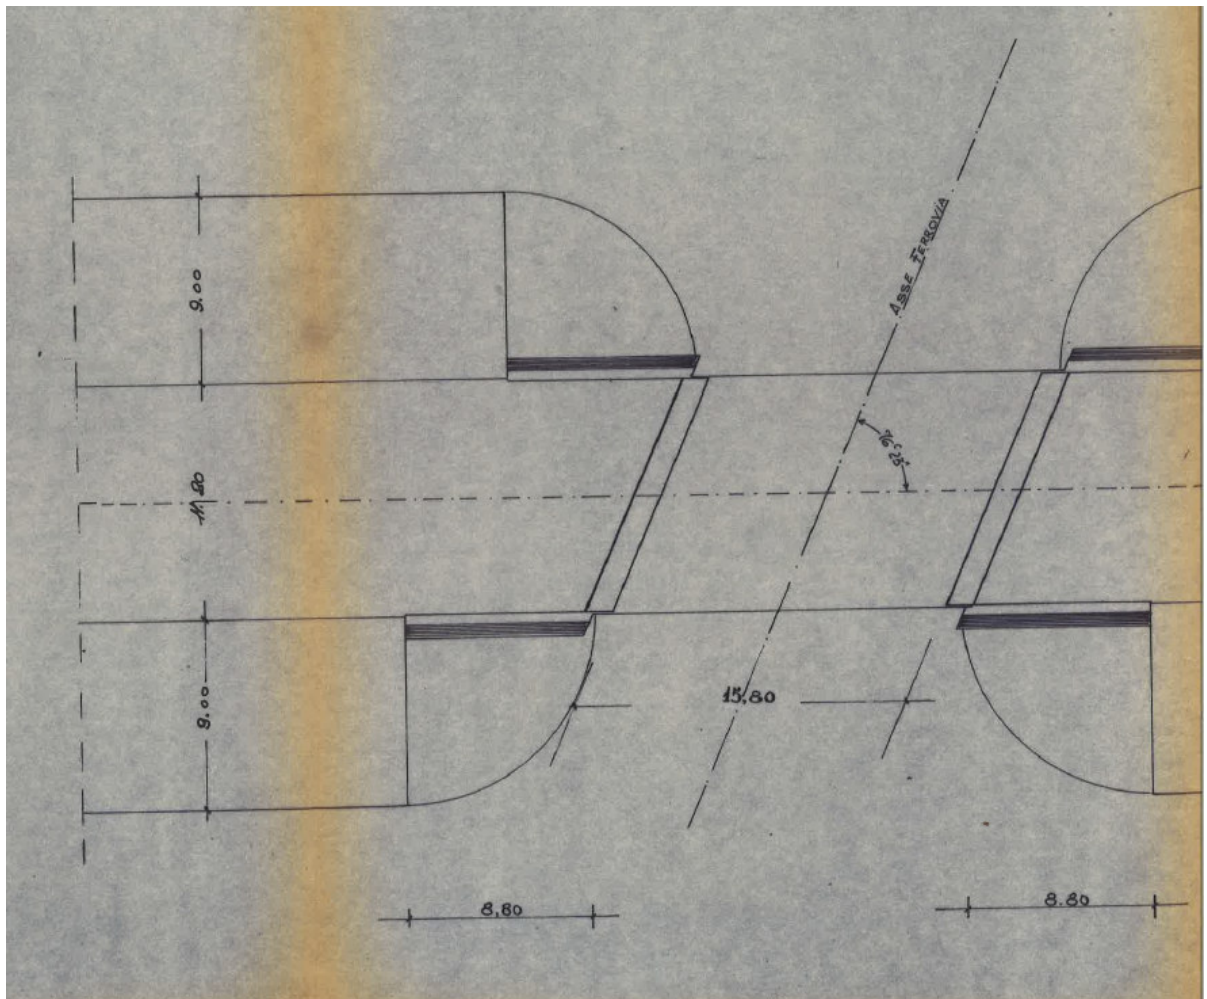



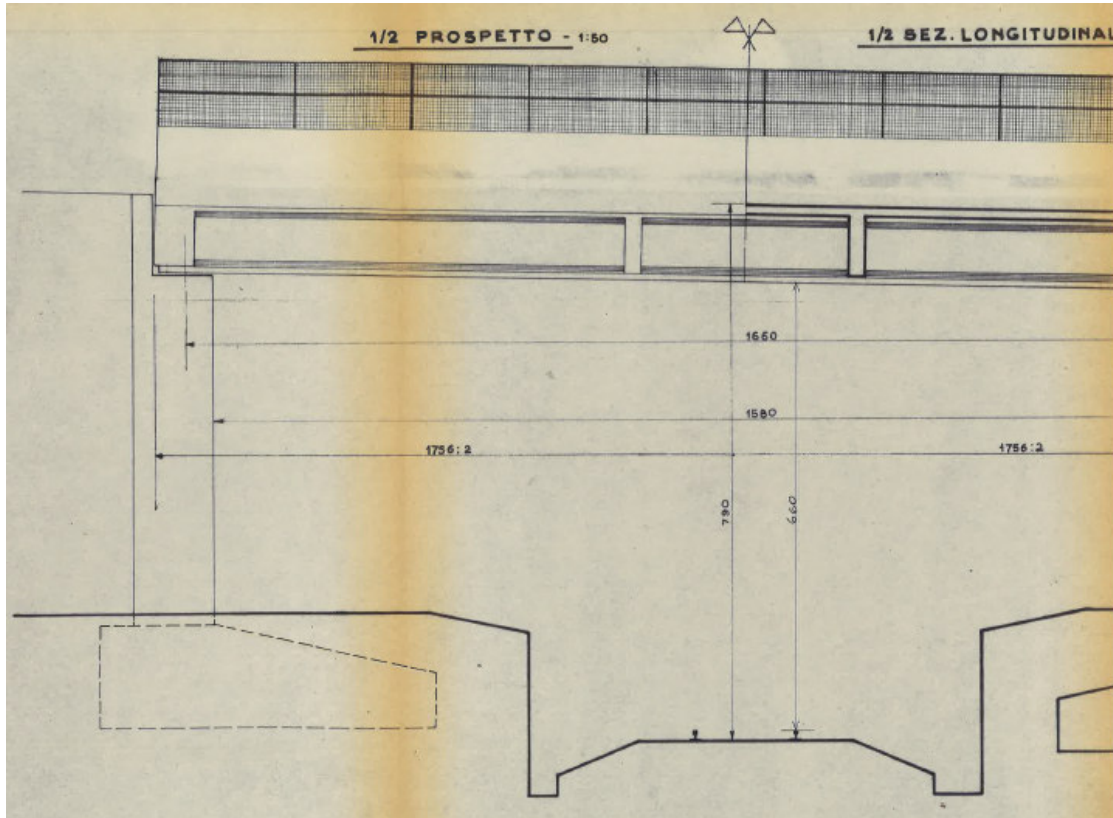

Caratteristiche del sottoservizio

Attraversamento stradale di competenza anas

Documenti reperiti: convenzione stipulata con ente n. N.D.


### SOTTOSERVIZIO N° 10



**Tipologia: TELECOMUNICAZIONI**

Ubicazione: Progressiva 300+955

Titolare del servizio interferente:

TELECOM ITALIA

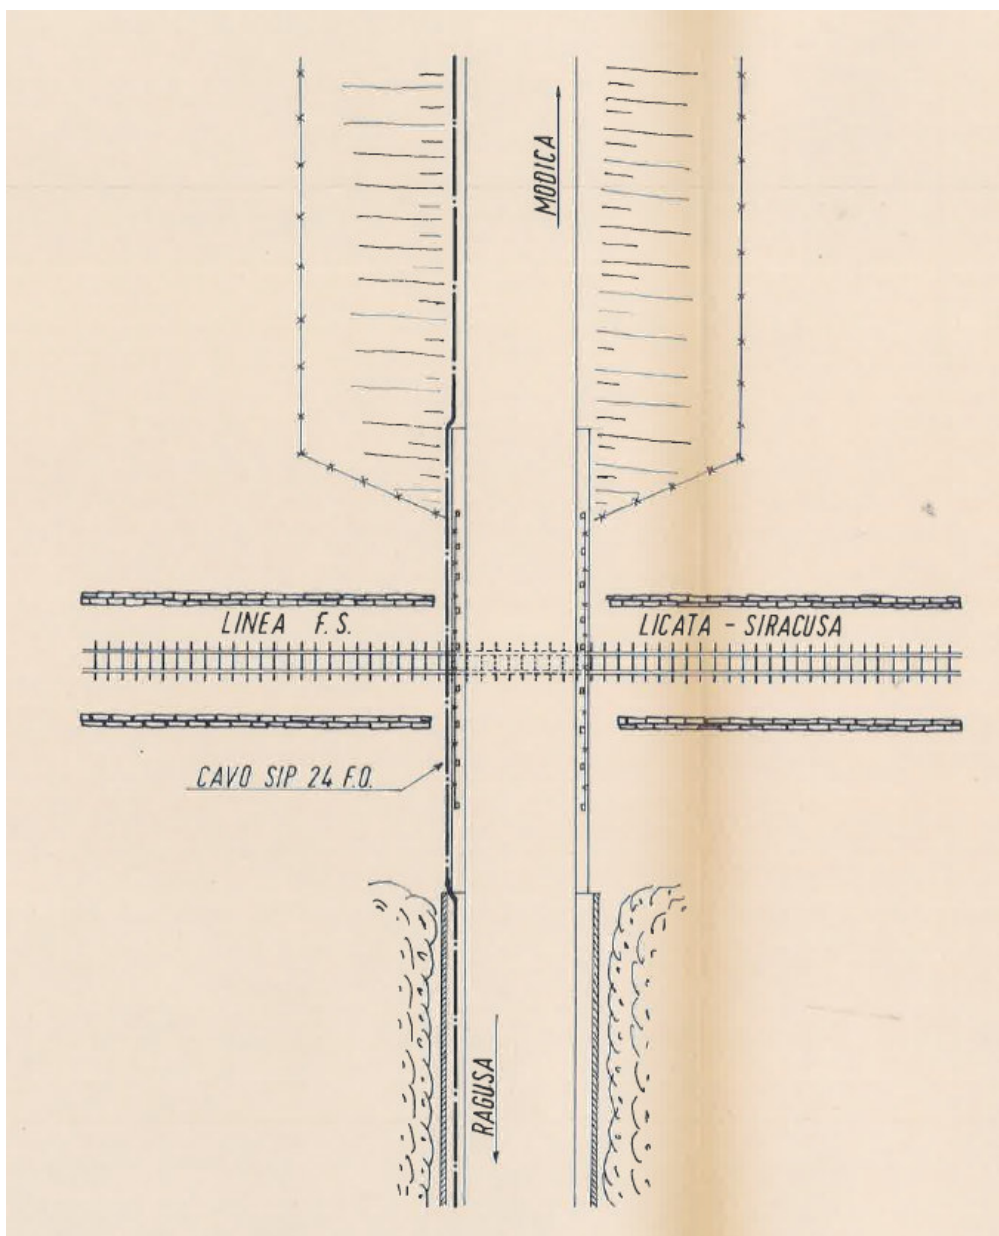

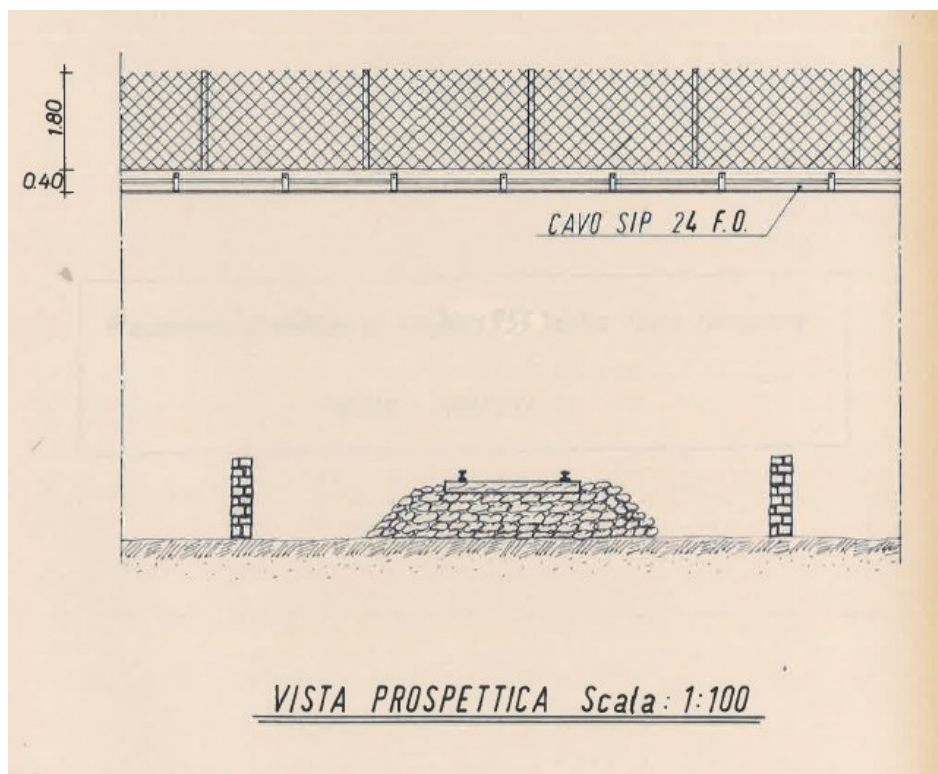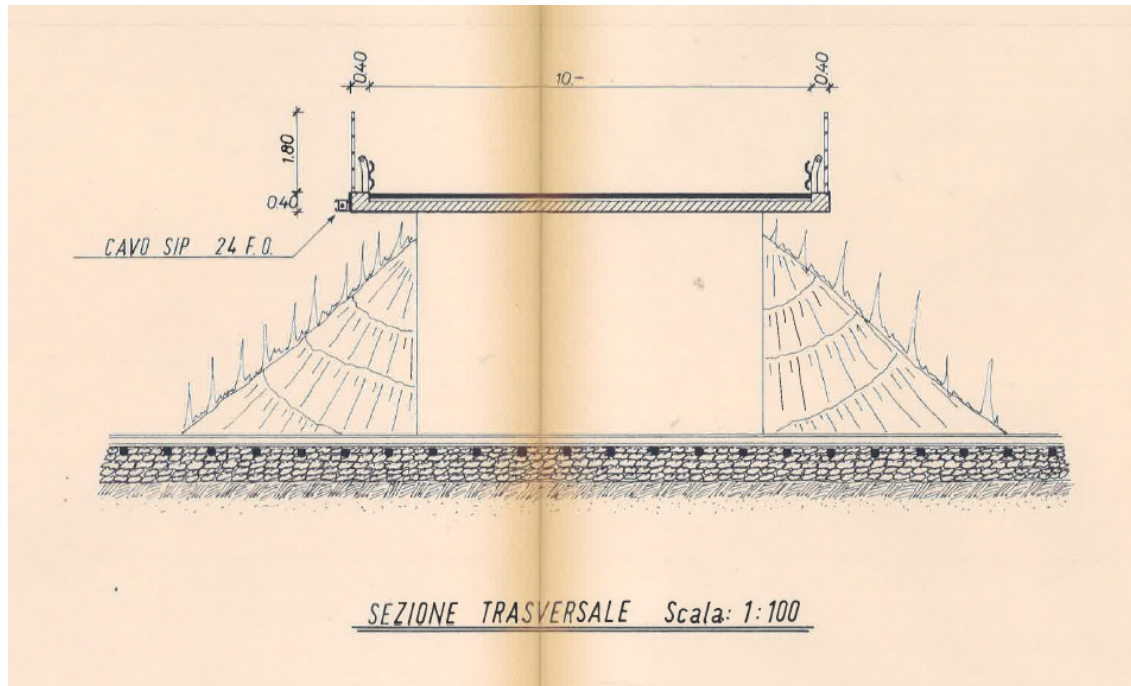

Caratteristiche del sottoservizio

Attraversamento telefonico cavo zancato

Documenti reperiti: convenzione stipulata con ente in data 15/05/1986