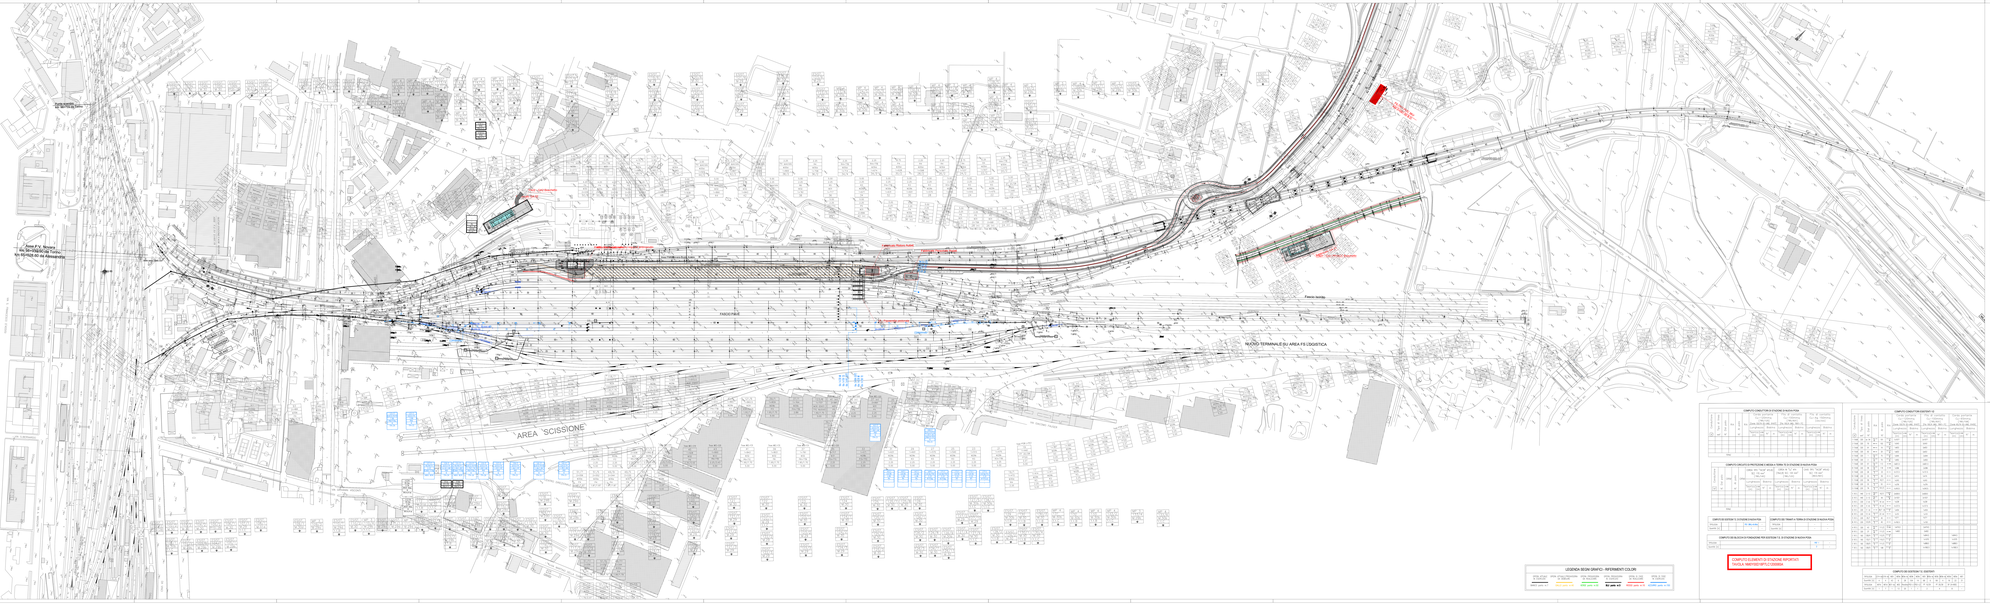
Binario 1 - Tronco
Binario 2 - Tronco
Binario 3 - Tronco
Binario 4 - Tronco
Binario 5 - Tronco
Binario 6 - Tronco
Binario 7 - Tronco
Binario 8 - Tronco
Binario 9 - Tronco
Binario 10 - Tronco
Binario