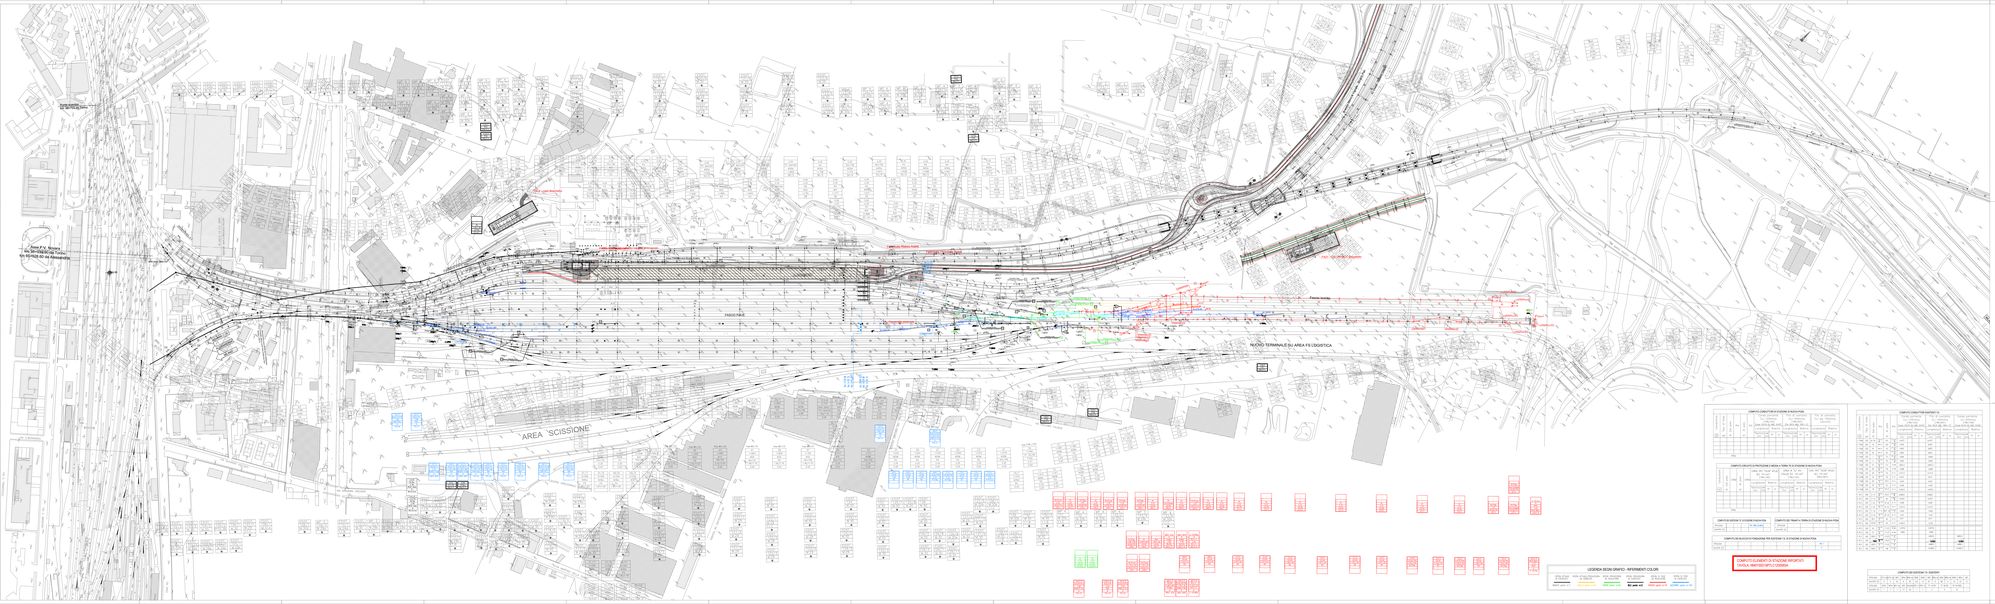
NUOVO TERMINALE SU AREA FS LOGISTICA
AREA SCISSIONE
FASCIONE
Fascio merci
