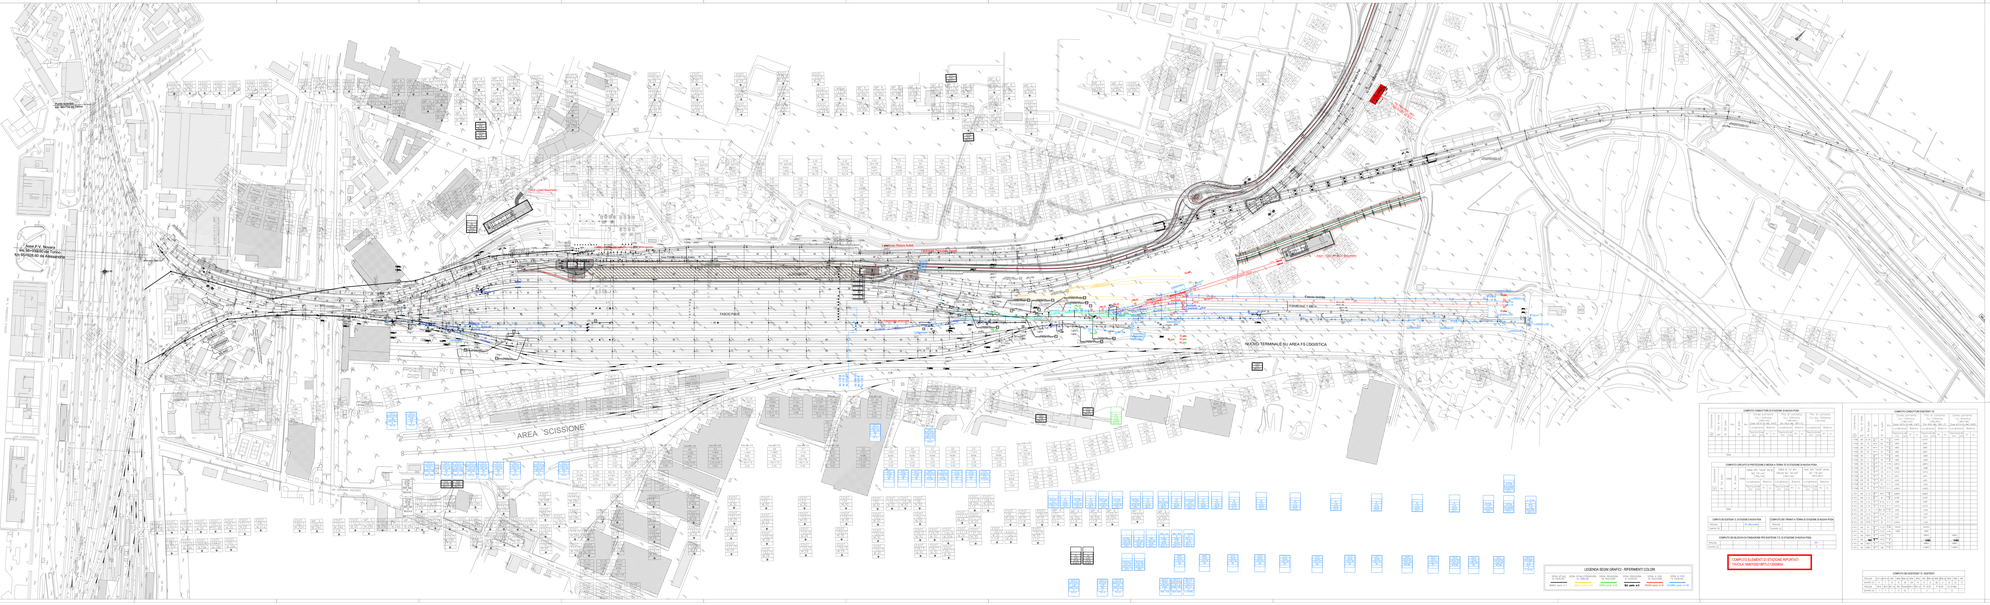
AREA "SCISSIONE"
NUOVO TERMINALE SU AREA FS LOGISTICA
FERROVIA
STRADA
Fascio merci
Fascio merci
Fascio merci