IL LEGENDE DELLA PORTA AUTOSTRUTTA	RFI Rete Ferroviaria Italiana GRUPPO FERROVIE DELLO STATO ITALIANE	RELAZIONE TECNICA ed ESPLICativa Impianto: **Novara Boschetto** LA COMMISSIONE DI VERIFICA Presidente: Membro: Membro:
STRUTTURA ORGANIZZATIVA	DIREZIONE PROGEZIONE - D.T.P. TORINO UNITA' TERRITORIALE TORINO LINEA NORD	Data: ..... Alli. n. ..... al Verbale di V.T.
MANTENITORE: Unità Manutenzione RFI Novara	UTILIZZATORE: Unità Circolazione Novara	

Linea: Nodo di Novara

Località: Novara Boschetto

Impianto: ACEI

NOVARA BOSCHETTO
PIANO SCHEMATICO B

Tav. 01 | SCALA: | Foglio 01 | di 01

Rev.	Descrizione	Data Emissione	Il Redattore del Documento
D	Nuova Interconnessione con FNM per provenienza da Novara/km Milano/Torino	20/03/2019	Mandara

Redatto per conto di:	PROGETTAZIONE	ESTOR	ARGO	VIDEOCOD	BLOCCO	NEXTAVE	FIABRIG	RE
	1 1 0 0 0 3	0 0 2	P R	0 0 0 A	0 1	0 0 0 0	0 0	

MODULO DELLA PROGRAMMA

Firma Redattore: ing.

Redatto per conto di:	Progettista	Il Redattore	Data	Approvato	Direz. Centro Circolazione Genovale Nord/Ovest	Data
RFI Rete Ferroviaria Italiana GRUPPO FERROVIE DELLO STATO ITALIANE	Direz.Produzione D.T.S. Torino	Verificato Collaudato	Gennaio 2019 Gennaio 2019	Approvato	Direz.Produzione D.T.S. Torino	Gennaio 2019
		Approvato Responsabile	Gennaio 2019	Approvato Responsabile	Direz.Circolazione Genovale Nord/Ovest	Gennaio 2019

RESPONSABILE TECNICO	REALIZZAZIONE	D.L. / Resp. Esecuzione	Collaud.
Direz.Produzione D.T.S. Torino	Direz.Produzione D.T.S. Torino	Direz.Produzione D.T.S. Torino	
RFI Rete Ferroviaria Italiana GRUPPO FERROVIE DELLO STATO ITALIANE	RFI Rete Ferroviaria Italiana GRUPPO FERROVIE DELLO STATO ITALIANE	RFI Rete Ferroviaria Italiana GRUPPO FERROVIE DELLO STATO ITALIANE	

Firma del Re. NARTOMESSPE SCO. 8000 L_PT -SCE Novara Boschetto (Fase 1A) 1.3pp (1).dwg

TABELLA LIBERE TRAMITI BOSCHETTO			
MOVIMENTI DESTRI		MOVIMENTI SINISTRI	
ARCI	ACCESSI	ARCI	ACCESSI
I - II BP	II - I	II - I BP	I - II
I - II AP BP	III - I	I - I BP	II - I
I - I BP	III - II	II - II BP	III - I
I-II BP FNM		I-II BP FNM	
I-II AP FNM	III - I		
III - I BP	III - II	S1	
III - I AP	III - II	S2	

DIREZIONE	
1	NOVARA - BOSCHETTO
2	NOVARA - PAR

SEGNALI	ASPETTI SEGNALI	OCCUPAZIONE	
		CdB	UdsAP
F4	R-G/G-V		CB
F8	R-G/G-V		CB
S1	R		
S2	R		
V14	R		
V14	R		
V14	R		
V14	R		
V28	R		
V28	R		
V12A	R		
2A2	R		
X32	R		
X32A	R		
X32A	R		
X14	R		
X14	R		
X12	R		
X12	R		
X12A	R		
X12A	R		
X12A	R		
X14	R-G/G-V	●	CB
X14	R-G/G-V	●	CB
X14A	G-G/G-V-R/G/G-R/V	●	CB
X14	R-G/G-V	●	CB
X14A	R-G-V	●	CB
X14A	R-G-V		CB
X14A	R-G-V		CB
X14A	R-G-V		CB
S1	R-R/G-R/V		CB
S2	R-R/G-R/V		CB
S3	R-G-R/G-G/V-R/G/V	●	CB
S4	R-G-R/G-R/G-G/V	●	CB
X12	R		
X12	R		
X12	R		

LEGENDA

BINARIO
- Esistente
- Demolito
- Costruito nella fase attuale
- Costruito nella fase precedenti

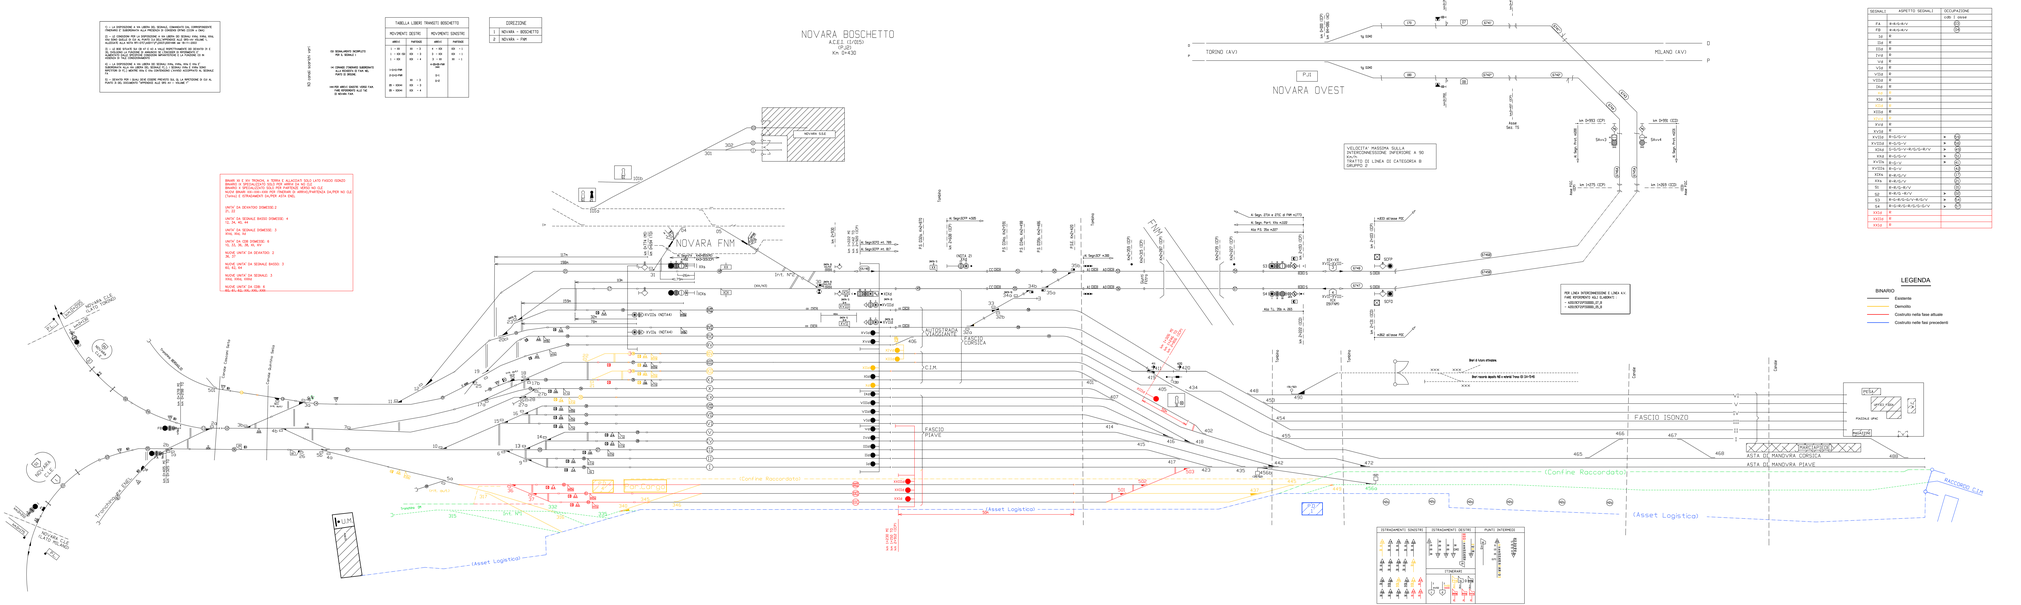

COMMESSA	LOTTO	FASE	ENTE	TIPO DOC.	OPERA/DISCIPLINA	PROGR.	REV.
NM0Y	00	0S	SB	PX	AC0300	001	A

Rev.	Descrizione	Redatto	Data	Verificato	Data	Approvato	Data	Autorizzato Data
A	Prima Emissione	Gennaio 2021	Gennaio 2021	Gennaio 2021	Gennaio 2021	Gennaio 2021	Gennaio 2021	Gennaio 2021

File: NM0Y00SBPAC0300A001A_PS ACEI NOVARA BOSCHETTO (FASE 1A).PDF - 1.DWG