


F.V. LOCALE ACEI ACEI Km 0+430

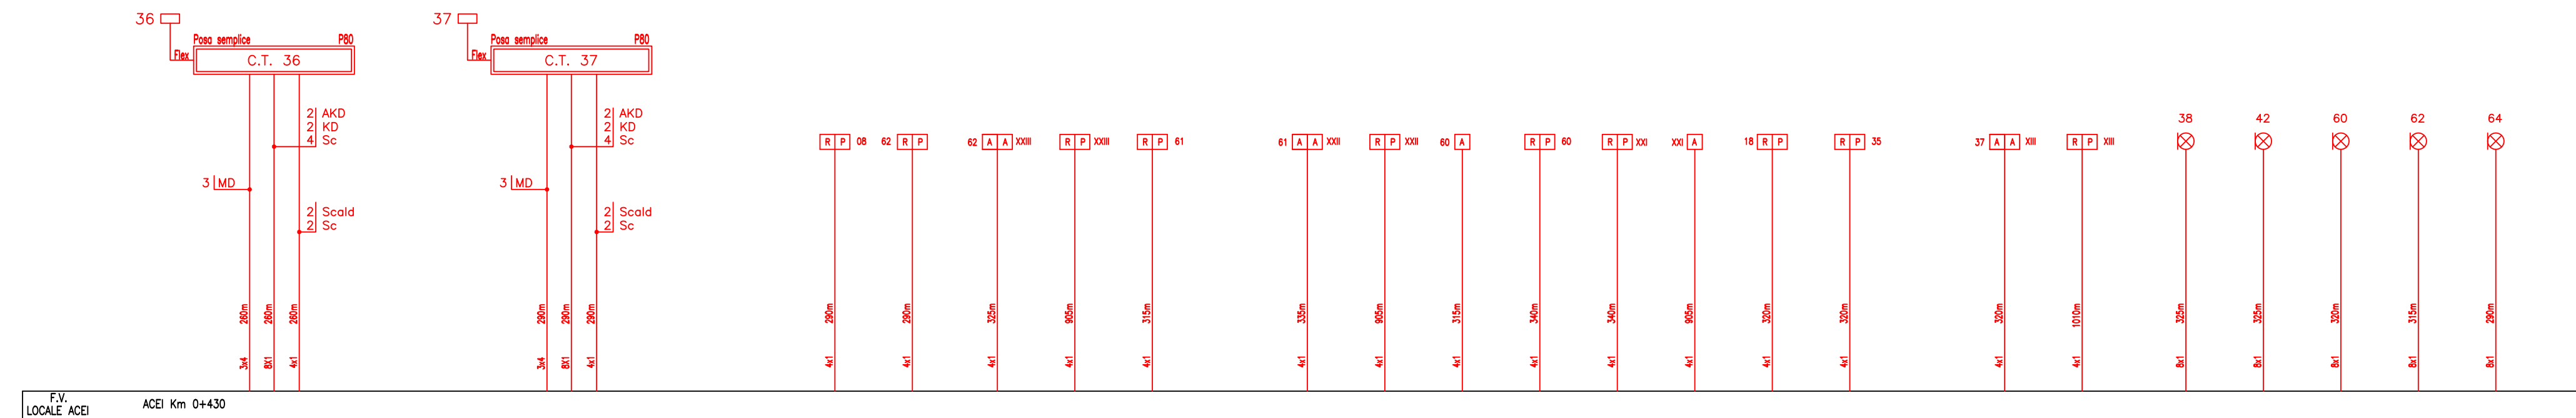

F.V. LOCALE ACEI ACEI Km 0+430

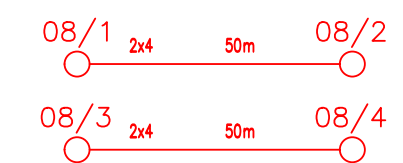


TABELLA RIEPILOGATIVA CAVI NUOVI

4x1	11.350m
8x1	2.125m
2x4	100m
3x4	550m

COMMITTENTE:

PROGETTAZIONE:

U.O. TECNOLOGIE NORD

PROGETTO DEFINITIVO


NODO DI NOVARA
1^ FASE PRG DI NOVARA BOSCHETTO
Appalto 1

ACEI NOVARA BOSCHETTO (Fase 1A)
 Piano Cavi IS esistente in R/G (Fase 1A)

SCALA:
 -:---

COMMESSA	LOTTO	FASE	ENTE	TIPO DOC.	OPERA/DISCIPLINA	PROGR.	REV.
NM0Y	01	D	58	PX	AC03A2	001	A

Rev.	Descrizione	Redatto	Data	Verificato	Data	Approvato	Data	Autorizzato Data
A	Prima Emissione	G. Bartoletti	Febbraio 2021	M. Fasoglio	Febbraio 2021	F. Bertone	Febbraio 2021	M. Gambaro Febbraio 2021

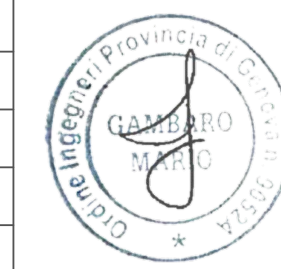

File: NM0Y00D58PXAC03A2001A_PIANO CAVI IS ESISTENTE IN R-G (FASE 1A).DWG