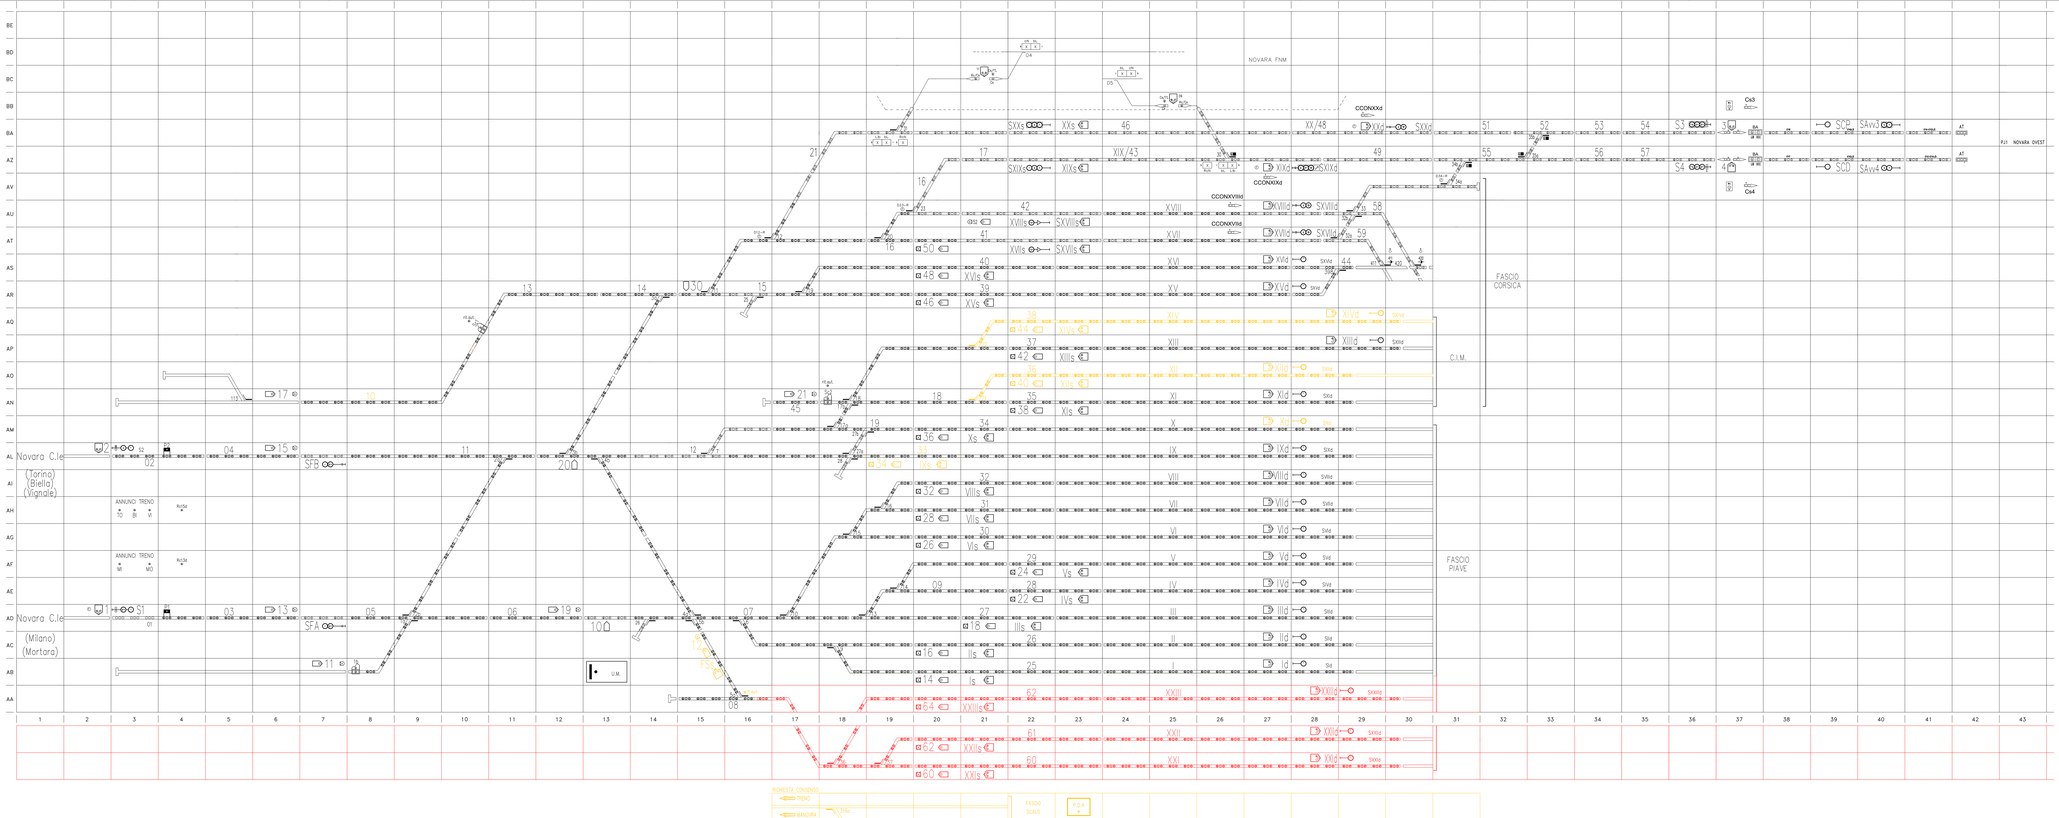
NOVARA FNM
Novara C.le
(Torino)
(Biella)
(Vignale)
(Milano)
(Mortara)
FASCIO CORSICA
FASCIO PIAVE
C.I.M.
U.M.
ANNUNO TRENO
ROTONDA
ROTONDA
ROTONDA