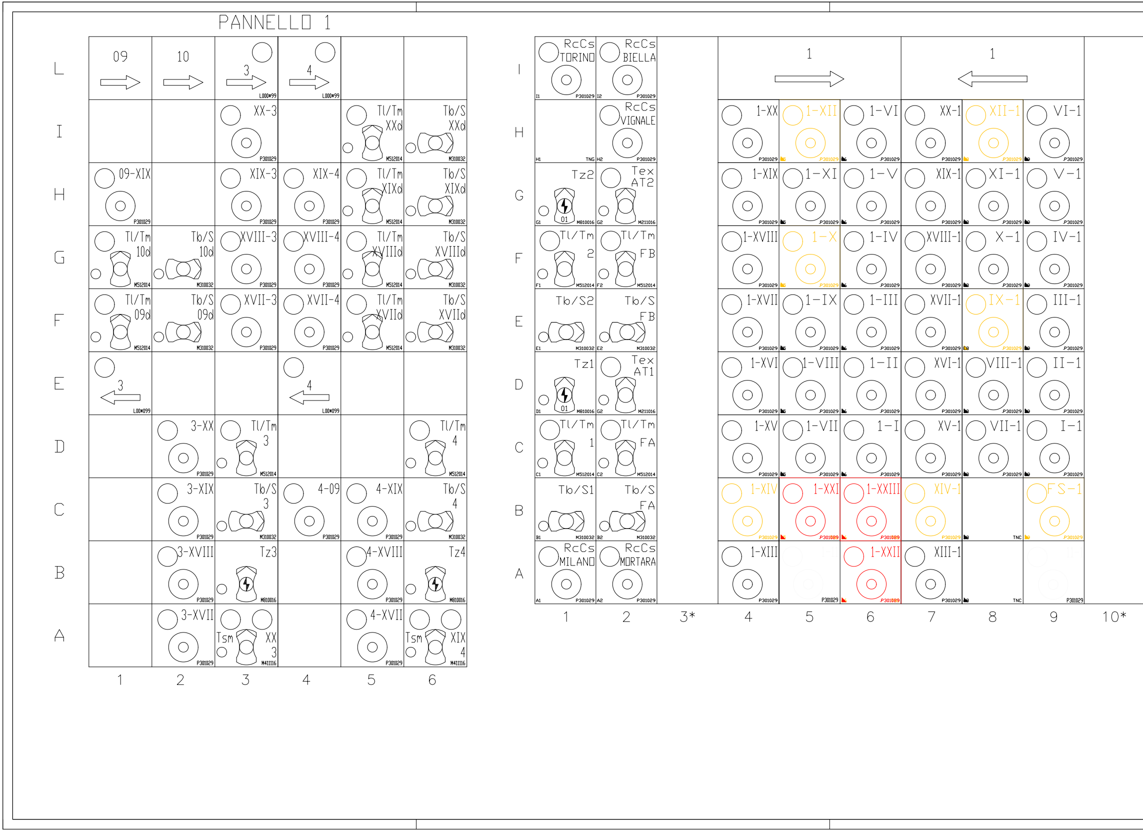
PANNELLO 1
L
I
H
G
F
E
D
C
B
A
09
10
3
L000*99
4
L000*99
XX-3
P301029
Tl/Tm XXd
M512014
Tb/S XXd
M310032
09-XIX
XIX-3
XIX-4
Tl/Tm XIXd
Tb/S XIXd
Tl/Tm 10d
Tb/S 10d
XVIII-3
XVIII-4
Tl/Tm XVIIId
Tb/S XVIIId
Tl/Tm 09d
Tb/S 09d
XVII-3
XVII-4
Tl/Tm XVIId
Tb/S XVIId
3
L00*099
4
L00*099
3-XX
Tl/Tm 3
Tl/Tm 4
3-XIX
Tb/S 3
4-09
4-XIX
Tb/S 4
3-XVIII
Tz3
M810016
4-XVIII
Tz4
3-XVII
Tsm XX 3
M411116
4-XVII
Tsm XIX 4
1
2
3
4
5
6
RcCs TORINO
I1
RcCs BIELLA
I2
1
1
H1
TNG
RcCs VIGNALE
H2
1-XX
1-XII
1-VI
XX-1
XII-1
VI-1
Tz2
G1
01
Tex AT2
G2
M211016
1-XIX
1-XI
1-V
XIX-1
XI-1
V-1
Tl/Tm 2
F1
Tl/Tm FB
F2
1-XVIII
1-X
1-IV
XVIII-1
X-1
IV-1
Tb/S2
E1
Tb/S FB
E2
1-XVII
1-IX
1-III
XVII-1
IX-1
III-1
Tz1
D1
01
Tex AT1
G2
1-XVI
1-VIII
1-II
XVI-1
VIII-1
II-1
Tl/Tm 1
C1
Tl/Tm FA
C2
1-XV
1-VII
1-I
XV-1
VII-1
I-1
Tb/S1
B1
Tb/S FA
B2
1-XIV
1-XXI
1-XXIII
XIV-1
TNC
FS-1
RcCs MILANO
A1
RcCs MORTARA
A2
1-XIII
1-XXII
XIII-1
TNC
1
2
3*
4
5
6
7
8
9
10*

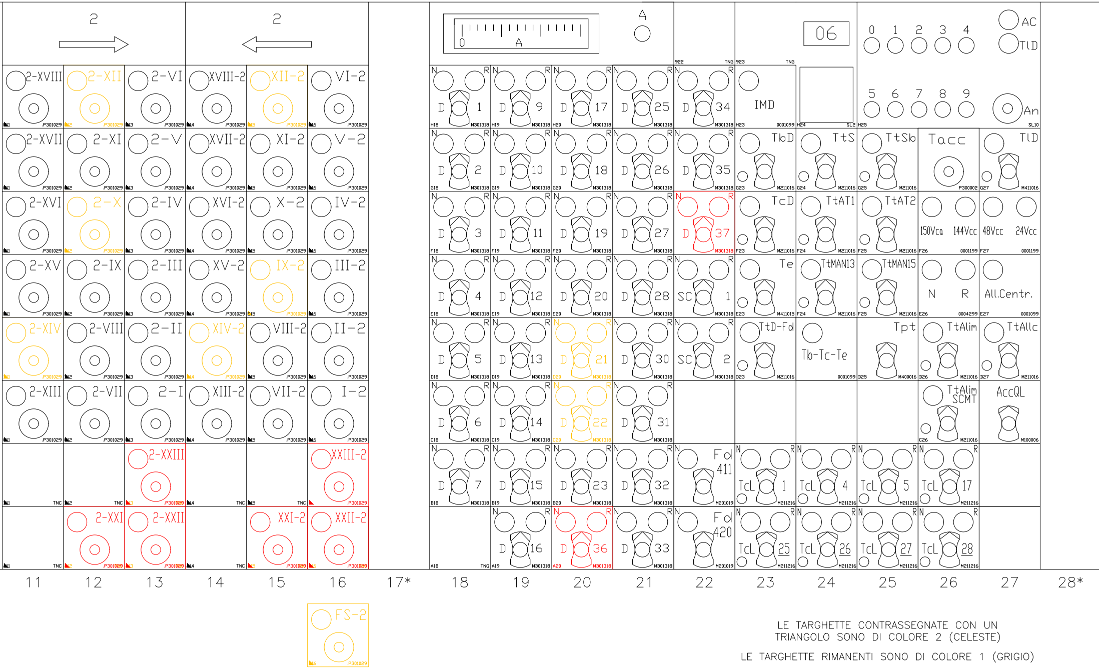
2
2
A
0
A
06
0 1 2 3 4
5 6 7 8 9
AC
TlD
An
2-XVIII
2-XII
2-VI
XVIII-2
XII-2
VI-2
2-XVII
2-XI
2-V
XVII-2
XI-2
V-2
2-XVI
2-X
2-IV
XVI-2
X-2
IV-2
2-XV
2-IX
2-III
XV-2
IX-2
III-2
2-XIV
2-VIII
2-II
XIV-2
VIII-2
II-2
2-XIII
2-VII
2-I
XIII-2
VII-2
I-2
2-XXIII
XXIII-2
2-XXI
2-XXII
XXI-2
XXII-2
FS-2
P301029
M301318
M211016
M211216
M201019
TNC
TNG
SL2
SL10
IMD
TbD
TtS
TtSb
Tacc
TlD
TcD
TtAT1
TtAT2
150Vca
144Vcc
48Vcc
24Vcc
Te
TtMAN13
TtMAN15
N
R
All.Centr.
TtD-Fd
Tb-Tc-Te
Tpt
TtAlim
TtAllc
TtAlim SCMT
AccQL
D 1
D 2
D 3
D 4
D 5
D 6
D 7
D 9
D 10
D 11
D 12
D 13
D 14
D 15
D 16
D 17
D 18
D 19
D 20
D 21
D 22
D 23
D 36
D 25
D 26
D 27
D 28
D 30
D 31
D 32
D 33
D 34
D 35
D 37
SC 1
SC 2
Fd 411
Fd 420
TcL 1
TcL 4
TcL 5
TcL 17
TcL 25
TcL 26
TcL 27
TcL 28
11
12
13
14
15
16
17*
18
19
20
21
22
23
24
25
26
27
28*

LE TARGHETTE CONTRASSEGNATE CON UN
TRIANGOLO SONO DI COLORE 2 (CELESTE)

LE TARGHETTE RIMANENTI SONO DI COLORE 1 (GRIGIO)

LE FILE VERTICALI CONTRASSEGNATE CON UN ASTERISCO
SONO UTILIZZATE PER IL MONTAGGIO DEL RINFORZO
VERTICALE DEL TELAIO

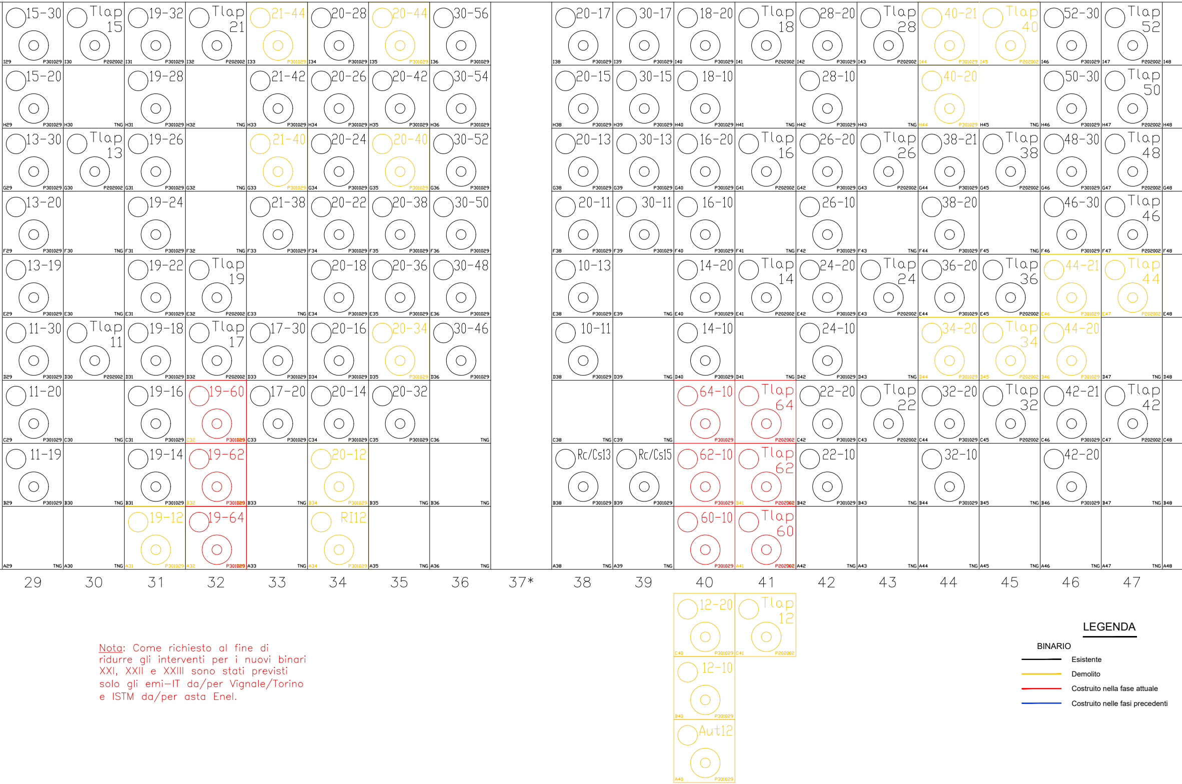
I29 15-30 P301029
I30 Tlap 15 P202002
I31 19-32 P301029
I32 Tlap 21 P202002
I33 21-44 P301029
I34 20-28 P301029
I35 20-44 P301029
I36 30-56 P301029
I38 20-17 P301029
I39 30-17 P301029
I40 18-20 P301029
I41 Tlap 18 P202002
I42 28-20 P301029
I43 Tlap 28 P202002
I44 40-21 P301029
I45 Tlap 40 P202002
I46 52-30 P301029
I47 Tlap 52 P202002
I48
H29 15-20 P301029
H30 TNG
H31 19-28 P301029
H32 TNG
H33 21-42 P301029
H34 20-26 P301029
H35 20-42 P301029
H36 30-54 P301029
H38 20-15 P301029
H39 30-15 P301029
H40 18-10 P301029
H41 TNG
H42 28-10 P301029
H43 TNG
H44 40-20 P301029
H45 TNG
H46 50-30 P301029
H47 Tlap 50 P202002
H48
G29 13-30 P301029
G30 Tlap 13 P202002
G31 19-26 P301029
G32 TNG
G33 21-40 P301029
G34 20-24 P301029
G35 20-40 P301029
G36 30-52 P301029
G38 20-13 P301029
G39 30-13 P301029
G40 16-20 P301029
G41 Tlap 16 P202002
G42 26-20 P301029
G43 Tlap 26 P202002
G44 38-21 P301029
G45 Tlap 38 P202002
G46 48-30 P301029
G47 Tlap 48 P202002
G48
F29 13-20 P301029
F30 TNG
F31 19-24 P301029
F32 TNG
F33 21-38 P301029
F34 20-22 P301029
F35 20-38 P301029
F36 30-50 P301029
F38 20-11 P301029
F39 30-11 P301029
F40 16-10 P301029
F41 TNG
F42 26-10 P301029
F43 TNG
F44 38-20 P301029
F45 TNG
F46 46-30 P301029
F47 Tlap 46 P202002
F48
E29 13-19 P301029
E30 TNG
E31 19-22 P301029
E32 Tlap 19 P202002
E33 TNG
E34 20-18 P301029
E35 20-36 P301029
E36 30-48 P301029
E38 10-13 P301029
E39 TNG
E40 14-20 P301029
E41 Tlap 14 P202002
E42 24-20 P301029
E43 Tlap 24 P202002
E44 36-20 P301029
E45 Tlap 36 P202002
E46 44-21 P301029
E47 Tlap 44 P202002
E48
D29 11-30 P301029
D30 Tlap 11 P202002
D31 19-18 P301029
D32 Tlap 17 P202002
D33 17-30 P301029
D34 20-16 P301029
D35 20-34 P301029
D36 30-46 P301029
D38 10-11 P301029
D39 TNG
D40 14-10 P301029
D41 TNG
D42 24-10 P301029
D43 TNG
D44 34-20 P301029
D45 Tlap 34 P202002
D46 44-20 P301029
D47 TNG
D48
C29 11-20 P301029
C30 TNG
C31 19-16 P301029
C32 19-60 P301029
C33 17-20 P301029
C34 20-14 P301029
C35 20-32 P301029
C36 TNG
C38 TNG
C39 TNG
64-10 P301029
Tlap 64 P202002
C42 22-20 P301029
C43 Tlap 22 P202002
C44 32-20 P301029
C45 Tlap 32 P202002
C46 42-21 P301029
C47 Tlap 42 P202002
C48
B29 11-19 P301029
B30 TNG
B31 19-14 P301029
B32 19-62 P301029
B33 TNG
B34 20-12 P301029
B35 TNG
B36 TNG
B38 Rc/Cs13 P301029
B39 Rc/Cs15 P301029
62-10 P301029
B41 Tlap 62 P202002
B42 22-10 P301029
B43 TNG
B44 32-10 P301029
B45 TNG
B46 42-20 P301029
B47 TNG
B48
A29 TNG
A30 TNG
A31 19-12 P301029
A32 19-64 P301029
A33 TNG
A34 RI12 P301029
A35 TNG
A36 TNG
A38 TNG
A39 TNG
60-10 P301029
A41 Tlap 60 P202002
A42 TNG
A43 TNG
A44 TNG
A45 TNG
A46 TNG
A47 TNG
A48
29
30
31
32
33
34
35
36
37*
38
39
40
41
42
43
44
45
46
47
C40 12-20 P301029
C41 Tlap 12 P202002
B40 12-10 P301029
A40 Aut12 P301029

Nota: Come richiesto al fine di ridurre gli interventi per i nuovi binari XXI, XXII e XXIII sono stati previsti solo gli emi–IT da/per Vignale/Torino e ISTM da/per asta Enel.

LEGENDA

BINARIO

— Esistente
— Demolito
— Costruito nella fase attuale
— Costruito nelle fasi precedenti

PANNELLO 2

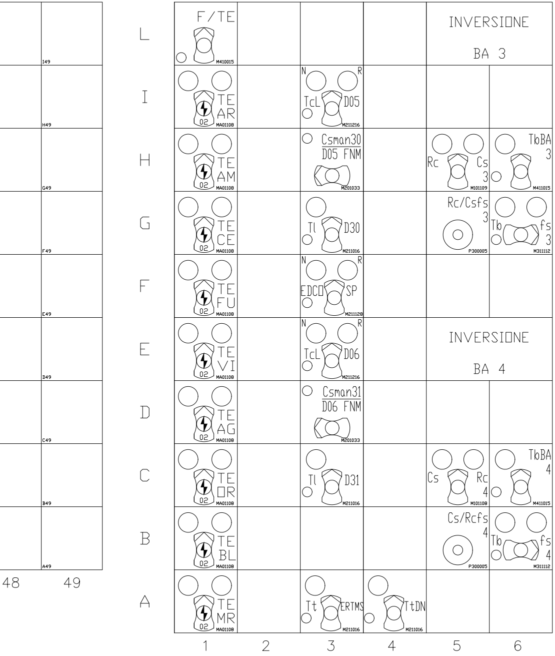
L
I
H
G
F
E
D
C
B
A
I49
H49
G49
F49
E49
D49
C49
B49
A49
48
49
F/TE
M410015
TE AR
TE AM
TE CE
TE FU
TE VI
TE AG
TE OR
TE BL
TE MR
02
MA01108
N
R
TcL
D05
M211216
Csman30
D05 FNM
M201033
Tl
D30
M211016
EDCO
SP
M211128
TcL
D06
M211216
Csman31
D06 FNM
M201033
Tl
D31
M211016
Tt
ERTMS
M211016
TtDN
M211016
INVERSIONE
BA 3
Rc
Cs 3
M101109
TbBA 3
M411015
Rc/Csfs 3
P300005
Tb
fs 3
M311112
INVERSIONE
BA 4
Cs
Rc 4
M101108
TbBA 4
M411015
Cs/Rcfs 4
P300005
Tb
fs 4
M311112
1
2
3
4
5
6

Interventi di modifica accesso a FNM

APPALTATORE

ESIM
Sede legale Bari:
Via degli Ebanisti, 1
70123 Bari

PROGETTISTA

PRISMA
Engineering s.r.l.
Via Villa Lidio-45 - Ceranesi-Genov

Revisione : AS BUILT

S I S T E M A   A L T A   C A P A C I T A'

CONCEDENTE: RFI RETE FERROVIARIA ITALIANA S.p.A.

CONCESSIONARIO: TAV

ALTA SORVEGLIANZA: ITALFERR

GENERAL CONTRACTOR: **FIAT S.p.A.**
- IMPREGILO
- MAIREENGINEERING
- SOCIETA' ITALIANA PER CONDOTTE D'ACQUA

PROGETTAZIONE E REALIZZAZIONE: **CONSORZIO CAV.To.Mi.**

LINEA AC: TORINO - VENEZIA
TRATTA : TORINO - MILANO

PROGETTO "COME COSTRUITO"

SUBTRATTA TORINO-NOVARA
INTERCONNESSIONE NOVARA OVEST

ACEI PJ2 di Boschetto
Disposizioni pulsanti e maniglie sul banco

IL PROGETTISTA	GENERAL CONTRACTOR	IL DIRETTORE DEI LAVORI	ITALFERR
NOME E FIRMA:	NOME E FIRMA:	NOME E FIRMA:	NOME E FIRMA:
DATA	DATA	DATA	DATA ....

COMMESSA	LOTTO	FASE	ENTE	TIPO DOC.	OPERA/DISCIPLINA	PROGR.	REV.	FOGLIO	DI	SCALA :
A201	19	B	F2	2L	IZ10 B 0	A02	C	001	001	

CONSORZIO SATURNO

CONSORZIO SATURNO

		FIRMA	DATA

REV.	DESCRIZIONE	REDATTO NOME	REDATTO FIRMA	REDATTO DATA	VERIFICATO NOME	VERIFICATO FIRMA	VERIFICATO DATA	APPROVATO NOME	APPROVATO FIRMA	APPROVATO DATA
C	Aggiornamenti per ingressi/uscite FNM da punto 1 - AS BUILT	Prisma		20/01/19	Vercellone		20/01/19	Demicheli		20/01/19
C	Aggiorn. secondo sopraluogo con ITF e RFI del 04.06.08	Buono P.		28/11/08	Menon M.		28/11/08	Brignolo M.		28/11/08
B	Aggiorn. secondo osservazioni ITF del 05.10.06 e modifiche Rfi	Buono P.		28/02/07	Menon M.		28/02/07	Brignolo M.		28/02/07
A	EMISSIONE "COME COSTRUITO"	Buono P.		20/04/06	Menon M.		20/04/06	Brignolo M.		20/04/06

ENTE EMITTENTE: Ansaldo Segnalamento Ferroviario
COMMESSA: - R.d.R. - FORMATO A4L
CODICE DI ORIGINE: - REV.

CODICE DOCUMENTO DI PROGETTO COSTRUTTIVO
A201_19_CF2_2L_IZ_10_B_0_A02_B
LETTERA PROT. DATA

TUTTI I DIRITTI DEL PRESENTE DOCUMENTO SONO RISERVATI: LA RIPRODUZIONE ANCHE PARZIALE E' VIETATA.

FILE: I12G201C.DWG

COMMITTENTE:

RFI RETE FERROVIARIA ITALIANA S.p.A.

PROGETTAZIONE:

ITALFERR
GRUPPO FERROVIE DELLO STATO ITALIANE

U.O. TECNOLOGIE NORD

PROGETTO DEFINITIVO

NODO DI NOVARA
1^ FASE PRG DI NOVARA BOSCHETTO
Appalto 1

ACEI NOVARA BOSCHETTO (Fase 1A)

Disposizione levette sul B.M. esistente in R/G (Fase 1A)

SCALA:
-

COMMESSA	LOTTO	FASE	ENTE	TIPO DOC.	OPERA/DISCIPLINA	PROGR.	REV.
NM0Y	00	D	58	PX	AC03A1	002	A

Rev.	Descrizione	Redatto	Data	Verificato	Data	Approvato	Data	Autorizzato Data
A	Prima Emissione	C. Nannicini	Febbraio 2021	M. Fasoglio	Febbraio 2021	F. Perrone	Febbraio 2021	M. Gambaro Febbraio 2021 Ordine Ingegneri Provincia di Genova GAMBARO MARIO n. 9052A

File: