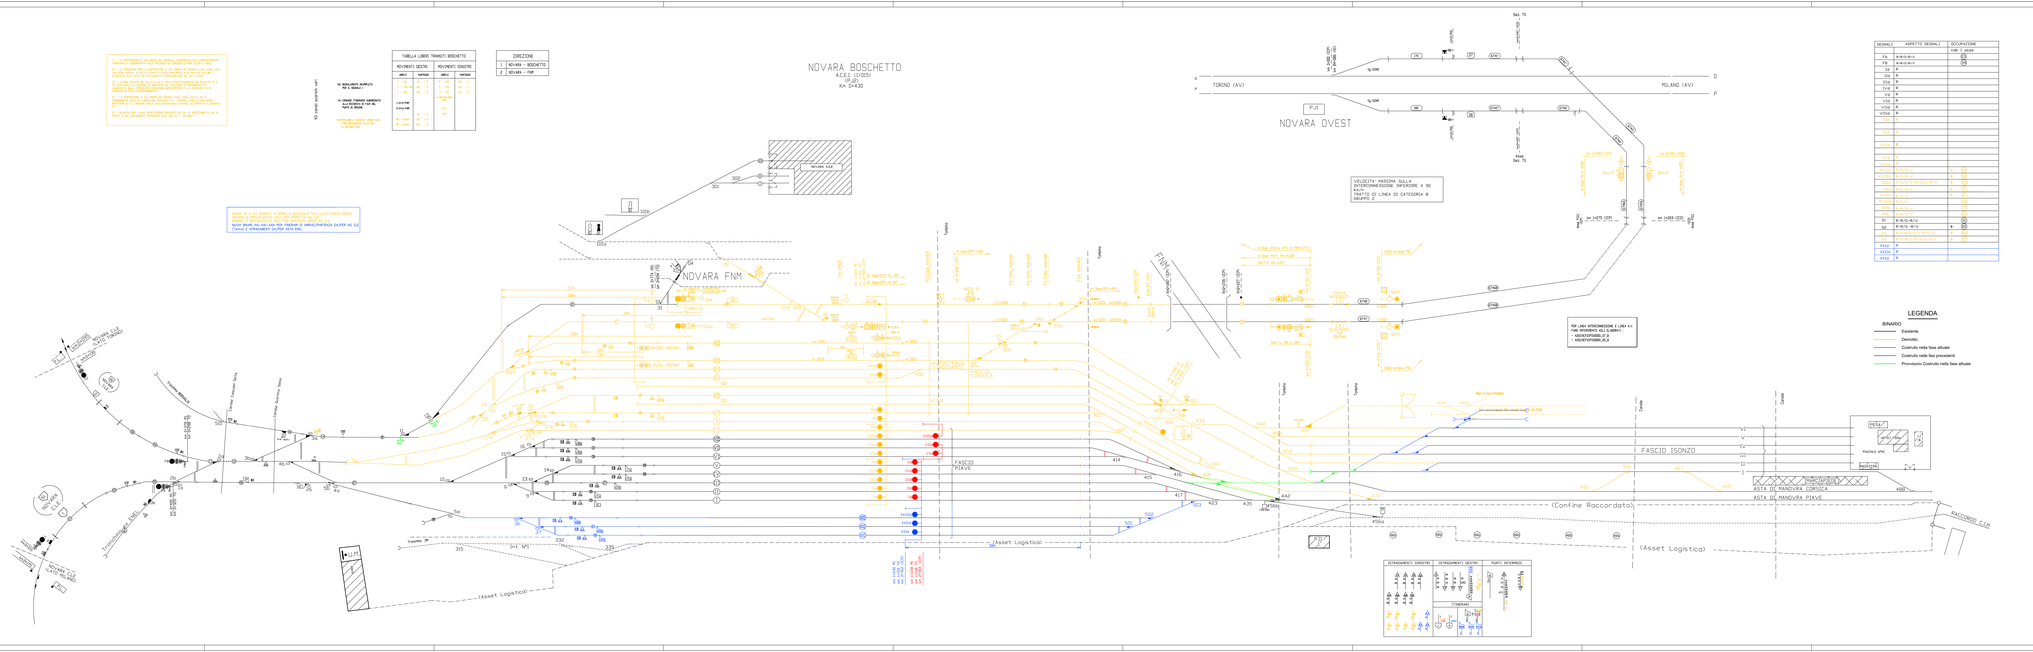
NOVARA BOSCHETTO
ACEI (1/DB)
PK 0+630
TORINO (AV)
MILANO (AV)
NOVARA OVEST
NOVARA FNM
FASCIO ISONZO
FASCIO PIAVE
ASTA DI MANOVRA CORSICA
ASTA DI MANOVRA PIAVE
(Confine Raccordato)
(Asset Logistico)
RACCORDO CLM
TABELLA LIBERE TRAMITI BOSCHETTO
DIREZIONE
1 NOVARA - BOSCHETTO
2 NOVARA - PNM
VELOCITA' MASSIMA SULLA INTERSEZIONE INFERIORE A 30 TRATTO DI LINEA DI CATEGORIA B GRUPPO 2
PER LINEA NOVARA/MILANO E LINEA AV: PNM VERSIONE2 ALI 0.0.0.0.0.0 - ASC0707P0SB00_IF_B - ASC0707P0SB00_IF_A
LEGENDA
BINARIO
Esistente
Demolito
Costruito nella fase attuale
Costruito nella fase precedente
Provvisorio Costruito nella fase attuale
(ESTRADEMENTI SINISTRI)
(ESTRADEMENTI DESTRI)
(PUNTI INTERNEDI)
(ENGINES)
IL GESTORE DELL'INFRASTRUTTURA: RFI RETE FERROVIARIA ITALIANA GRUPPO FERROVIE DELLO STATO ITALIane
STRUTTURA ORGANIZZATIVA: DIREZIONE PRODUZIONE - ZONE TORINO UNITA' TERRITORIALE TORINO LINEE NORD EST
MANUTENTORE: Unità Manutenzione RFI Novara
UTILIZZATORE: Unità Circolazione Novara
Linea: Nodo di Novara
Località: Novara Boschetto
Impianto: ACEI
NOVARA BOSCHETTO
PIANO SCHEMATICO IS
Fg. 1/1
SCALA: 1:500
Rev. Descrizione
Data aggiornamento
Redatto Verificato
0 Nuova Interconnessione con PNM per provenienza da Novara/Arc Milano/Metanp
20/01/2010
Rilasciato
Fondelli
Ferrero
Rilasciato
Fondelli
NMO Y 00 D 58 PX AC0300 0 0 1 A
Redatto: Data Produzione: 20/01/2010 Tonino
Verificato: Data Verifica: 20/01/2010 Tonino
Rilasciato: Data Rilascio: 20/01/2010 Tonino
Convalidato: Data Convalida: 20/01/2010 Tonino
Autorizzato: Data Autorizzazione: 20/01/2010 Tonino
Nome dell'file: NMO00000PX0AC0300001A_IS ACEI NOVARA Boschetto (Fase 2D) 1.0pt 1.0.dwg
COMMITTENTE
RFI RETE FERROVIARIA ITALIANA
GRUPPO FERROVIE DELLO STATO ITALIANE
PROGETTAZIONE:
ITALFERR
U.O. TECNOLOGIE NORD
PROGETTO DEFINITIVO
NODO DI NOVARA
1^ FASE PRG DI NOVARA BOSCHETTO
Appalto 1
ACEI NOVARA BOSCHETTO (Fase 2D)
Piano Schematico IS esistente in R/G (Fase 2D)
SCALA: -/-
COMMESSA LOTTO FASE ENTE TIPO DOC. OPERA/DISCIPLINA PROGR. REV.
NMO Y 00 D 58 PX AC0300 0 0 1 A
Rev. Descrizione Redatto Data Verificato Data Approvato Data Autorizzato Data
A Prima Emissione
Codifica Documento: NMO00000PX0AC0300001A_IS_ACEI NOVARA BOSCHETTO (FASE 2D).DWF.1.1.DWG