


TABELLA RIEPILOGATIVA CAVI NUOVI

4x1	14.190m
-----	---------

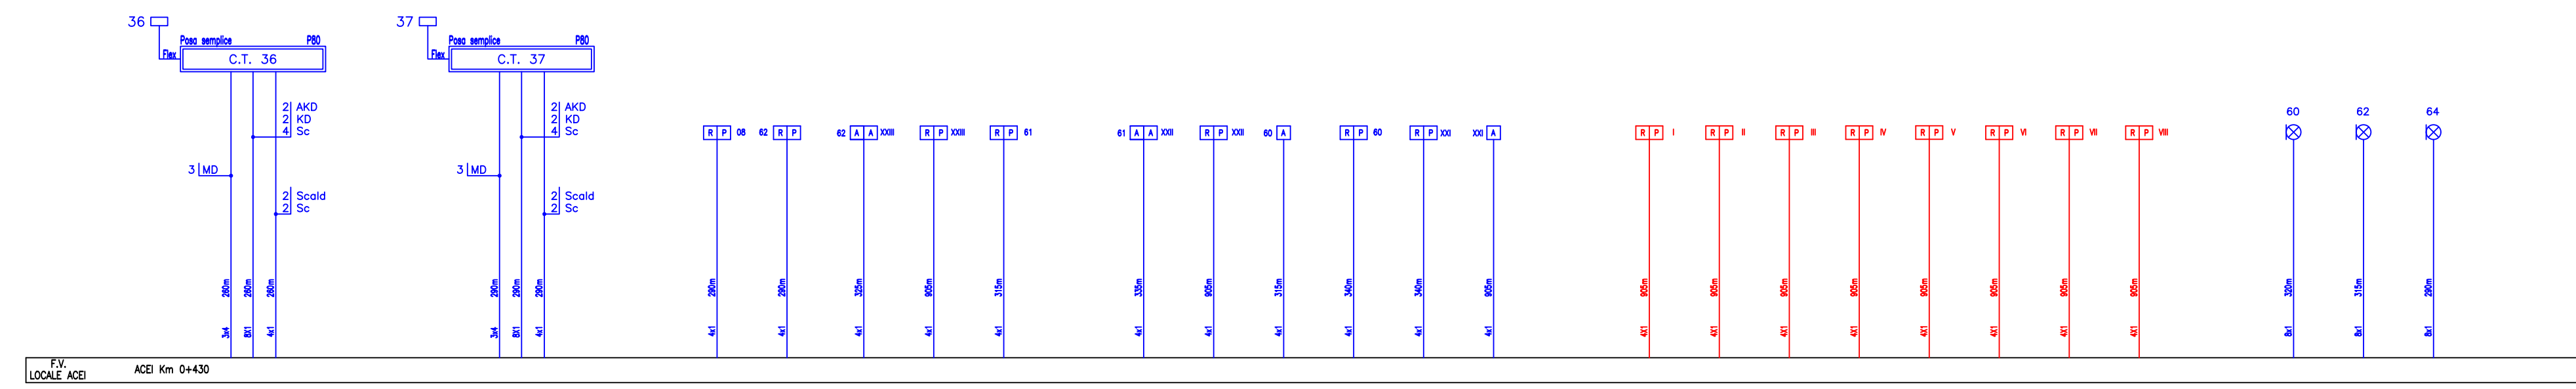

COMMITTENTE:

PROGETTAZIONE:

U.O. TECNOLOGIE NORD

PROGETTO DEFINITIVO

NODO DI NOVARA
1^ FASE PRG DI NOVARA BOSCHETTO
Appalto 1

ACEI NOVARA BOSCHETTO (Fase 2D)
Piano Cavi IS in R/G (Fase 2D)

SCALA:
-:---

COMMESSA	LOTTO	FASE	ENTE	TIPO DOC.	OPERA/DISCIPLINA	PROGR.	REV.
NM0Y	00	D	58	PX	AC03B2	001	A

Rev.	Descrizione	Redatto	Data	Verificato	Data	Approvato	Data	Autorizzato	Data
A	Prima Emissione	G. Bartoletti	Febbraio 2021	M. Fasoglio	Febbraio 2021	F. Patrone	Febbraio 2021	M. Gambaro	Febbraio 2021

File: NM0Y00D58PXAC03B2001A PIANO CAVI IS IN R-G (FASE 2D).DWG