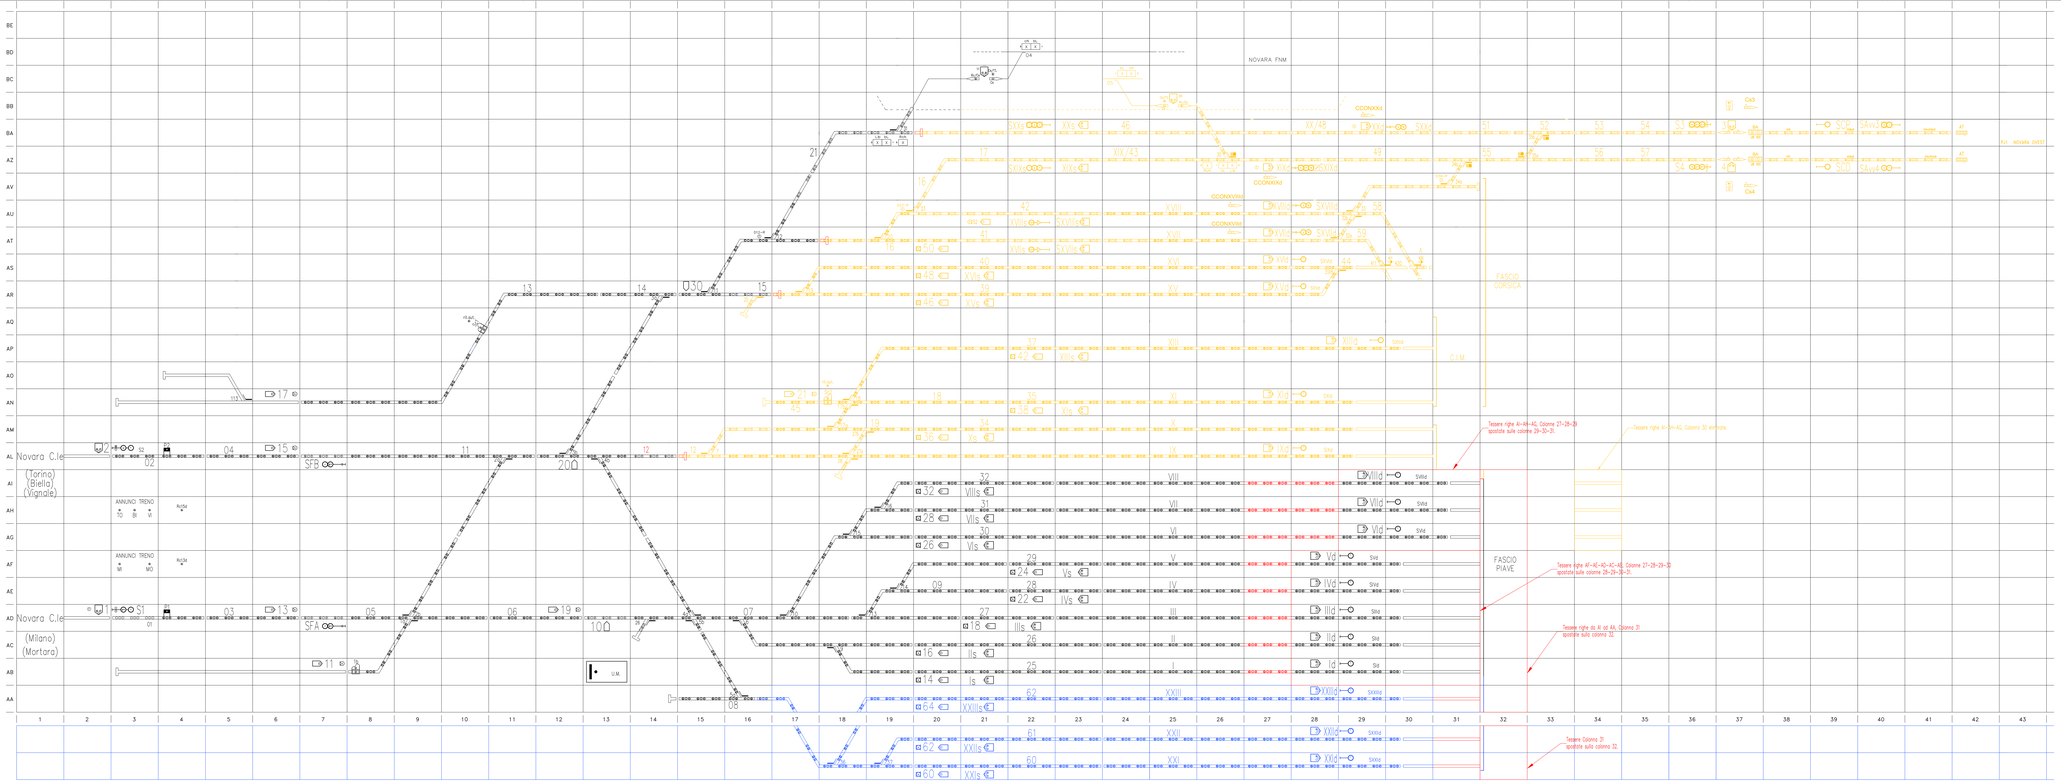

LEGENDA

BINARIO

- Esistente
- Demolito
- Costruito nella fase attuale
- Costruito nella fase precedente



















COMMITTENTE: RFI RETE FERROVIARIA ITALIANA GRUPPO FERROVIE DELLO STATO ITALIANE

PROGETTAZIONE: ITALFERR GRUPPO FERROVIE DELLO STATO ITALIANE

U.O. TECNOLOGIE NORD

PROGETTO DEFINITIVO

NODO DI NOVARA
1^ FASE PRG DI NOVARA BOSCHETTO
Appalto 1

AC01 NOVARA BOSCHETTO (Fase 2D)
Grafico Qc in RG (Fase 2D)

SCALA: -

COMMESSA	LOTTO	FASE	ENTE	TIPO DOC.	UNIVERSO ORIZZ.	PROGR.	REV.
NM00	00	D	26	PX	AC01D26	0001	A

Rev.	Descrizione	Redatto	Data	Verificato	Data	Approvato	Data	Autorizzato Data
A	PRIMA EMISSIONE	G.Lo'	15-07-19	M.Ferrari	15-07-19	L.Mazzei	15-07-19	G.Ferrari 15-07-19

IT.RFI.DIRTGEOSIPRACSIBESVA.GL.AC01.NOVARA BOSCHETTO.FASE 2D.LAYP.1.DWG