PANNELLO 1

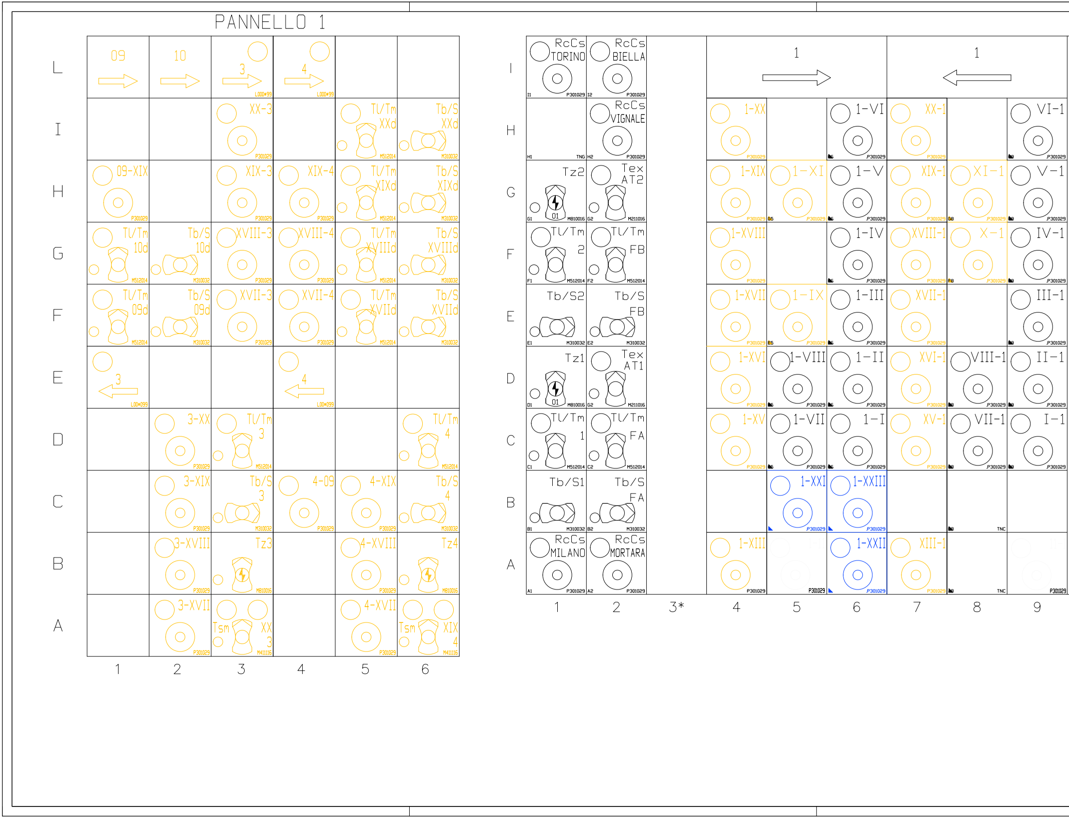

	1	2	3	4	5	6
L	09	10	3 L000*99	4 L000*99		
I			XX-3 P301029		Tl/Tm XXd M512014	Tb/S XXd M310032
H	09-XIX P301029		XIX-3 P301029	XIX-4 P301029	Tl/Tm XIXd M512014	Tb/S XIXd M310032
G	Tl/Tm 10d M512014	Tb/S 10d M310032	XVIII-3 P301029	XVIII-4 P301029	Tl/Tm XVIIId M512014	Tb/S XVIIId M310032
F	Tl/Tm 09d M512014	Tb/S 09d M310032	XVII-3 P301029	XVII-4 P301029	Tl/Tm XVIId M512014	Tb/S XVIId M310032
E	3 L00*099			4 L00*099		
D		3-XX P301029	Tl/Tm 3 M512014			Tl/Tm 4 M512014
C		3-XIX P301029	Tb/S 3 M310032	4-09 P301029	4-XIX P301029	Tb/S 4 M310032
B		3-XVIII P301029	Tz3 M810016		4-XVIII P301029	Tz4 M810016
A		3-XVII P301029	Tsm XX 3 M411116		4-XVII P301029	Tsm XIX 4 M411116

	1	2	3*	4	5	6	7	8	9
I	RcCs TORINO I1 P301029	RcCs BIELLA I2 P301029		1			1		
H	H1 TNG	RcCs VIGNALE H2 P301029		1-XX P301029		1-VI P301029	XX-1 P301029		VI-1 P301029
G	Tz2 01 G1 M810016	Tex AT2 G2 M211016		1-XIX P301029	1-XI G5 P301029	1-V P301029	XIX-1 P301029	XI-1 G8 P301029	V-1 P301029
F	Tl/Tm 2 F1 M512014	Tl/Tm FB F2 M512014		1-XVIII P301029		1-IV P301029	XVIII-1 P301029	X-1 F8 P301029	IV-1 P301029
E	Tb/S2 E1 M310032	Tb/S FB E2 M310032		1-XVII P301029	1-IX E5 P301029	1-III P301029	XVII-1 P301029		III-1 P301029
D	Tz1 01 D1 M810016	Tex AT1 D2 M211016		1-XVI P301029	1-VIII P301029	1-II P301029	XVI-1 P301029	VIII-1 P301029	II-1 P301029
C	Tl/Tm 1 C1 M512014	Tl/Tm FA C2 M512014		1-XV P301029	1-VII P301029	1-I P301029	XV-1 P301029	VII-1 P301029	I-1 P301029
B	Tb/S1 B1 M310032	Tb/S FA B2 M310032			1-XXI P301029	1-XXIII P301029		TNC	
A	RcCs MILANO A1 P301029	RcCs MORTARA A2 P301029		1-XIII P301029	P301029	1-XXII P301029	XIII-1 P301029	TNC	P301029

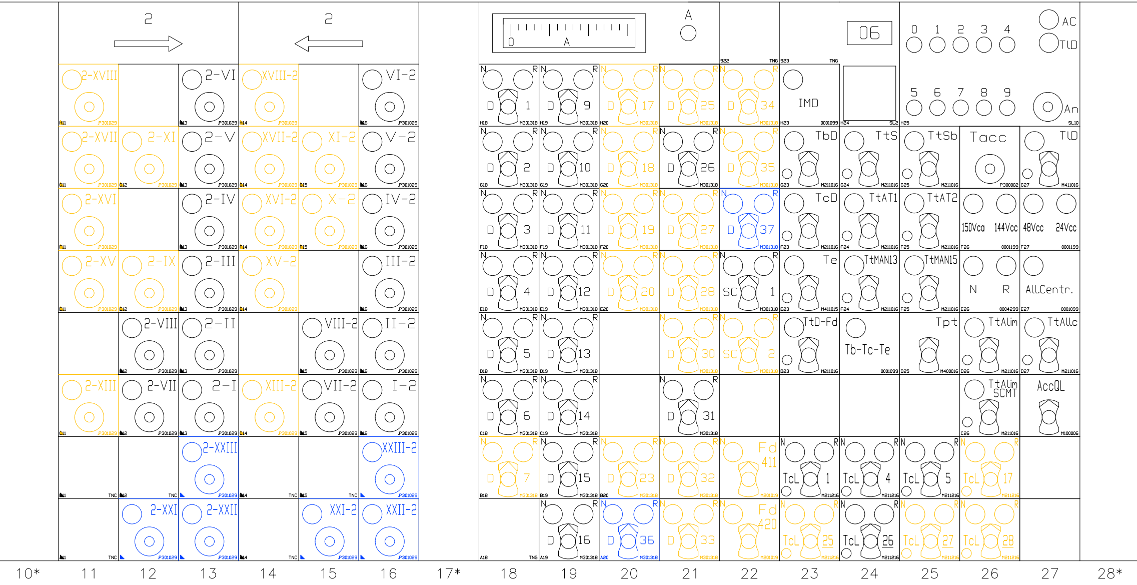

2
2
A
0
A
06
0 1 2 3 4
5 6 7 8 9
AC
TLD
An
IMD
2-XVIII
2-VI
XVIII-2
VI-2
2-XVII
2-XI
2-V
XVII-2
XI-2
V-2
2-XVI
2-IV
XVI-2
X-2
IV-2
2-XV
2-IX
2-III
XV-2
III-2
2-VIII
2-II
VIII-2
II-2
2-XIII
2-VII
2-I
XIII-2
VII-2
I-2
2-XXIII
XXIII-2
2-XXI
2-XXII
XXI-2
XXII-2
D 1
D 9
D 17
D 25
D 34
D 2
D 10
D 18
D 26
D 35
D 3
D 11
D 19
D 27
D 37
D 4
D 12
D 20
D 28
SC 1
D 5
D 13
D 30
SC 2
D 6
D 14
D 31
D 7
D 15
D 23
D 32
Fd 411
D 16
D 36
D 33
Fd 420
TbD
TtS
TtSb
Tacc
TLD
TcD
TtAT1
TtAT2
150Vca
144Vcc
48Vcc
24Vcc
Te
TtMAN13
TtMAN15
N
R
All.Centr.
TtD-Fd
Tb-Tc-Te
Tpt
TtAlim
TtAllc
TtAlim SCMT
AccQL
TcL 1
TcL 4
TcL 5
TcL 17
TcL 25
TcL 26
TcL 27
TcL 28
10*
11
12
13
14
15
16
17*
18
19
20
21
22
23
24
25
26
27
28*

LE TARGHETTE CONTRASSEGNATE CON UN
TRIANGOLO SONO DI COLORE 2 (CELESTE)

LE TARGHETTE RIMANENTI SONO DI COLORE 1 (GRIGIO)

LE FILE VERTICALI CONTRASSEGNATE CON UN ASTERISCO
SONO UTILIZZATE PER IL MONTAGGIO DEL RINFORZO
VERTICALE DEL TELAIO

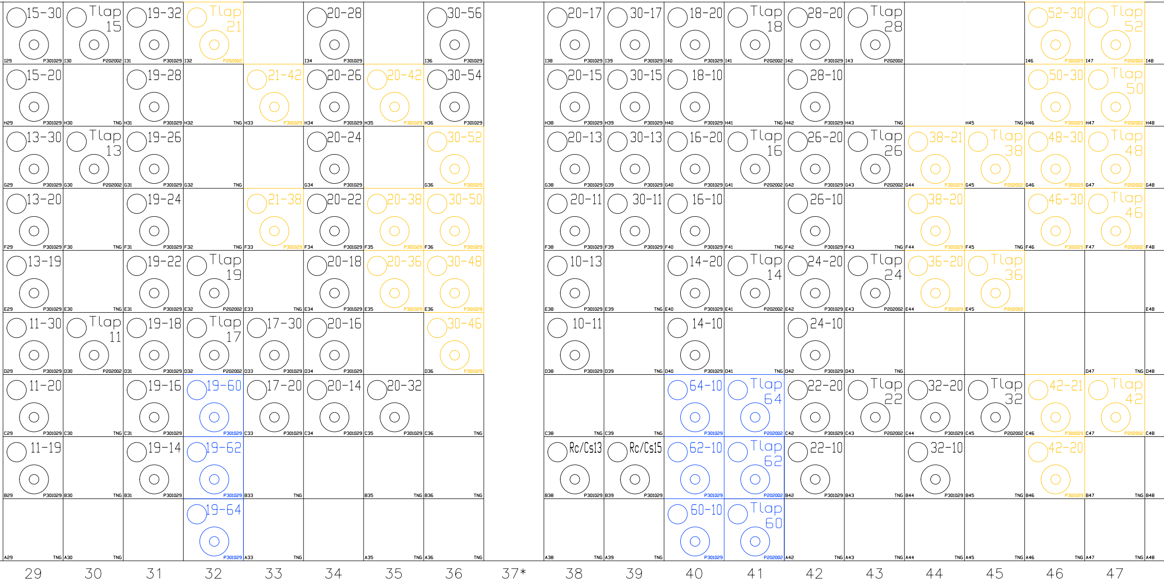

I29 15-30 P301029	I30 Tlap 15 P202002	I31 19-32 P301029	I32 Tlap 21 P202002		I34 20-28 P301029		I36 30-56 P301029		I38 20-17 P301029	I39 30-17 P301029	I40 18-20 P301029	I41 Tlap 18 P202002	I42 28-20 P301029	I43 Tlap 28 P202002			I46 52-30 P301029	I47 Tlap 52 P202002	I48
H29 15-20 P301029	H30 TNG	H31 19-28 P301029	H32 TNG	H33 21-42 P301029	H34 20-26 P301029	H35 20-42 P301029	H36 30-54 P301029		H38 20-15 P301029	H39 30-15 P301029	H40 18-10 P301029	H41 TNG	H42 28-10 P301029	H43 TNG		H45 TNG	H46 50-30 P301029	H47 Tlap 50 P202002	H48
G29 13-30 P301029	G30 Tlap 13 P202002	G31 19-26 P301029	G32 TNG		G34 20-24 P301029		G36 30-52 P301029		G38 20-13 P301029	G39 30-13 P301029	G40 16-20 P301029	G41 Tlap 16 P202002	G42 26-20 P301029	G43 Tlap 26 P202002	G44 38-21 P301029	G45 Tlap 38 P202002	G46 48-30 P301029	G47 Tlap 48 P202002	G48
F29 13-20 P301029	F30 TNG	F31 19-24 P301029	F32 TNG	F33 21-38 P301029	F34 20-22 P301029	F35 20-38 P301029	F36 30-50 P301029		F38 20-11 P301029	F39 30-11 P301029	F40 16-10 P301029	F41 TNG	F42 26-10 P301029	F43 TNG	F44 38-20 P301029	F45 TNG	F46 46-30 P301029	F47 Tlap 46 P202002	F48
E29 13-19 P301029	E30 TNG	E31 19-22 P301029	E32 Tlap 19 P202002	E33 TNG	E34 20-18 P301029	E35 20-36 P301029	E36 30-48 P301029		E38 10-13 P301029	E39 TNG	E40 14-20 P301029	E41 Tlap 14 P202002	E42 24-20 P301029	E43 Tlap 24 P202002	E44 36-20 P301029	E45 Tlap 36 P202002			E48
D29 11-30 P301029	D30 Tlap 11 P202002	D31 19-18 P301029	D32 Tlap 17 P202002	D33 17-30 P301029	D34 20-16 P301029		D36 30-46 P301029		D38 10-11 P301029	D39 TNG	D40 14-10 P301029	D41 TNG	D42 24-10 P301029	D43 TNG				D47 TNG	D48
C29 11-20 P301029	C30 TNG	C31 19-16 P301029	19-60 P301029	C33 17-20 P301029	C34 20-14 P301029	C35 20-32 P301029	C36 TNG		C38 TNG	C39 TNG	64-10 P301029	Tlap 64 P202002	C42 22-20 P301029	C43 Tlap 22 P202002	C44 32-20 P301029	C45 Tlap 32 P202002	C46 42-21 P301029	C47 Tlap 42 P202002	C48
B29 11-19 P301029	B30 TNG	B31 19-14 P301029	19-62 P301029	B33 TNG		B35 TNG	B36 TNG		B38 Rc/Cs13 P301029	B39 Rc/Cs15 P301029	62-10 P301029	Tlap 62 P202002	B42 22-10 P301029	B43 TNG	B44 32-10 P301029	B45 TNG	B46 42-20 P301029	B47 TNG	B48
A29 TNG	A30 TNG		19-64 P301029	A33 TNG		A35 TNG	A36 TNG		A38 TNG	A39 TNG	60-10 P301029	Tlap 60 P202002	A42 TNG	A43 TNG	A44 TNG	A45 TNG	A46 TNG	A47 TNG	A48
29	30	31	32	33	34	35	36	37*	38	39	40	41	42	43	44	45	46	47	

Nota: Come richiesto al fine di ridurre gli interventi per i nuovi binari XXI, XXII e XXIII sono stati previsti solo gli emi–IT da/per Vignale/Torino e ISTM da/per asta Enel.

LEGENDA

BINARIO

▬	Esistente
▬	Demolito
▬	Costruito nella fase attuale
▬	Costruito nelle fasi precedenti

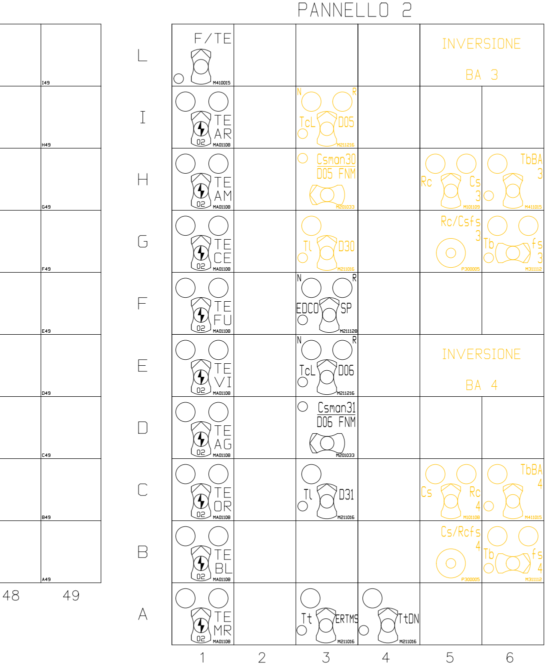
PANNELLO 2
L
I
H
G
F
E
D
C
B
A
F/TE
M410015
TE AR
TE AM
TE CE
TE FU
TE VI
TE AG
TE OR
TE BL
TE MR
02
MA01108
N
R
TcL
D05
M211216
Csman30
D05 FNM
M201033
Tl
D30
M211016
EDCO
SP
M211128
TcL
D06
M211216
Csman31
D06 FNM
M201033
Tl
D31
M211016
Tt
ERTMS
M211016
TtDN
M211016
INVERSIONE
BA 3
Rc
Cs
3
M101109
TbBA
3
M411015
Rc/Csfs
3
P300005
Tb
fs
3
M311112
INVERSIONE
BA 4
Cs
Rc
4
M101108
TbBA
4
M411015
Cs/Rcfs
4
P300005
Tb
fs
4
M311112
I49
H49
G49
F49
E49
D49
C49
B49
A49
48
49
1
2
3
4
5
6

Interventi di modifica accesso a FNM

APPALTATORE

ESIM
Sede legale Bari:
Via degli Ebanisti, 1
70123 Bari

PROGETTISTA

PRISMA
Engineering s.r.l.
Via Villa Lidia-45 - Ceranesi-Genov

Revisione : AS BUILT

SISTEMA ALTA CAPACITA'

CONCEDENTE: RFI RETE FERROVIARIA ITALIANA S.p.A.

CONCESSIONARIO: TAV

ALTA SORVEGLIANZA: ITALFERR

GENERAL CONTRACTOR: **FIAT S.p.A.**
- IMPREGILO
- MAIREENGINEERING
- SOCIETA' ITALIANA PER CONDOTTE D'ACQUA

PROGETTAZIONE E REALIZZAZIONE: **CONSORZIO CAV.To.Mi.**

CAV.To.Mi.

LINEA AC: TORINO - VENEZIA
TRATTA : TORINO - MILANO

PROGETTO "COME COSTRUITO"

SUBTRATTA TORINO-NOVARA
INTERCONNESSIONE NOVARA OVEST

ACEI PJ2 di Boschetto
Disposizioni pulsanti e maniglie sul banco

IL PROGETTISTA	GENERAL CONTRACTOR	IL DIRETTORE DEI LAVORI	ITALFERR
NOME E FIRMA:	NOME E FIRMA:	NOME E FIRMA:	NOME E FIRMA:
DATA	DATA	DATA	DATA ....

COMMESSA	LOTTO	FASE	ENTE	TIPO DOC.	OPERA/DISCIPLINA	PROGR.	REV.	FOGLIO	DI	SCALA :
A201	19	B	F2	2L	IZ10	B 0	A02	C	001	001

CONSORZIO SATURNO

	CONSORZIO SATURNO				FIRMA				DATA	
C	Aggiornamenti per ingressi/uscite FNM da punto 1 - AS BUILT	Prisma		20/01/19	Vercellone		20/01/19	Demicheli		20/01/19
C	Aggiorn. secondo sopraluogo con ITF e RFI del 04.06.08	Buono P.		28/11/08	Menon M.		28/11/08	Brignolo M.		28/11/08
B	Aggiorn. secondo osservazioni ITF del 05.10.06 e modifiche Rfi	Buono P.		28/02/07	Menon M.		28/02/07	Brignolo M.		28/02/07
A	EMISSIONE "COME COSTRUITO"	Buono P.		20/04/06	Menon M.		20/04/06	Brignolo M.		20/04/06
REV.	DESCRIZIONE	NOME	FIRMA	DATA	NOME	FIRMA	DATA	NOME	FIRMA	DATA
		REDATTO			VERIFICATO			APPROVATO		

ENTE EMITTENTE: Ansaldo Segnalamento Ferroviario
COMMESSA: - R.d.R. - FORMATO A4L
CODICE DI ORIGINE: - REV.

CODICE DOCUMENTO DI PROGETTO COSTRUTTIVO
A201_19_CF2_2L_IZ_10_B_0_A02_B
LETTERA PROT. DATA

TUTTI I DIRITTI DEL PRESENTE DOCUMENTO SONO RISERVATI: LA RIPRODUZIONE ANCHE PARZIALE E' VIETATA.

FILE: I12G201C.DWG

COMMITTENTE:

RFI
RETE FERROVIARIA ITALIANA
GRUPPO FERROVIE DELLO STATO ITALIANE

PROGETTAZIONE:

ITALFERR
GRUPPO FERROVIE DELLO STATO ITALIANE

U.O. TECNOLOGIE NORD

PROGETTO DEFINITIVO

NODO DI NOVARA
1^ FASE PRG DI NOVARA BOSCHETTO
Appalto 1

ACEI NOVARA BOSCHETTO (Fase 2D)

Disposizione levette sul B.M. esistente in R/G (Fase 2D)

SCALA:
-

COMMESSA	LOTTO	FASE	ENTE	TIPO DOC.	OPERA/DISCIPLINA	PROGR.	REV.
NM0Y	00	D	58	PX	AC03B1	002	A

Rev.	Descrizione	Redatto	Data	Verificato	Data	Approvato	Data	Autorizzato Data
A	Prima Emissione	C. Nannicini	Febbraio 2021	M. Fasoglio	Febbraio 2021	F. Perrone	Febbraio 2021	M. Gambaro Febbraio 2021 GAMBARO MARIO 9052A

File: NM0Y00D58PXAC03B1002A_BM ACEI NOVARA BOSCHETTO (FASE 2D) (APP.1).DWG