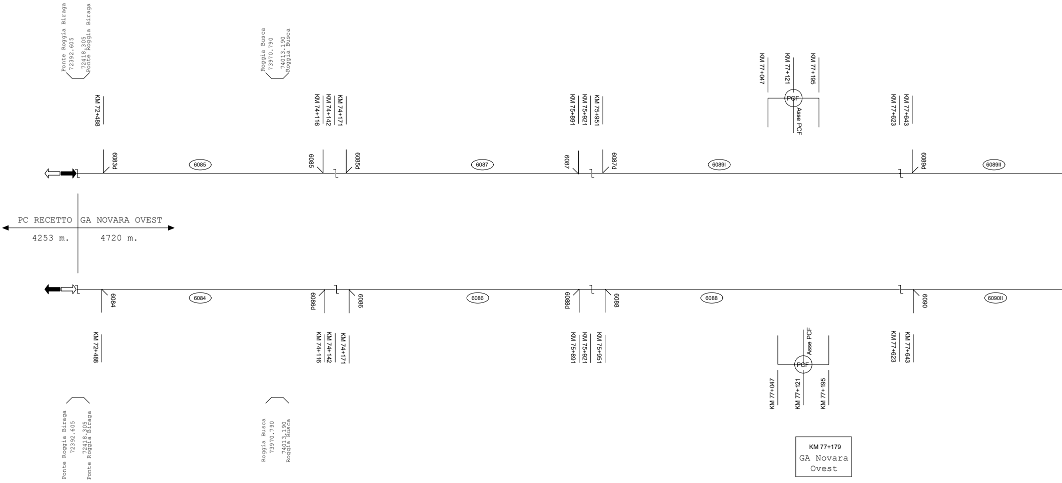
Ponte Roggia Biraga
72392.605
72418.305
Ponte Roggia Biraga
Roggia Busca
73970.790
74013.190
Roggia Busca
KM 72+488
KM 74+116
KM 74+142
KM 74+171
KM 75+891
KM 75+921
KM 75+951
KM 77+047
KM 77+121
KM 77+195
PCF
Asse PCF
KM 77+623
KM 77+643
6083d
6085
6085
6085d
6087
6087
6087d
6089I
6089d
6089II
PC RECETTO
GA NOVARA OVEST
4253 m.
4720 m.
6084
6084
6086d
6086
6086
6088d
6088
6088
6090
6090II
KM 72+488
KM 74+116
KM 74+142
KM 74+171
KM 75+891
KM 75+921
KM 75+951
Asse PCF
PCF
KM 77+047
KM 77+121
KM 77+195
KM 77+623
KM 77+643
Ponte Roggia Biraga
72392.605
72418.305
Ponte Roggia Biraga
Roggia Busca
73970.790
74013.190
Roggia Busca
KM 77+179
GA Novara Ovest

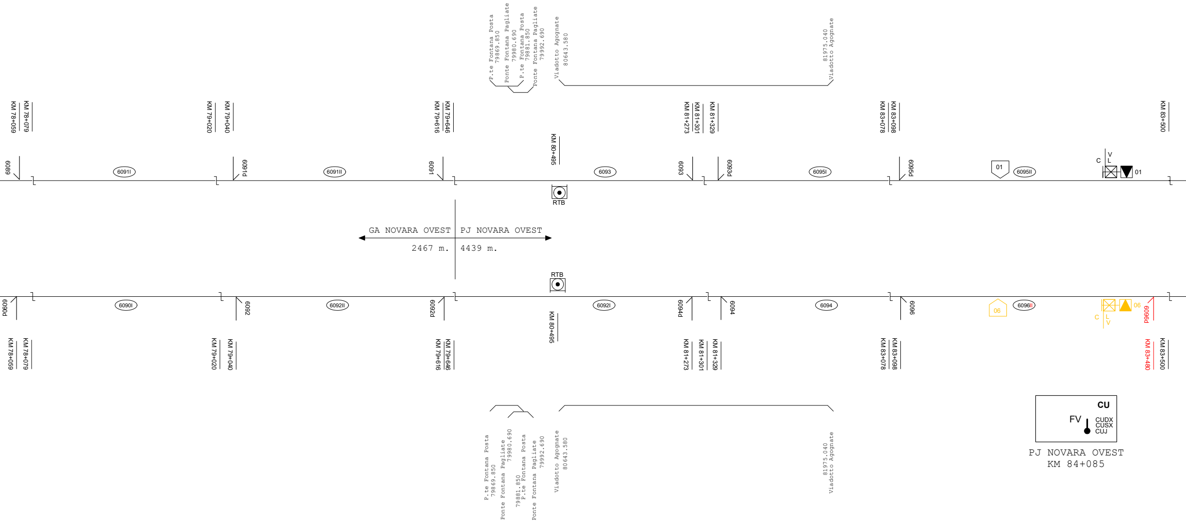
P.te Fontana Posta 79869.850
Ponte Fontana Pagliate 79980.690
P.te Fontana Posta 79881.850
Ponte Fontana Pagliate 79992.690
Viadotto Agognate 80643.580
81975.040 Viadotto Agognate
KM 78+059
KM 78+079
KM 79+020
KM 79+040
KM 79+616
KM 79+646
KM 80+495
KM 81+273
KM 81+301
KM 81+329
KM 83+078
KM 83+098
KM 83+500
6089
6091I
6091d
6091II
6091
6093
6093
6093d
6095I
6095d
01
6095II
C
V
L
01
RTB
GA NOVARA OVEST
PJ NOVARA OVEST
2467 m.
4439 m.
RTB
6090d
6090I
6092
6092II
6092d
6092I
6094d
6094
6094
6096
06
6096II
06
C
L
V
6096d
KM 78+059
KM 78+079
KM 79+020
KM 79+040
KM 79+616
KM 79+646
KM 80+495
KM 81+273
KM 81+301
KM 81+329
KM 83+078
KM 83+098
KM 83+480
KM 83+500
P.te Fontana Posta 79869.850
Ponte Fontana Pagliate 79980.690
79881.850 P.te Fontana Posta
Ponte Fontana Pagliate 79992.690
Viadotto Agognate 80643.580
81975.040 Viadotto Agognate
CU
FV
CUDX
CUSX
CUJ
PJ NOVARA OVEST
KM 84+085

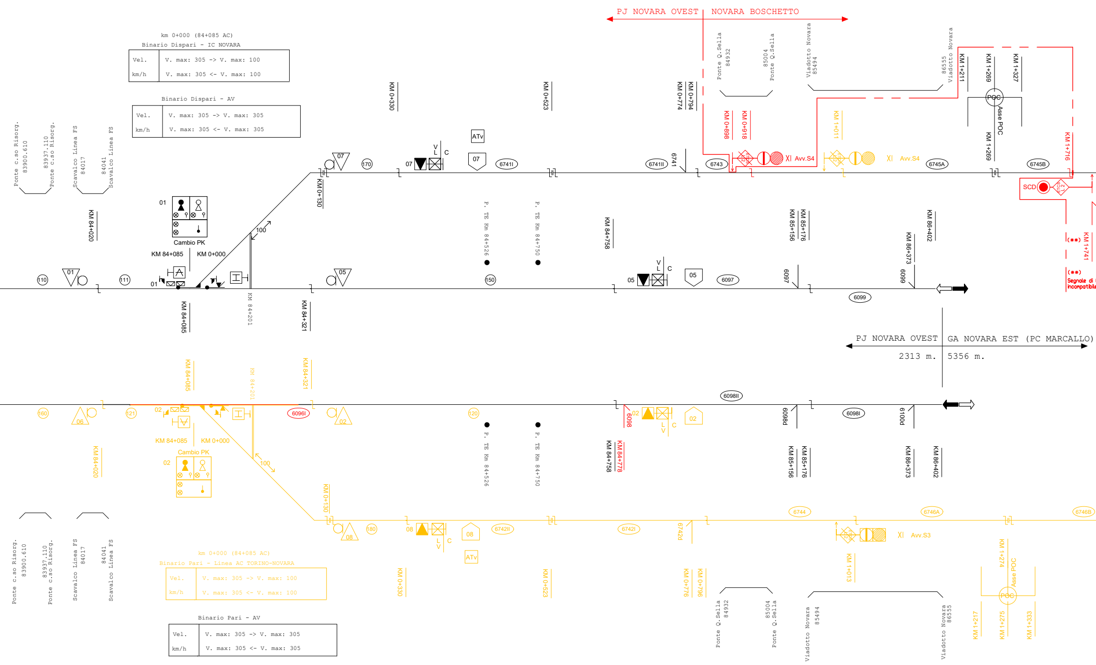

PJ NOVARA OVEST
NOVARA BOSCHETTO
Ponte Q.Sella 84932
85004 Ponte Q.Sella
Viadotto Novara 85494
86555 Viadotto Novara
KM 1+211
KM 1+269
KM 1+327
POC
Asse POC
KM 1+716
KM 0+330
KM 0+523
KM 0+774
KM 0+794
KM 0+898
KM 0+918
KM 1+011
ATv
07
6741I
6741II
6741
6743
XI Avv.S4
6745A
6745B
SCD
(**)
KM 1+741
(**) Segnale di incompatibile
Ponte c.so Risorg. 83900.610
83937.110 Ponte c.so Risorg.
Scavalco Linea FS 84017
84041 Scavalco Linea FS
KM 84+020
01
Cambio PK
KM 84+085
KM 0+000
100
KM 0+130
170
V L C
P. TE Km 84+526
P. TE Km 84+750
KM 84+758
KM 85+156
KM 85+176
KM 86+373
KM 86+402
110
111
150
05
6097
6099
KM 84+201
KM 84+321
PJ NOVARA OVEST
GA NOVARA EST (PC MARCALLO)
2313 m.
5356 m.
6098II
160
06
121
02
6096I
120
6098
6098I
6100
KM 84+778
08
180
6742II
6742I
6742
ATv
6744
6746A
6746B
XI Avv.S3
KM 1+013
KM 0+776
KM 0+796
KM 1+274
KM 1+217
KM 1+275
KM 1+333

km 0+000 (84+085 AC)
Binario Dispari - IC NOVARA

Vel. km/h	
Vel.	V. max: 305 -> V. max: 100
km/h	V. max: 305 <- V. max: 100

Binario Dispari - AV

Vel.	V. max: 305 -> V. max: 305
km/h	V. max: 305 <- V. max: 305

km 0+000 (84+085 AC)
Binario Pari - Linea AC TORINO-NOVARA

Vel.	V. max: 305 -> V. max: 100
km/h	V. max: 305 <- V. max: 100

Binario Pari - AV

Vel.	V. max: 305 -> V. max: 305
km/h	V. max: 305 <- V. max: 305

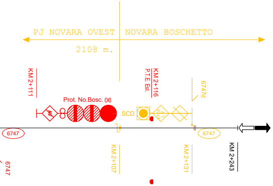
PJ NOVARA OVEST
NOVARA BOSCHETTO
2108 m.
KM 2+111
Prot. No.Bosc. 06
SCD
KM 2+116
P.T.E Est.
6747d
6747
6747
6747
KM 2+107
KM 2+131
KM 2+243

Confine SCD spostato inquanto l'attuale posizione risulta
e con quella del nuovo segnale di protezione di Novara Boschetto

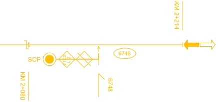
KM 2+214
SCP
6748
KM 2+080
6748

PIANO ZONE IS

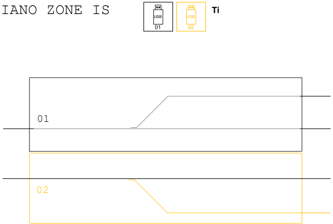
USB
01
USB
02
Ti
01
02

PIANO ZONE TE

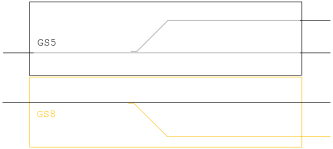

TABELLA RITIRO CHIAVI PER ZONA T.E. DISALIMENTATA

ZONA TE	ZONA IS
GS5	01
GS8	02

LEGENDA SIMBOLI NON NORMATI

―	EOA di "Sottosezione" (non interviene nel distanziamento tr
⊙	Punto di rilevamento temperatura rotaie
KM xxx+yyy Armadio	Armadio enti di linea
―|	L'assenza del simbolo di un giunto indica che il CdB non è g ma dalla stazione adiacente
	Deviatoio oleodinamico semplice dotato d elettrico telaio aghi, impiegata per due tallone e cuore) e centralina di manovra intallonabile permanentemente
	Deviatoio oleodinamico semplice dotato elettrico telaio aghi, impiegata per du tallone e cuore) e doppia centralina di e punta), senza accumulo, intallonabile

Tracciabilità delle Revisioni

Rev.	Rev. Est.	Data	CO	Data CO	Autore	Verificatore	Approvatore	Autorizzator
00.01	A	02/05/18	--	--	L. Losinno	F. Piantone	A. Scarpino	C. Lotti
01.00	B	01/02/19	861726	17/01/19	L. Losinno	F. Piantone	A. Scarpino	C. Lotti
02.00	A	26/03/20	881267	16/01/20	L. Losinno	M. Riccio	A. Scarpino	C. Lotti

eni)

estito dalla stazione,

i scatola controllo
posizioni (controllo
unica, senza accumulo,

di scatola controllo
e posizioni (controllo
manovra (manovra cuore
permanentemente

e	Descrizione della Revisione
	Prima Emissione
	Emissione a seguito ritorni RFI
	AS BUILT

COMMITTENTE:

DIREZIONE LAVORI:

APPALTATORE:

PROGETTAZIONE: HITACHI RAIL STS

AS BUILT

LINEA AVC TORINO-MILANO
UPGRADING TECNOLOGICO AVC TORINO-MILANO
Spostamento del PCS della tratta AV Torino-Milano dal PCS di Settimo Torinese al PC di Milano Greco Pirelli. Sistemi ACCM, SCCM, ERTMS

SISTEMA SEGNALAMENTO

PJ NOVARA OVEST
PIANO SCHEMATICO PJ NOVARA OVEST

APPALTATORE	APPROVAZIONE DIRETTORE LAVORI	SCALA:
(data e timbro)	(data, timbro e firma)	N/A

COMMESSA	LOTTO	FASE	ENTE	TIPO DOC.	OPERA/DISCIPLINA	PROGR.	REV.
AT09	01	B	Z1	PX	IS1000	001	A

Rev.	Descrizione	Redatto	Data	Verificato	Data	Approvato	Data	Autorizzato Data
A	AS BUILT	L. Losinno	26/03/2020	M. Riccio	26/03/2020	C. Lotti	26/03/2020	M. Esposito 26/03/2020

Cod. Ente Emittente: B00X.0101045.D09.00IT	Rev. 02.00	C.O.: 881267	Formato: A4	Pagina 1 di 1
File: AT0901BZ1PXIS1000001A				n. Elab.: X

COMMITTENTE:

RFI
RETE FERROVIARIA ITALIANA
GRUPPO FERROVIE DELLO STATO ITALIANE

PROGETTAZIONE:

ITALFERR
GRUPPO FERROVIE DELLO STATO ITALIANE

U.O. TECNOLOGIE NORD

PROGETTO DEFINITIVO

NODO DI NOVARA
1^ FASE PRG DI NOVARA BOSCHETTO
Appalto 1

BIVIO NOVARA OVEST

Piano Schematico IS in R/G

SCALA:
-:---

COMMESSA	LOTTO	FASE	ENTE	TIPO DOC.	OPERA/DISCIPLINA	PROGR.	REV.
NM0Y	00	D	58	PX	AS0400	001	A

Rev.	Descrizione	Redatto	Data	Verificato	Data	Approvato	Data	Autorizzato Data
A	Prima Emissione	M. Dugini	Febbraio 2021	M. Fasoglio	Febbraio 2021	F. Perrone	Febbraio 2021	M. Gambaro Febbraio 2021 Ordine Ingegneri Provincia di Genova GAMBARO MARIO

File: NM0Y00D58PXAS0400001A_PS BIVIO NOVARA OVEST (APP.1).DWG