
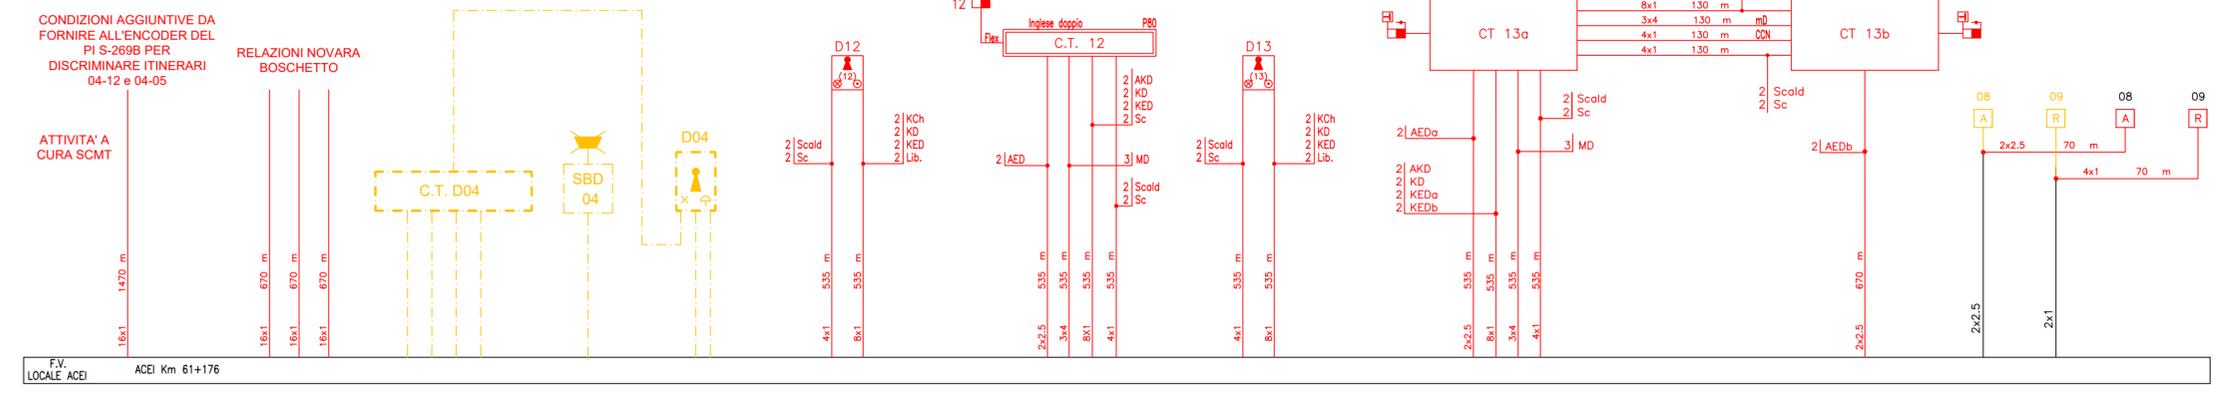


*Nota : Le rimozioni fanno riferimento al piano cavi di input (A.C.E.I. di Novara FNM – A20119CF23PIZ3004R01C)

TABELLA RIEPILOGATIVA CAVI NUOVI

4x1	2340m
8x1	2270m
2x2.5	1140m
2x4	150m
3x4	1200m
16x1	2010m

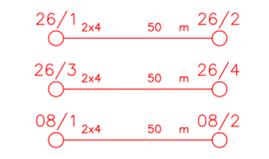

F.V. LOCALE ACEI ACEI Km 61+176

COMMITTENTE: **RFI** RETE FERROVIARIA ITALIANA GRUPPO FERROVIE DELLO STATO ITALIANE

PROGETTAZIONE: **ITALFERR** GRUPPO FERROVIE DELLO STATO ITALIANE

U.O. TECNOLOGIE NORD

PROGETTO DEFINITIVO

NODO DI NOVARA
1^ FASE PRG DI NOVARA FNM
Appalto 1

ACEI NOVARA FNM (Fase 3)
Piano Cavi IS in R/G (Fase 3)

SCALA: -1:---

COMMESSA	LOTTO	FASE	ENTE	TIPO DOC.	OPERA/DISCIPLINA	PROGR.	REV.
NM0Y	00	D	58	PX	AC05B2	001	A

Rev.	Descrizione	Redatto	Data	Verificato	Data	Approvato	Data	Autorizzato Data
A	Prima Emissione	G. Bianchi	Febbraio 2021	M. Fasoglio	Febbraio 2021	F. Pagnone	Febbraio 2021	M. Cambano Febbraio 2021



File: NM0Y00D58PXAC05B2001A PIANO CAVI IS IN R-G (FASE 3).DWG